



工程指示 / 要求簡箋(E.I.)

工程指示編號：EI / 3198 / 21

修改版次：B

工程編號：J - 852

工程名稱：亞皆老街中電

工程項目：露台鋁板 C 單位 廠用鋁料 大貨 (T1-T3) (2-23/F)

收件人：生統

發件人：Ant Yeung

日期：08/04/2021

要求提供 /  確認 事項：

- |                                    |                                     |                               |
|------------------------------------|-------------------------------------|-------------------------------|
| <input type="checkbox"/> 初步鋁料 B.M. | <input type="checkbox"/> 加工拆圖，然後生產  | <input type="checkbox"/> 尺寸表  |
| <input type="checkbox"/> 正式鋁料 B.M. | <input type="checkbox"/> 技術上資料 / 指示 | <input type="checkbox"/> 報價   |
| <input type="checkbox"/> 配件 B.M.   | <input type="checkbox"/> 樣辦或貨品說明書   | <input type="checkbox"/> 分判合約 |
| <input type="checkbox"/> 其他：_____  |                                     |                               |

內容：

**B 版：已修改加工圖 AA-C52/53**

**A 版：所有長孔要改為梗孔。顧問只接受梗孔**

**請按加工圖生產 T1-T3: 2-23/F C 單位露台鋁料。 T3 優先出貨, 10 層一批生產**

**請與 EI3197 的鋁板於廠一起組裝, 送地盤用。**

**EI3116, EI3116A 已生產 T1-T3: 3-6/F 的數量**

**請在 2021.04.10 前完成上列要求。**

附：2 頁加工圖

以上項目為：

- 原合約工程包                       原合約工程加 / 減賬                       新工程報價

原因：-

分發東莞各部門：

- |  |   |  |   |
|--|---|--|---|
| <input type="checkbox"/> 生產技術總監 <input type="checkbox"/> 連附件 | <input type="checkbox"/> 技術部 <input type="checkbox"/> 連附件                         | <input type="checkbox"/> 生產部 <input type="checkbox"/> 連附件  | <input type="checkbox"/> 機械設計部 <input type="checkbox"/> 連附件         |
| <input type="checkbox"/> 採購部 <input type="checkbox"/> 連附件    | <input checked="" type="checkbox"/> 生產統籌部 <input checked="" type="checkbox"/> 連附件 | <input type="checkbox"/> 小羅&清 <input type="checkbox"/> 連附件 |   |
| <input type="checkbox"/> 質檢部 <input type="checkbox"/> 連附件    | <input type="checkbox"/> 會計部 <input type="checkbox"/> 連附件                         | <input type="checkbox"/> 報關組 <input type="checkbox"/> 連附件  | <input type="checkbox"/> 其他 <u>楊榮輝</u> <input type="checkbox"/> 連附件 |

分發其他分判：

- 水洪  連附件

分發香港各部門：

- |   |  |   |  |    |
|---|--|---|--|----|
| <input type="checkbox"/> 行政部 <input type="checkbox"/> 連附件 | <input type="checkbox"/> 會計部 <input type="checkbox"/> 連附件  | <input type="checkbox"/> 統籌部 <input type="checkbox"/> 連附件 | <input type="checkbox"/> 工程部地盤科文 <input type="checkbox"/> 連附件  | 祥哥 |
| <input type="checkbox"/> 採購部 <input type="checkbox"/> 連附件 | <input type="checkbox"/> QS 部 <input type="checkbox"/> 連附件 | <input type="checkbox"/> 維修部 <input type="checkbox"/> 連附件 | <input type="checkbox"/> 其他 _____ <input type="checkbox"/> 連附件 |    |

傳遞編號：

HK 30 / 21

發件人簽署：

項目經理簽署：

Received on 7/4/2021 (9:49)  
 wellcat: Ant



E23198B

EG-DWG3

美特鋁質 有限公司  
 MIDI Aluminium Fabricator Ltd.


工程號 J852 地盤 亞皆老街

組裝用

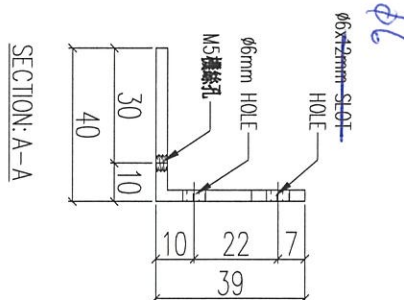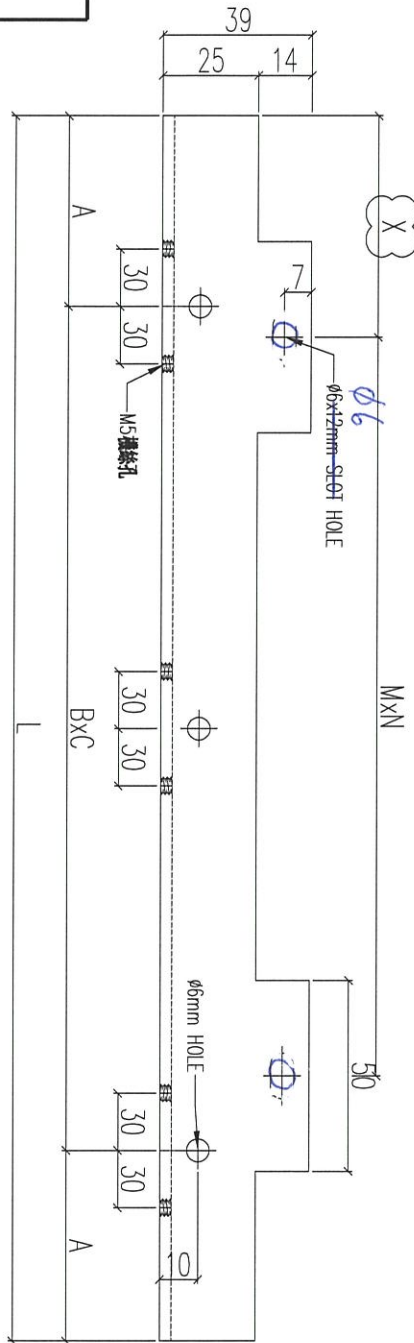

序號	物料編號	L(mm)	X(mm)	A(mm)	BxC	MxN	數量	使用位置
01	AA-C52-01	840	90	120	@300x2	@300x2	48	見組裝圖
02	AA-C52-02	1280	90	80	@280x4	@300x3	48	見組裝圖
03	AA-C52-03	1140	100	120	@300x3	@300x3	48	見組裝圖
04	AA-C52-04	2815	90	107.5	@260x10	@300x9	48	見組裝圖
05	AA-C52-05	790	100	95	@300x2	@300x2	48	見組裝圖

名稱	鋁角加工圖	制圖	LHR	2021.03.8	修改	A	B	C
材料	40x40x3mm 厚鋁角	復核	-	-	日期	2021.03.19	2021.03.21	2021.04.06
顏色	-	批准			圖號	J852-ACA-AA-C52		

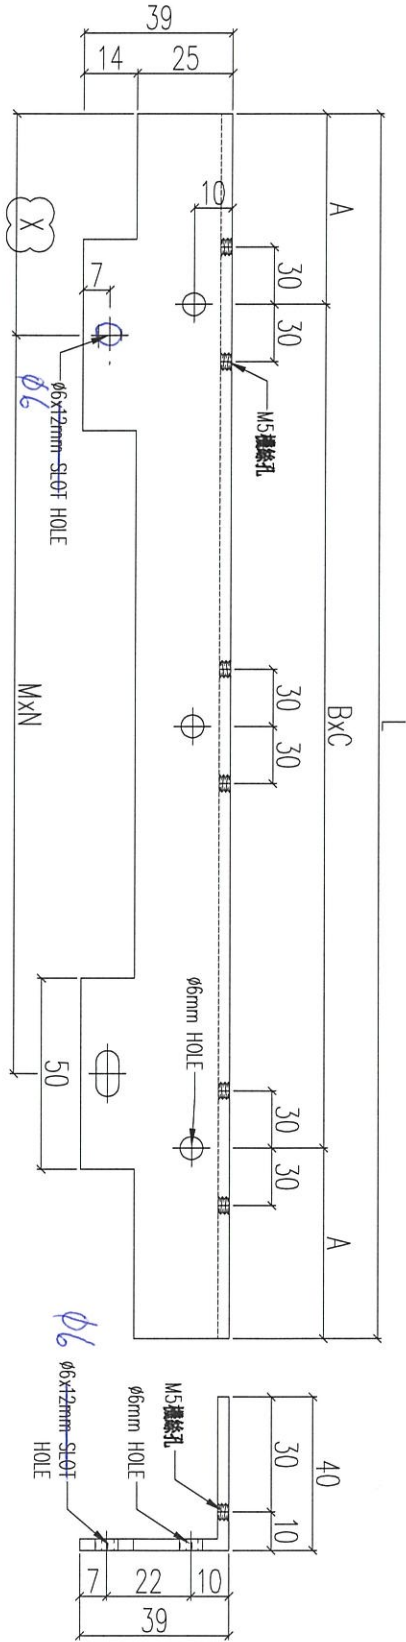

序號	物料編號	L(mm)	X(mm)	A(mm)	BxC	MxN	數量	使用位置
01	AA-C53-01	840	90	120	@300x2	@300x2	48	見組裝圖
02	AA-C53-02	1280	90	80	@280x4	@300x3	48	見組裝圖
03	AA-C53-03	1140	100	120	@300x3	@300x3	48	見組裝圖
04	AA-C53-04	2815	90	107.5	@260x10	@300x9	48	見組裝圖
05	AA-C53-05	790	100	95	@300x2	@300x2	48	見組裝圖

名稱	鋁角加工圖	制圖	LHR	2021.03.8	修改	A	B	C
材料	40x40x3mm 厚鋁角	復核	-	-	日期	2021.03.19	2021.03.21	2021.04.06
顏色	-	批准			圖號	J852-ACA-AA-C53		