



工程指示 / 要求簡箋(E.I.)

工程指示編號：EI / 3202 / 21

修改版次：B

工程編號：J - 852

工程名稱：亞皆老街中電

工程項目：趙門大貨-門框 (T1-T3: 22-23/F)

收件人：生統

發件人：Ant Yeung

日期：04/06/2021

□要求提供 / □確認 事項：

- | | | |
|------------------------------------|-------------------------------------|-------------------------------|
| <input type="checkbox"/> 初步鋁料 B.M. | <input type="checkbox"/> 加工拆圖，然後生產 | <input type="checkbox"/> 尺寸表 |
| <input type="checkbox"/> 正式鋁料 B.M. | <input type="checkbox"/> 技術上資料 / 指示 | <input type="checkbox"/> 報價 |
| <input type="checkbox"/> 配件 B.M. | <input type="checkbox"/> 樣辦或貨品說明書 | <input type="checkbox"/> 分判合約 |

內容：

B版：因生產誤將 22-23/F 的 6400mm 料用於標準層，現採用標準層的頂底橫框料生產，須用鋁巴接駁**A版：已更正 22W6/T2B 圖號及其數量。附上派窗表****請按加工圖生產 T1-T3 趙門門框供地盤特色層 (22-23/F)用。 T3 優先生產****因現場上料限制，趙門框不用一整套打紮包裝，框料分開散出，每條料貼標籤。上車時需要分樓層及單位放在一堆。**請在 2021.06.10 前完成上列要求。

附：4 頁

以上項目為：

- | | | |
|---------------------------------|--------------------------------------|--------------------------------|
| <input type="checkbox"/> 原合約工程包 | <input type="checkbox"/> 原合約工程加 / 減賬 | <input type="checkbox"/> 新工程報價 |
|---------------------------------|--------------------------------------|--------------------------------|

原因：-

分發東莞各部門：

- | | | | |
|--------------------------------------|--|--------------------------------------|--|
| <input type="checkbox"/> 生產技術總監 □連附件 | <input type="checkbox"/> 技術部 □連附件 | <input type="checkbox"/> 生產部 □連附件 | <input type="checkbox"/> 機械設計部 □連附件 |
| <input type="checkbox"/> 採購部 □連附件 | <input checked="" type="checkbox"/> 生產統籌部 □連附件 梅 | <input type="checkbox"/> 小羅 & 清 □連附件 | |
| <input type="checkbox"/> 質檢部 □連附件 | <input type="checkbox"/> 會計部 □連附件 | <input type="checkbox"/> 報關組 □連附件 | <input type="checkbox"/> 其他 _____ □連附件 |

分發其他分判：

- | | |
|--|---|
| <input checked="" type="checkbox"/> 水洪 | <input checked="" type="checkbox"/> 連附件 |
|--|---|

分發香港各部門：

- | | | | |
|-----------------------------------|------------------------------------|-----------------------------------|---|
| <input type="checkbox"/> 行政部 □連附件 | <input type="checkbox"/> 會計部 □連附件 | <input type="checkbox"/> 統籌部 □連附件 | <input checked="" type="checkbox"/> 工程部地盤科文 □連附件 祥哥 |
| <input type="checkbox"/> 採購部 □連附件 | <input type="checkbox"/> QS 部 □連附件 | <input type="checkbox"/> 維修部 □連附件 | <input type="checkbox"/> 其他 _____ □連附件 |

傳遞編號：

HK 1226 / 21

發件人簽署：


項目經理簽署：



美特鋁質 有限公司
MIDI Aluminium Fabricator Ltd.

工程號 J852 地盤 亞皆老街


窗號	L尺寸 (MM)	數量 (支)	分格尺寸	A	M	N	B	C
22W1/T1A	6302	1	1974	1950	350	17	176	1905.5
23W1/T1A	6302	1	1974	1950	350	17	176	1905.5
22W1/T2A	3752	1	884	860	330	11	61	815.5
22W1/T2B	3752	1	884	860	330	11	61	815.5
23W1/T2A	6302	1	1974	1950	350	12	1051	1905.5
22W1/T3A	6302	1	1974	1950	350	17	176	1905.5
23W1/T3A	6302	1	1974	1950	350	17	176	1905.5
合計		7						

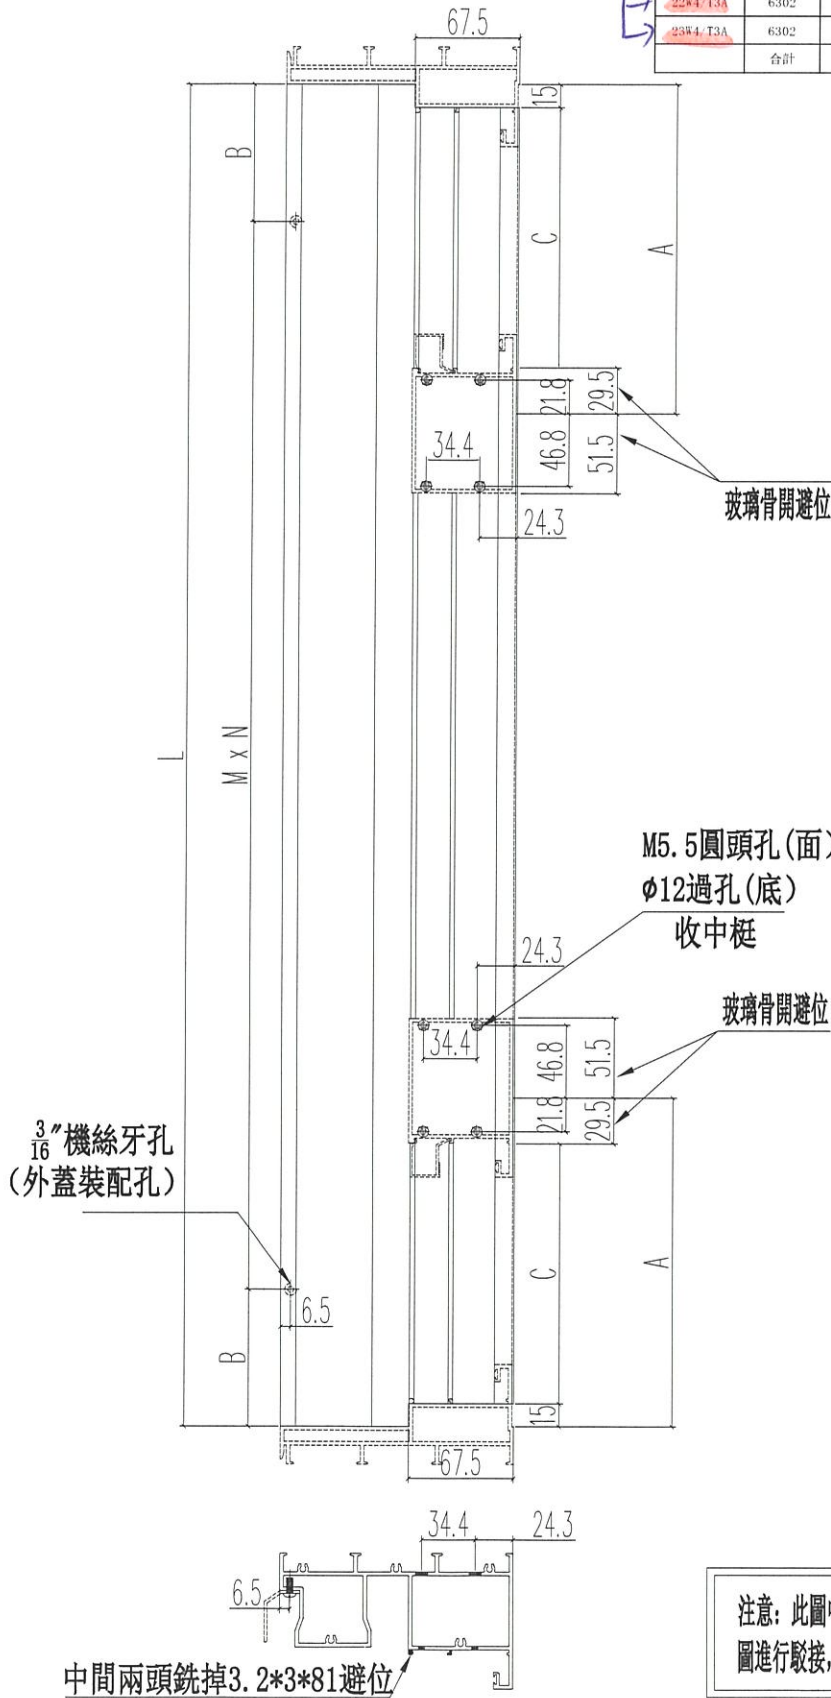


名稱	提升推拉門頂框料	制圖	Ivan	2021.02.01	修改	A		
材料	X85856	復核	WHS		日期	2021.05.28		
顏色	UCT806812XL-3	批准			圖號	G-SD04-03		




注意：此圖僅為欠料需駁接型材的加工圖，此圖型材駁接后需再按“G-SD04-03”加工圖進行正常加工，具體駁接數量需由工廠按實際欠料進行操作

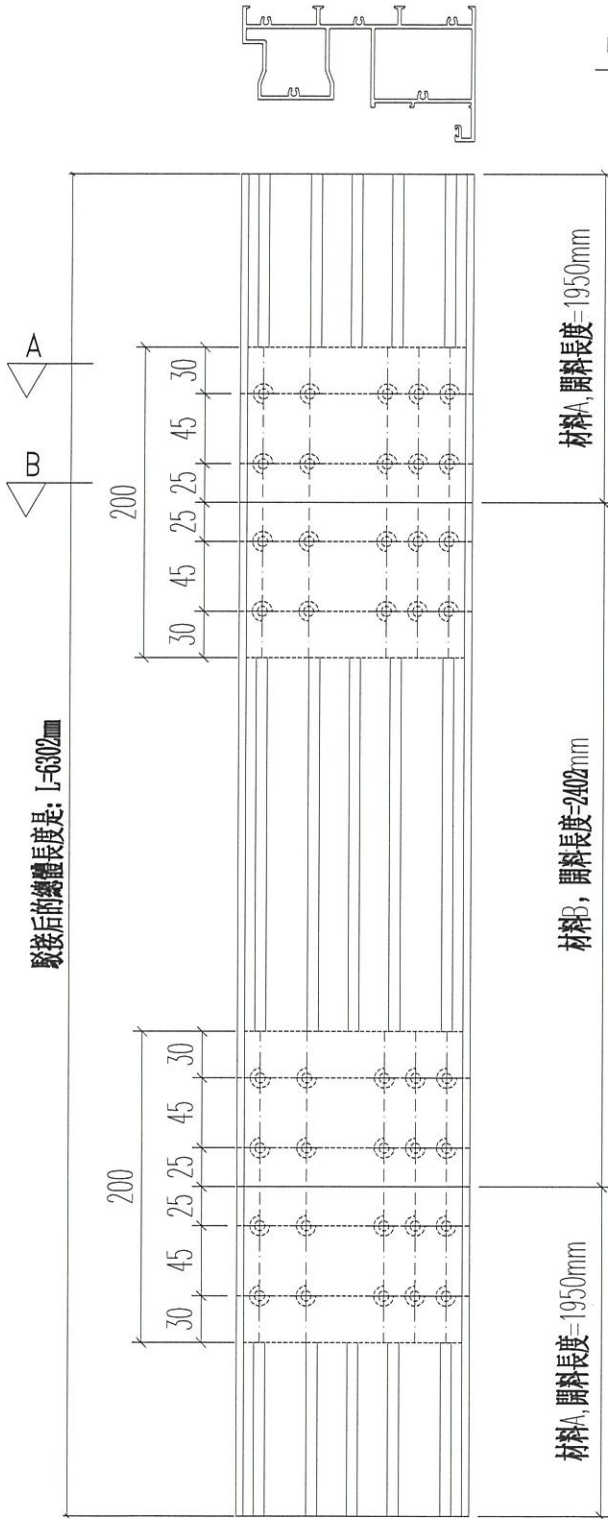


中間駁接口位兩支鋁料各銑掉100mm避位

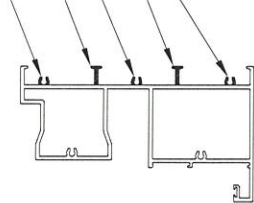

SECTION: A-A

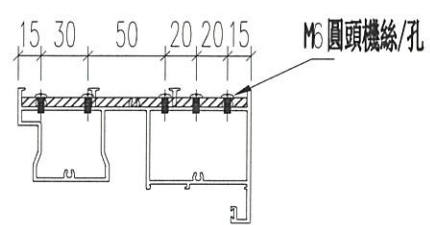

SECTION: B-B

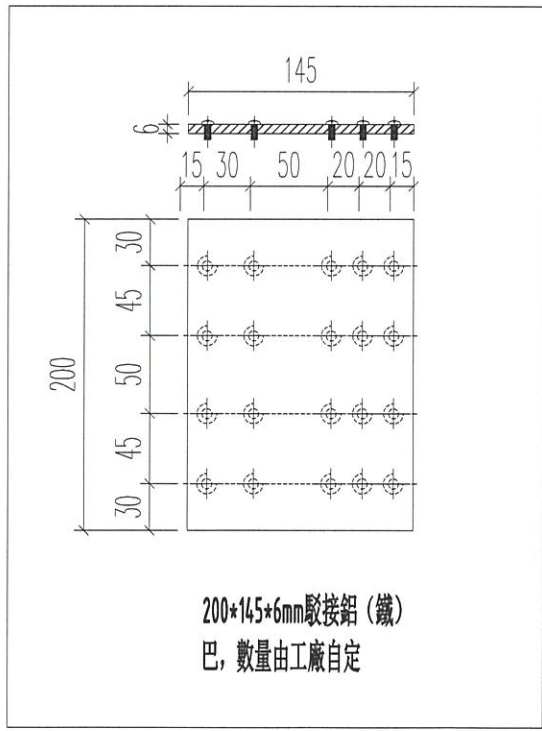

名稱	提升推拉門頂樑料(駁接料)	制圖	Ivan	2021.02.01	修改		
材料	X85856	復核	WHS		日期		
顏色	UCT806812XL-3	批准			圖號	G-SD04-03A	





美特鋁質 有限公司
MIDI Aluminium Fabricator Ltd.

工程號 J852 地盤 亞皆老街

窗號	L尺寸 (MM)	數量 (支)	分格尺寸	A	M	N	B	C	E
22W1/T1A	6302	1	1974	1950	350	17	176	1905.5	1576
23W1/T1A	6302	1	1974	1950	350	17	176	1905.5	1576
22W1/T2A	3752	1	884	860	330	11	61	815.5	938
22W1/T2B	3752	1	884	860	330	11	61	815.5	938
23W1/T2A	6302	1	1974	1950	350	17	176	1905.5	1576
22W1/T3A	6302	1	1974	1950	350	17	176	1905.5	1576
23W1/T3A	6302	1	1974	1950	350	17	176	1905.5	1576
合計		7							

中間兩頭銑掉3.2*3*81避位

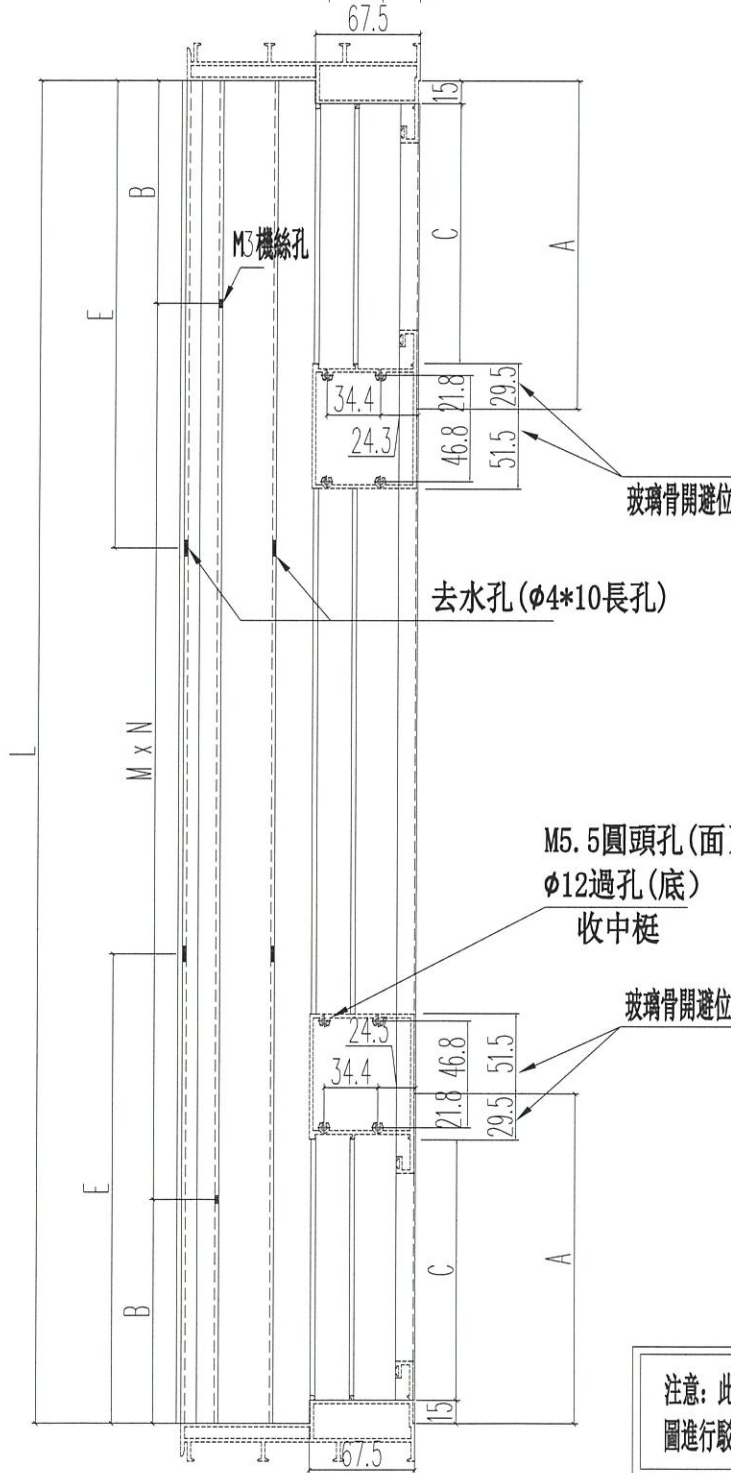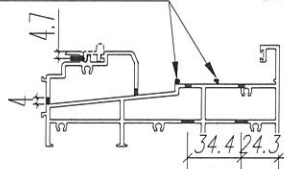


注意：此圖中因欠料需駁接的型材，需先按“G-SD04-04A”加工圖進行駁接，之后再按此圖進行正常加工！





名稱	提升推拉門底邊框	制圖	Ivan	2021.02.01	修改	A		
材料	X85857	復核	WHS		日期	2021.05.28		
顏色	UCT806812XL-3	批准			圖號	G-SD04-04		



注意：此圖僅為欠料需駁接型材的加工圖，此圖型材駁接后需再按“G-SD04-04”加工圖進行正常加工，具體駁接數量需由工廠按實際欠料進行操作

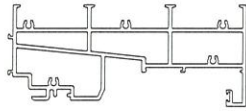

中間駁接口位兩支鋁料各銑掉100mm避位

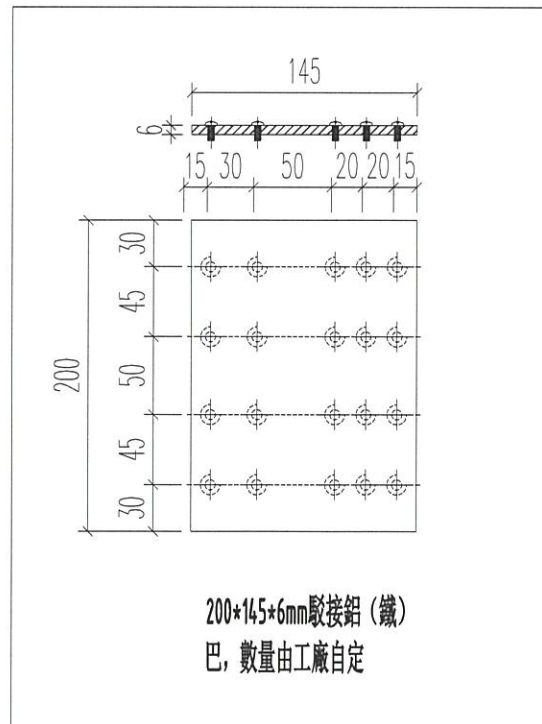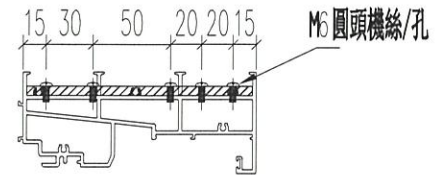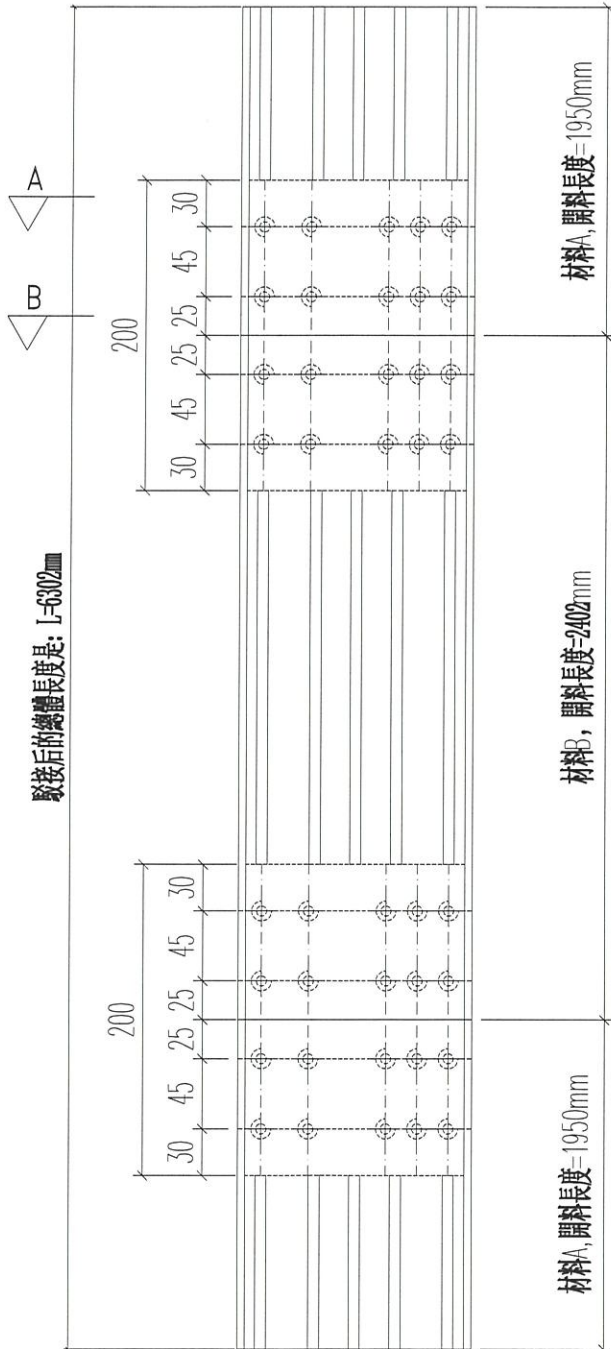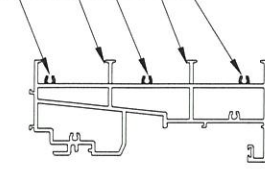

名稱	提升推拉門底邊框	制圖	Ivan	2021.02.01	修改		
材料	X85857	復核	WHS		日期		
顏色	UCT806812XL-3	批准			圖號	G-SD04-04A	