

工程指示 / 要求簡箋(E.I.)

工程指示編號：EI / 3203 / 21

修改版次：D

工程編號：J - 852

工程名稱：亞皆老街中電

工程項目：後裝窗+雀網 (大貨) (T1- T3: 22-23/F)

收件人：生統

發件人：Ant Yeung

日期：05/05/2021

要求提供 / 確認 事項：

- | | | |
|------------------------------------|-------------------------------------|-------------------------------|
| <input type="checkbox"/> 初步鋁料 B.M. | <input type="checkbox"/> 加工拆圖，然後生產 | <input type="checkbox"/> 尺寸表 |
| <input type="checkbox"/> 正式鋁料 B.M. | <input type="checkbox"/> 技術上資料 / 指示 | <input type="checkbox"/> 報價 |
| <input type="checkbox"/> 配件 B.M. | <input type="checkbox"/> 樣辦或貨品說明書 | <input type="checkbox"/> 分判合約 |

內容：

D 版: 已修正 22W7/ T2A/B 的玻璃線長度

C 版: 已修改反拍線

B 版: 已修改百頁框底去水孔及扇撐避位.

A 版: 已修改 22W7/T2A/B #1 組裝圖

請按加工圖生產 T1-T3: 22-23/F 後裝窗+雀網送地盤用. T3 優先生產

請在 2021.05.07 前完成上列要求。

附：4 加工圖

以上項目為：

- 原合約工程包 原合約工程加 / 減賬 新工程報價

分發東莞各部門：

- () 生產技術總監 連附件 () 技術部 連附件 () 生產部 連附件 () 機械設計部 連附件
 () 採購部 連附件 () 生產統籌部 連附件 *特* () 小羅&清 連附件
 () 質檢部 連附件 () 會計部 連附件 () 報關組 連附件 () 其他 _____ 連附件

分發其他分判：

- (v) 水洪 連附件

分發香港各部門：


- () 行政部 連附件 () 會計部 連附件 () 統籌部 連附件 () 工程部地盤科文 連附件 *祥哥*
 () 採購部 連附件 () QS 部 連附件 () 維修部 連附件 () 其他 _____ 連附件

傳遞編號：

HK *977* / 21

發件人簽署：
Y


項目經理簽署：
[Signature]

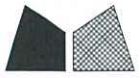

美特鋁質 有限公司
MIDI Aluminium Fabricator Ltd.

工程號 J852 地盤 亞皆老街

窗號	L	數量
22W7/T2A #1	1521	1
22W7/T2B #1	1521	1
合計:		2

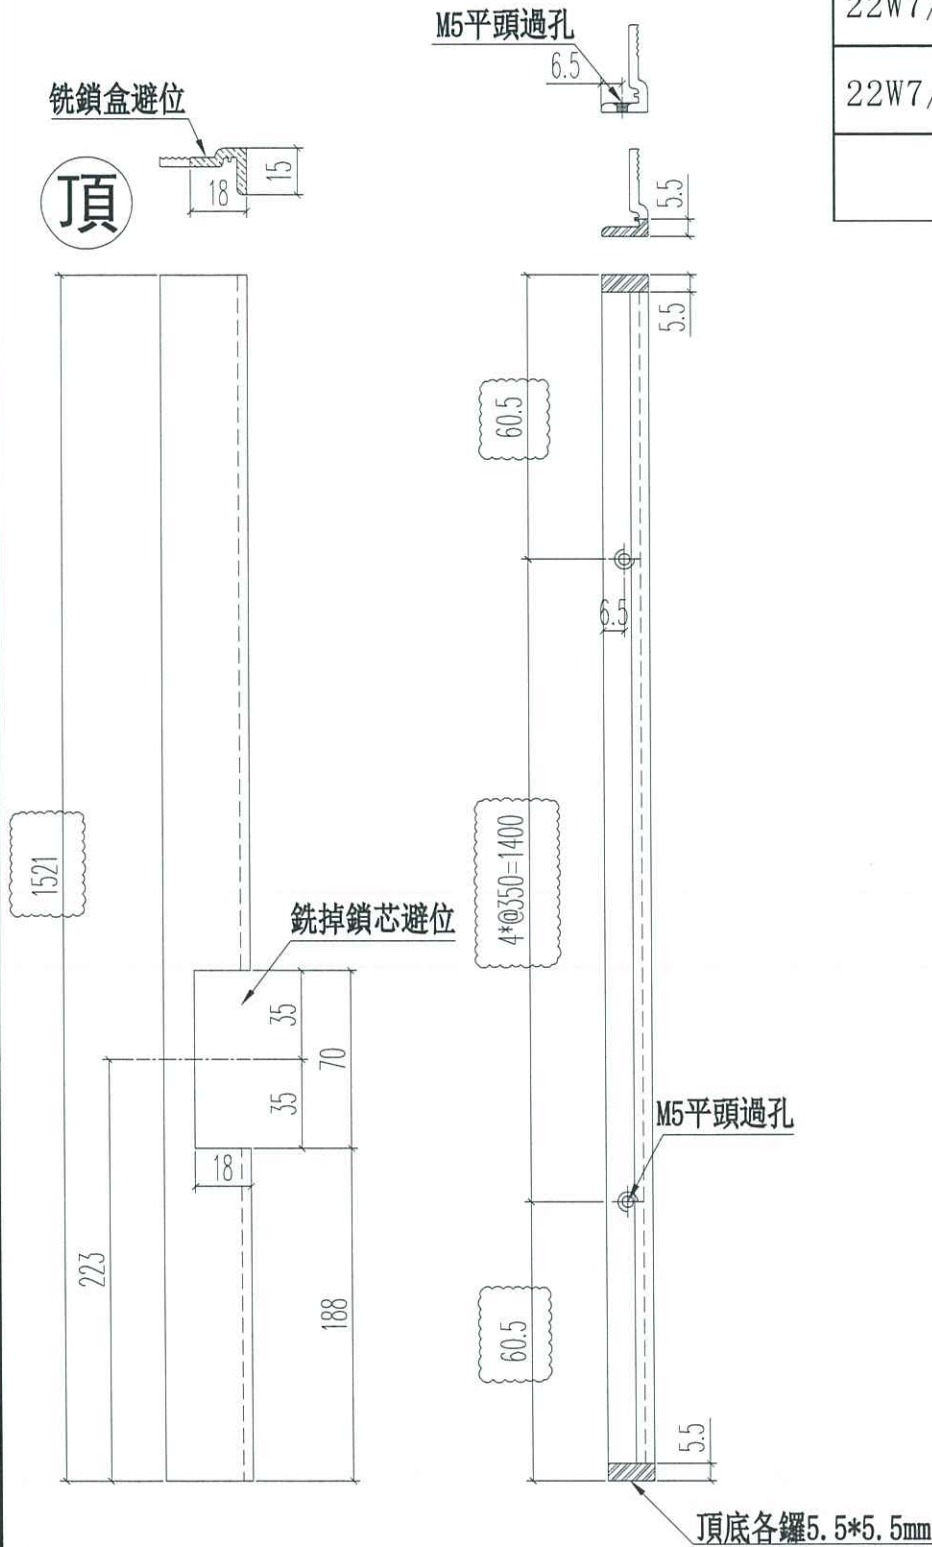


名稱	窗玻璃夾角(拉手)	制圖	Ivan	2020.11.02	修改	A	
材料	X85834	復核	WHS		日期	2021.05.05	
顏色	UCT806812XL-3	批准			圖號	IW07-18	



工程號 J852 地盤 亞皆老街

窗號	L	數量
22W7/T2A #1	1521	1
22W7/T2B #1	1521	1
	合計:	2

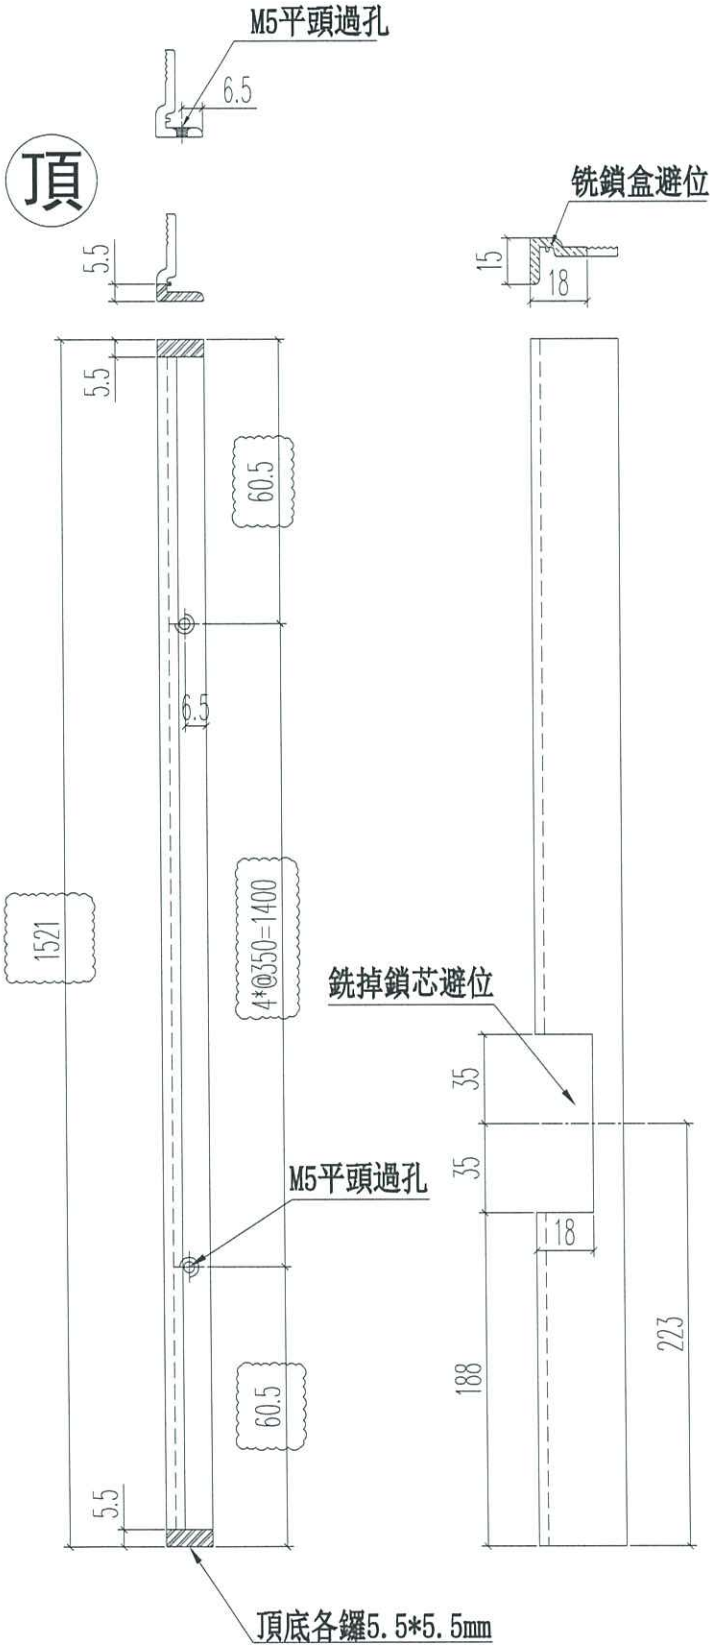




名稱	窗玻璃夾角(拉手)	制圖	Ivan	2020.11.02	修改	A		
材料	X85834	復核	WHS		日期	2021.05.05		
顏色	UCT806812XL-3	批准			圖號	IW07-19		



美特鋁質 有限公司
MIDI Aluminium Fabricator Ltd.

工程號 J852 地盤 亞皆老街

窗號	L	數量
22W7/T2A #1	1521	1
22W7/T2B #1	1521	1
	合計:	2

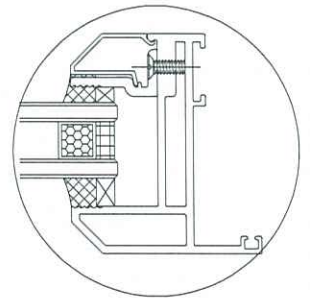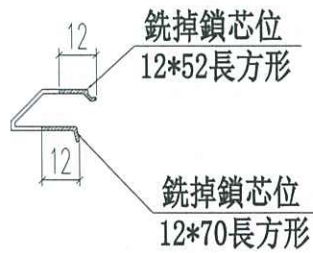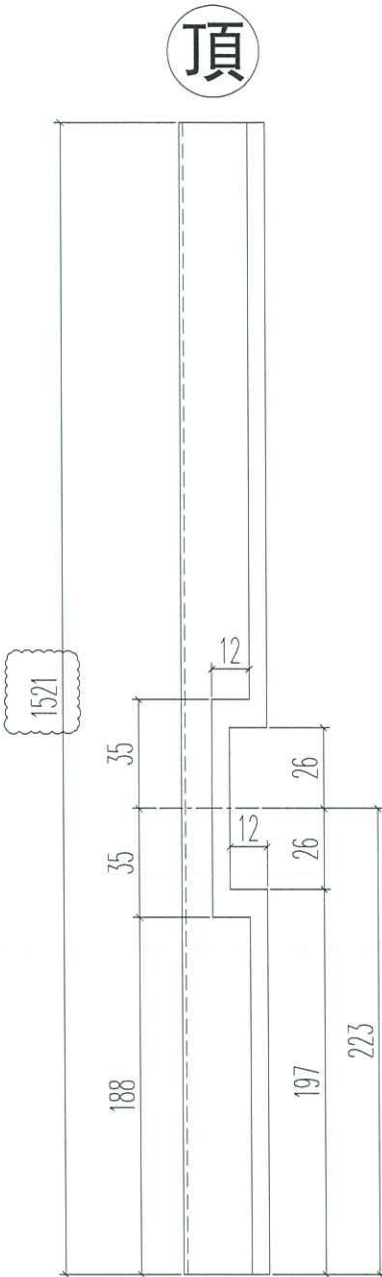

名稱	生窗玻璃壓線 (拉手)	制圖	Ivan	2020.11.02	修改	A		
材料	X85768	復核	WHS		日期	2021.05.05		
顏色	UCT806812XL-3	批准			圖號	IW07-20		






美特鋁質 有限公司
MIDI Aluminium Fabricator Ltd.

工程號 J852 地盤 亞皆老街

窗號	L	數量
22W7/T2A #1	1521	1
22W7/T2B #1	1521	1
	合計:	2

頂

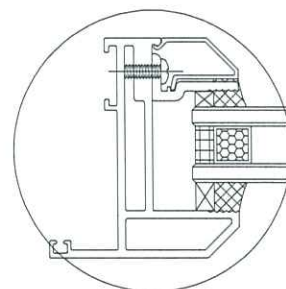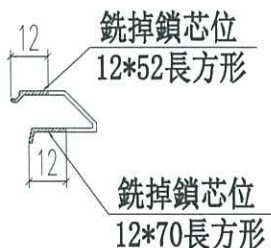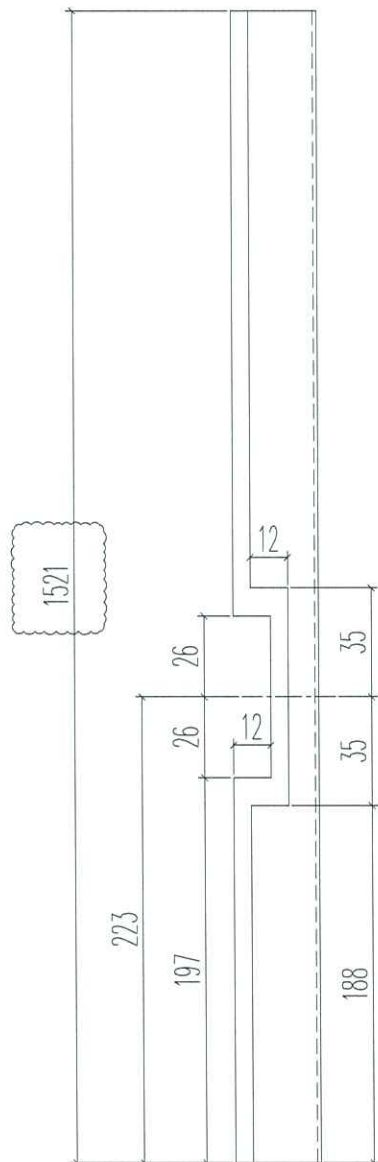

名稱	生窗玻璃壓線 (拉手)	制圖	Ivan	2020.11.02	修改	A		
材料	X85768	復核	WHS		日期	2021.05.05		
顏色	UCT806812XL-3	批准			圖號	IW07-21		