

工程指示 / 要求簡箋(E.I.)

工程指示編號：EI / 3203 / 21

修改版次：G

工程編號：J - 852

工程名稱：亞皆老街中電

工程項目：後裝窗+雀網 (大貨) (T1- T3: 22-23/F)

收件人：生統

發件人：Ant Yeung

日期：14/05/2021

要求提供 / 確認 事項：

- |                                    |                                     |                               |
|------------------------------------|-------------------------------------|-------------------------------|
| <input type="checkbox"/> 初步鋁料 B.M. | <input type="checkbox"/> 加工拆圖，然後生產  | <input type="checkbox"/> 尺寸表  |
| <input type="checkbox"/> 正式鋁料 B.M. | <input type="checkbox"/> 技術上資料 / 指示 | <input type="checkbox"/> 報價   |
| <input type="checkbox"/> 配件 B.M.   | <input type="checkbox"/> 樣辦或貨品說明書   | <input type="checkbox"/> 分判合約 |

內容：

G 版：已修改扣碼孔位

F 版：已修改拍蓋長度

E 版：已修改 23W10/ T1A/ T3A 生窗框料避位。

D 版：已修正 22W7/ T2A/B 的玻璃線長度。

C 版：已修改反拍線。

B 版：已修改百頁框底去水孔及扇撐避位。

A 版：已修改 22W7/T2A/B #1 組裝圖

請按加工圖生產 T1-T3: 22-23/F 後裝窗+雀網送地盤用。 T3 優先生產

請在 2021.05.15 前完成上列要求。

附：3 頁

以上項目為：

- 原合約工程包                       原合約工程加 / 減賬                       新工程報價

分發東莞各部門：

- ( ) 生產技術總監  連附件    ( ) 技術部     連附件    ( ) 生產部     連附件    ( ) 機械設計部  連附件  
 ( ) 採購部     連附件    ( ) 生產統籌部  連附件    ( ) 小羅 & 清     連附件  
 ( ) 質檢部     連附件    ( ) 會計部     連附件    ( ) 報關組     連附件    ( ) 其他 \_\_\_\_\_  連附件

分發其他分判：

- (v) 水洪     連附件

分發香港各部門：

- ( ) 行政部  連附件    ( ) 會計部  連附件    ( ) 統籌部  連附件    ( ) 工程部地盤科文  連附件 祥哥  
 ( ) 採購部  連附件    ( ) QS 部  連附件    ( ) 維修部  連附件    ( ) 其他 \_\_\_\_\_  連附件

傳遞編號：

HK 1091 / 21

發件人簽署：

Y

項目經理簽署：


圖則登記表 DRAWING REGISTER									
工程名稱 Project Title:					接收日期 Receiving Date (適用於客戶圖則)				
亞皆老街 / 高層後裝窗					年				
工程編號 Project No: J-852					月				
分發予 Distributed To					日				
					發出日期 Issued Date				
					年	20	21	21	21
					月	9	04	05	05
					日	27	29	11	14
					修訂編號 Revision No.				
圖則編號 Drg. No.		圖則名稱 Drawing Title			45	—			
IW05-13		X85844			46	—			
IW05-14		X85843			47	—			
IW05-15L		X85842			48	—			
IW05-15R		X85842			49	—			
IW05-16		X85775			50	—			
IW05-17		X85843			51	—			
IW05-18		X85773			52	—			A
IW05-18L		X85842			53	—			A
IW05-18R		X85842			54	—			
IW05-18a		X85773			55	—	A		
IW05-19		X85844			56	—	A		
IW05-20		X85843			57	—			
IW05-21		X85775			58	—			
IW05-22		X85843			59	—			
IW05-23		X85769			60	—			
IW05-24		X85845			61	—		A	
IW05-25		X85844			62	—		A	
IW05-26		X85844			63	—			
IW05-27		X85843			64	—			
IW05-28		X85843			65	—			
IW05-29		X85760			66	—			
IW05-30		X85760			67	—			
IW05-31		X85771			68	—			
IW05-32		X85769			69	—			
IW05-33		X85769			70	—			
IW05-34		X85847			71	—			
IW05-35		X85847			72	—			
IW05-36L		X85842			73	—			
IW05-36R		X85860			74	—			
IW05-37		X85775			75	—			
IW05-38		X85775			76	—			
IW05-39		X85843			77	—			
IW05-40		X85773			78	—			
IW05-41		X85770			79	—			
IW05-42		X85769			80	—			
IW05-43		X85845			81	—			
IW05-44		X85844			82	—			
IW05-45		X85775			83	—			
IW05-46		X85847			84	—			
IW05-47		X85840			85	—			
IW05-48		X85839			86	—			
IW05-49		X85920			87	—			
IW05-50L		X85760			88	—			
IW05-50R		X85842							



美特鋁質 有限公司  
MIDI Aluminium Fabricator Ltd.


工程號 J852 地盤 亞皆老街

窗號	尺寸 (MM)	數量 (支)	備註
23W7/T1A	2410	1	
23W10/T1A	2410	1	
23W11/T1A	2410	1	
23W7/T3A	2410	1	
23W10/T3A	2410	1	
23W11/T3A	2410	1	
合計:		6	

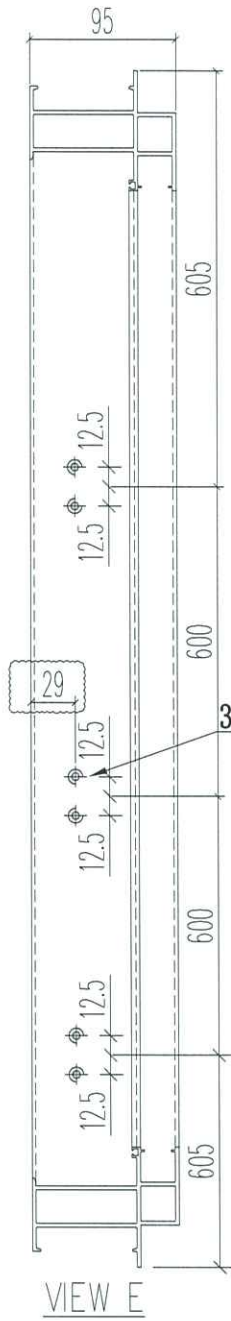

3/16" x 1/4" 機絲孔

VIEW E


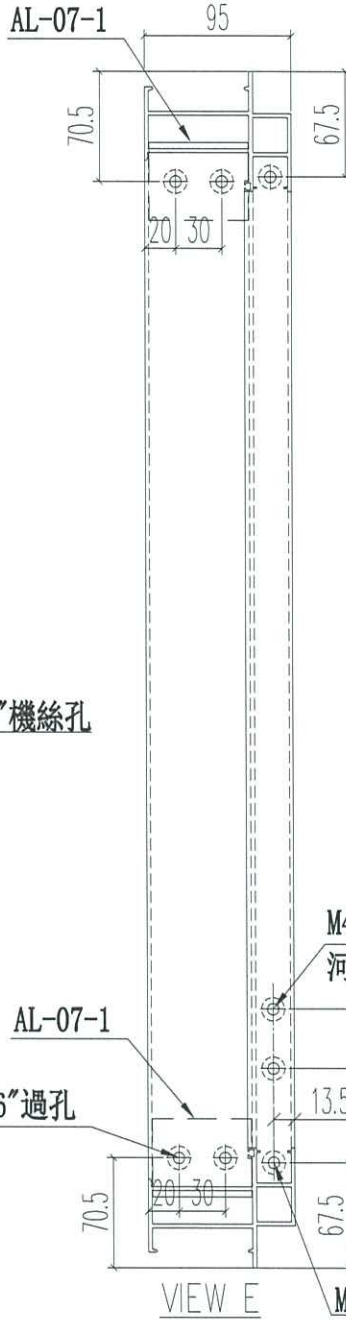


M4 牙孔 (裝欄河玻璃角碼)


M4 平頭過孔 (組框用)

VIEW E



頂

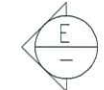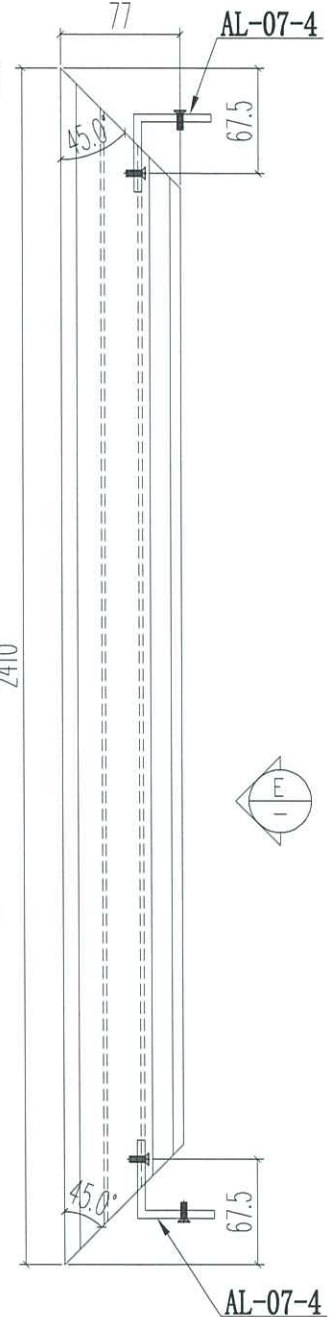


VIEW E

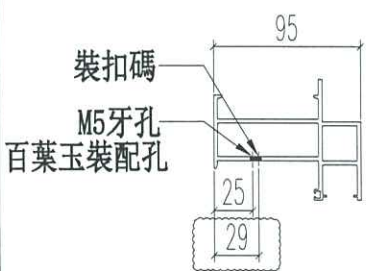

3/16" 平頭機絲  
收鋁角碼: AL-07-1

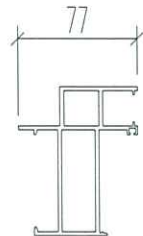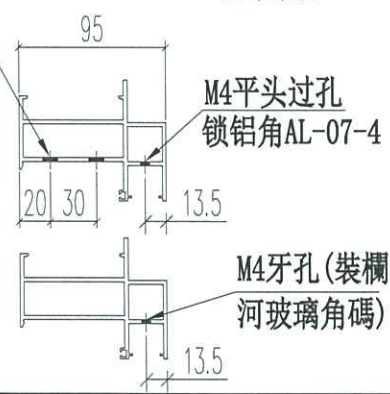





名稱	生窗左邊框 (室外看)	制圖	Ivan	2020.11.02	修改	A	
材料	X85842	復核	WHS		日期	2021.05.14	
顏色	UCT806812XL-3	批准			圖號	IW05-18L	

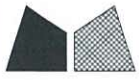

美特鋁質 有限公司  
MIDI Aluminium Fabricator Ltd.

工程號 J852 地盤 亞皆老街

窗號	尺寸 (MM)	數量 (支)	備註
23W7/T1A	2410	1	
23W10/T1A	2410	1	
23W11/T1A	2410	1	
23W7/T3A	2410	1	
23W10/T3A	2410	1	
23W11/T3A	2410	1	
合計:		6	

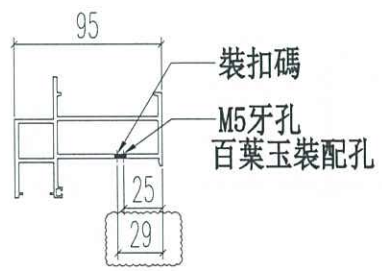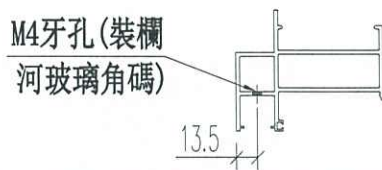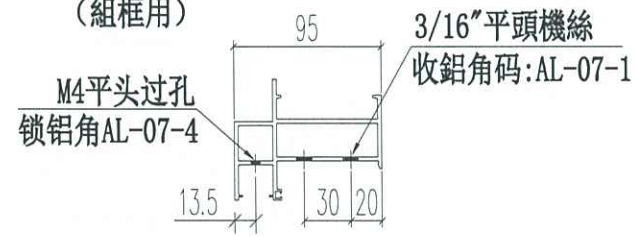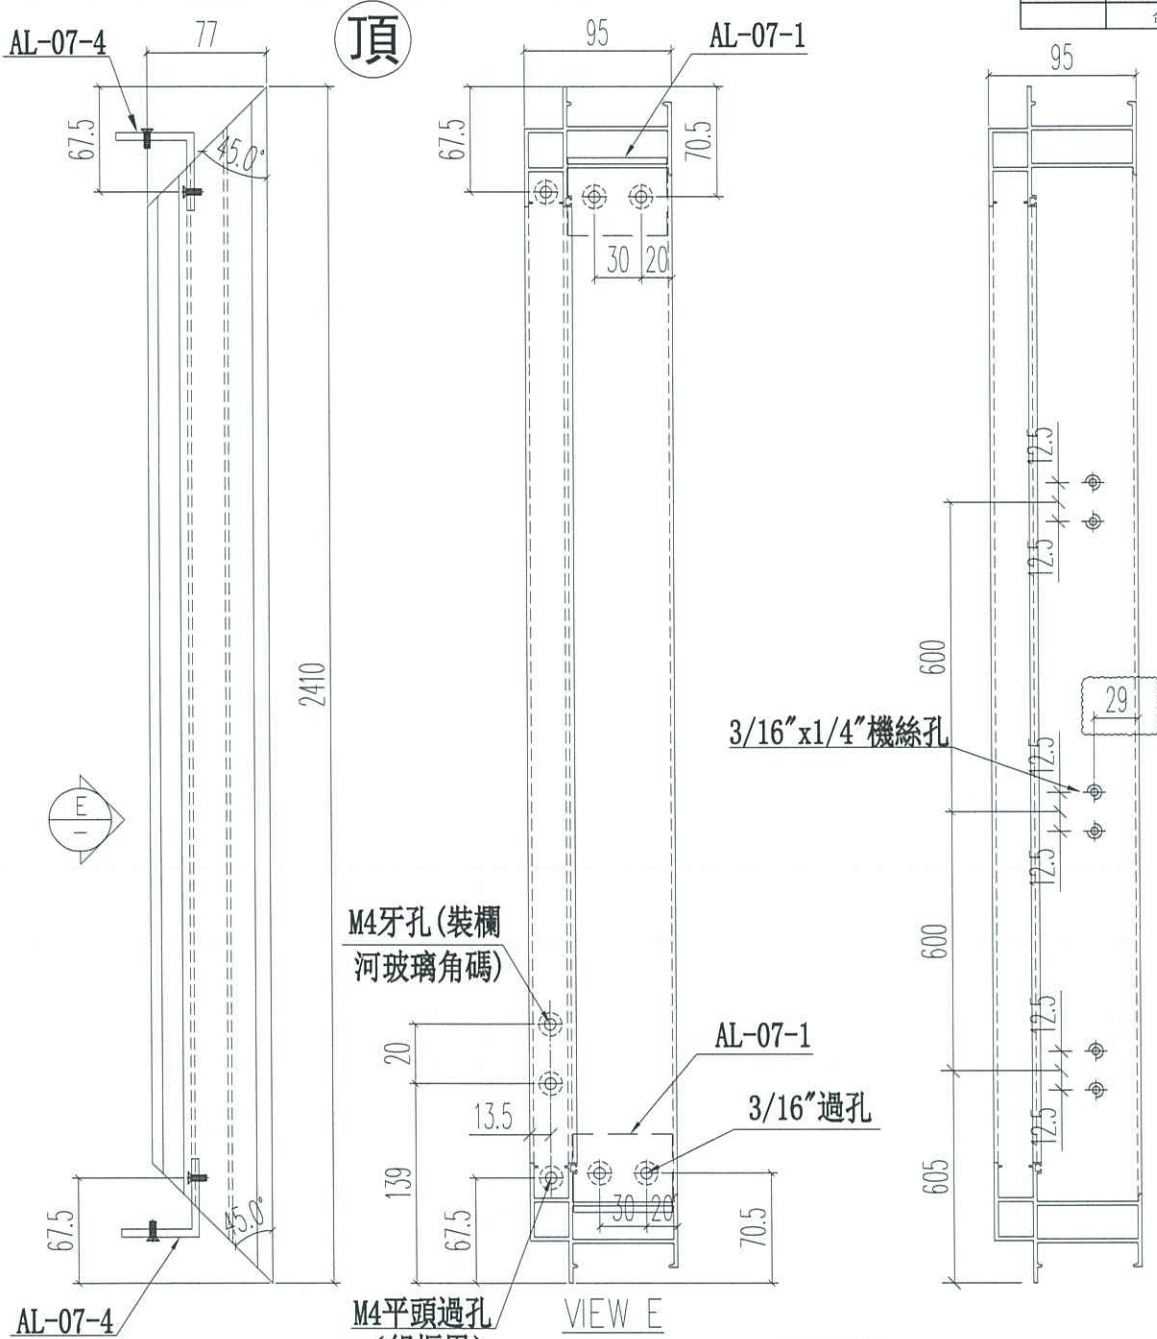

名稱	生窗右邊框 (室外看)	制圖	Ivan	2020.11.02	修改	A	
材料	X85842	復核	WHS		日期	2021.05.14	
顏色	UCT806812XL-3	批准			圖號	IW05-18R	