

工程指示 / 要求簡箋(E.I.)

工程指示編號：EI / 3209 / 21

修改版次：A

工程編號：J - 852

工程名稱：亞皆老街中電

工程項目：外牆鋁板 (層間) 地盤用鋁板 大貨 (T1-T3) (2-23/F)

收件人：生統

發件人：Ant Yeung

日期：20/04/2021

要求提供 / 確認 事項：

- | | | |
|------------------------------------|-------------------------------------|-------------------------------|
| <input type="checkbox"/> 初步鋁料 B.M. | <input type="checkbox"/> 加工拆圖，然後生產 | <input type="checkbox"/> 尺寸表 |
| <input type="checkbox"/> 正式鋁料 B.M. | <input type="checkbox"/> 技術上資料 / 指示 | <input type="checkbox"/> 報價 |
| <input type="checkbox"/> 配件 B.M. | <input type="checkbox"/> 樣辦或貨品說明書 | <input type="checkbox"/> 分判合約 |

內容：

A 版：按生產要求，40x40x3 鋁角 (AA-B53/ B54) 現改用鋁板摺。

請按加工圖生產 T1-T3: 2-23/F 的層間外牆鋁板。全部只開梗孔。 T3 優先出貨 10 層一批生產

請與 EI3210 的鋁料於廠一起組裝，送地盤用。 恆豐收

EI3097- EI3097D 已生產 T1-T3: 3-6/F 的數量

請在 2021.04.27 前完成上列要求。

附：2 頁加工圖

以上項目為：

- 原合約工程包 原合約工程加 / 減賬 新工程報價

原因：-

分發東莞各部門：

- () 生產技術總監 連附件 () 技術部 連附件 () 生產部 連附件 () 機械設計部 連附件
 () 採購部 連附件 (/) 生產統籌部 連附件 格 () 小羅 & 清 連附件
 () 質檢部 連附件 () 會計部 連附件 () 報關組 連附件 () 其他 楊榮輝 連附件

分發其他分判：

- (v) 水洪 連附件

分發香港各部門：

- () 行政部 連附件 () 會計部 連附件 () 統籌部 連附件 林哥 () 工程部地盤科文 連附件 祥哥
 () 採購部 連附件 () QS 部 連附件 () 維修部 連附件 () 其他 _____ 連附件

傳遞編號：


HK 841 / 21

發件人簽署：

項目經理簽署：

組裝用

改用鋁板摺

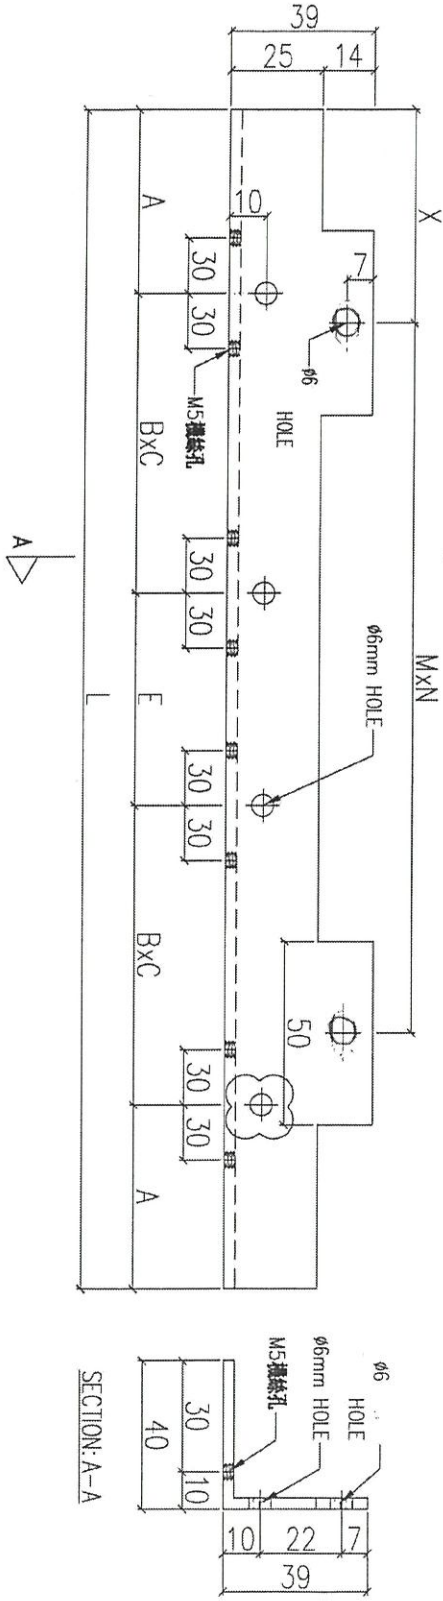


序號	物料編號	L(mm)	X(mm)	A(mm)	BxC	E(mm)	MxN	數量	使用位置
01	AA-B53-01	2150	150	95	@280x3	280	@280x7	40	見組裝圖
02	AA-B53-02	1500	150	100	@250x2	300	@300x4	20	見組裝圖
03	AA-B53-03	1055	150	92.5	@290x1	290	@280x3	60	見組裝圖
04	AA-B53-04	970	150	80	@270x1	270	@260x3	30	見組裝圖
05	AA-B53-05	785	150	92.5	@300x1	-	@300x2	144	見組裝圖
06	AA-B53-06	1330	136	90	@230x2	230	@270x4	32	見組裝圖
07	AA-B53-07	930	136	90	@250x1	250	@300x2	40	見組裝圖
08	AA-B53-08	1500	150	75	@270x2	270	@300x4	6	見組裝圖
09	AA-B53-09	1000	150	80	@280x1	280	@260x3	4	見組裝圖
10	AA-B53-10	2420	136	85	@250x4	250	@300x7	2	見組裝圖
11	AA-B53-11	1120	136	110	@300x1	300	@300x3	2	見組裝圖
12	AA-B53-12	750	150	95	@280x1	-	@270x2	4	見組裝圖
13	AA-B53-13	1815	136	102.5	@230x3	230	@300x5	2	見組裝圖
14	AA-B53-04a	970	136	80	@270x1	270	@260x3	6	見組裝圖

名稱	鋁角加工圖	制圖	LHR	2021.03.08	修改	A	B
材料	40x40x3mm 厚鋁角	復核	-	-	日期	2021.03.21	2021.04.06
顏色	-	批准			圖號	J852-ACA-AA-B53	

組裝用

改用鋁板摺

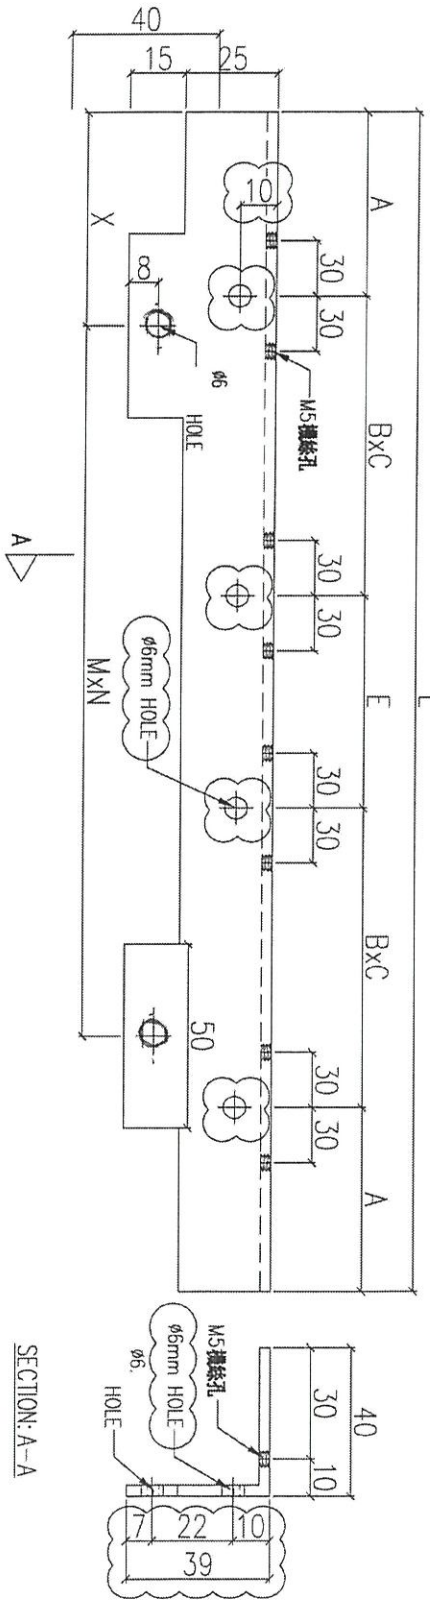

序號	物料編號	L(mm)	X(mm)	A(mm)	BxC	E(mm)	MxN	數量	使用位置
01	AA-B54-01	2150	50	95	@280x3	280	@280x7	40	見組裝圖
02	AA-B54-02	1500	50	100	@250x2	300	@300x4	20	見組裝圖
03	AA-B54-03	1055	50	92.5	@290x1	300	@280x3	60	見組裝圖
04	AA-B54-04	970	50	80	@270x1	270	@260x3	30	見組裝圖
05	AA-B54-05	785	50	92.5	@300x1	-	@300x2	144	見組裝圖
06	AA-B54-06	1330	36	90	@230x2	230	@270x4	32	見組裝圖
07	AA-B54-07	930	36	90	@250x1	250	@300x2	40	見組裝圖
08	AA-B54-08	1500	50	75	@270x2	270	@300x4	6	見組裝圖
09	AA-B54-09	1000	50	80	@280x1	280	@260x3	4	見組裝圖
10	AA-B54-10	2420	36	85	@250x4	250	@300x7	2	見組裝圖
11	AA-B54-11	1120	36	110	@300x1	300	@300x3	2	見組裝圖
12	AA-B54-12	750	50	95	@280x1	-	@270x2	4	見組裝圖
13	AA-B54-13	1815	36	102.5	@230x3	230	@300x5	2	見組裝圖
14	AA-B54-04a	970	36	80	@270x1	270	@260x3	6	見組裝圖

名稱	鋁角加工圖	制圖	LHR	修改	A	B
材料	40x40x3mm 厚鋁角	復核	-	日期	2021.03.21	2021.04.06
顏色	-	批准	-	圖號	J852-ACA-AA-B54	