

工程指示 / 要求簡箋(E.I.)

工程指示編號：EI / 3209 / 21

修改版次：B

工程編號：J - 852

工程名稱：亞皆老街中電

工程項目：外牆鋁板 (層間) 地盤用鋁板 大貨 (T1-T3) (2-23/F)

收件人：生統

發件人：Ant Yeung

日期：21/04/2021

□要求提供 / □確認 事項：

- | | | |
|------------------------------------|-------------------------------------|-------------------------------|
| <input type="checkbox"/> 初步鋁料 B.M. | <input type="checkbox"/> 加工拆圖，然後生產 | <input type="checkbox"/> 尺寸表 |
| <input type="checkbox"/> 正式鋁料 B.M. | <input type="checkbox"/> 技術上資料 / 指示 | <input type="checkbox"/> 報價 |
| <input type="checkbox"/> 配件 B.M. | <input type="checkbox"/> 樣辦或貨品說明書 | <input type="checkbox"/> 分判合約 |

內容：

B 版：附上派位表。補回修鋁料平頭孔故樣，不撞加口骨

A 版：按生產要求，40x40x3 鋁角 (AA-B53/ B54) 現改用鋁板摺。 B 版：此鋁角不在派位表內

請按加工圖生產 T1-T3: 2-23/F 的層間外牆鋁板。全部只開梗孔。 T3 優先出貨 10 層一批生產
請與 EI3210 的鋁料於廠一起組裝，送地盤用。 恆豐收

EI3097- EI3097D 已生產 T1-T3: 3-6/F 的數量

請在 2021.04.27 前完成上列要求。

附：16 頁派位表 + 8 頁

以上項目為：

- | | | |
|---------------------------------|--------------------------------------|--------------------------------|
| <input type="checkbox"/> 原合約工程包 | <input type="checkbox"/> 原合約工程加 / 減賬 | <input type="checkbox"/> 新工程報價 |
|---------------------------------|--------------------------------------|--------------------------------|

原因：-

分發東莞各部門：

- | | | | |
|--------------------------------------|--|--------------------------------------|--------------------------------------|
| <input type="checkbox"/> 生產技術總監 □連附件 | <input type="checkbox"/> 技術部 □連附件 | <input type="checkbox"/> 生產部 □連附件 | <input type="checkbox"/> 機械設計部 □連附件 |
| <input type="checkbox"/> 採購部 □連附件 | <input checked="" type="checkbox"/> 生產統籌部 □連附件 | <input type="checkbox"/> 小羅 & 清 □連附件 | |
| <input type="checkbox"/> 質檢部 □連附件 | <input type="checkbox"/> 會計部 □連附件 | <input type="checkbox"/> 報關組 □連附件 | <input type="checkbox"/> 其他 楊榮輝 □連附件 |

分發其他分判：

- | | |
|--|---|
| <input checked="" type="checkbox"/> 水洪 | <input checked="" type="checkbox"/> 連附件 |
|--|---|

分發香港各部門：

- | | | | | | |
|-----------------------------------|------------------------------------|-----------------------------------|-----------------------------|--|----|
| <input type="checkbox"/> 行政部 □連附件 | <input type="checkbox"/> 會計部 □連附件 | <input type="checkbox"/> 統籌部 □連附件 | 林哥 | <input checked="" type="checkbox"/> 工程部地盤科文 □連附件 | 祥哥 |
| <input type="checkbox"/> 採購部 □連附件 | <input type="checkbox"/> QS 部 □連附件 | <input type="checkbox"/> 維修部 □連附件 | <input type="checkbox"/> 其他 | □連附件 | |

傳遞編號：

HK 854 / 21

發件人簽署：

項目經理簽署：




美特鋁質 有限公司
MIDI Aluminium Fabricator Ltd.

工程號	J852	地盤	亞答老街
-----	------	----	------

組裝用

說明：——為噴塗面

TOP

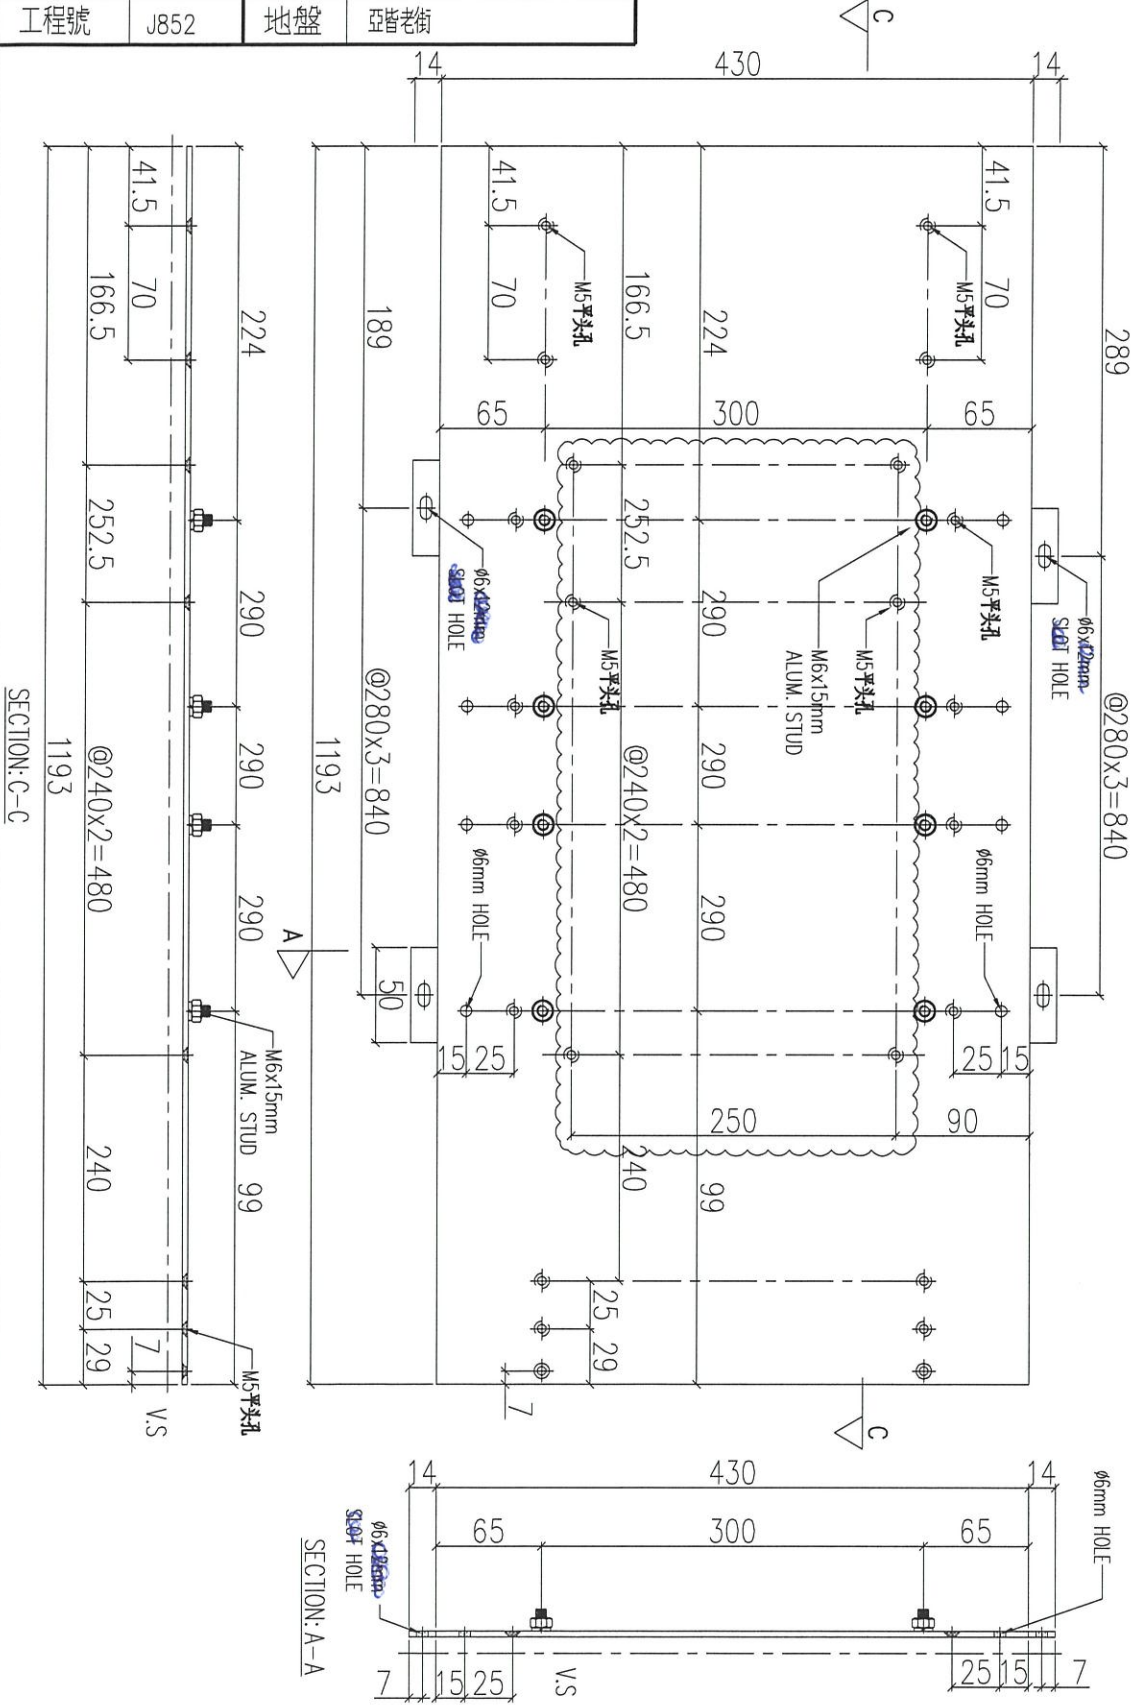

序號	物料編號	數量	使用位置
01	ACD-B153	30	UNA-B53



名稱	鋁板加工圖	制圖	LHR	2021.03.08	修改	A	B
材料	3mm THK. ALUM. CLADDING	復核	-	-	日期	2021.03.21	2021.04.22
顏色	UCT201498XL(A)-3	批准			圖號	J852-ACA-ACD-B153	

組裝用

說明：——為噴塗面

TOP

A

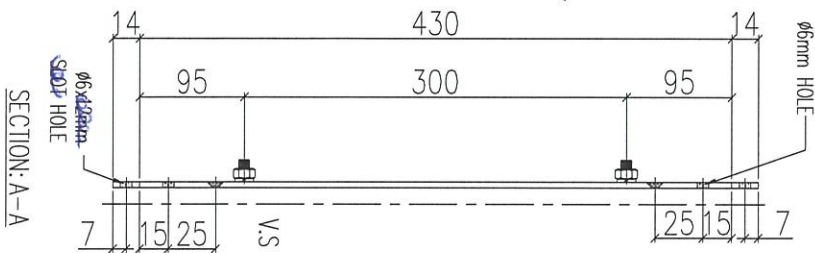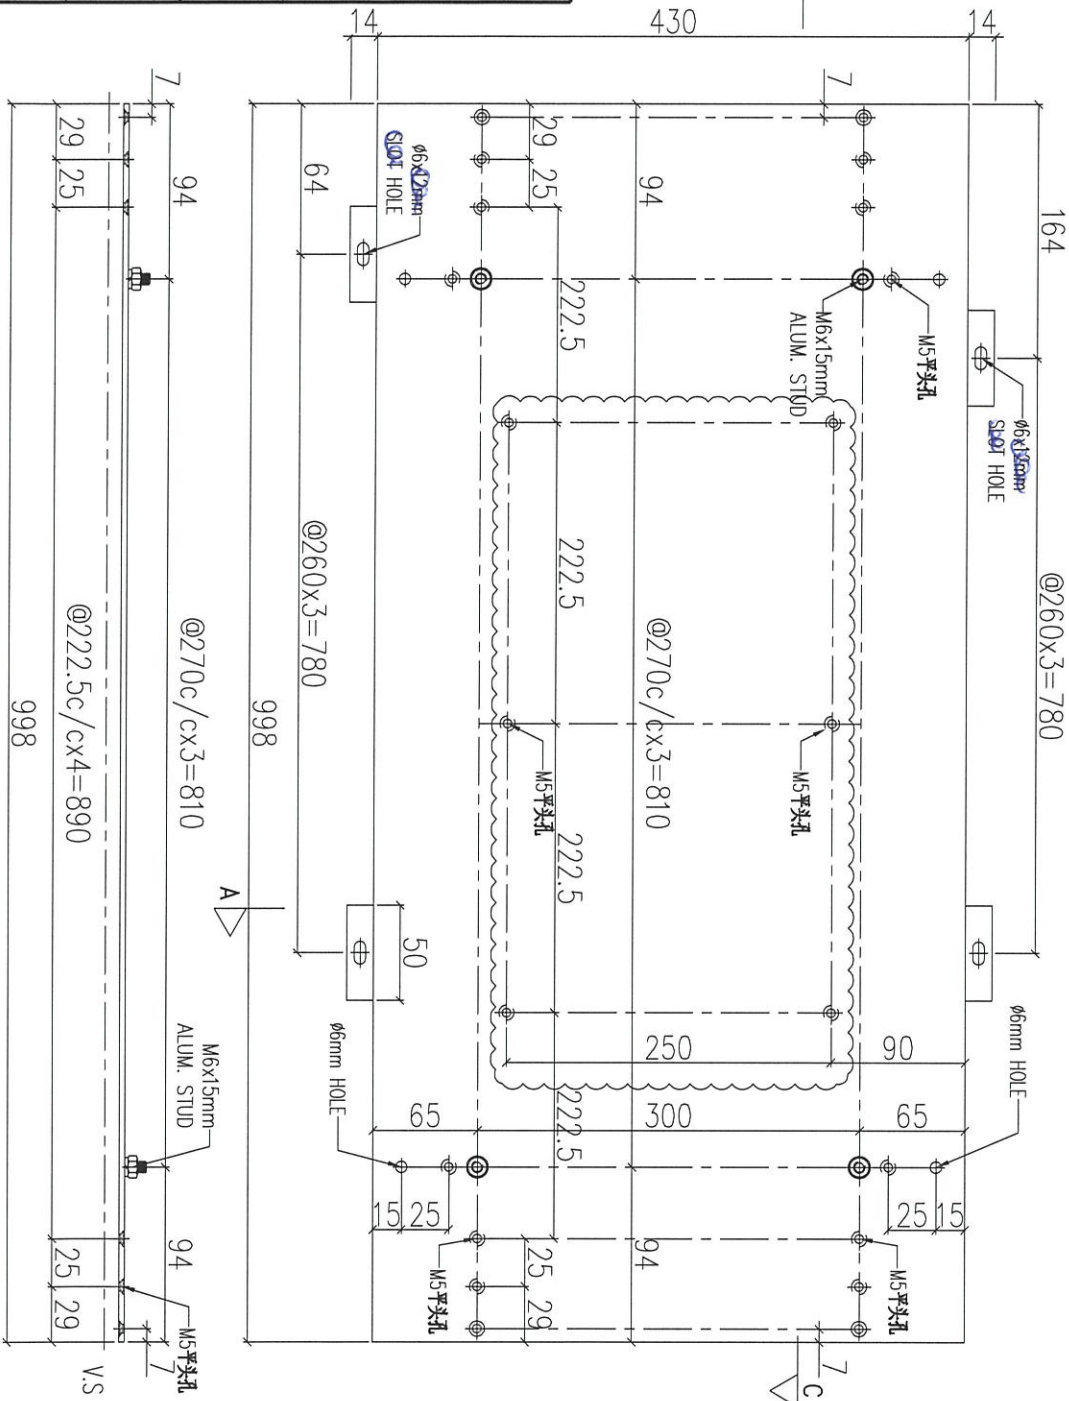

SECTION: C-C

序號	物料編號	數量	使用位置
01	ACD-B154	30	UNA-B54


名稱	鋁板加工圖	制圖	LHR	2021.03.08	修改	A	B
材料	3mm THK. ALUM. CLADDING	復核	-	-	日期	2021.03.21	2021.04.22
顏色	UCT201498XL(A)-3	批准			圖號	J852-ACA-ACD-B154	



工程號	J852	地盤	亞皆老街
-----	------	----	------

組裝用

說明：——為噴塗面

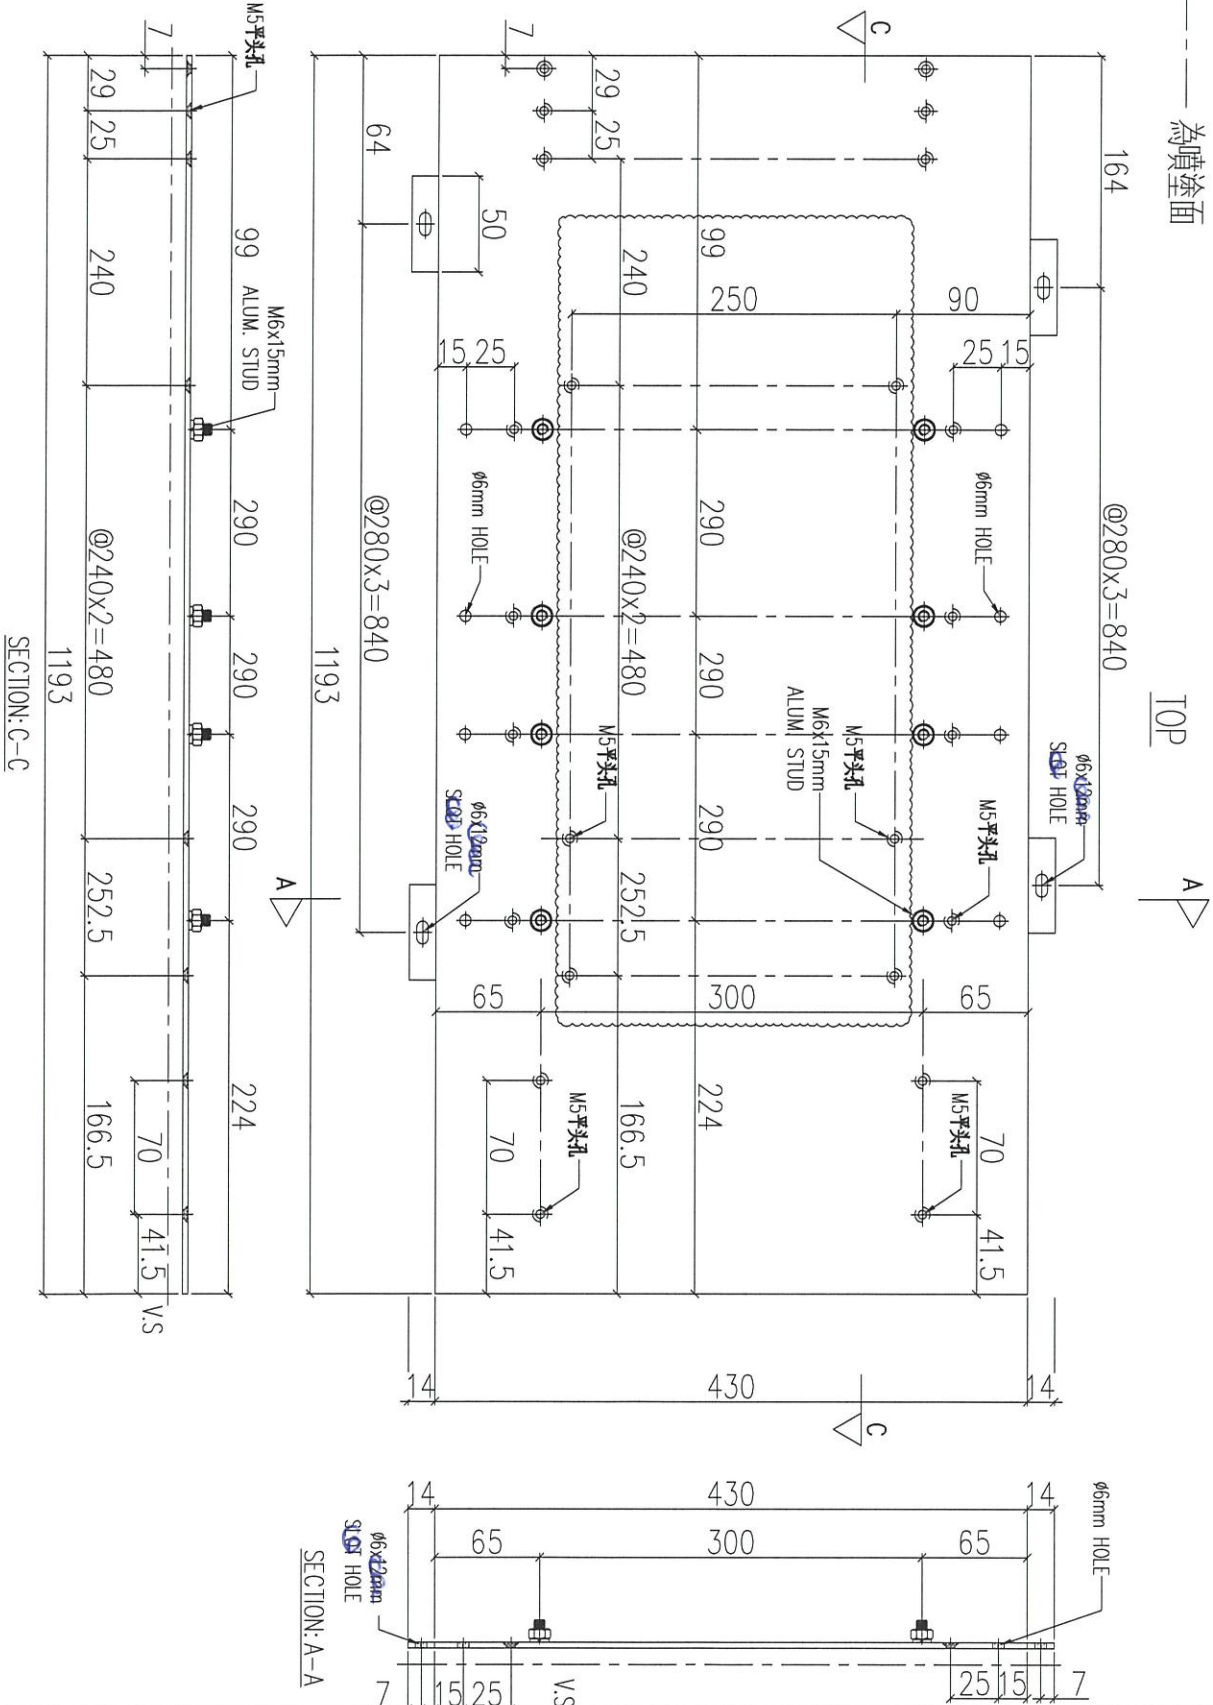

序號	物料編號	數量	使用位置
01	ACD-B155	30	UNA-B55

名稱	鋁板加工圖	制圖	LHR	2021.03.08	修改	A
材料	3mm THK. ALUM. CLADDING	復核	-	-	日期	2021.03.21
顏色	UCT201498XL(A)-3	批准			圖號	J852-ACA-ACD-B155





工程號	J852	地盤	亞皆老街
-----	------	----	------

組裝用

說明：——為噴塗面

TOP

A

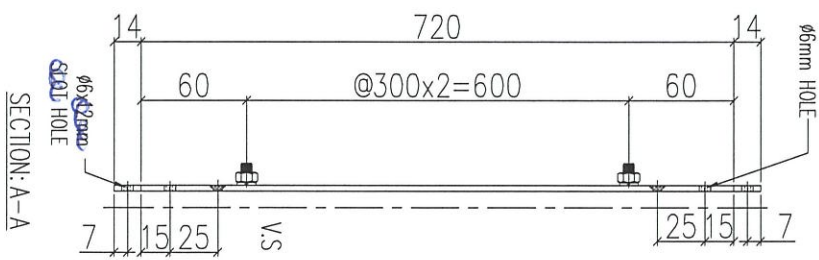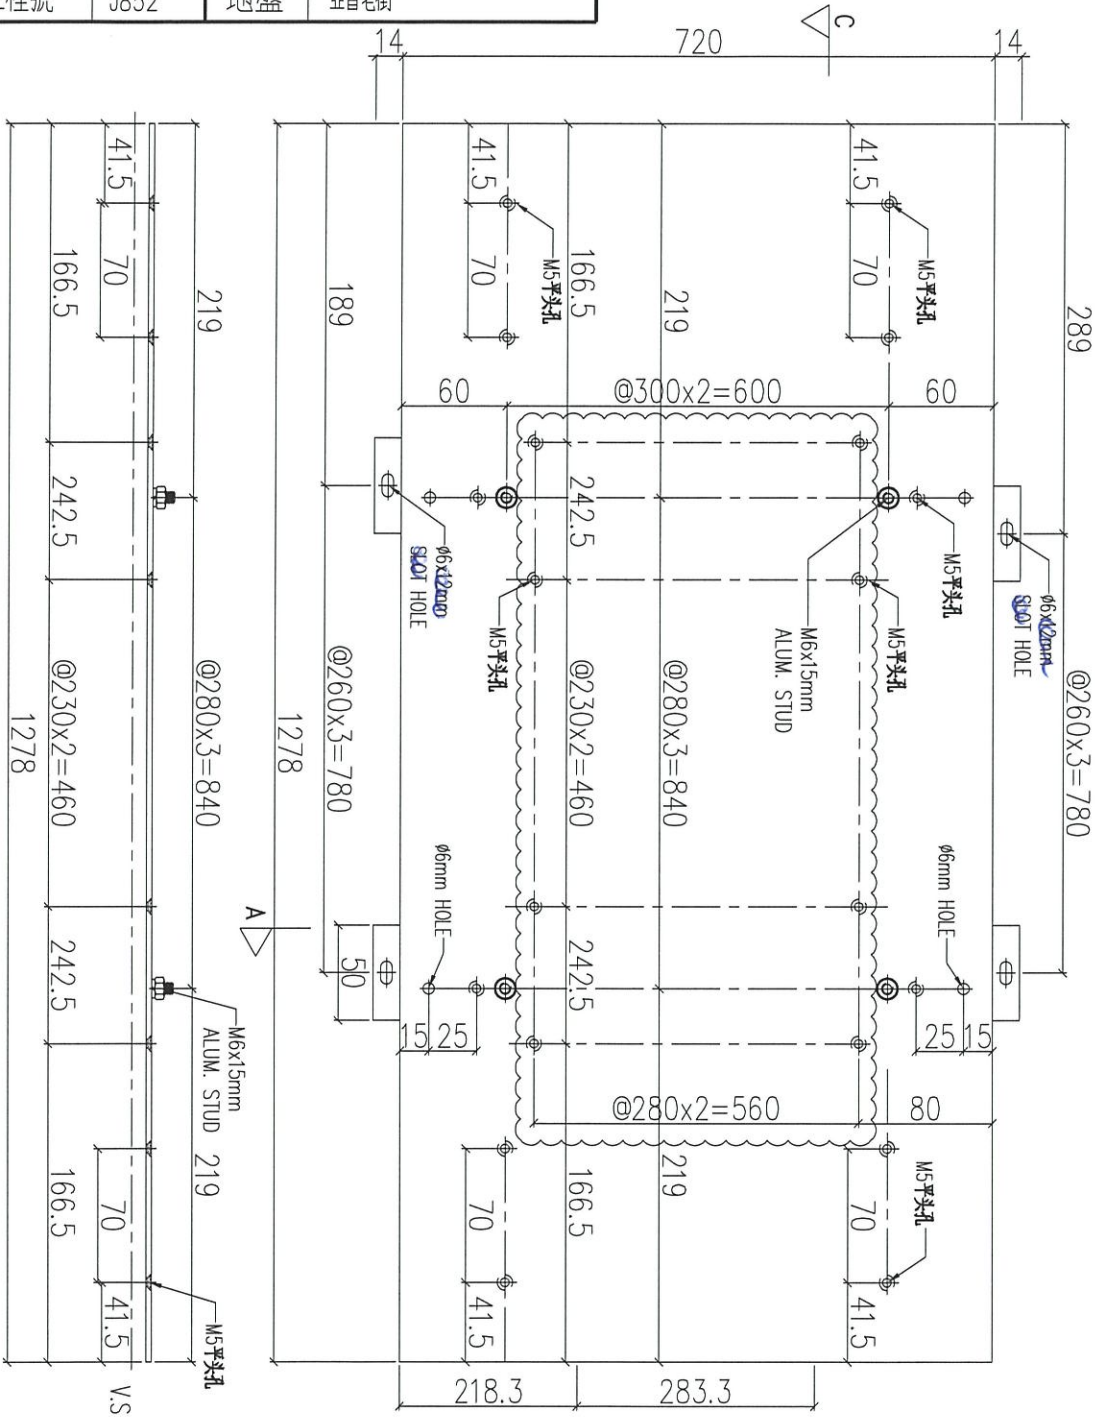

SECTION: C-C

序號	物料編號	數量	使用位置
01	ACD-B161	4	UNA-B61

名稱	鋁板加工圖	制圖	LHR	2021.03.08	修改	A	B
材料	3mm THK. ALUM. CLADDING	復核	-	-	日期	2021.03.21	2021.04.22
顏色	UCT201498XL(A)-3	批准			圖號	J852-ACA-ACD-B161	




美特鋁質 有限公司
MIDI Aluminium Fabricator Ltd.

工程號	J852	地盤	亞皆老街
-----	------	----	------

組裝用

說明：——為噴塗面
- - - - - 為噴塗面

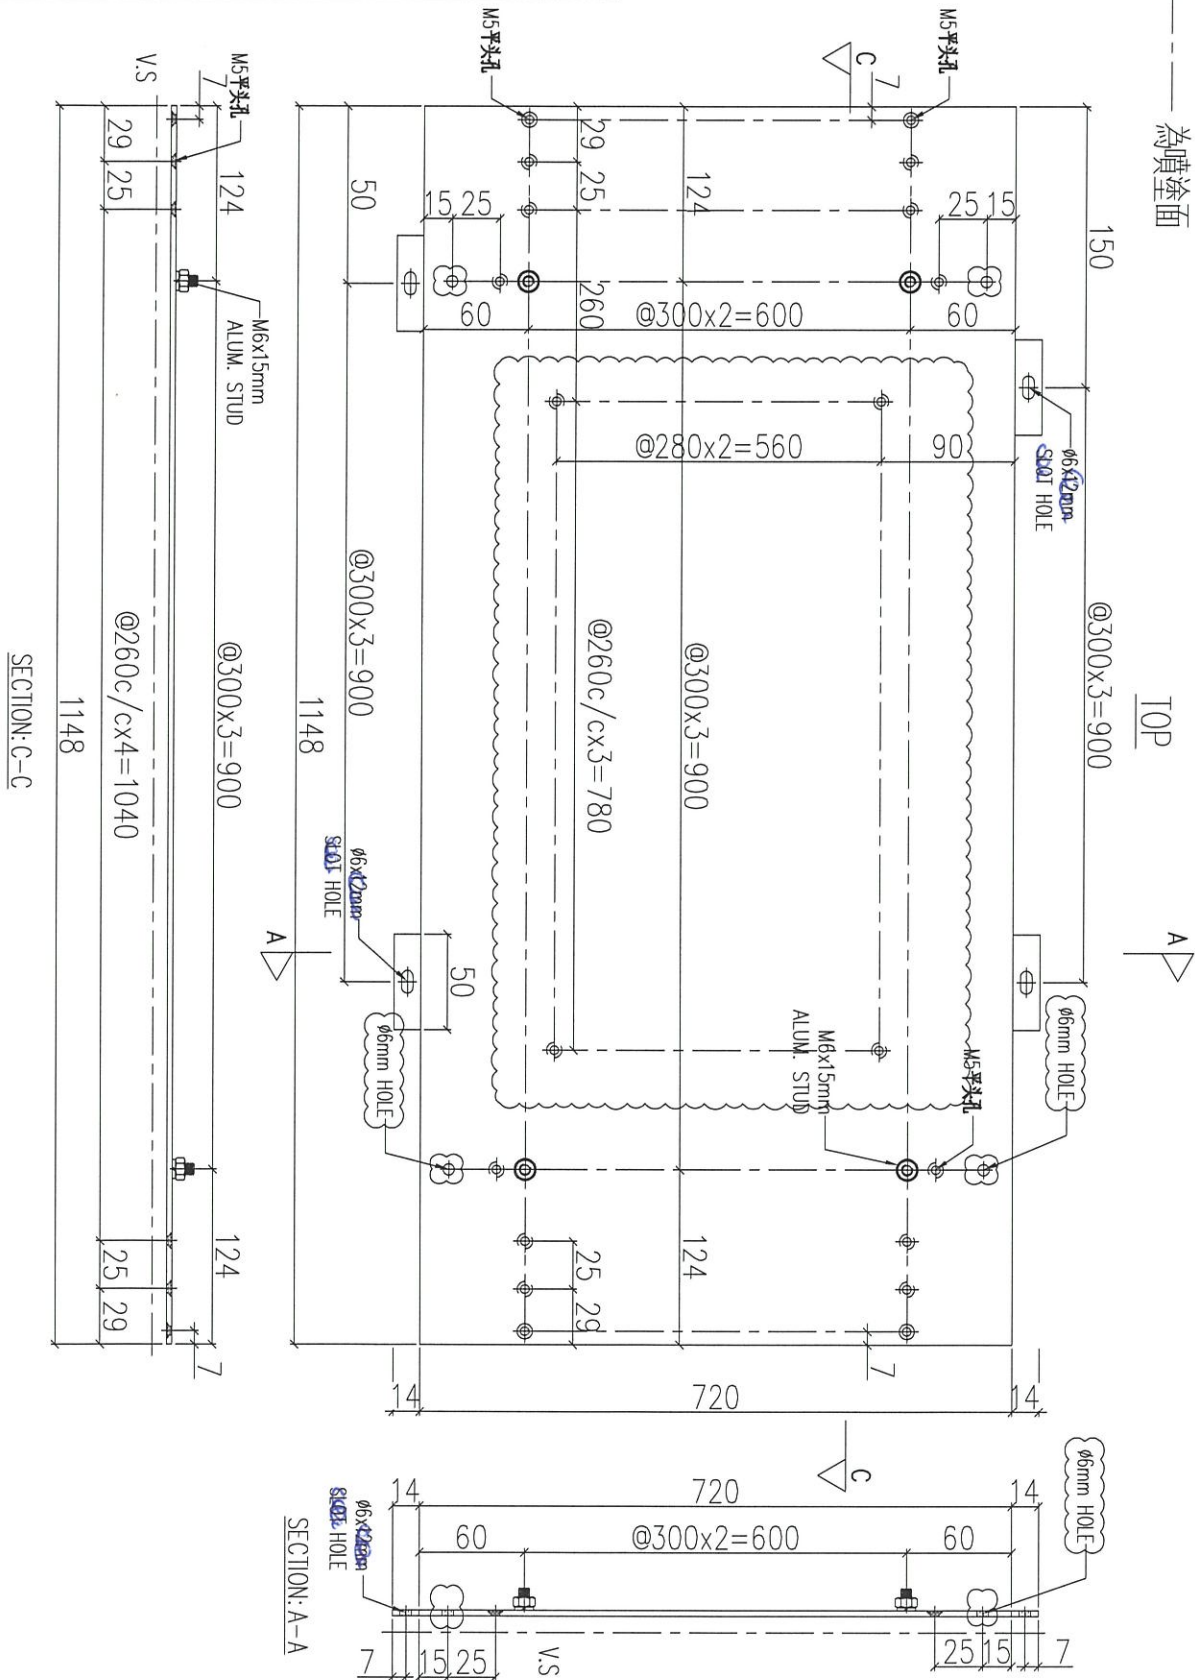

序號	物料編號	數量	使用位置
01	ACD-B184	2	UNA-B75

名稱	鋁板加工圖	制圖	LHR	2021.03.08	修改	A	B
材料	3mm THK. ALUM. CLADDING	復核	-	-	日期	2021.03.21	2021.04.22
顏色	UCT201498XL(A)-3	批准			圖號	J852-ACA-ACD-B184	

