

工程指示 / 要求簡箋(E.I.)

工程指示編號：EI / 3209 / 21

修改版次：C

工程編號：J - 852

工程名稱：亞皆老街中電

工程項目：外牆鋁板 (層間) 地盤用鋁板 大貨 (T1-T3) (2-23/F)

收件人：生統

發件人：Ant Yeung

日期：29/04/2021

要求提供 /  確認 事項：

- |                                    |                                     |                               |
|------------------------------------|-------------------------------------|-------------------------------|
| <input type="checkbox"/> 初步鋁料 B.M. | <input type="checkbox"/> 加工拆圖，然後生產  | <input type="checkbox"/> 尺寸表  |
| <input type="checkbox"/> 正式鋁料 B.M. | <input type="checkbox"/> 技術上資料 / 指示 | <input type="checkbox"/> 報價   |
| <input type="checkbox"/> 配件 B.M.   | <input type="checkbox"/> 樣辦或貨品說明書   | <input type="checkbox"/> 分判合約 |

內容：

C 版：已修改組裝圖：UNA-B53/ 54/ 55/ 56/ 57/ 58/ 59/ 71/ 72/ 73/ 74/ 75/ 76/ 77/ 78.

B 版：補回修鋁料平頭孔放樣，不撞加力骨。另附上派位表。

A 版：按生產要求，40x40x3 鋁角 (AA-B53/ B54) 現改用鋁板摺。 B 版：此鋁角不在派位表內

請按加工圖生產 T1-T3: 2-23/F 的層間外牆鋁板。全部只開梗孔。 T3 優先出貨 10 層一批生產  
請與 EI3210 的鋁料於廠一起組裝，送地盤用。 恆豐收

EI3097+EI3323 已生產 T1-T3: 3-6/F 的數量

請在 2021.05.10 前完成上列要求。

附：3 頁圖登+ 15 頁組裝圖

以上項目為：

- 原合約工程包  原合約工程加 / 減賬  新工程報價

原因：-

分發東莞各部門：

- ( ) 生產技術總監  連附件 ( ) 技術部  連附件 ( ) 生產部  連附件 ( ) 機械設計部  連附件  
( ) 採購部  連附件 (✓) 生產統籌部  連附件 梅 ( ) 小羅&清  連附件  
( ) 質檢部  連附件 ( ) 會計部  連附件 ( ) 報關組  連附件 ( ) 其他 楊榮輝  連附件

分發其他分判：

- (v) 水洪  連附件

分發香港各部門：

- ( ) 行政部  連附件 ( ) 會計部  連附件 ( ) 統籌部  連附件 林哥 (✓) 工程部地盤科文  連附件 祥哥  
( ) 採購部  連附件 ( ) QS 部  連附件 ( ) 維修部  連附件 ( ) 其他 \_\_\_\_\_  連附件

傳遞編號：

HK 920 / 21

發件人簽署：

項目經理簽署：

*(Handwritten signature)*




圖則登記表 DRAWING REGISTER										
工程名稱 Project Title:		亞畢老街		接收日期 Receiving Date (適用於客戶圖則)						
工程編號 Project No:		J-852		年						
		大樓層間地盤用鋁板加工圖		月						
				日						
分發予 Distributed To				發出日期 Issued Date						
				年	21	21	21	21	21	21
				月	03	03	04	04	04	04
				日	08	21	06	22	25	28
圖則編號 Drg. No.		圖則名稱 Drawing Title		修訂編號 Revision No.						
J852-ACA-ACD-B061	鋁板加工圖	37	-							
J852-ACA-ACD-B062	鋁板加工圖	38	-							
J852-ACA-ACD-B063	鋁板加工圖	39	-							
J852-ACA-ACD-B064	鋁板加工圖	40	-							
J852-ACA-ACD-B65	鋁板加工圖	41	-							
J852-ACA-ACD-B66	鋁板加工圖	42	-							
J852-ACA-ACD-B67	鋁板加工圖	43	-							
J852-ACA-ACD-B68	鋁板加工圖	44	-							
J852-ACA-ACD-B69	鋁板加工圖	45	-							
J852-ACA-ACD-B70	鋁板加工圖	46	-							
J852-ACA-ACD-B71	鋁板加工圖	47	-							
J852-ACA-ACD-B72	鋁板加工圖	48	-							
J852-ACA-ACD-B73	鋁板加工圖	49	-							
J852-ACA-ACD-B74	鋁板加工圖	50	-							
J852-ACA-ACD-B75	鋁板加工圖	51	-							
J852-ACA-ACD-B76	鋁板加工圖	52	-							
J852-ACA-ACD-B77	鋁板加工圖	53	-							
J852-ACA-ACD-B78	鋁板加工圖	54	-							
J852-ACA-ACD-B61	鋁板加工圖	55	-							
J852-ACA-ACD-B62	鋁板加工圖	56	-							
J852-ACA-ACD-B63	鋁板加工圖	57	-							
J852-ACA-ACD-B64	鋁板加工圖	58	-							
J852-ACA-ACD-B81	鋁板加工圖	59	-							
J852-ACA-ACD-B82	鋁板加工圖	60	-							
J852-ACA-ACD-B151	鋁板加工圖	61	-	A						
J852-ACA-ACD-B152	鋁板加工圖	62	-	A						
J852-ACA-ACD-B153	鋁板加工圖	63	-	A		B				
J852-ACA-ACD-B154	鋁板加工圖	64	-	A		B				
J852-ACA-ACD-B155	鋁板加工圖	65	-	A		B				
J852-ACA-ACD-B156	鋁板加工圖	66	-	A						
J852-ACA-ACD-B157	鋁板加工圖	67	-	A						
J852-ACA-ACD-B158	鋁板加工圖	68	-	A						
J852-ACA-ACD-B159	鋁板加工圖	69	-	A						
J852-ACA-ACD-B160	鋁板加工圖	70	-	A						
J852-ACA-ACD-B161	鋁板加工圖	71	-	A		B				
J852-ACA-ACD-B170	鋁板加工圖	72	-							



組裝圖

送地盤

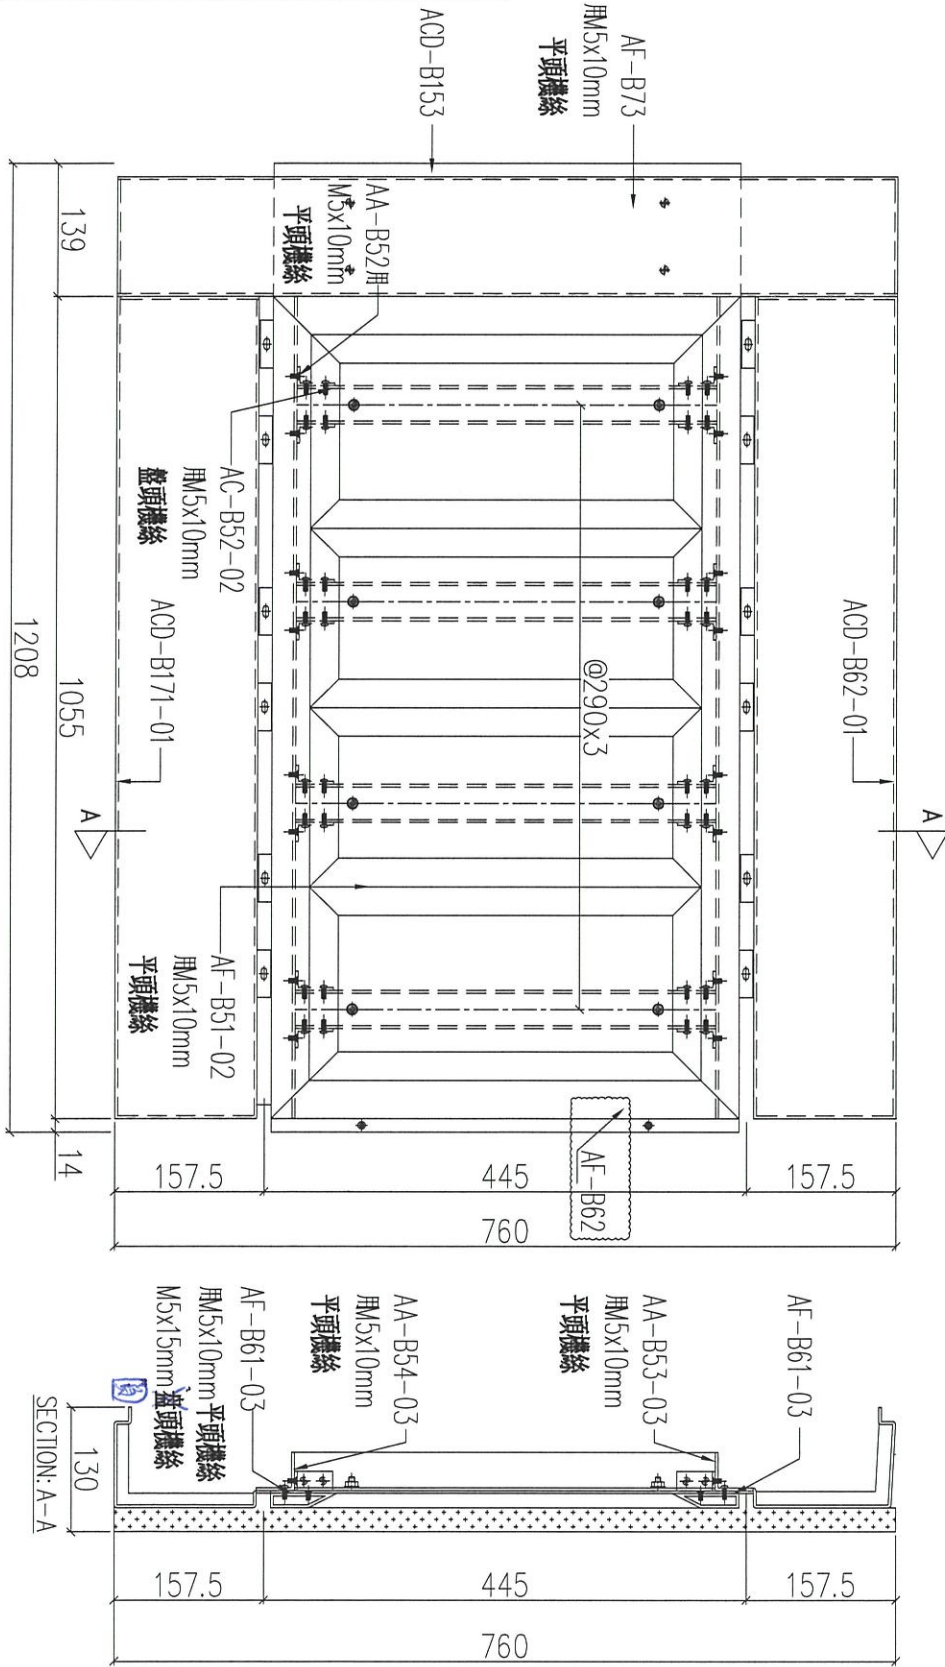


序號	物料編號	數量	使用位置	樓層
01	T1-UNA-B53	10	見派位圖	2F/7F~17F
02	T2-UNA-B53	10	見派位圖	2F/7F~17F
03	T3-UNA-B53	10	見派位圖	2F/7F~17F

名稱	鋁板組裝圖	制圖	LHR	2021.03.08	修改	A	B
材料	-	復核	-	-	日期	2021.03.21	2021.04.28
顏色	-	批准			圖號	J852-ACA-UNA-B53	

組裝圖

送地盤

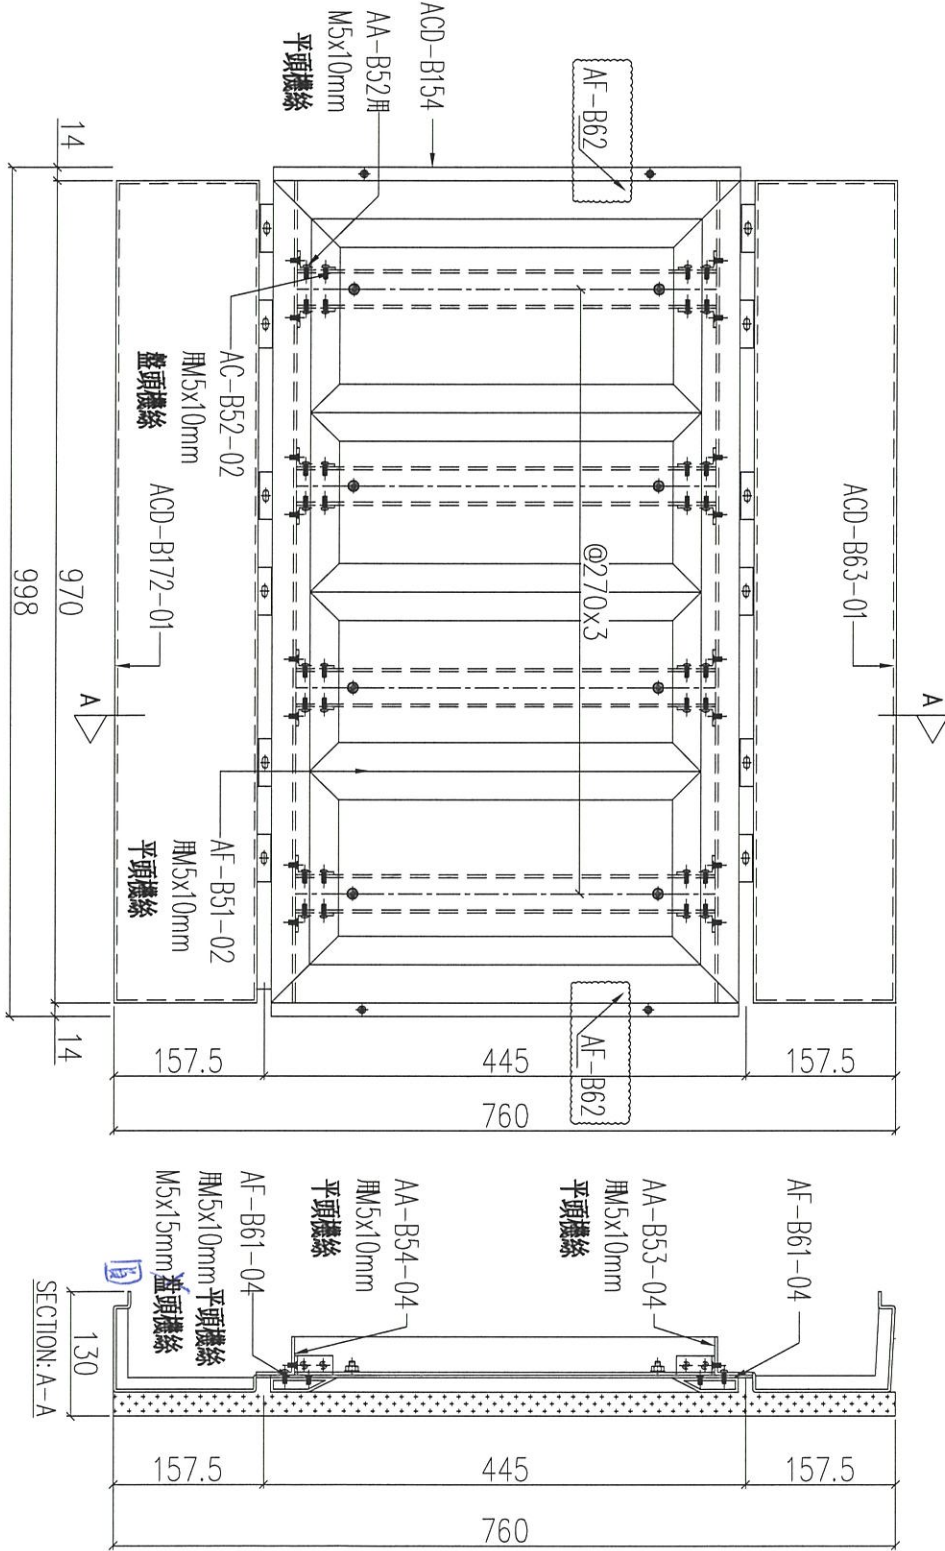


序號	物料編號	數量	使用位置	樓層
01	T1-UNA-B54	10	見派位圖	2F/7F~17F
02	T2-UNA-B54	10	見派位圖	2F/7F~17F
03	T3-UNA-B54	10	見派位圖	2F/7F~17F

名稱	鋁板組裝圖	制圖	LHR	2021.03.08	修改	A	B
材料	-	復核	-	-	日期	2021.03.21	2021.04.28
顏色	-	批准			圖號	J852-ACA-UNA-B54	

組裝圖

送地盤

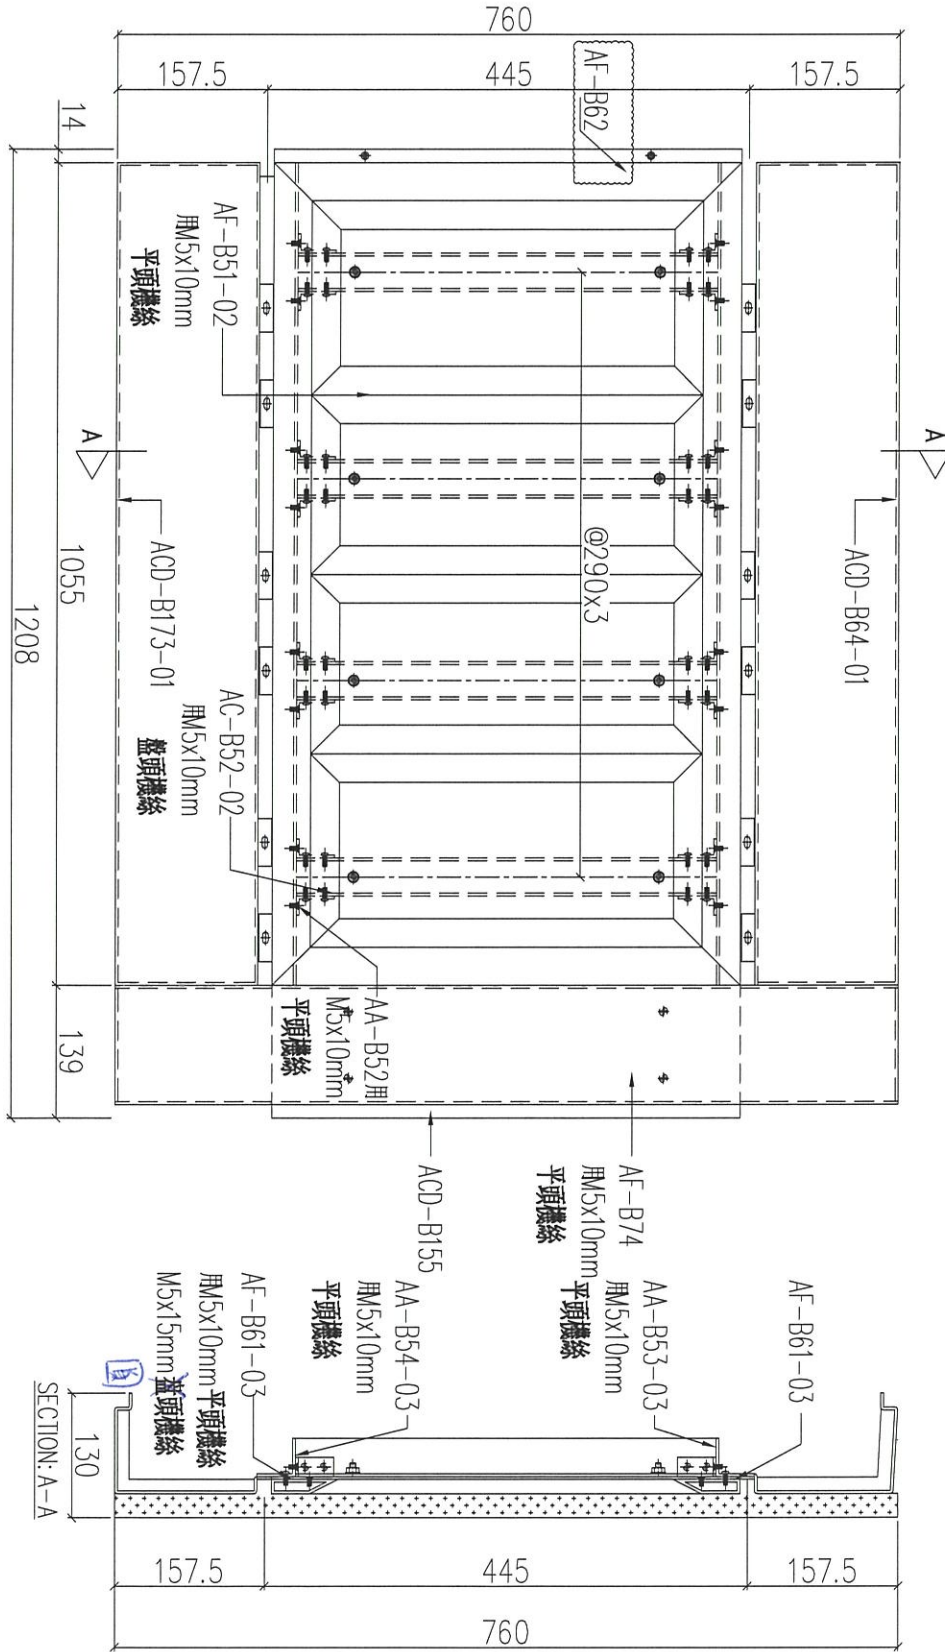


序號	物料編號	數量	使用位置	樓層
01	T1-UNA-B55	10	見派位圖	2F/7F~17F
02	T2-UNA-B55	10	見派位圖	2F/7F~17F
03	T3-UNA-B55	10	見派位圖	2F/7F~17F

名稱	鋁板組裝圖	制圖	LHR	2021.03.08	修改	A	B
材料	-	復核	-	-	日期	2021.03.21	2021.04.28
顏色	-	批准			圖號	J852-ACA-UNA-B55	



組裝圖

送地盤

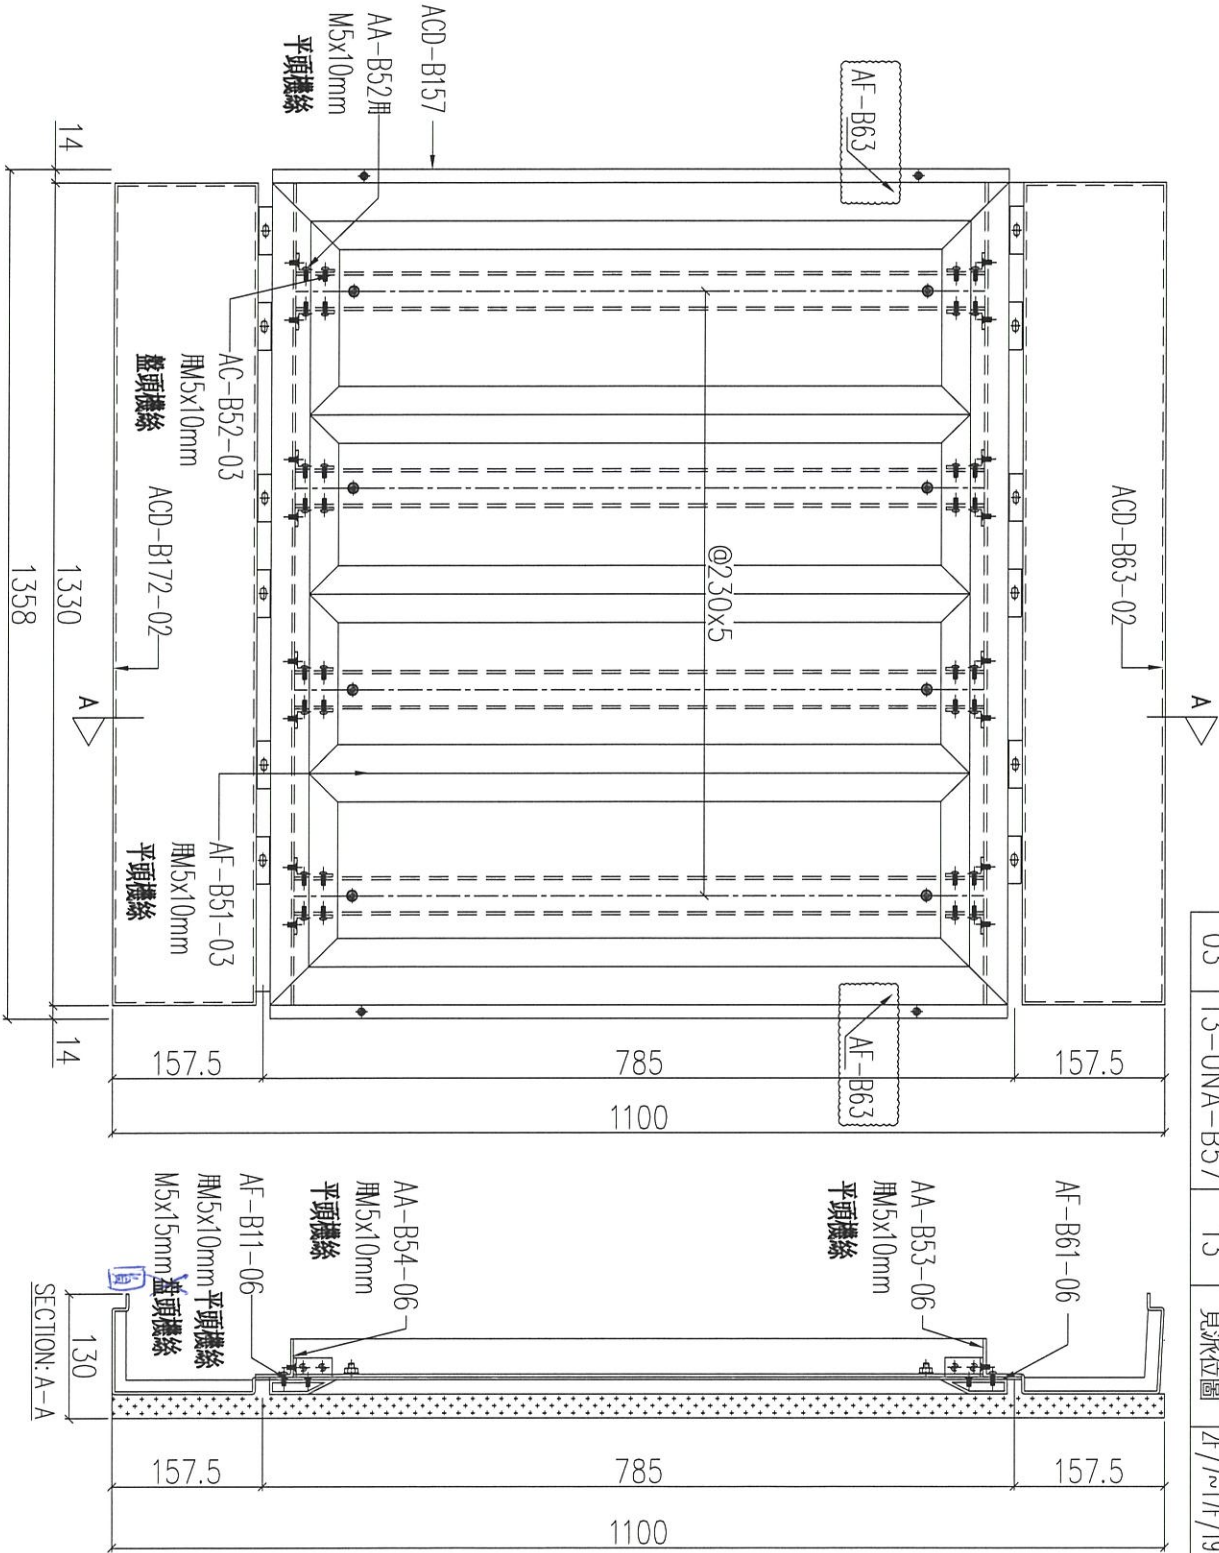


序號	物料編號	數量	使用位置	樓層
01	T1-UNA-B57	13	見派位圖	2F/17F/19~21F
02	T3-UNA-B57	6	見派位圖	19~21F
03	T3-UNA-B57	13	見派位圖	2F/17F/19~21F

名稱	鋁板組裝圖	制圖	LHR	2021.03.08	修改	A	B
材料	-	復核	-	-	日期	2021.03.21	2021.04.28
顏色	-	批准	-	-	圖號	J852-ACA-UNA-B57	

組裝圖

送地盤

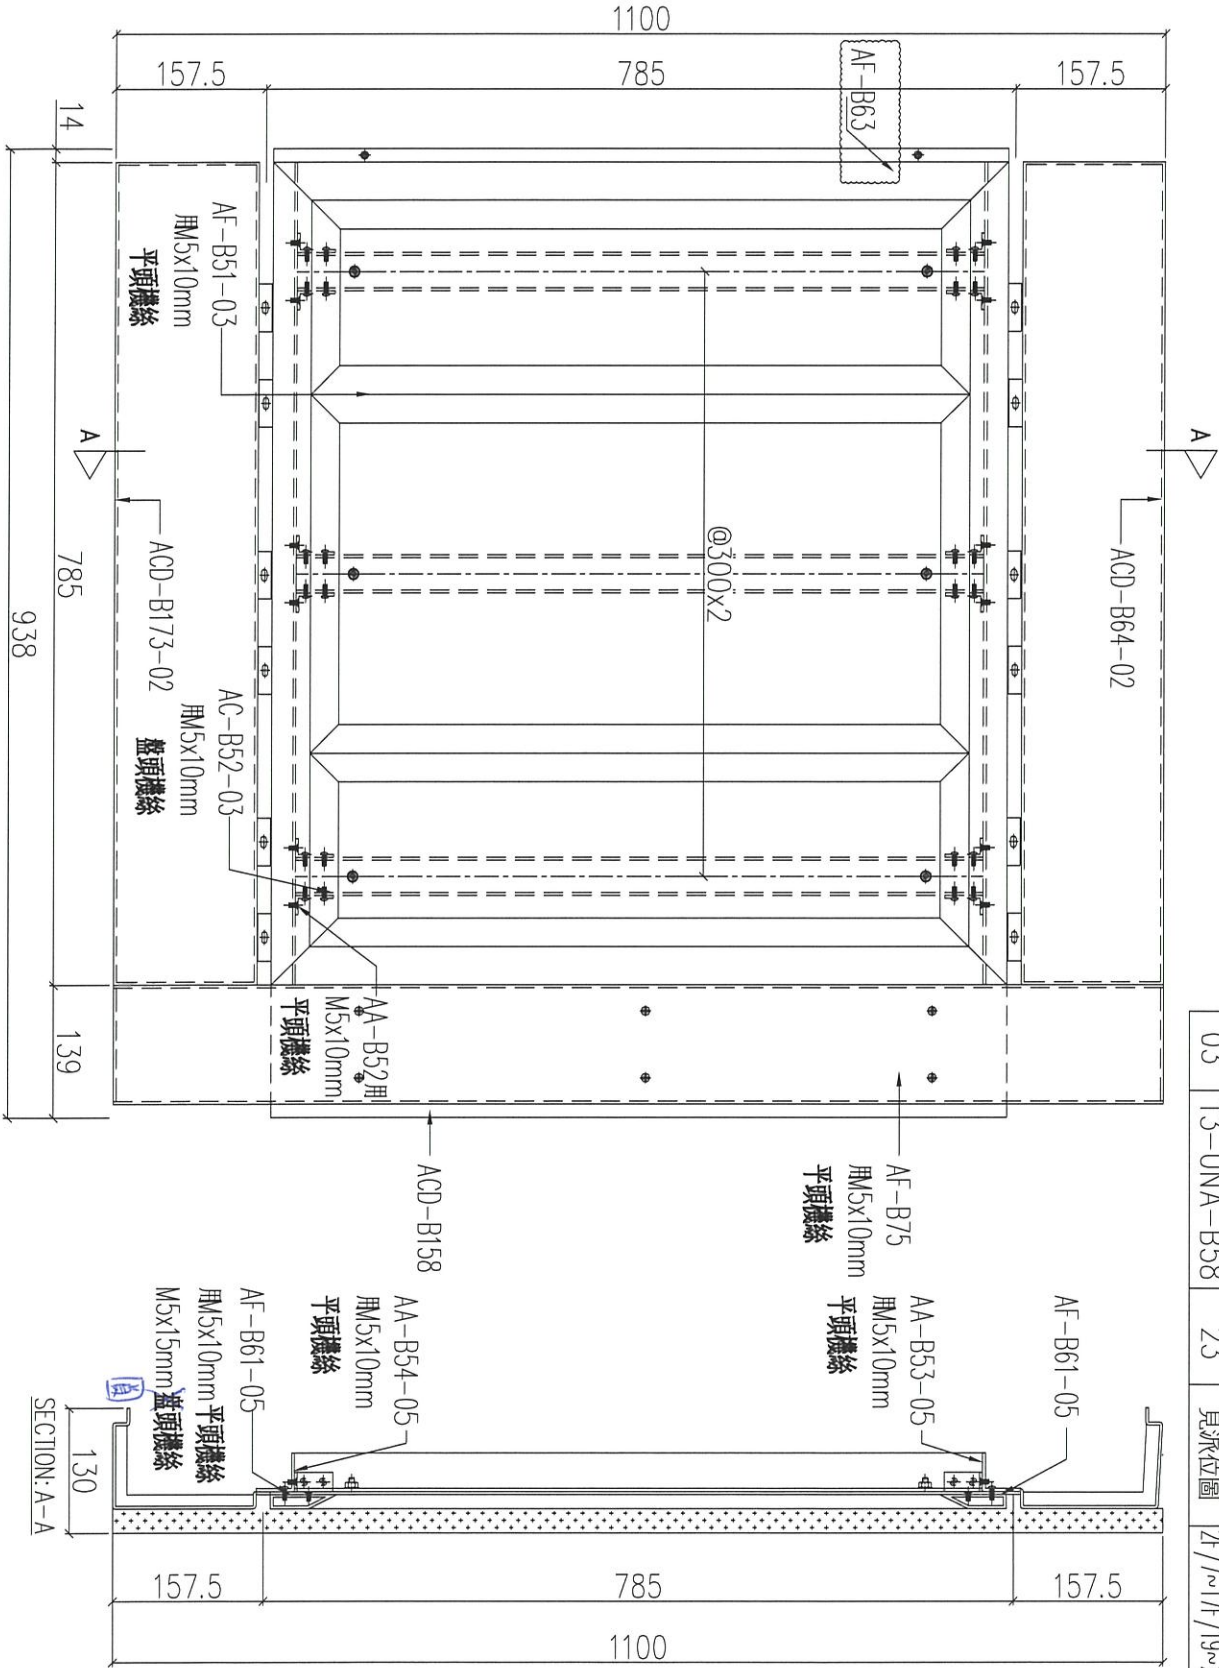

序號	物料編號	數量	使用位置	樓層
01	T1-UNA-B58	23	見派位圖	2F/17F/19~21F
02	T2-UNA-B58	26	見派位圖	2F/17F/19~21F
03	T3-UNA-B58	23	見派位圖	2F/17F/19~21F


名稱	鋁板組裝圖	制圖	LHR	2021.03.08	修改	A	B
材料	-	復核	-	-	日期	2021.03.21	2021.04.28
顏色	-	批准	-	-	圖號	J852-ACA-UNA-B58	



工程號	J852	地盤	亞答街
-----	------	----	-----

組裝圖

送地盤

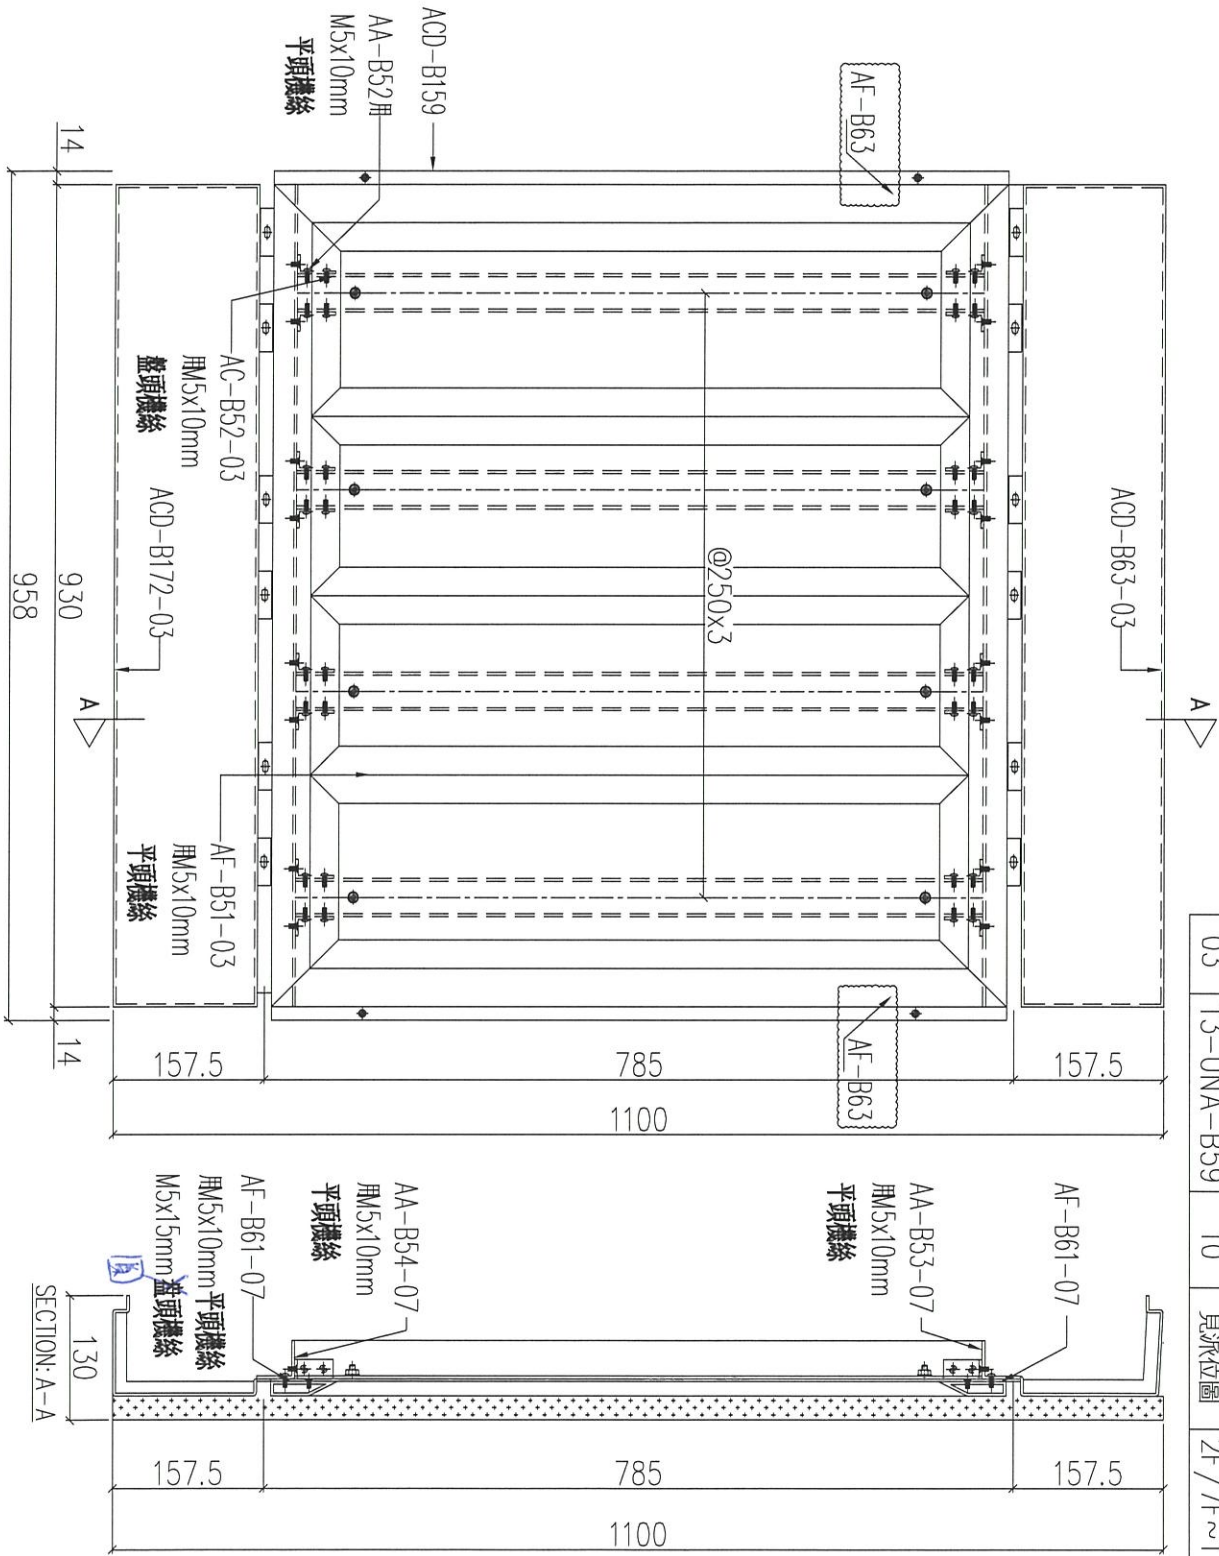


序號	物料編號	數量	使用位置	樓層
01	T1-UNA-B59	10	見派位圖	2F/7F~17F
02	T2-UNA-B59	20	見派位圖	2F/7F~17F
03	T3-UNA-B59	10	見派位圖	2F/7F~17F

名稱	鋁板組裝圖	制圖	LHR	2021.03.08	修改	A	B
材料	-	復核	-	-	日期	2021.03.21	2021.04.28
顏色	-	批准			圖號	J852-ACA-UNA-B59	

組裝圖

送地盤

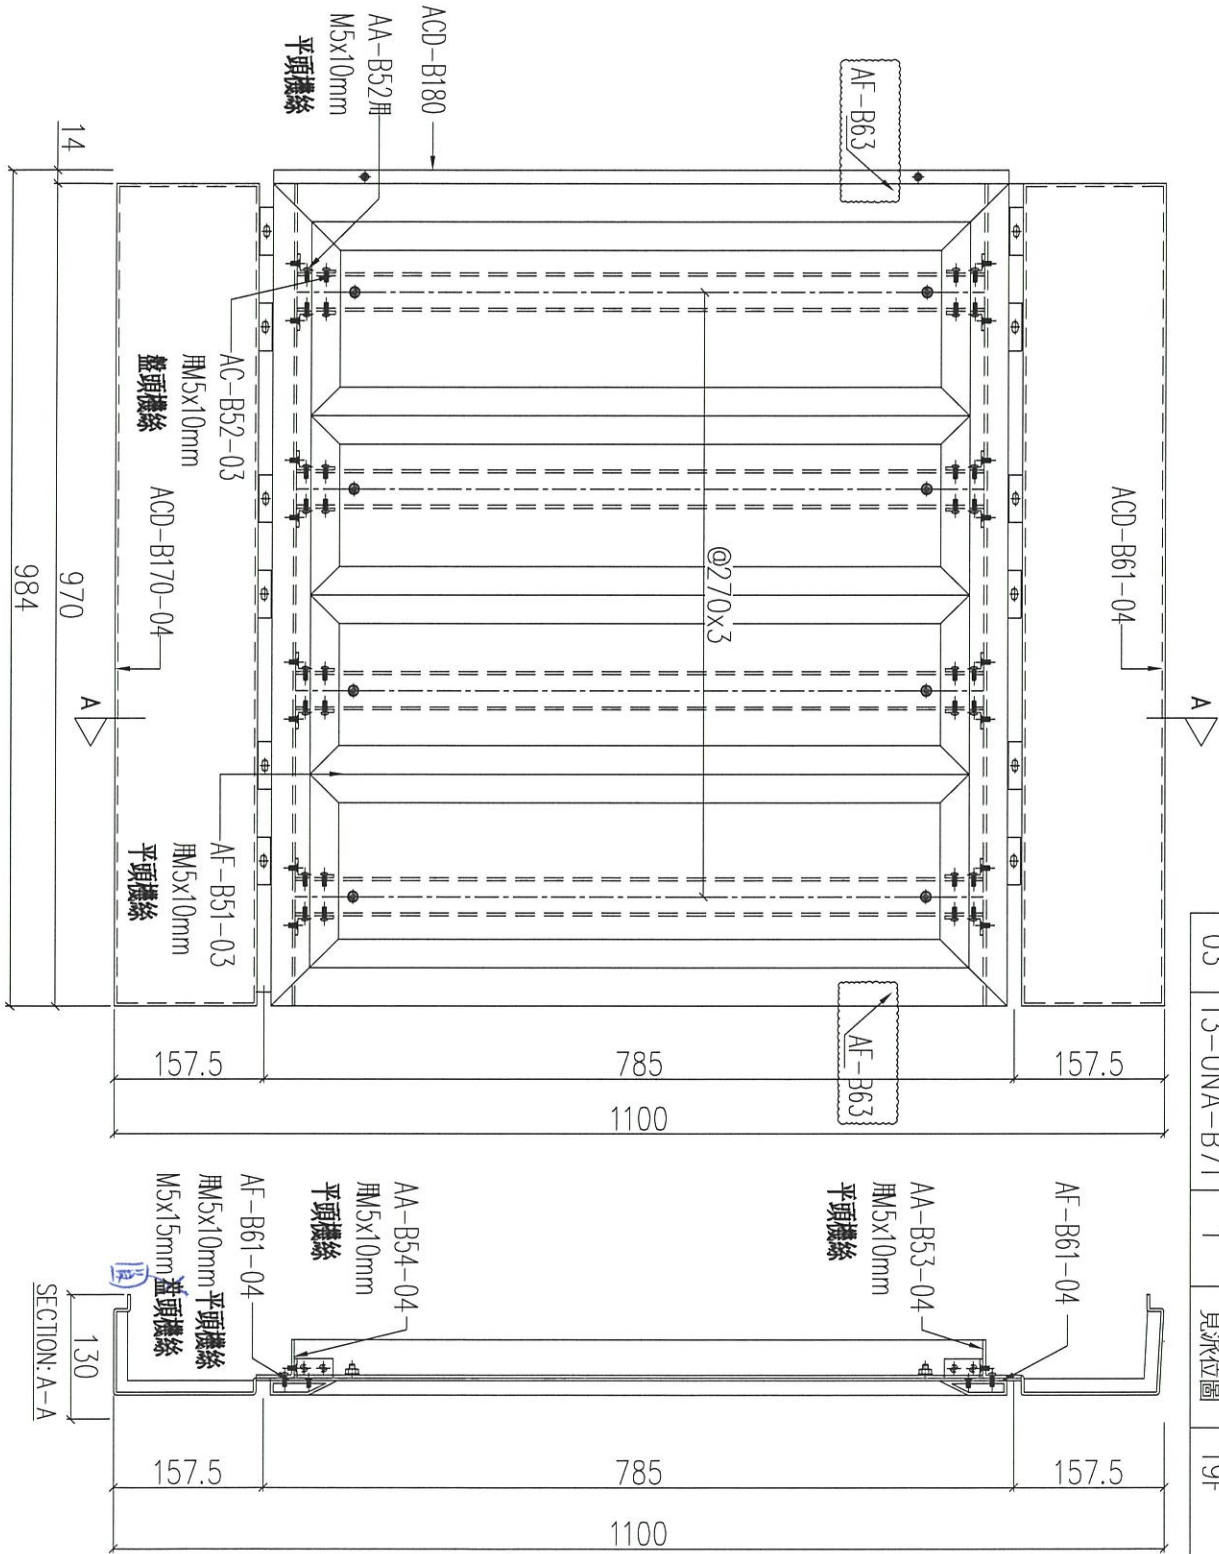

序號	物料編號	數量	使用位置	樓層
01	T1-UNA-B71	1	見派位圖	19F
02				
03	T3-UNA-B71	1	見派位圖	19F


名稱	鋁板組裝圖	制圖	LHR	2021.03.08	修改	A	B
材料	-	復核	-	-	日期	2021.03.21	2021.04.28
顏色	-	批准			圖號	J852-ACA-UNA-B71	



工程號 J852 地盤 亞答街

組裝圖

送地盤

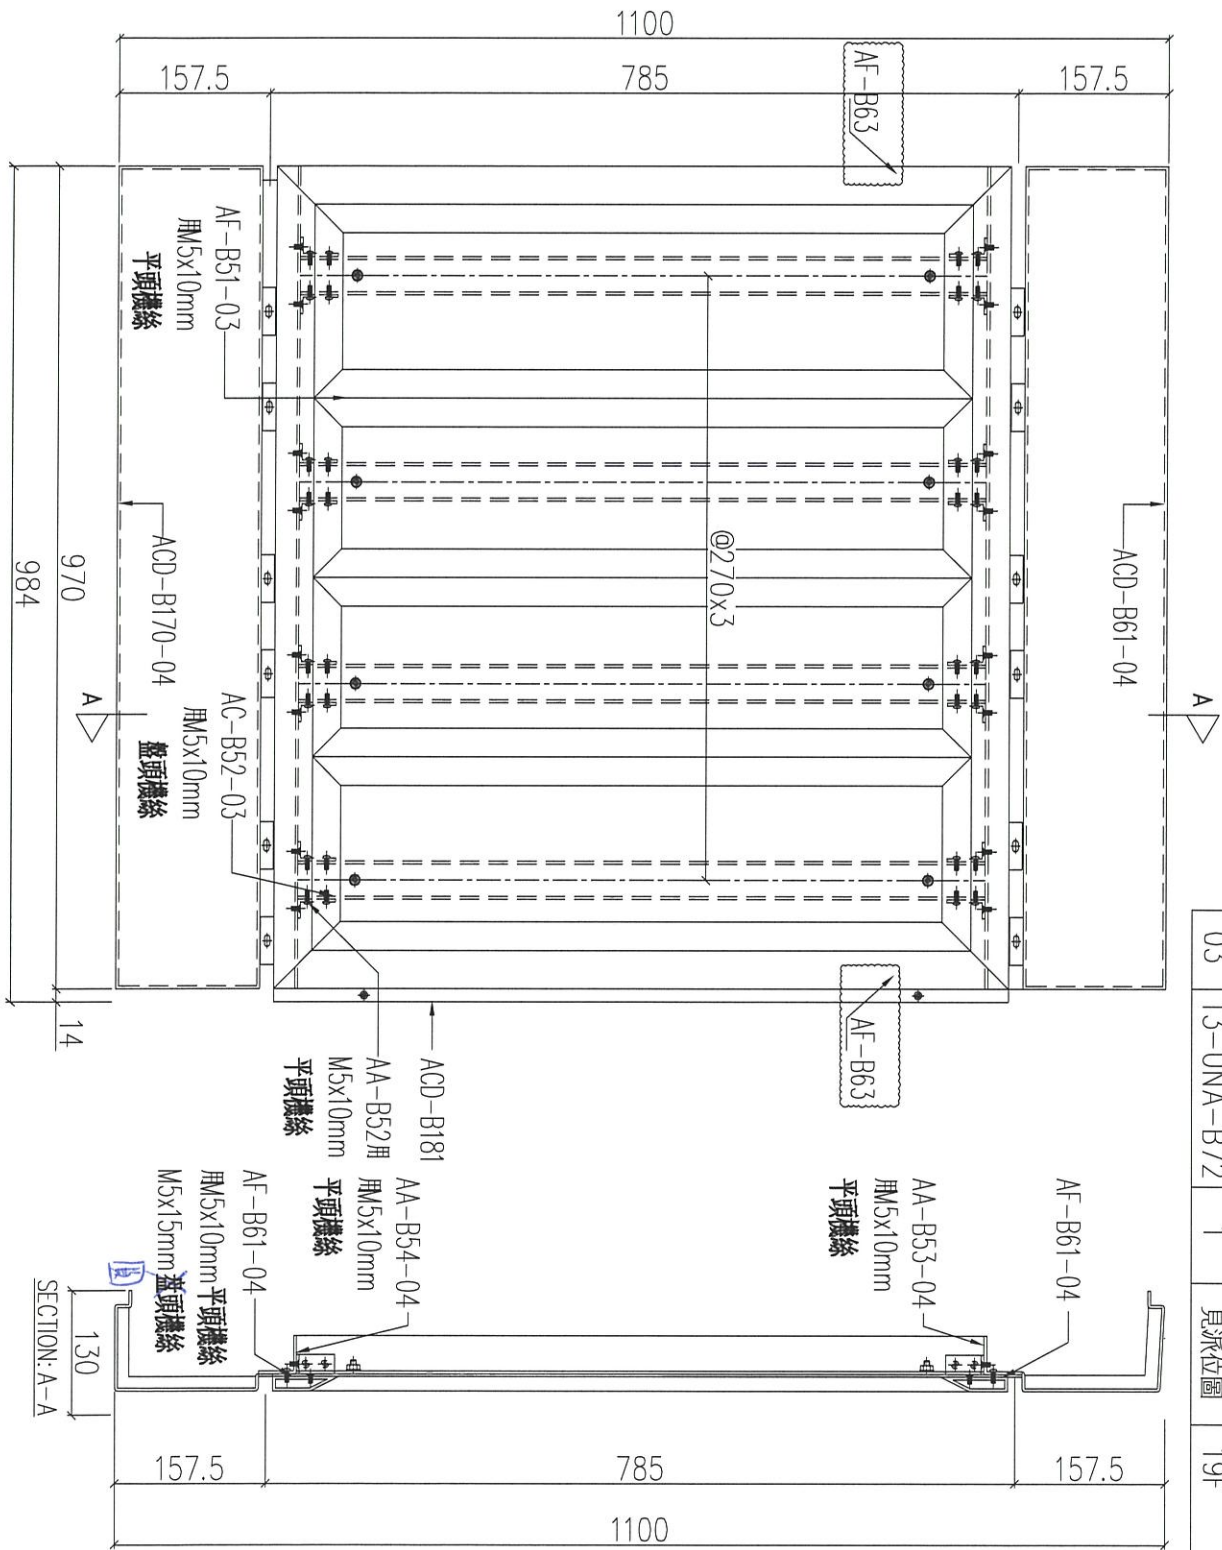

序號	物料編號	數量	使用位置	樓層
01	T1-UNA-B72	1	見派位圖	19F
02				
03	T3-UNA-B72	1	見派位圖	19F


名稱	鋁板組裝圖	制圖	LHR	2021.03.08	修改	A	B
材料	-	復核	-	-	日期	2021.03.21	2021.04.28
顏色	-	批准			圖號	J852-ACA-UNA-B72	



工程號 J852 地盤 亞答街

組裝圖

送地盤

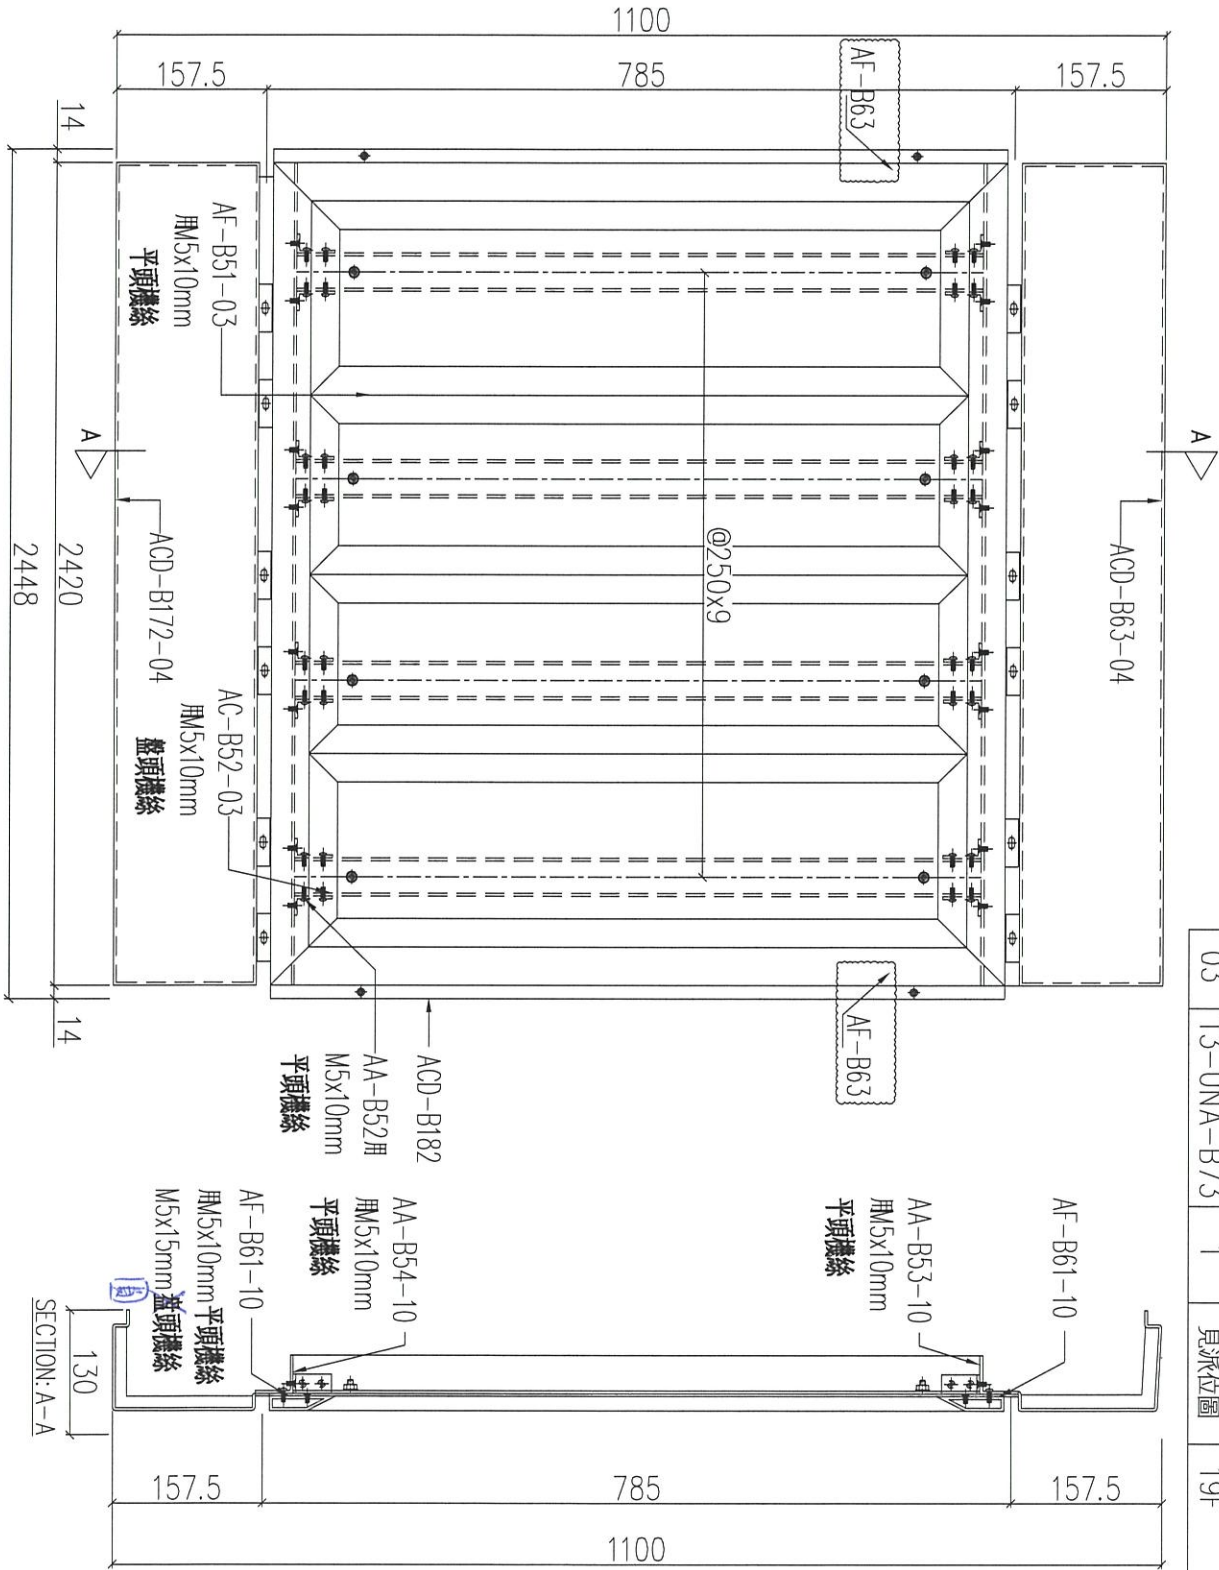

序號	物料編號	數量	使用位置	樓層
01	T1-UNA-B73	1	見派位圖	19F
02				
03	T3-UNA-B73	1	見派位圖	19F


名稱	鋁板組裝圖	制圖	LHR	2021.03.08	修改	A	B
材料	-	復核	-	-	日期	2021.03.21	2021.04.28
顏色	-	批准			圖號	J852-ACA-UNA-B73	



工程號 J852 地盤 亞答老街

組裝圖

送地盤

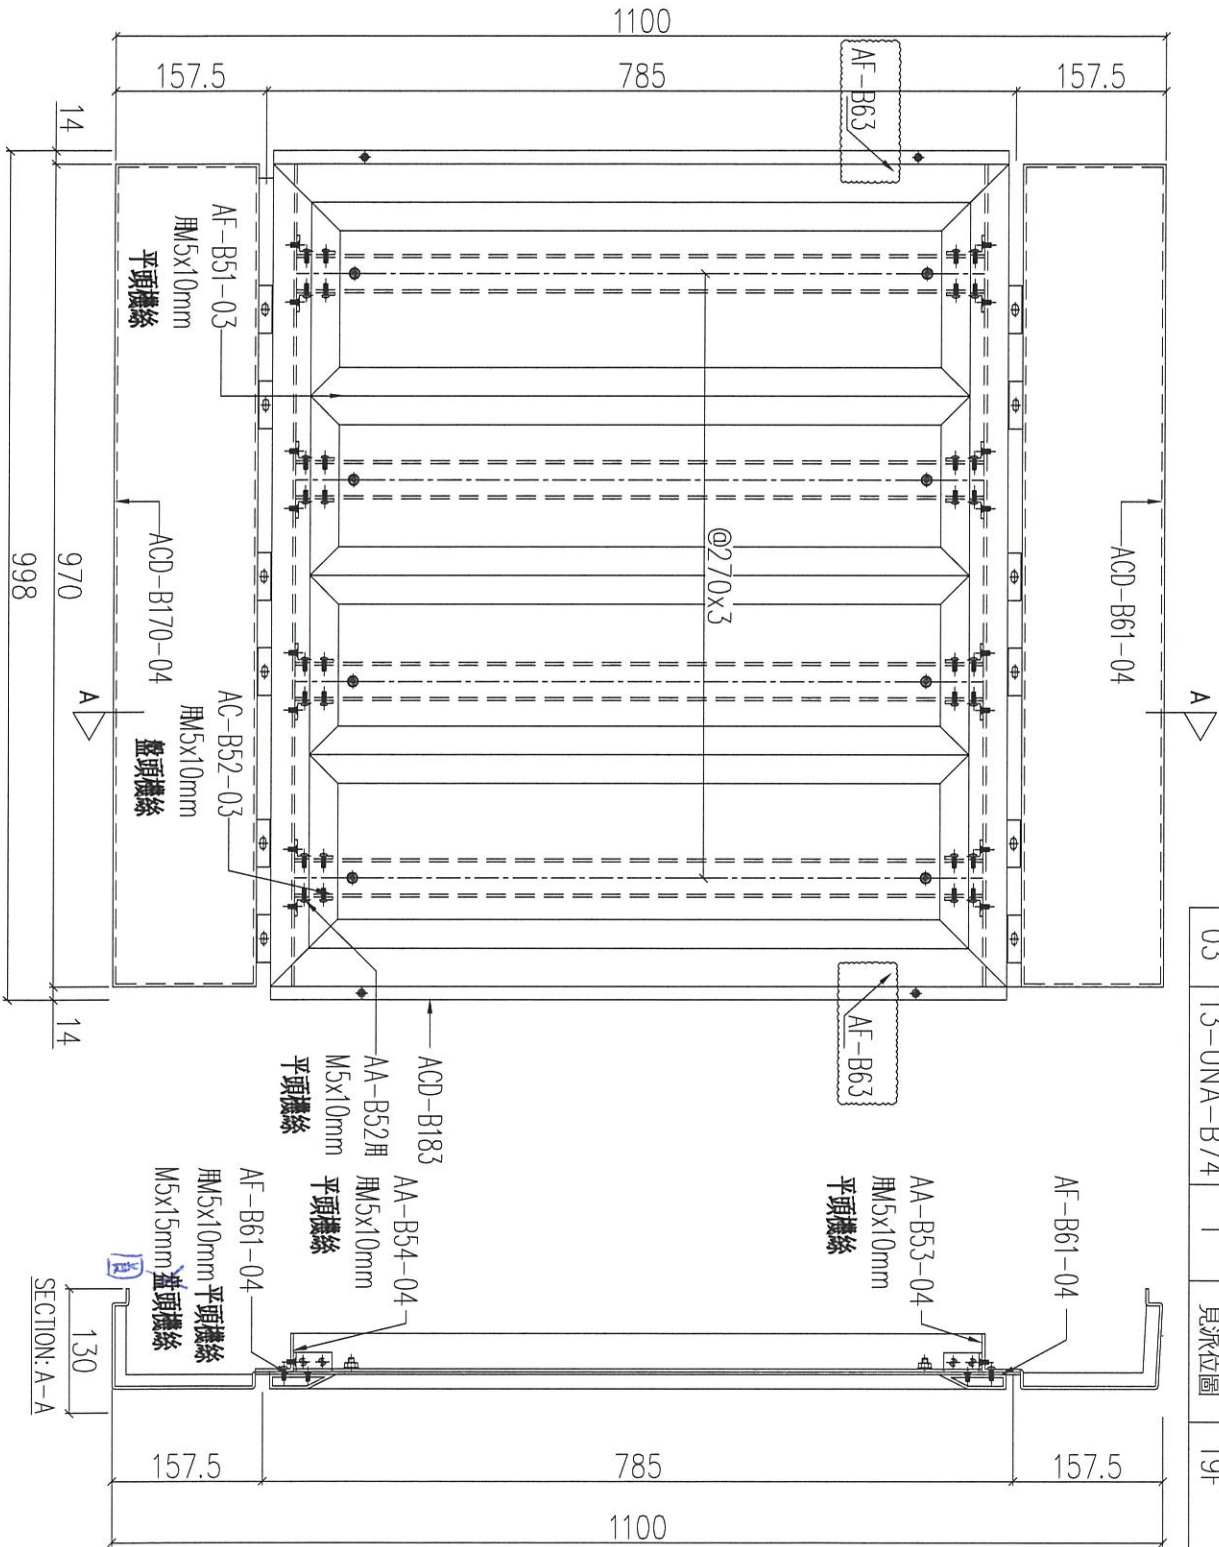


字號	物料編號	數量	使用位置	樓層
01	T1-UNA-B74	1	見派位圖	19F
02				
03	T3-UNA-B74	1	見派位圖	19F

名稱	鋁板組裝圖	制圖	LHR	2021.03.08	修改	A	B
材料	-	復核	-	-	日期	2021.03.21	2021.04.28
顏色	-	批准			圖號	J852-ACA-UNA-B74	

組裝圖

送地盤

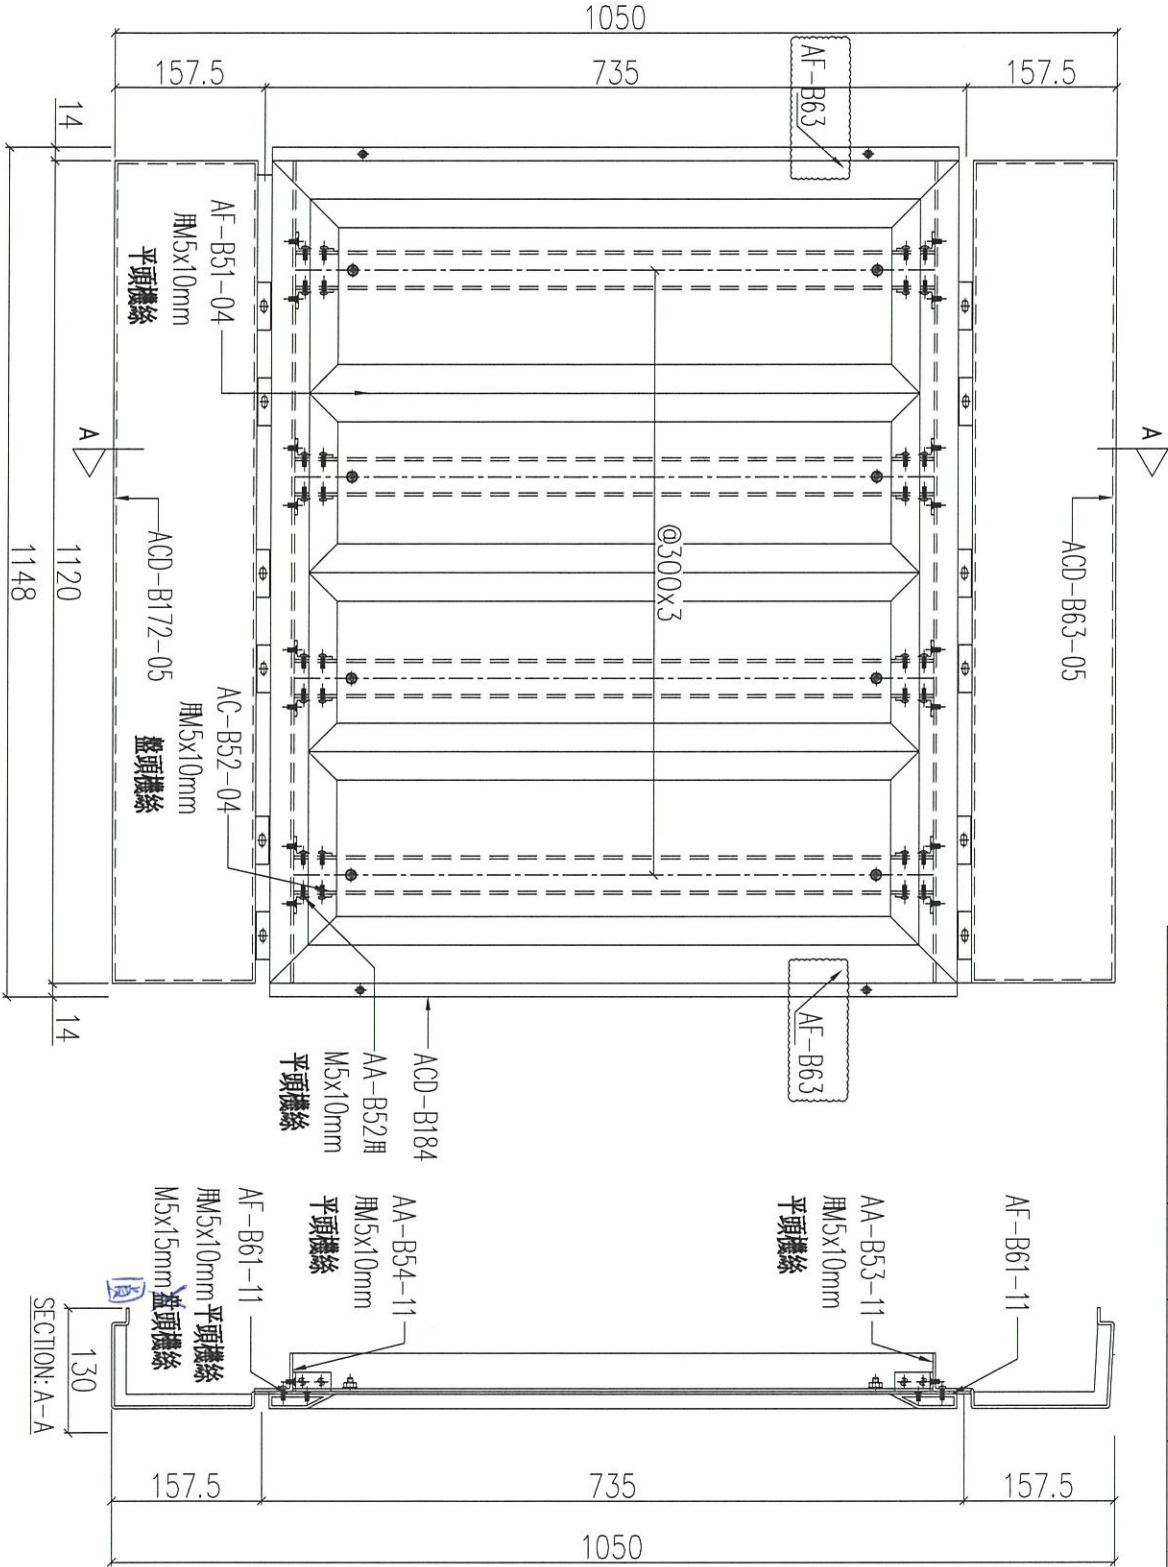

序號	物料編號	數量	使用位置	樓層
01	T1-UNA-B75	1	見派位圖	23F
02				
03	T3-UNA-B75	1	見派位圖	23F


名稱	鋁板組裝圖	制圖	LHR	2021.03.08	修改	A	B
材料	-	復核	-	-	日期	2021.03.21	2021.04.28
顏色	-	批准			圖號	J852-ACA-UNA-B75	



美特鋁質 有限公司  
MIDI Aluminium Fabricator Ltd.

工程號 J852 地盤 亞答老街

組裝圖  
送地盤

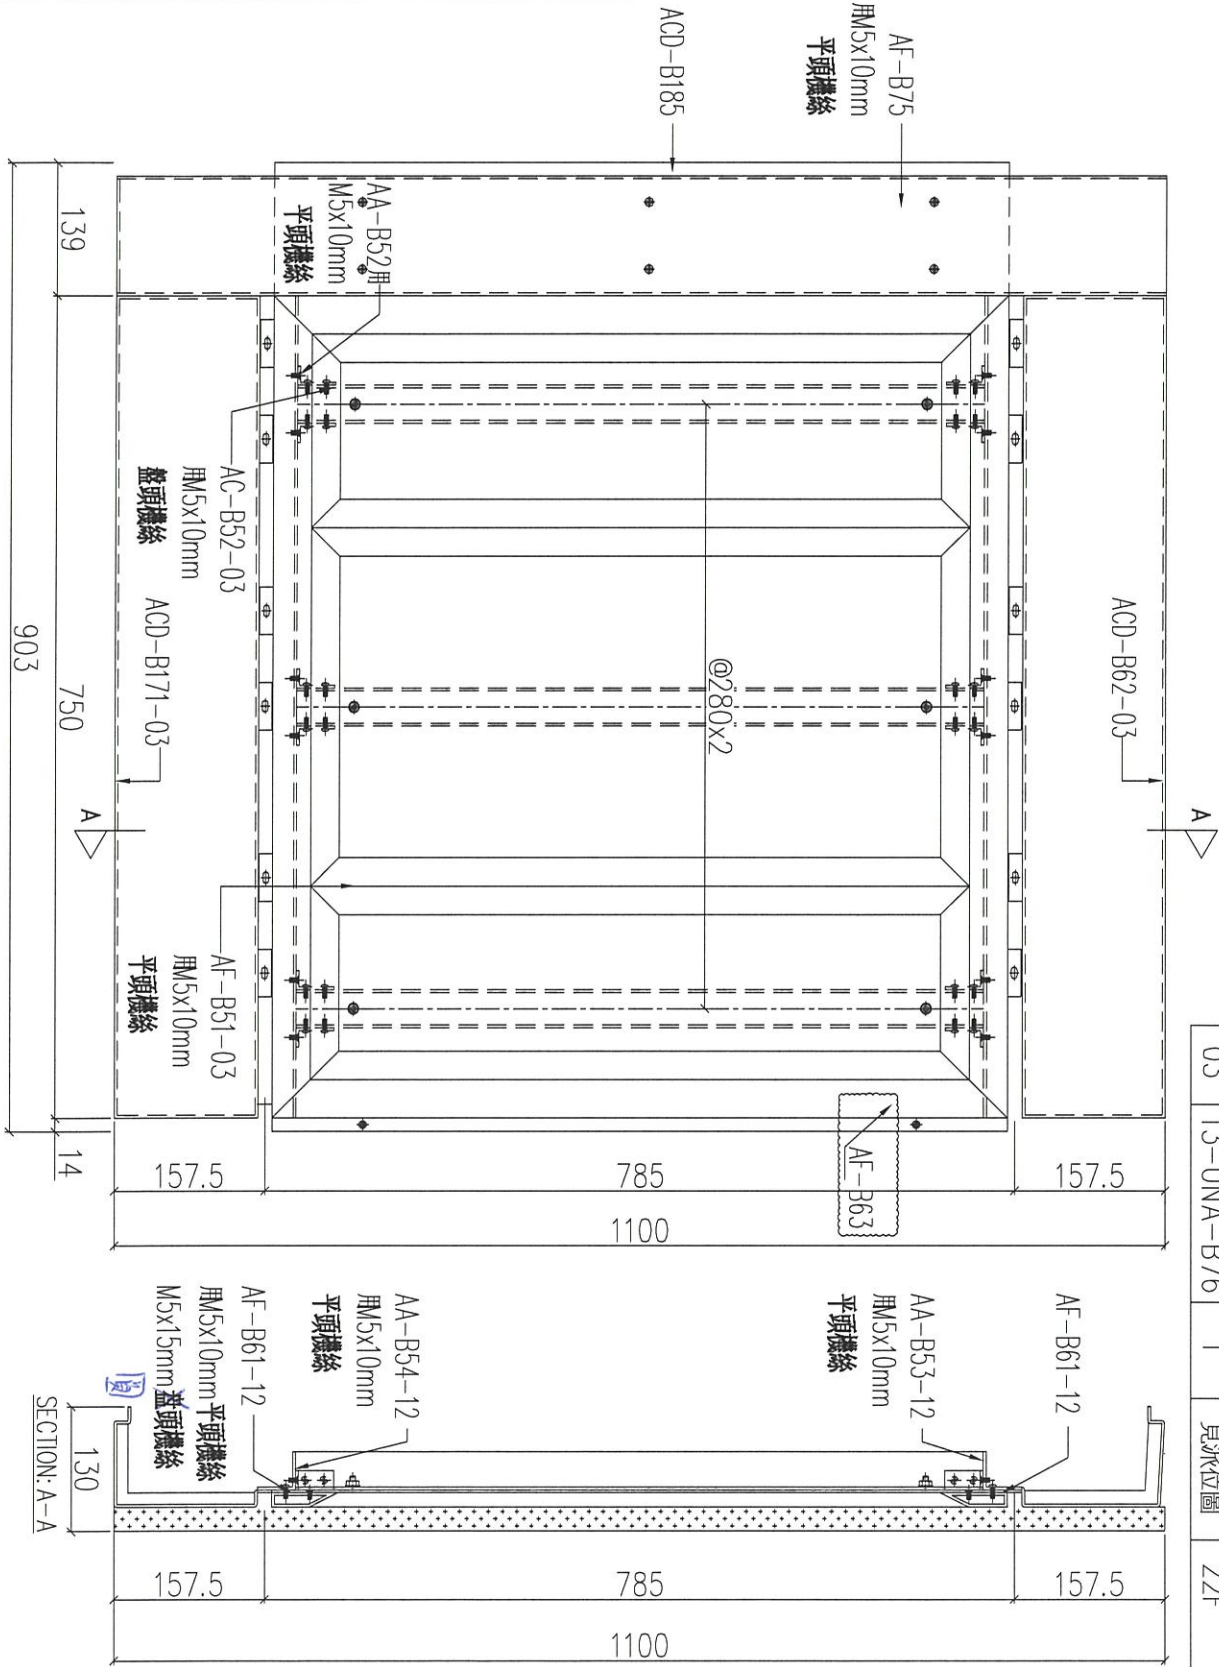

序號	物料編號	數量	使用位置	樓層
01	T1-UNA-B76	1	見派位圖	22F
02				
03	T3-UNA-B76	1	見派位圖	22F

名稱	鋁板組裝圖	制圖	LHR	2021.03.08	修改	A	B
材料	-	復核	-	-	日期	2021.03.21	2021.04.28
顏色	-	批准			圖號	J852-ACA-UNA-B76	




美特鋁質 有限公司  
MIDI Aluminium Fabricator Ltd.

工程號 J852 地盤 亞答街

組裝圖

送地盤

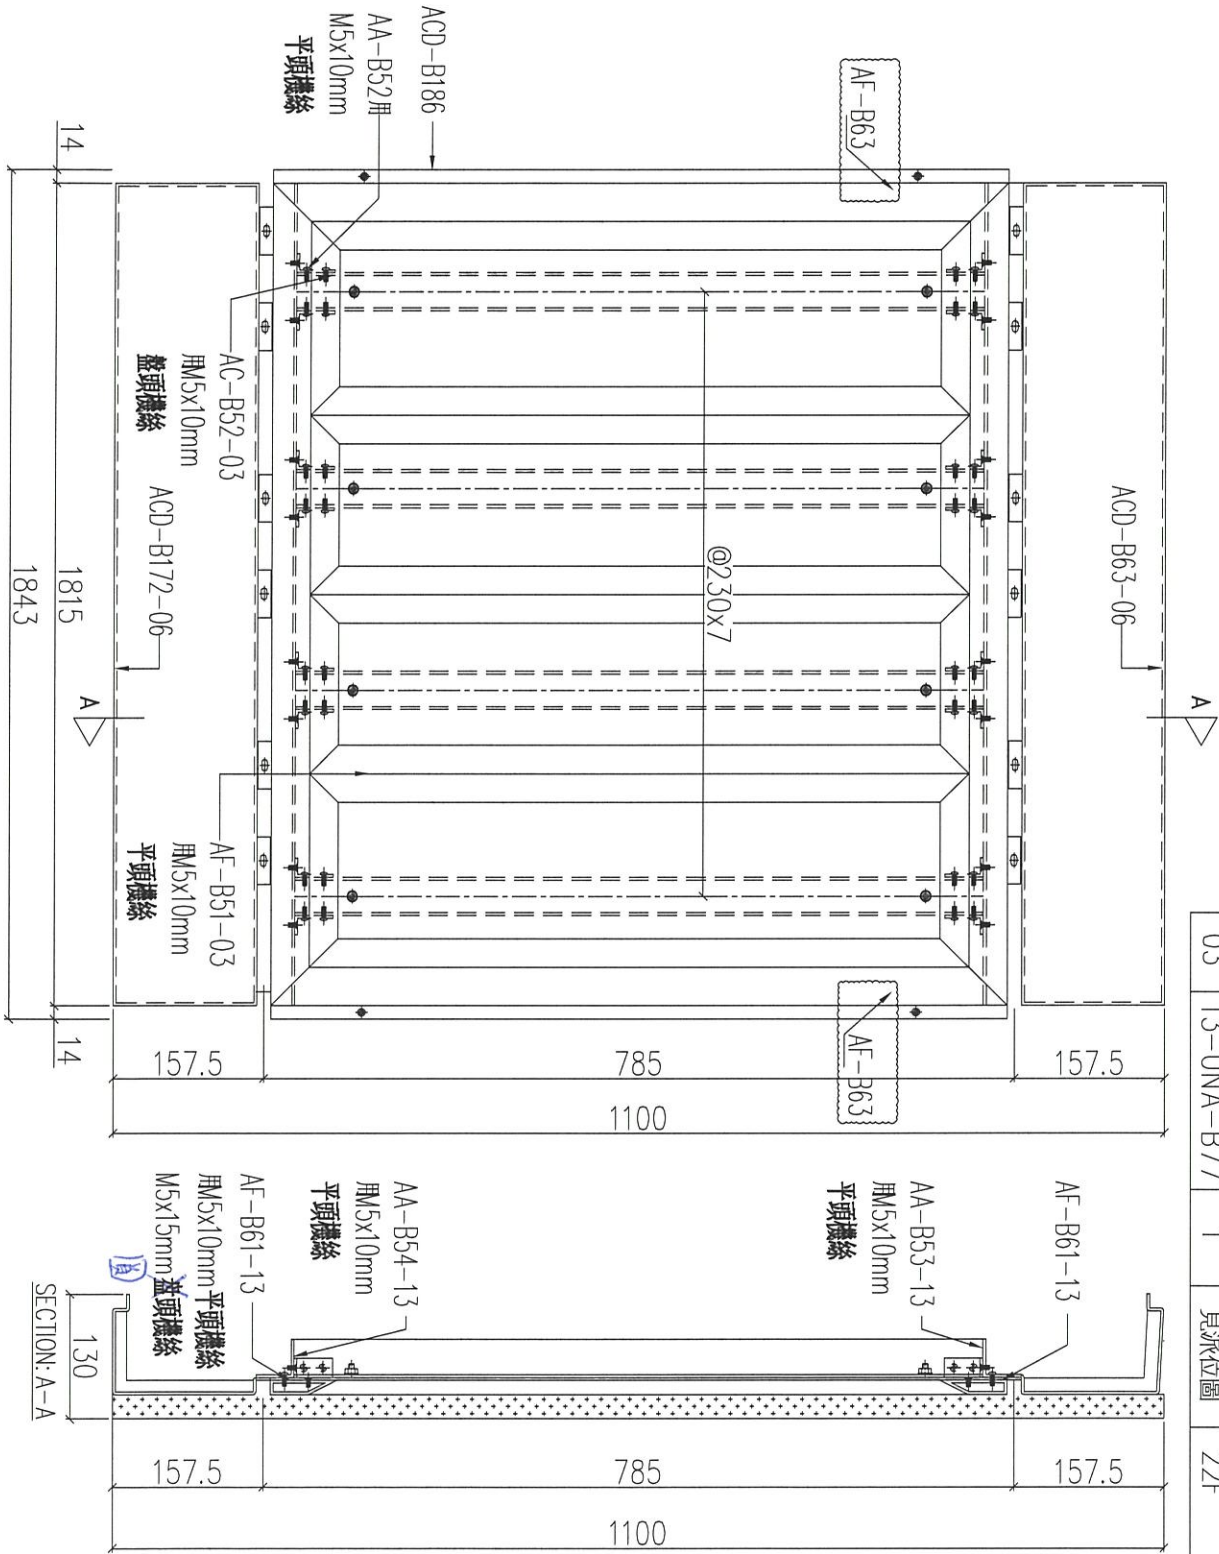

序號	物料編號	數量	使用位置	樓層
01	T1-UNA-B77	1	見派位圖	22F
02				
03	T3-UNA-B77	1	見派位圖	22F

名稱	鋁板組裝圖	制圖	LHR	2021.03.08	修改	A	B
材料	-	復核	-	-	日期	2021.03.21	2021.04.28
顏色	-	批准			圖號	J852-ACA-UNA-B77	




美特鋁質 有限公司  
MIDI Aluminium Fabricator Ltd.

工程號 J852 地盤 亞答老街

組裝圖

送地盤

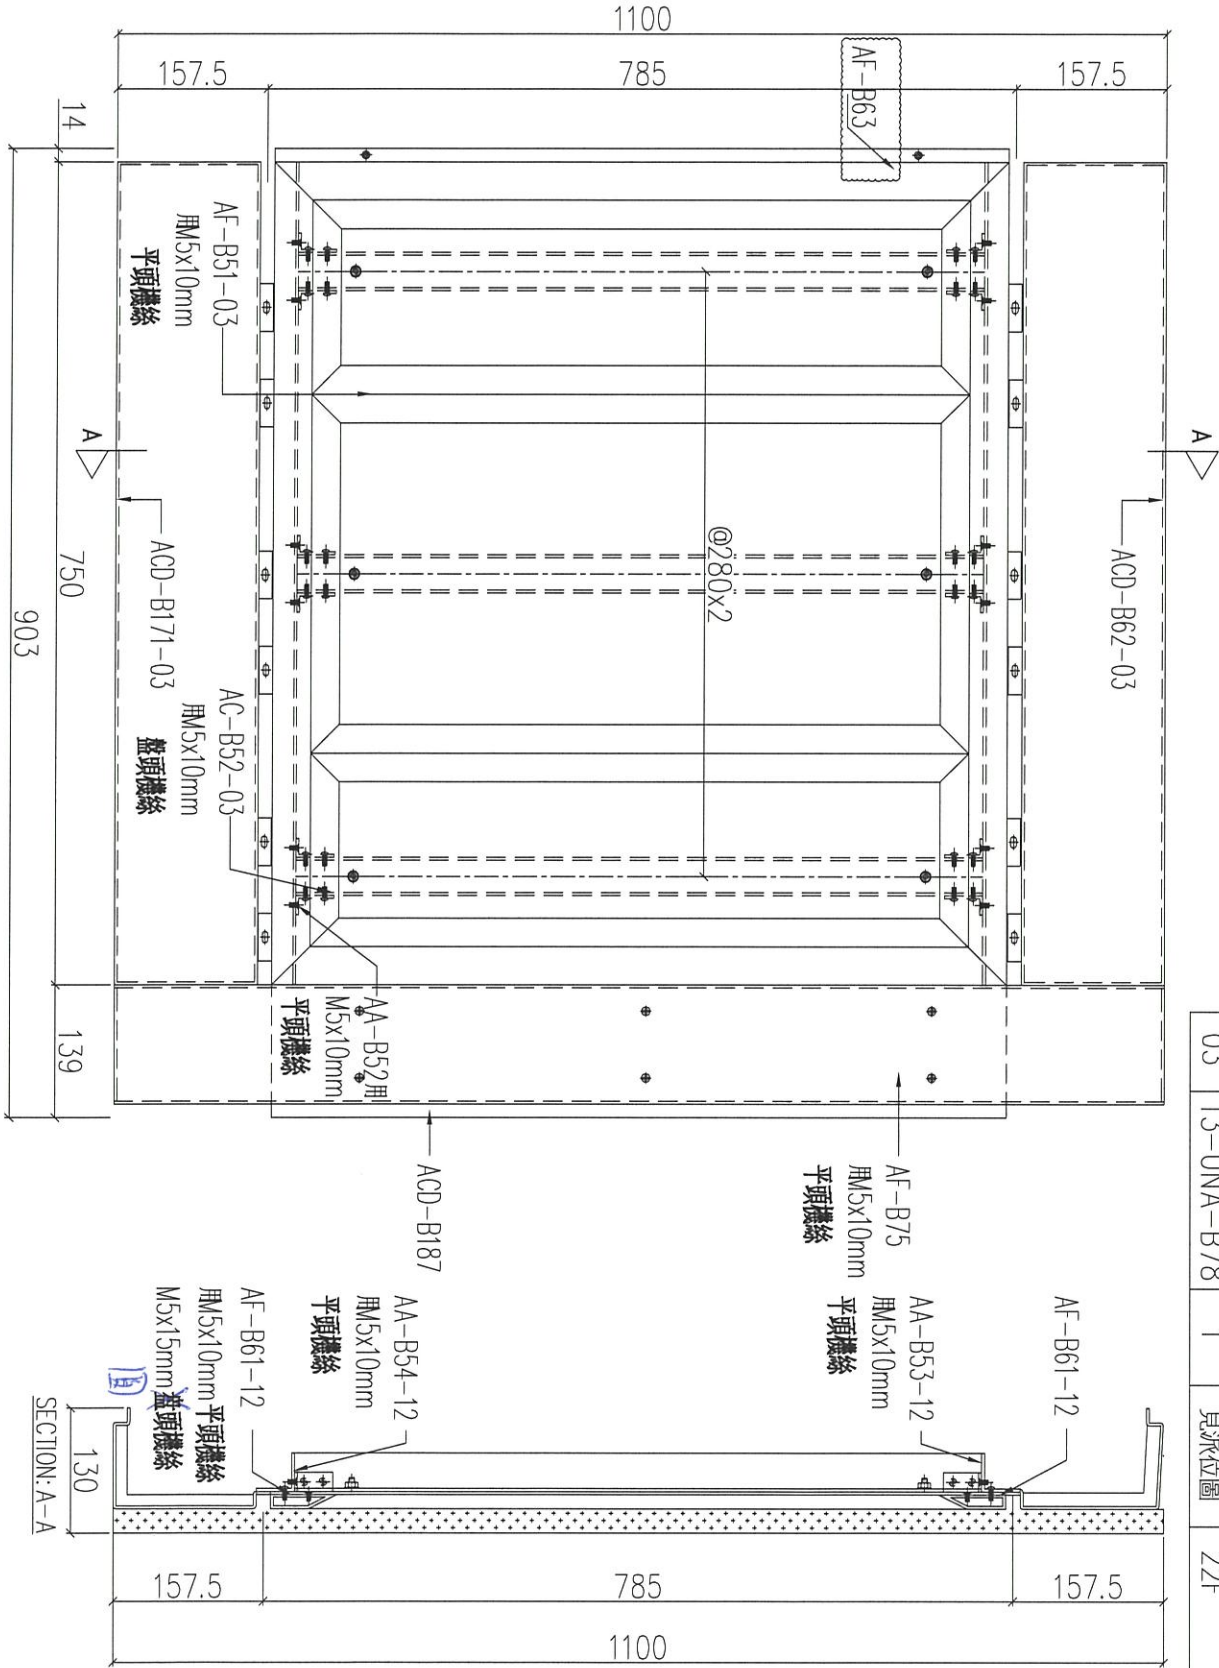

序號	物料編號	數量	使用位置	樓層
01	T1-UNA-B78	1	見派位圖	22F
02				
03	T3-UNA-B78	1	見派位圖	22F

名稱	鋁板組裝圖	制圖	LHR	2021.03.08	修改	A	B
材料	-	復核	-	-	日期	2021.03.21	2021.04.28
顏色	-	批准			圖號	J852-ACA-UNA-B78	