

工程指示 / 要求簡箋(E.I.)

工程指示編號：EI / 3209 / 21

修改版次：F

工程編號：J - 852

工程名稱：亞皆老街中電

工程項目：外牆鋁板 (層間) 地盤用鋁板 大貨 (T1-T3) (2-23/F)

收件人：生統

發件人：Ant Yeung

日期：16/06/2021

要求提供 /  確認 事項：

- |                                    |                                     |                               |
|------------------------------------|-------------------------------------|-------------------------------|
| <input type="checkbox"/> 初步鋁料 B.M. | <input type="checkbox"/> 加工拆圖，然後生產  | <input type="checkbox"/> 尺寸表  |
| <input type="checkbox"/> 正式鋁料 B.M. | <input type="checkbox"/> 技術上資料 / 指示 | <input type="checkbox"/> 報價   |
| <input type="checkbox"/> 配件 B.M.   | <input type="checkbox"/> 樣辦或貨品說明書   | <input type="checkbox"/> 分判合約 |

內容：

F 版: UNA-B53, B55 百頁位置鋁板修改拆圖.

E 版: 增加 AC-B51-01/ -B52-01 加力骨數量

D 版: 已修改加工圖: ACD-B157/ 159

C 版: 已修改組裝圖: UNA-B53/ 54/ 55/ 56/ 57/ 58/ 59/ 71/ 72/ 73/ 74/ 75/ 76/ 77/ 78.

B 版: 補回修鋁料平頭孔放樣, 不撞加力骨. 另附上派位表.

A 版: 按生產要求, 40x40x3 鋁角 (AA-B53/ B54) 現改用鋁板摺. B 版: 此鋁角不在派位表內

請按加工圖生產 T1-T3: 2-23/F 的層間外牆鋁板. 全部只開梗孔. T3 優先出貨 10 層一批生產

請與 EI3210 的鋁料於廠一起組裝, 送地盤用.

恆豐收

EI3097+EI3323 已生產 T1-T3: 3-6/F 的數量

請在 2021.06.22 前完成上列要求。

附：2 頁加工圖

以上項目為:

- 原合約工程包                       原合約工程加 / 減賬                       新工程報價

原因：-

分發東莞各部門：

- |  |   |  |   |
|--|---|--|---|
| <input type="checkbox"/> 生產技術總監 <input type="checkbox"/> 連附件 | <input type="checkbox"/> 技術部 <input type="checkbox"/> 連附件                         | <input type="checkbox"/> 生產部 <input type="checkbox"/> 連附件    | <input type="checkbox"/> 機械設計部 <input type="checkbox"/> 連附件         |
| <input type="checkbox"/> 採購部 <input type="checkbox"/> 連附件    | <input checked="" type="checkbox"/> 生產統籌部 <input checked="" type="checkbox"/> 連附件 | <input type="checkbox"/> 小羅 & 清 <input type="checkbox"/> 連附件 |   |
| <input type="checkbox"/> 質檢部 <input type="checkbox"/> 連附件    | <input type="checkbox"/> 會計部 <input type="checkbox"/> 連附件                         | <input type="checkbox"/> 報關組 <input type="checkbox"/> 連附件    | <input type="checkbox"/> 其他 <u>楊榮輝</u> <input type="checkbox"/> 連附件 |

分發其他分判：

- (v) 水洪  連附件

分發香港各部門：

- |   |  |   |   |    |
|---|--|---|---|----|
| <input type="checkbox"/> 行政部 <input type="checkbox"/> 連附件 | <input type="checkbox"/> 會計部 <input type="checkbox"/> 連附件  | <input type="checkbox"/> 統籌部 <input type="checkbox"/> 連附件 | 林哥 <input checked="" type="checkbox"/> 工程部地盤科文 <input type="checkbox"/> 連附件 | 煥哥 |
| <input type="checkbox"/> 採購部 <input type="checkbox"/> 連附件 | <input type="checkbox"/> QS 部 <input type="checkbox"/> 連附件 | <input type="checkbox"/> 維修部 <input type="checkbox"/> 連附件 | <input type="checkbox"/> 其他 _____ <input type="checkbox"/> 連附件              | 祥哥 |

傳遞編號：


HK 1301 / 21

發件人簽署：

項目經理簽署：

組裝圖

送地盤

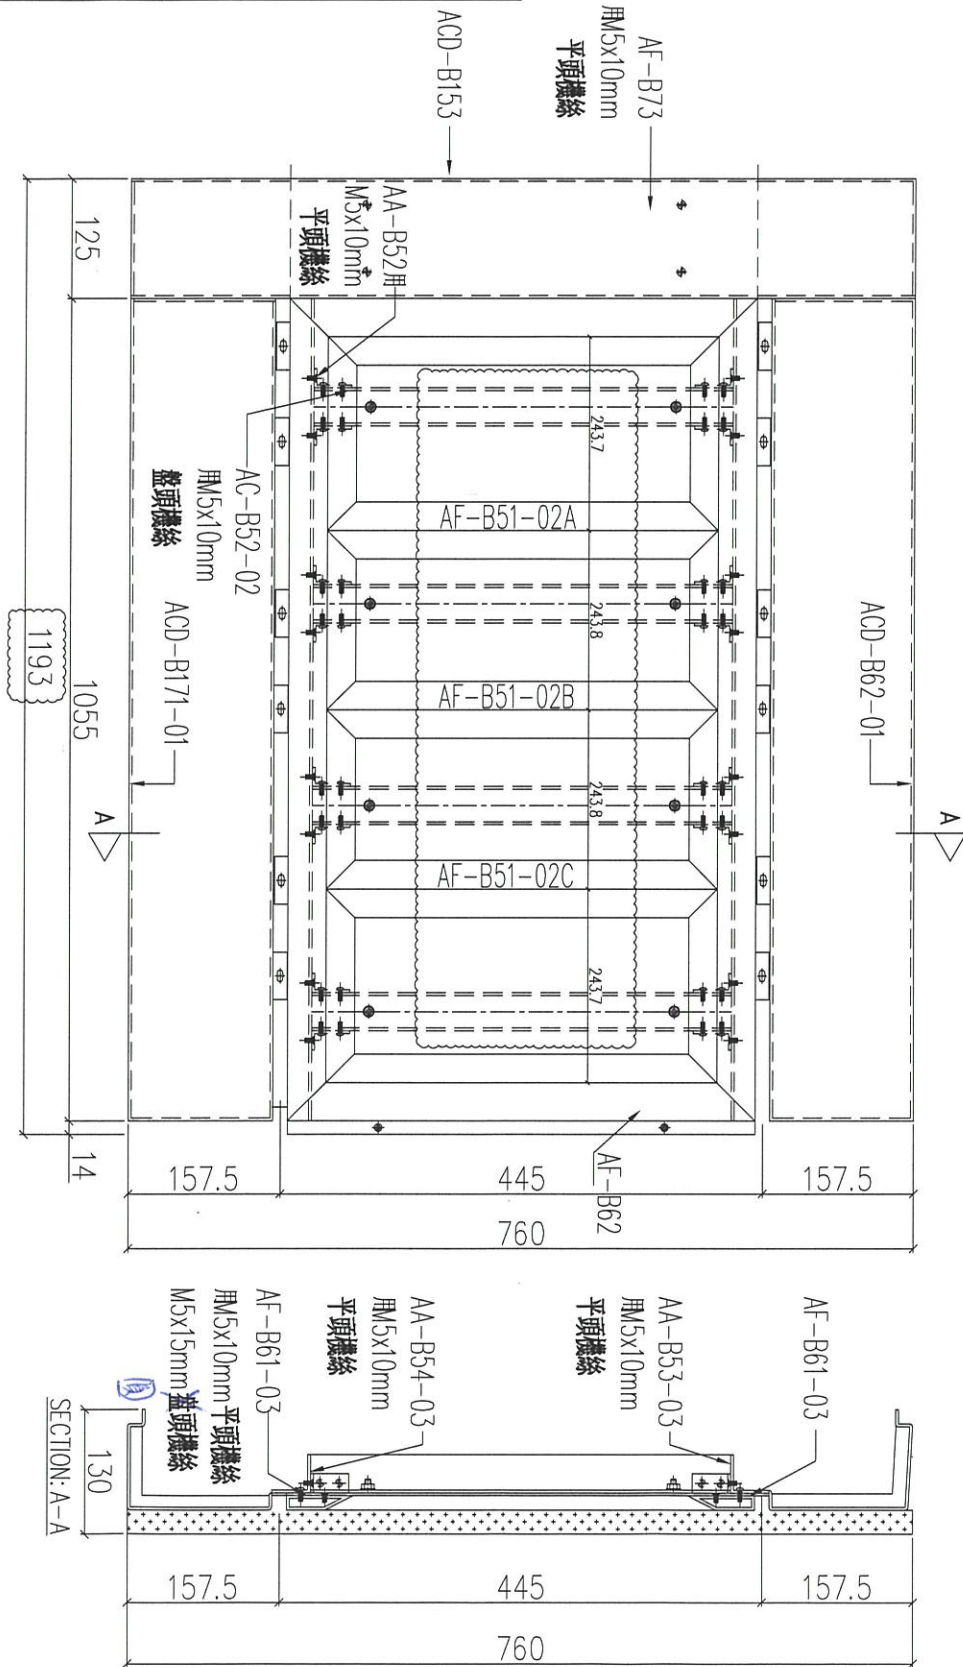


序號	物料編號	數量	使用位置	樓層
01	T1-UNA-B53	10	見派位圖	2F/7F~17F
02	T2-UNA-B53	10	見派位圖	2F/7F~17F
03	T3-UNA-B53	10	見派位圖	2F/7F~17F

名稱	鋁板組裝圖	制圖	LHR	2021.03.08	修改	A	B	C
材料	-	復核	-	-	日期	2021.03.21	2021.04.28	2021.06.13
顏色	-	批准	-	-	圖號	J852-ACA-UNA-B53		

組裝圖

送地盤

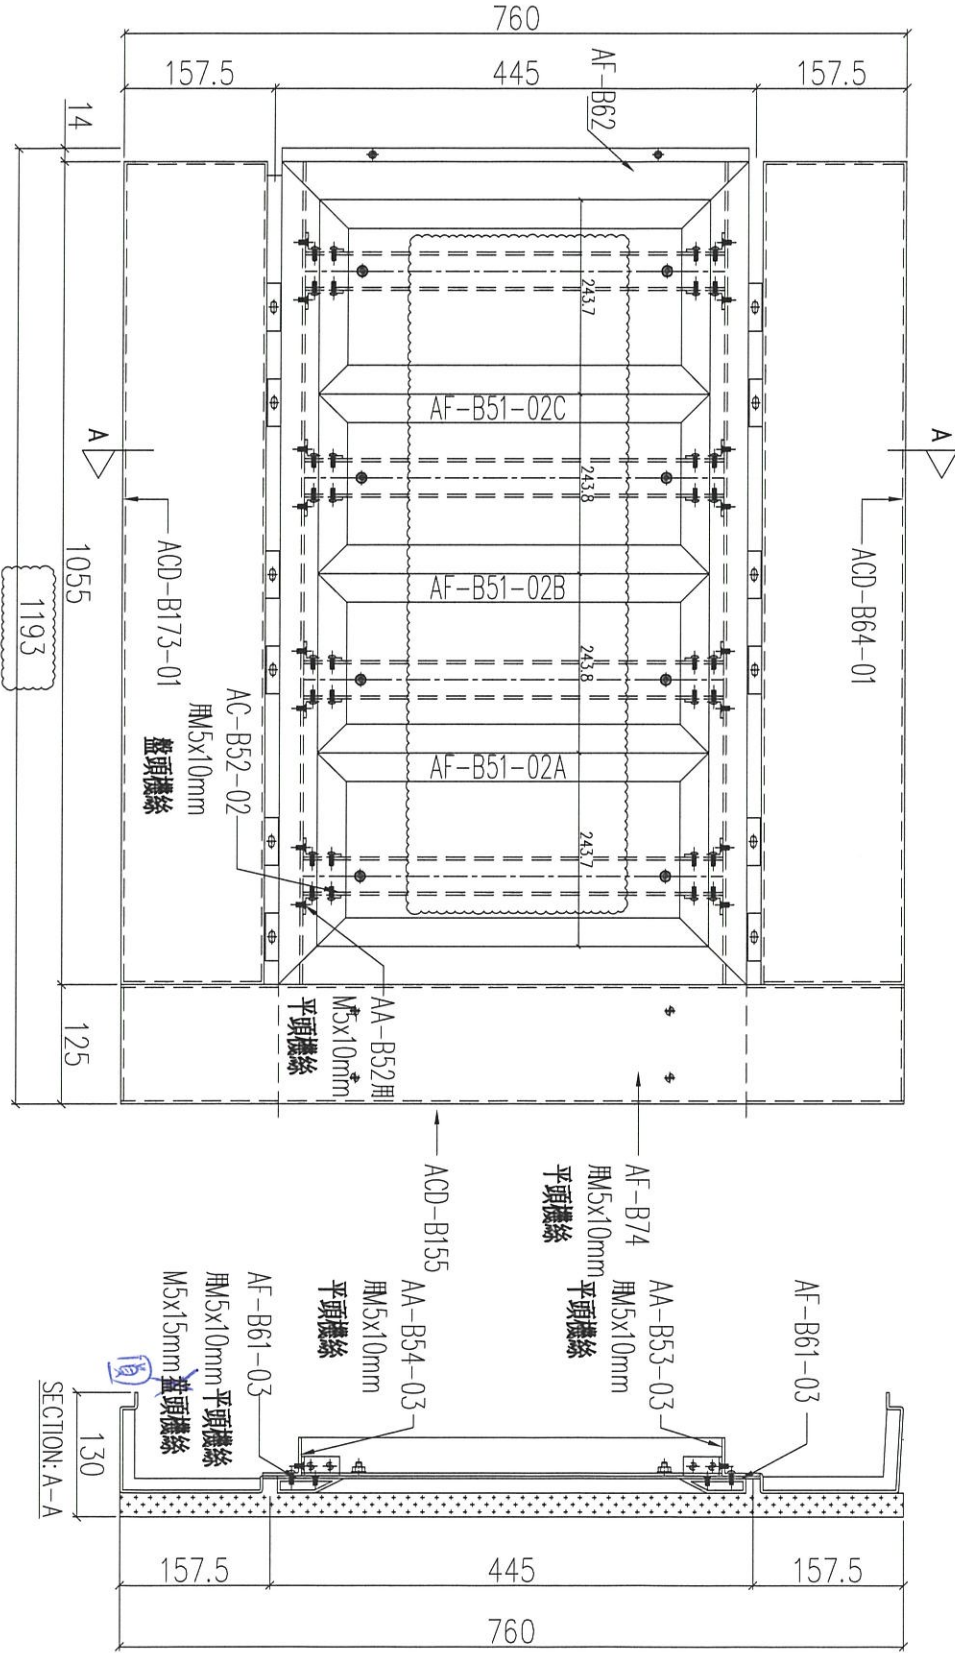

序號	物料編號	數量	使用位置	樓層
01	T1-UNA-B55	10	見派位圖	2F/7F~17F
02	T2-UNA-B55	10	見派位圖	2F/7F~17F
03	T3-UNA-B55	10	見派位圖	2F/7F~17F

名稱	鋁板組裝圖	制圖	LHR	2021.03.08	修改	A	B	C
材料	-	復核	-	-	日期	2021.03.21	2021.04.28	2021.06.12
顏色	-	批准	-	-	圖號	J852-ACA-UNA-B55		