

工程指示 / 要求簡箋(E.I.)

工程指示編號：EI / 3209 / 21

修改版次：H

工程編號：J - 852

工程名稱：亞皆老街中電

工程項目：外牆鋁板 (層間) 地盤用鋁板 大貨 (T1-T3) (2-23/F)

收件人：生統

發件人：Ant Yeung

日期：26/07/2021

要求提供 / 確認 事項：

- | | | |
|------------------------------------|-------------------------------------|-------------------------------|
| <input type="checkbox"/> 初步鋁料 B.M. | <input type="checkbox"/> 加工拆圖，然後生產 | <input type="checkbox"/> 尺寸表 |
| <input type="checkbox"/> 正式鋁料 B.M. | <input type="checkbox"/> 技術上資料 / 指示 | <input type="checkbox"/> 報價 |
| <input type="checkbox"/> 配件 B.M. | <input type="checkbox"/> 樣辦或貨品說明書 | <input type="checkbox"/> 分判合約 |

內容：

H 版: 修改 B53, B55 孔位間距

G 版: 修改 UNA-B53, B55 孔位間距

F 版: UNA-B53, B55 百頁位置鋁板修改拆圖.

E 版: 增加 AC-B51-01/ -B52-01 加力骨數量

D 版: 已修改加工圖: ACD-B157/ 159

請按加工圖生產 T1-T3: 2-23/F 的層間外牆鋁板. 全部只開梗孔. T3 優先出貨 10 層一批生產
請與 EI3210 的鋁料於廠一起組裝, 送地盤用. 恆豐收

EI3097+EI3323 已生產 T1-T3: 3-6/F 的數量

請在 2021.07.28 前完成上列要求。

附：2 頁加工圖

以上項目為：

- 原合約工程包 原合約工程加 / 減賬 新工程報價

原因：--

分發東莞各部門：

- () 生產技術總監 連附件 () 技術部 連附件 () 生產部 連附件 () 機械設計部 連附件
() 採購部 連附件 () 生產統籌部 連附件 () 小羅 & 清 連附件
() 質檢部 連附件 () 會計部 連附件 () 報關組 連附件 () 其他 楊榮輝 連附件

分發其他分判：

- (v) 水洪 連附件

分發香港各部門：

- () 行政部 連附件 () 會計部 連附件 () 統籌部 連附件 林哥 () 工程部地盤科文 連附件 祥哥
() 採購部 連附件 () QS 部 連附件 () 維修部 連附件 () 其他 _____ 連附件

傳遞編號：

HK 1527 / 21

發件人簽署：

項目經理簽署：




美特鋁質 有限公司
MIDI Aluminium Fabricator Ltd.

工程號 J852 地盤 亞答街

組裝用

說明：-----為噴塗面

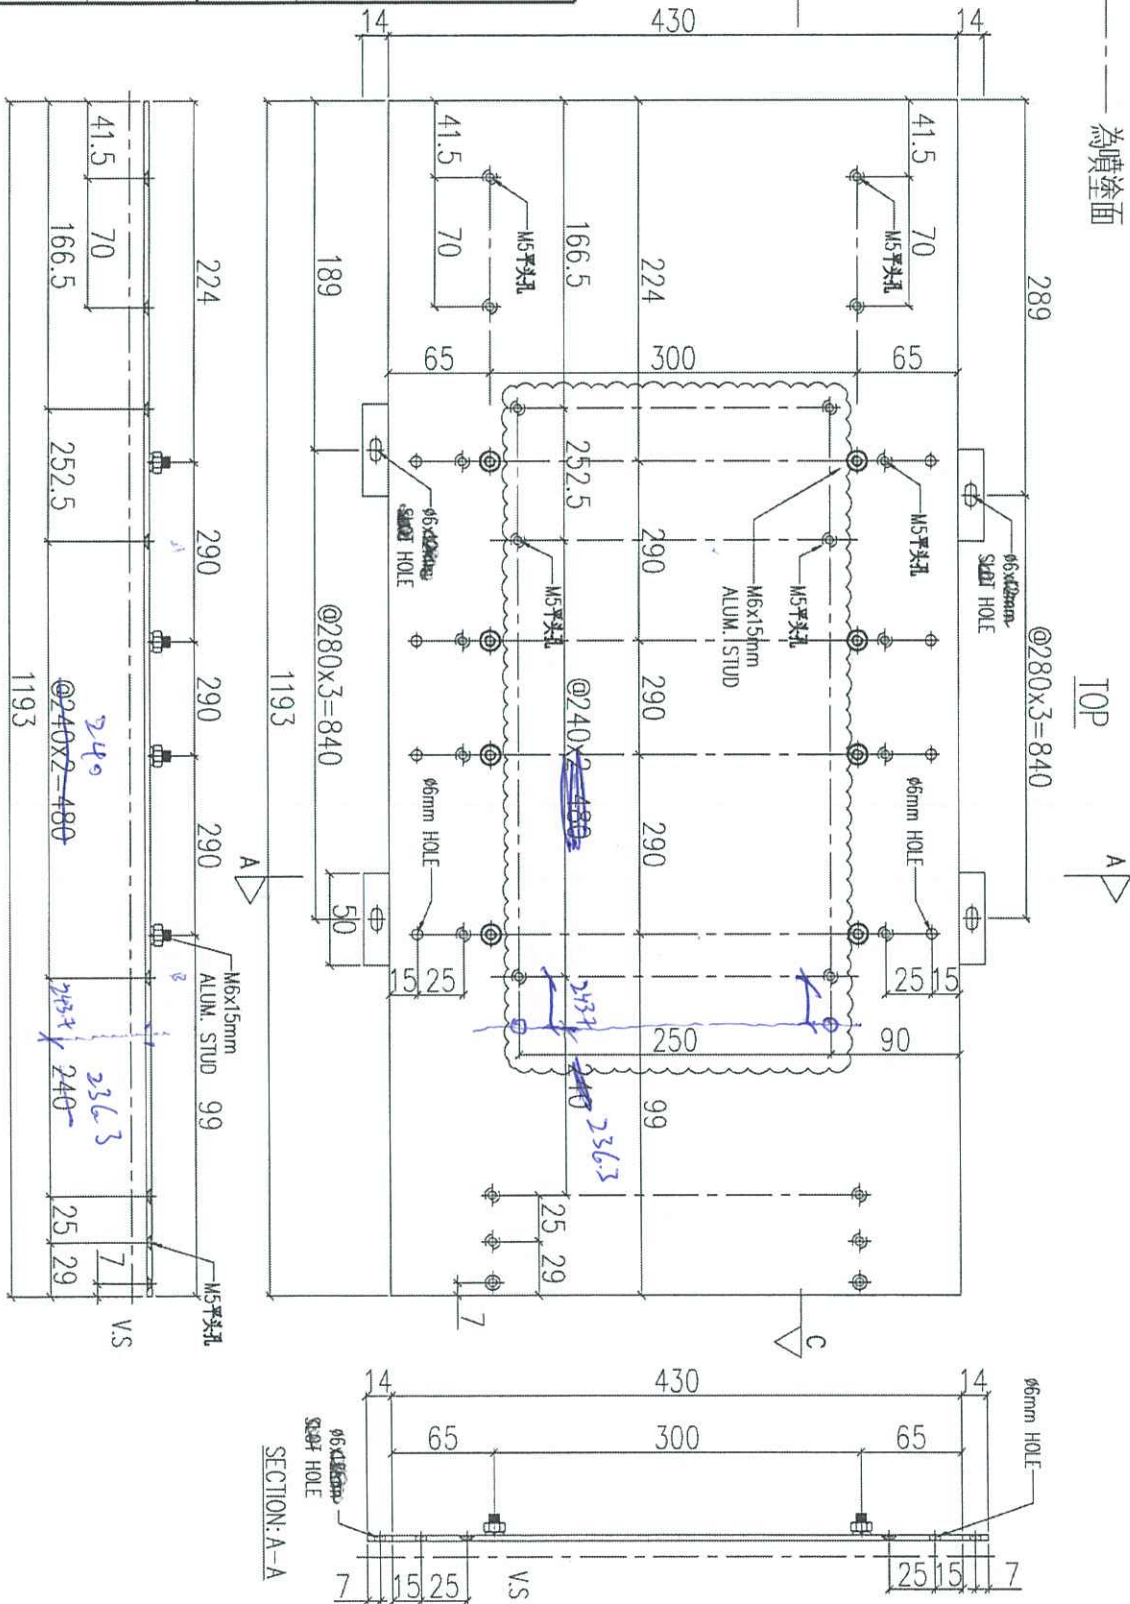

序號	物料編號	數量	使用位置
01	ACD-B153	30	UNA-B53

名稱	鋁板加工圖	制圖	LHR	2021.03.08	修改	A	B
材料	3mm THK. ALUM. CLADDING	復核	-	-	日期	2021.03.21	2021.04.22
顏色	UCT201498XL(A)-3	批准			圖號	J852-ACA-ACD-B153	



美特鋁質有限公司
MIDI Aluminium Fabricator Ltd.


工程號	J852	地盤	亞皆老街
-----	------	----	------

組裝用

說明：——為噴塗面

TOP

序號	物料編號	數量	使用位置
01	ACD-B155	30	UNA-B55

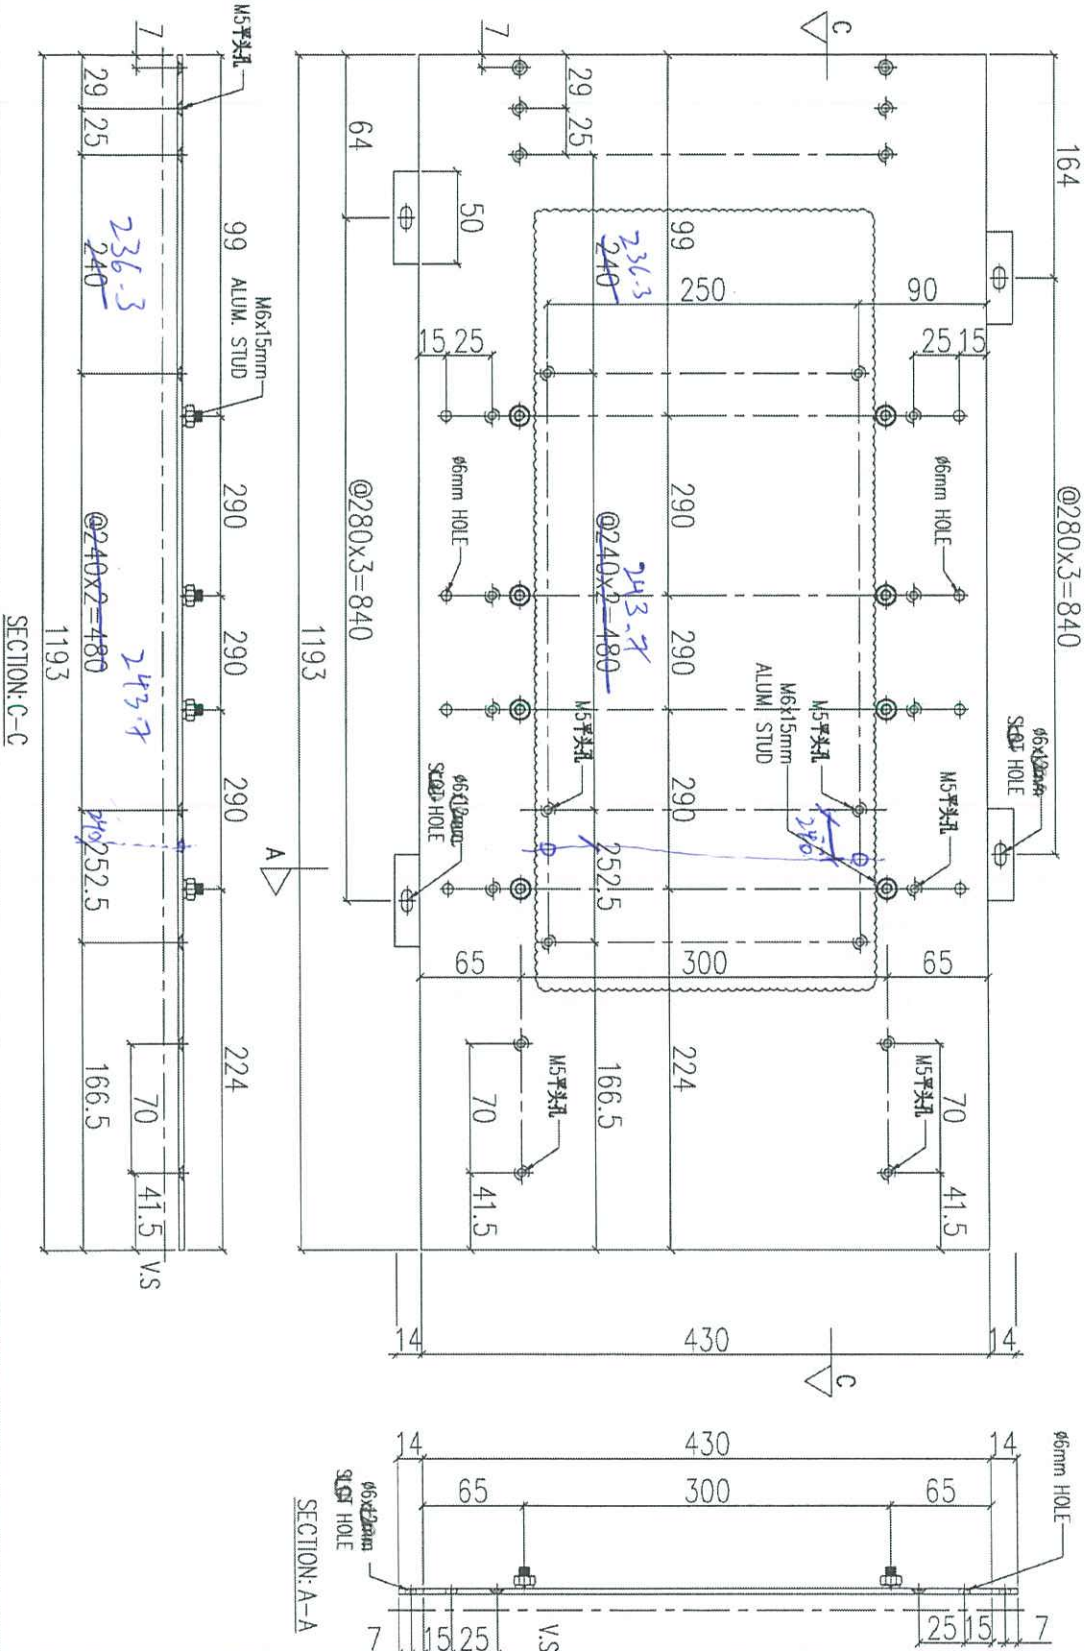

名稱	鋁板加工圖	制圖	LHR	2021.03.08	修改	A
材料	3mm THK. ALUM. CLADDING	復核	-	-	日期	2021.03.21
顏色	UCT201498XL(A)-3	批准			圖號	J852-ACA-ACD-B155