

## 工程指示 / 要求簡箋(E.I.)

工程指示編號：EI / 3210 / 21

修改版次：J

工程編號：J - 852

工程名稱：亞皆老街中電

工程項目：外牆鋁板 (層間) 廠用鋁料 大貨 (T1-T3) (2-23/F)

收件人：生統

發件人：Ant Yeung

日期：26/07/2021

□要求提供 / □確認 事項：

- ( ) 初步鋁料 B.M. ( ) 加工拆圖，然後生產 ( ) 尺寸表  
 ( ) 正式鋁料 B.M. ( ) 技術上資料 / 指示 ( ) 報價  
 ( ) 配件 B.M. ( ) 樣辦或貨品說明書 ( ) 分判合約  
 ( ) 其他：\_\_\_\_\_

內容：

J版：修改 B51-02C 鋁料孔位

I版：因應現場唧膠，窗位置層間鋁板中企鋁料，頭尾腳位需削 25mm 供現場唧膠  
在廠改，已包裝的拆保護修改

H版：UNA-B53, B55 百頁位置鋁板修改拆圖。

G版：增加 AF-B51/ B61/ B75 數量。

F版：框企料 AF-B71~AF-B76 開料後見白口 (見相片)。請生產注意確保白口須返噴。

E版：新增 AF-B62, B63 裝飾框企橫

請按加工圖生產 T1-T3: 2-23/F 層間外牆鋁板的鋁料。 T3 優先出貨 10 層一批生產

請與 EI3209 的鋁板於廠一起組裝，送地盤用。 \*全部只開梗孔

EI3117 已生產 T1-T3: 3-6/F 的數量

請在 2021.07.28 前完成上列要求。

附：1 頁加工圖

以上項目為：

- 原合約工程包 □ 原合約工程加 / 減賬 □ 新工程報價

原因：-

分發東莞各部門：

- ( ) 生產技術總監 □ 連附件 ( ) 技術部 □ 連附件 ( ) 生產部 □ 連附件 ( ) 機械設計部 □ 連附件  
 ( ) 採購部 □ 連附件 ( ) 生產統籌部 □ 連附件 ( ) 小羅 & 清 □ 連附件  
 ( ) 質檢部 □ 連附件 ( ) 會計部 □ 連附件 ( ) 報關組 □ 連附件 ( ) 其他 楊榮輝 □ 連附件

分發其他分判：

- (v) 水洪 □ 連附件

分發香港各部門：


- ( ) 行政部 □ 連附件 ( ) 會計部 □ 連附件 ( ) 統籌部 □ 連附件 ( ) 工程部地盤科文 □ 連附件 祥哥  
 ( ) 採購部 □ 連附件 ( ) QS 部 □ 連附件 ( ) 維修部 □ 連附件 ( ) 其他 \_\_\_\_\_ □ 連附件

傳遞編號：

發件人簽署：

HK 1528 / 21

項目經理簽署：

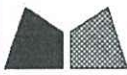

美特鋁質 有限公司  
MIDI Aluminium Fabricator Ltd.

工程號

J852



地盤

亞皆老街

組裝用

新增圖

說明：-----為噴塗面

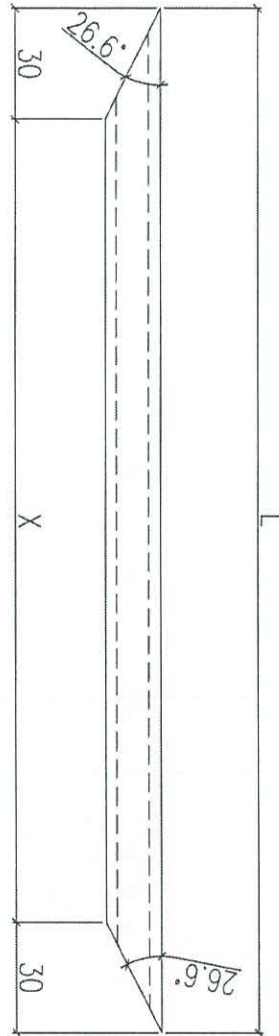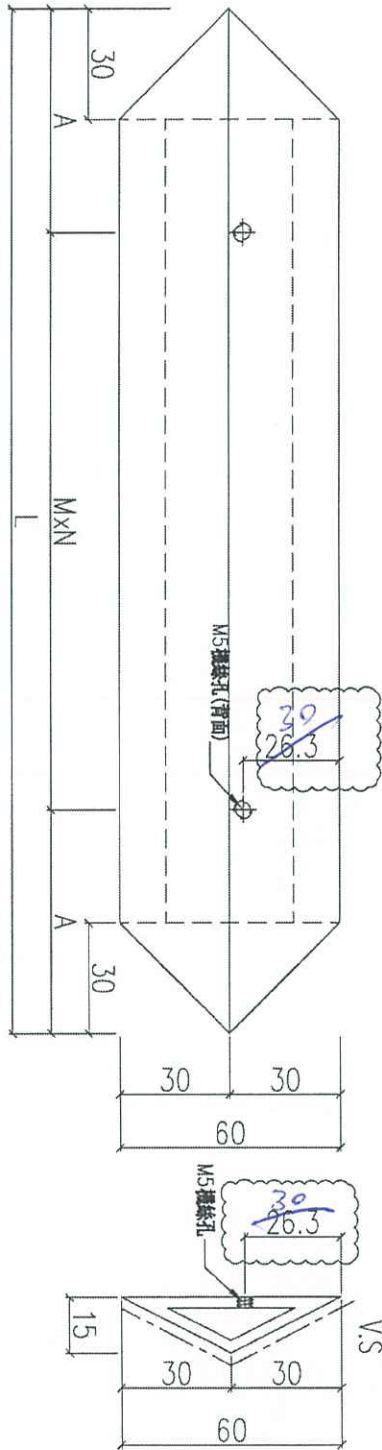

說明：請重新開料配孔

序號	物料編號	L(mm)	A(mm)	MxN	X	數量	使用位置
01							
02	AF-B51-02C	350	50	@250x1	290	60	見組裝圖

名稱	裝飾條加工圖	制圖	LHR	2021.03.08	修改	-	-	-
材料	X85924	復核	-	-	日期	-	-	-
顏色	UCT806812XL-3	批准			圖號	J852-ACA-AF-B51C		