

工程指示 / 要求簡箋(E.I.)

工程指示編號：EI / 3210 / 21

修改版次：K

工程編號：J - 852

工程名稱：亞皆老街中電

工程項目：外牆鋁板 (層間) 廠用鋁料 大貨 (T1-T3) (2-23/F)

收件人：生統

發件人：Ant Yeung

日期：27/07/2021

要求提供 / 確認 事項：

- | | | |
|------------------------------------|-------------------------------------|-------------------------------|
| <input type="checkbox"/> 初步鋁料 B.M. | <input type="checkbox"/> 加工拆圖，然後生產 | <input type="checkbox"/> 尺寸表 |
| <input type="checkbox"/> 正式鋁料 B.M. | <input type="checkbox"/> 技術上資料 / 指示 | <input type="checkbox"/> 報價 |
| <input type="checkbox"/> 配件 B.M. | <input type="checkbox"/> 樣辦或貨品說明書 | <input type="checkbox"/> 分判合約 |
| <input type="checkbox"/> 其他：_____ | | |

內容：

K 版: 修改 B51-02C 鋁料孔位

J 版: 修改 B51-02C 鋁料孔位

I 版: 因應現場唧膠，窗位置層間鋁板中企鋁料，頭尾腳位需削 25mm 供現場唧膠在廠改，已包裝的拆保護修改

H 版: UNA-B53, B55 百頁位置鋁板修改拆圖.

G 版: 增加 AF-B51/ B61/ B75 數量.

F 版: 框企料 AF-B71~AF-B76 開料後見白口 (見相片). 請生產注意確保白口須返噴.

E 版: 新增 AF-B62, B63 裝飾框企橫

請按加工圖生產 T1-T3: 2-23/F 層間外牆鋁板的鋁料.

T3 優先出貨

10 層一批生產

請與 EI3209 的鋁板於廠一起組裝, 送地盤用.

*全部只開梗孔

EI3117 已生產 T1-T3: 3-6/F 的數量

請在 2021.07.28 前完成上列要求。

附：1 頁加工圖

以上項目為:

- 原合約工程包 原合約工程加 / 減賬 新工程報價

原因：-

分發東莞各部門：

- | | | | | | | | |
|---------------------------------|------------------------------|---|---|-------------------------------|------------------------------|--------------------------------|---|
| <input type="checkbox"/> 生產技術總監 | <input type="checkbox"/> 連附件 | <input type="checkbox"/> 技術部 | <input type="checkbox"/> 連附件 | <input type="checkbox"/> 生產部 | <input type="checkbox"/> 連附件 | <input type="checkbox"/> 機械設計部 | <input type="checkbox"/> 連附件 |
| <input type="checkbox"/> 採購部 | <input type="checkbox"/> 連附件 | <input checked="" type="checkbox"/> 生產統籌部 | <input checked="" type="checkbox"/> 連附件 | <input type="checkbox"/> 小羅&清 | <input type="checkbox"/> 連附件 | | |
| <input type="checkbox"/> 質檢部 | <input type="checkbox"/> 連附件 | <input type="checkbox"/> 會計部 | <input type="checkbox"/> 連附件 | <input type="checkbox"/> 報關組 | <input type="checkbox"/> 連附件 | <input type="checkbox"/> 其他 | <u>楊榮輝</u> <input type="checkbox"/> 連附件 |

分發其他分判：

- 水洪 連附件

分發香港各部門：

- | | | | | | | | | |
|------------------------------|------------------------------|-------------------------------|------------------------------|------------------------------|------------------------------|----------------------------------|------------------------------|------------------------------|
| <input type="checkbox"/> 行政部 | <input type="checkbox"/> 連附件 | <input type="checkbox"/> 會計部 | <input type="checkbox"/> 連附件 | <input type="checkbox"/> 統籌部 | <input type="checkbox"/> 連附件 | <input type="checkbox"/> 工程部地盤科文 | <input type="checkbox"/> 連附件 | 祥哥 |
| <input type="checkbox"/> 採購部 | <input type="checkbox"/> 連附件 | <input type="checkbox"/> QS 部 | <input type="checkbox"/> 連附件 | <input type="checkbox"/> 維修部 | <input type="checkbox"/> 連附件 | <input type="checkbox"/> 其他 | _____ | <input type="checkbox"/> 連附件 |

傳遞編號：

HK 1535/ 21

發件人簽署：

項目經理簽署：





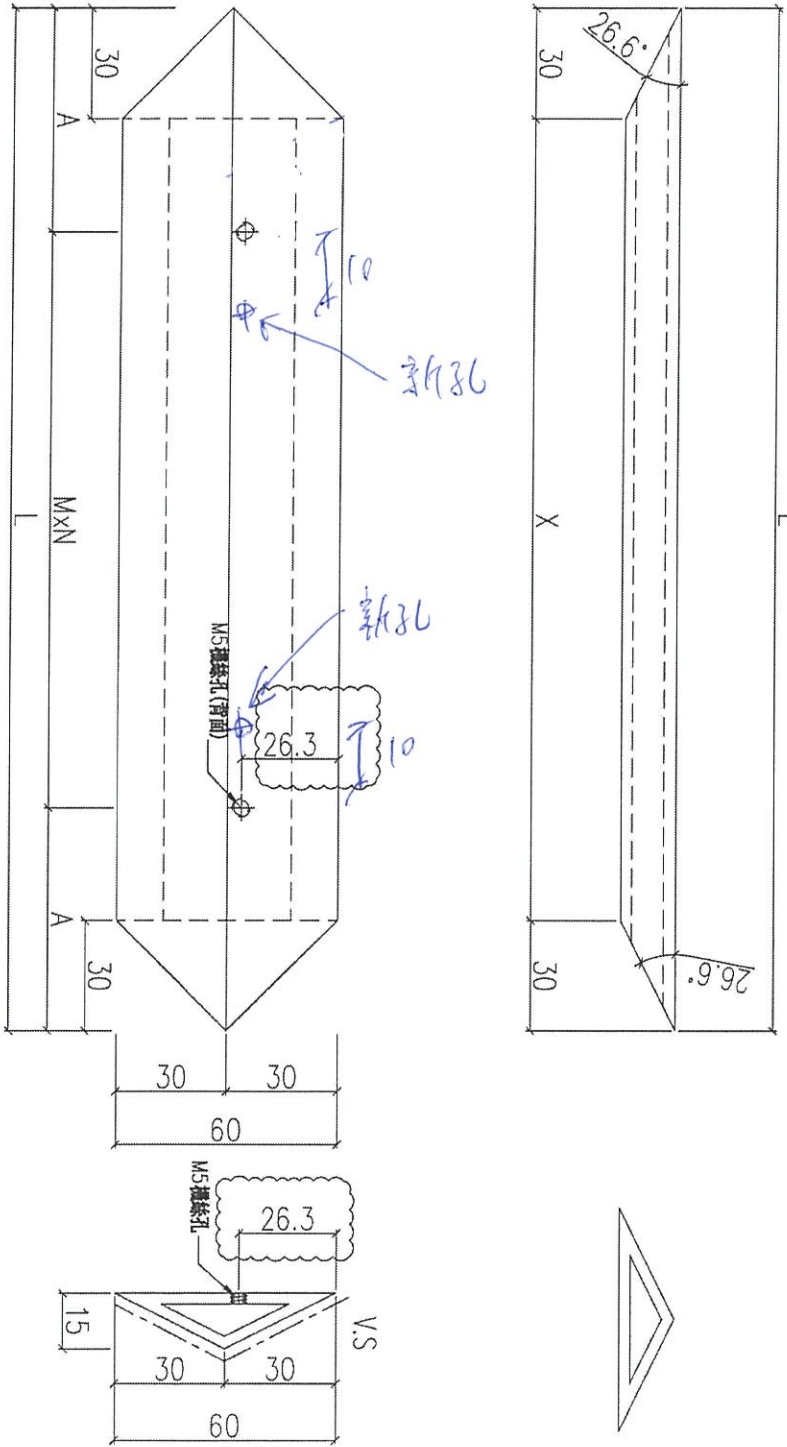

美特鋁質 有限公司
MIDI Aluminium Fabricator Ltd.

工程號	J852	地盤	亞皆老街
-----	------	----	------

組裝用

新增圖

說明：-----為噴塗面



說明：請重新開料配孔

序號	物料編號	L(mm)	A(mm)	M×N	X	數量	使用位置
01							
02	AF-B51-02C	350	50	@250x1	290	60	見組裝圖

名稱	裝飾條加工圖	制圖	LHR	2021.03.08	修改	-	-	-
材料	X85924	復核	-	-	日期	-	-	-
顏色	UCT806812XL-3	批准			圖號	J852-ACA-AF-B51C		