

工程指示 / 要求簡箋(E.I.)

工程指示編號：EI / 3215 / 21

修改版次：-

工程編號：J - 852

工程名稱：亞皆老街中電

工程項目：回覆 EI3080C 修改圖紙問題

收件人：生統

發件人：Ant Yeung

日期：26/03/2021

□要求提供 / □確認 事項：

- | | | |
|------------------------------------|-------------------------------------|-------------------------------|
| <input type="checkbox"/> 初步鋁料 B.M. | <input type="checkbox"/> 加工拆圖，然後生產 | <input type="checkbox"/> 尺寸表 |
| <input type="checkbox"/> 正式鋁料 B.M. | <input type="checkbox"/> 技術上資料 / 指示 | <input type="checkbox"/> 報價 |
| <input type="checkbox"/> 配件 B.M. | <input type="checkbox"/> 樣辦或貨品說明書 | <input type="checkbox"/> 分判合約 |

內容：

請見附件，回覆 EI3080C 問題

1) 問題 1，孔位用原子灰補油

2) 問題 2，避位位置用拉巴遮，不重新開料

3) 問題 3，3 月 18 已出 3,6/F FD 門需要重做，連同 5/F 一共三幅再出新 EI 補做

4) 問題 4，拉巴需要重新加工

謝謝

請在 2021.03.27 前完成上列要求。

附：2 頁

以上項目為：

 原合約工程包 原合約工程加 / 減賬 新工程報價

原因：-

分發東莞各部門：

- | | | | | | | | |
|---|---|---|------------------------------|--|---|--------------------------------|------------------------------|
| <input type="checkbox"/> 生產技術總監 | <input type="checkbox"/> 連附件 | <input type="checkbox"/> 技術部 | <input type="checkbox"/> 連附件 | <input type="checkbox"/> 生產部 | <input type="checkbox"/> 連附件 | <input type="checkbox"/> 機械設計部 | <input type="checkbox"/> 連附件 |
| <input type="checkbox"/> 採購部 | <input type="checkbox"/> 連附件 | <input checked="" type="checkbox"/> 生產統籌部 | <input type="checkbox"/> 連附件 | <input checked="" type="checkbox"/> 小羅 & 清 | <input checked="" type="checkbox"/> 連附件 | | |
| <input checked="" type="checkbox"/> 質檢部 | <input checked="" type="checkbox"/> 連附件 | <input type="checkbox"/> 會計部 | <input type="checkbox"/> 連附件 | <input type="checkbox"/> 報關組 | <input type="checkbox"/> 連附件 | <input type="checkbox"/> 其他 | <input type="checkbox"/> 連附件 |

分發其他分判：

 水洪 連附件

分發香港各部門：


- | | | | | | | | | |
|------------------------------|------------------------------|-------------------------------|------------------------------|------------------------------|------------------------------|----------------------------------|------------------------------|----|
| <input type="checkbox"/> 行政部 | <input type="checkbox"/> 連附件 | <input type="checkbox"/> 會計部 | <input type="checkbox"/> 連附件 | <input type="checkbox"/> 統籌部 | <input type="checkbox"/> 連附件 | <input type="checkbox"/> 工程部地盤科文 | <input type="checkbox"/> 連附件 | 祥哥 |
| <input type="checkbox"/> 採購部 | <input type="checkbox"/> 連附件 | <input type="checkbox"/> QS 部 | <input type="checkbox"/> 連附件 | <input type="checkbox"/> 維修部 | <input type="checkbox"/> 連附件 | <input type="checkbox"/> 其他 | <input type="checkbox"/> 連附件 | |

傳遞編號：

HK 631 / 21

發件人簽署：

項目經理簽署：

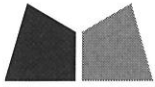

2021.3.26

MEMO

文件編號: 2021-001

送 呈: 胡哥、Ant、Bessie、Garry、Marco

發件日期: 2021/03/25

發件人: 黃瑛梅


發出頁數: 1+

副 本: 繆生

有關 J852 工程幕牆 FD 門 EI/3080/21C 修改图纸事宜


今收到 J852 工程 EI/3080/21C 的加工修改图, 有以下问题提出:

1、图号 CW-FD-03, 铝料 X85850, 材料编号 ALFD01M-01 M01 27 支已经加工完成, 由于已经钻孔了, 现在无法避位, 请问这三个孔如何解决? 请见下图;

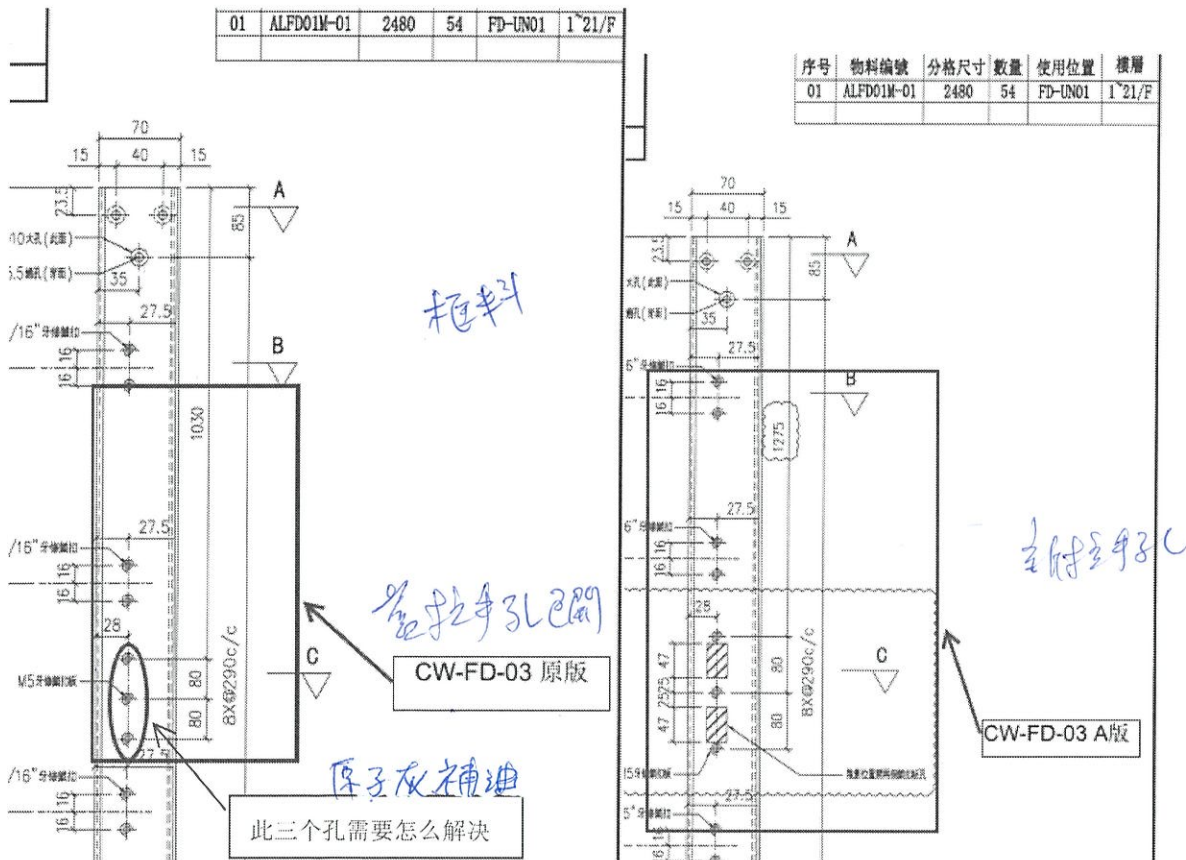

2、图号 CW-FD-09, 铝料 X85852, 材料编号 ALFD02-03 M01 27 支已经加工完成 6 支, 现在由于无法避位, 需要重新用 2 支 5300mm 的铝料开料 (见下图:)。另 3 月 18 号已经出了 2 幅到地盘, 这 2 幅是到地盘修改还是需要重做? 请给出回复!

需要重做, 将出另外补做

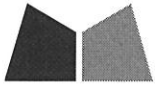

MEMO

文件編號: 2021-001

送 呈: 胡哥、Ant、Bessie、Garry、Marco


發件日期: 2021/03/25

發件人: 黃瑛梅

發出頁數: 1+

副 本: 繆生

有關 J852 工程幕牆 FD 門 EI/3080/21C 修改图纸事宜

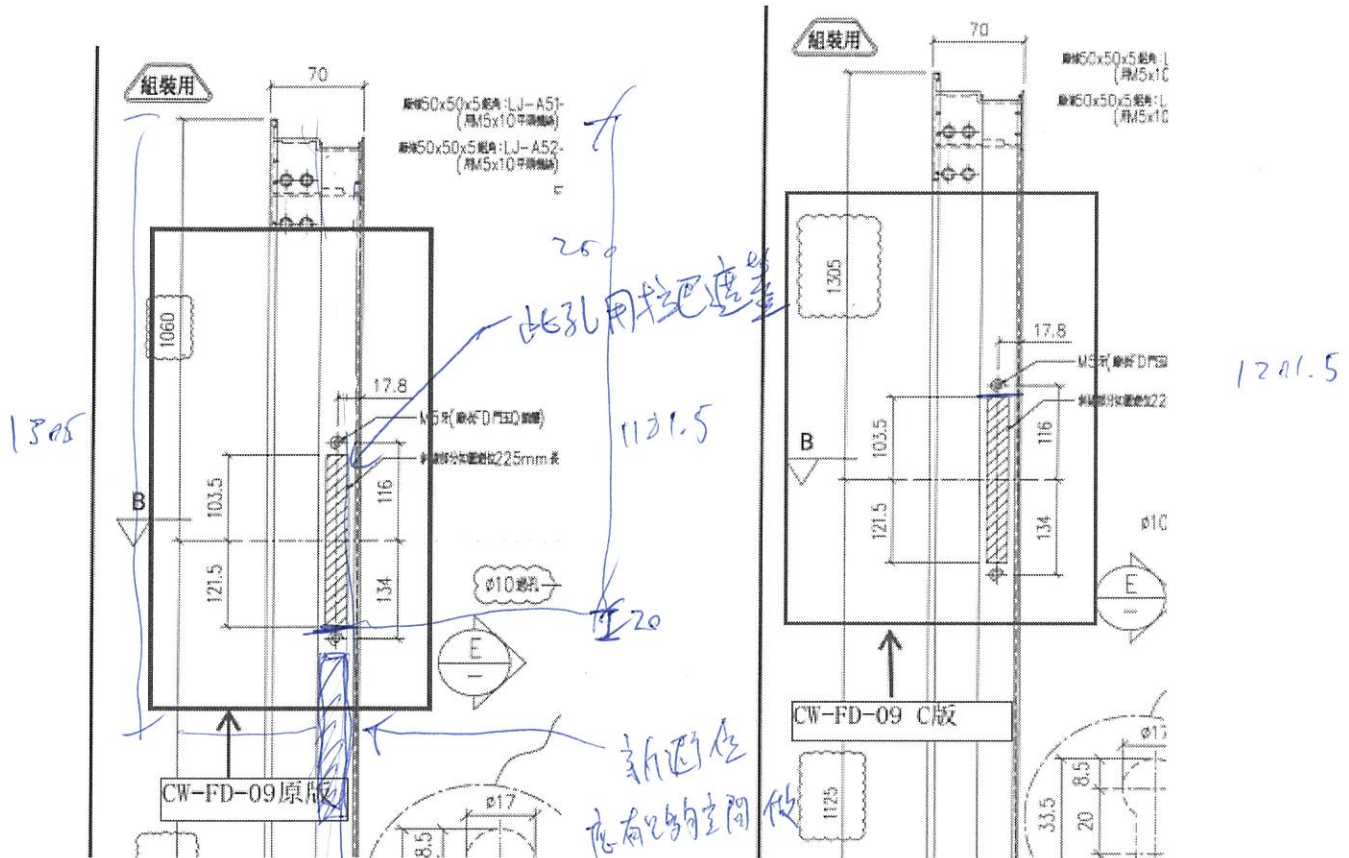

还有门玉拉巴 X85914, ALFD02A-03 M0127 支和 ALFD02A-04 M01 27 支也已经加工完成, 现在修改尺寸, 需要重新发料开料!

重做拉把, 門框金屬扣板位置

序号	物料編號	分格尺寸	L	A	數量	使用位置	樓層
01	ALFD02A-01	2750	1114	752	6	FD-UN02	22, 23/F
02	ALFD02A-02	2750	1112	825	6	FD-UN02	1~21/F
03	ALFD02A-03	2480	1114	741	54	FD-UN01	1~23/F
04	ALFD02A-04	2480	842	700	54	FD-UN01	1~23/F

修改前尺寸

序号	物料編號	分格尺寸	L	A	數量	使用位置	樓層
01	ALFD02A-01	2750	869	741	6	FD-UN02	22, 23/F
02	ALFD02A-02	2750	1357	825	6	FD-UN02	22, 23/F
03	ALFD02A-03	2480	869	741	54	FD-UN01	1~21/F
04	ALFD02A-04	2480	1087	700	54	FD-UN01	1~21/F

修改后尺寸

用金台封
批灰

以上信息, 请给出回复, 谢谢!