



工程指示 / 要求簡箋(E.I.)

工程指示編號：EI / 3236 / 21                      修改版次：E  
 工程編號           ：J - 852                              工程名稱       ：亞皆老街中電  
 工程項目           ：Pipe Duct 百頁 地盤+廠用鋁料+鋁板 (T3,T1) (大貨) 優先出貨 T3: 3,6/F 用  
 收件人              ：生統                                  發件人        ：Ant Yeung                      日期        ：29/04/2021

要求提供 / 確認 事項：

- |                                    |                                     |                               |
|------------------------------------|-------------------------------------|-------------------------------|
| <input type="checkbox"/> 初步鋁料 B.M. | <input type="checkbox"/> 加工拆圖，然後生產  | <input type="checkbox"/> 尺寸表  |
| <input type="checkbox"/> 正式鋁料 B.M. | <input type="checkbox"/> 技術上資料 / 指示 | <input type="checkbox"/> 報價   |
| <input type="checkbox"/> 配件 B.M.   | <input type="checkbox"/> 樣辦或貨品說明書   | <input type="checkbox"/> 分判合約 |

內容：

E 版: 按BD批則, 頂底橫收口需要加力骨, 大圖畫漏, 現補回加工圖, 有加力骨才可出貨.

D 版: 已修改鋁料 PD-UN05 組裝圖 (PD 百頁) 的使用樓層. 另附上完整大貨開料單.

C 版: 附上 AL-01 加工圖. 已修改 X85923 開料單.

B 版: 已修改鋁板 PD-UN04 及鋁料 PD-UN05 內的物料編號. 附上開料單.

A 版: 附上 AP-06 加工圖

Pipe Duct 鋁料和鋁板, 優先出貨 T3: 3,6/F 用 (20/4/2021 一定要到!)

如因有鋁料未到廠, 鋁料 X85924 及 X85923 不用裝在鋁板上, 鋁板優先出貨

只生產 2 件 UN-05 (鋁料) 及 1 件 UN-03 和 1 件 UN-04 (鋁板)

鐵件已直送地盤, 不用廠裝

放行大貨

請在 2021.04.30 前完成上列要求。

附：3 頁

以上項目為：

- 原合約工程包                       原合約工程加 / 減賬                       新工程報價

分發東莞各部門：

- ( ) 生產技術總監  連附件    ( ) 技術部     連附件    ( ) 生產部     連附件    ( ) 機械設計部  連附件  
 ( ) 採購部     連附件    ( ) 生產統籌部  連附件 *格*    ( ) 小羅&清     連附件  
 ( ) 質檢部     連附件    ( ) 會計部     連附件    ( ) 報關組     連附件    ( ) 其他 \_\_\_\_\_  連附件

分發其他分判：

- (v) 水洪  連附件

分發香港各部門：

- ( ) 行政部  連附件    ( ) 會計部  連附件    ( ) 統籌部  連附件    ( ) 工程部地盤科文  連附件 祥哥  
 ( ) 採購部  連附件    ( ) QS 部  連附件    ( ) 維修部  連附件    ( ) 其他 \_\_\_\_\_  連附件

傳遞編號：

HK 924 / 21

發件人簽署：

項目經理簽署：








美特鋁質 有限公司  
MIDI Aluminium Fabricator Ltd.

| 序號 | 物料編號     | 數量 | 使用樓層 | 位置 |
|----|----------|----|------|----|
| 01 | PD-AP-02 | 1  | 1F   | T1 |
| 02 | PD-AP-02 | 1  | 1F   | T3 |

|     |      |    |      |
|-----|------|----|------|
| 工程號 | J852 | 地盤 | 亞皆老街 |
|-----|------|----|------|

工廠用

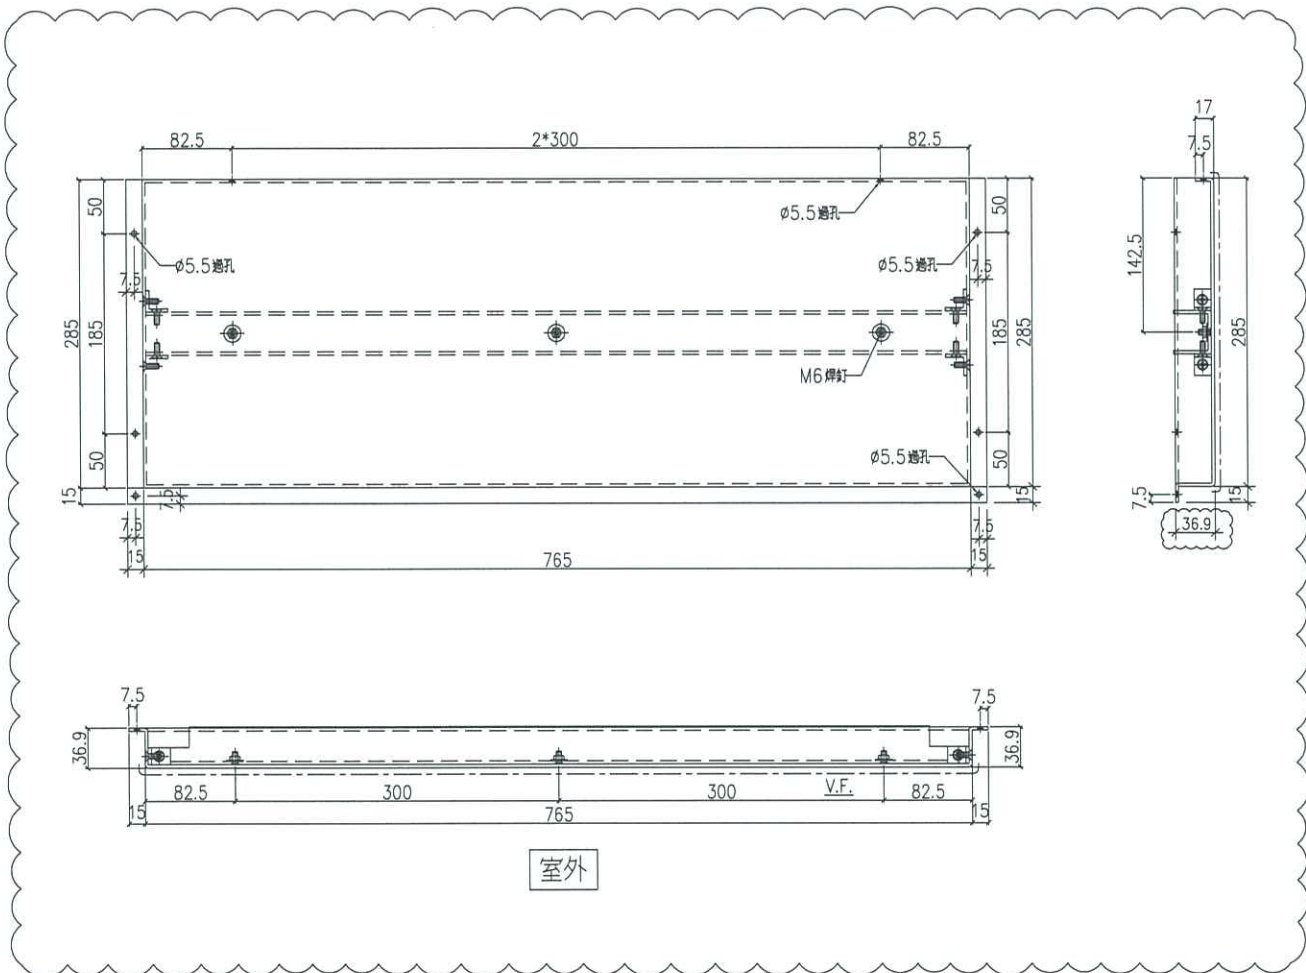

|    |                  |    |      |            |    |               |            |  |
|----|------------------|----|------|------------|----|---------------|------------|--|
| 名稱 | 鋁板加工圖            | 制圖 | Ivan | 2020.12.18 | 修改 | A             | B          |  |
| 材料 | 3mm厚鋁板 (3003H14) | 復核 | -    | -          | 日期 | 2020.12.29    | 2021.04.28 |  |
| 顏色 | UCT201498XL(A)-3 | 批準 |      |            | 圖號 | J852-PD-AP-02 |            |  |