



工程指示 / 要求簡箋(E.I.)

工程指示編號：EI / 3238 / 21 修改版次：A
 工程編號 ：J - 852 工程名稱 ：亞皆老街中電
 工程項目 ：後裝趟門 三邊鋁板收口(T1-T3)(1-21/F)
 收件人 ：生統 發件人 ：Ant Yeung 日期：08/04/2021

要求提供 / 確認 事項：

- | | | |
|------------------------------------|-------------------------------------|-------------------------------|
| <input type="checkbox"/> 初步鋁料 B.M. | <input type="checkbox"/> 加工拆圖，然後生產 | <input type="checkbox"/> 尺寸表 |
| <input type="checkbox"/> 正式鋁料 B.M. | <input type="checkbox"/> 技術上資料 / 指示 | <input type="checkbox"/> 報價 |
| <input type="checkbox"/> 配件 B.M. | <input type="checkbox"/> 樣辦或貨品說明書 | <input type="checkbox"/> 分判合約 |

內容：

A 版: 按廠工藝要求，圖號 852-3SDB-01，中間鋁巴可斷開做，廠已回覆已按此做，記錄用
 請按加工圖生產鋁板收口送地盤安裝

優先送 T3, 3-6/F 數量到地盤安裝，優先排產，4 月 9 前要到

謝謝

請在 2021.04.12 前完成上列要求。

附：

以上項目為：

- 原合約工程包 原合約工程加 / 減賬 新工程報價

分發東莞各部門：

- () 生產技術總監 連附件 () 技術部 連附件 () 生產部 連附件 () 機械設計部 連附件
 () 採購部 連附件 () 生產統籌部 連附件 *梅* () 小羅 & 清 連附件
 () 質檢部 連附件 () 會計部 連附件 () 報關組 連附件 () 其他 _____ 連附件

分發其他分判：

- (v) 水洪 連附件

分發香港各部門：

- () 行政部 連附件 () 會計部 連附件 () 統籌部 連附件 () 工程部地盤科文 連附件 祥哥
 () 採購部 連附件 () QS 部 連附件 () 維修部 連附件 () 其他 _____ 連附件

傳遞編號：

HK *25* / 21






發件人簽署：

Ant Yeung

項目經理簽署：

1-p

按廠控佳工藝需求
此組件可在廠斷開組裝

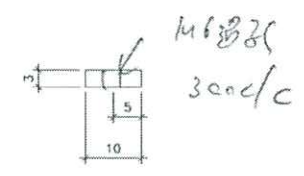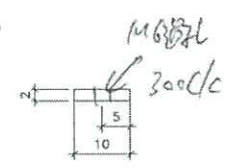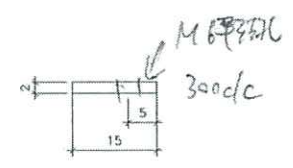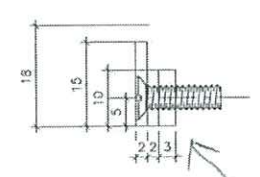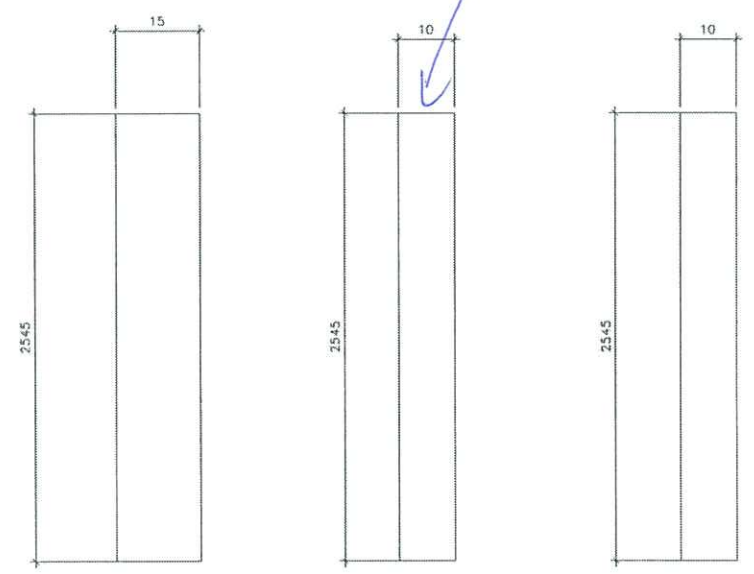

在廠組合
連4次組裝出貨
圖號 = 852-35DB-01

材料 = 2mm 鋁板 + 3mm 鋁板
M11 料

數量 = 每款 216 件
共 648 件