

工程指示 / 要求簡箋(E.I.)

工程指示編號：EI / 3238 / 21

修改版次：B

工程編號：J - 852

工程名稱：亞皆老街中電

工程項目：後裝趟門 三邊鋁板收口(T1-T3)(1-21/F)

收件人：生統

發件人：Ant Yeung

日期：09/04/2021

要求提供 / 確認 事項：

- | | | |
|------------------------------------|-------------------------------------|-------------------------------|
| <input type="checkbox"/> 初步鋁料 B.M. | <input type="checkbox"/> 加工拆圖，然後生產 | <input type="checkbox"/> 尺寸表 |
| <input type="checkbox"/> 正式鋁料 B.M. | <input type="checkbox"/> 技術上資料 / 指示 | <input type="checkbox"/> 報價 |
| <input type="checkbox"/> 配件 B.M. | <input type="checkbox"/> 樣辦或貨品說明書 | <input type="checkbox"/> 分判合約 |

內容：

B 版，按廠工藝要求，圖號 852-3SDB-01 及 852-3SDT-009，中間鋁巴孔改成 3/16

A 版：按廠工藝要求，圖號 852-3SDB-01，中間鋁巴可斷開做，廠已回覆已按此做，記錄用

請按加工圖生產鋁板收口送地盤安裝

優先送 T3, 3-6/F 數量到地盤安裝，優先排產，4 月 9 前要到

謝謝

請在 2021.04. 10 前完成上列要求。

附：

以上項目為：

- 原合約工程包 原合約工程加 / 減賬 新工程報價

分發東莞各部門：

- | | | | | | | | |
|---------------------------------|------------------------------|---|---|-------------------------------|------------------------------|--------------------------------|------------------------------|
| <input type="checkbox"/> 生產技術總監 | <input type="checkbox"/> 連附件 | <input type="checkbox"/> 技術部 | <input type="checkbox"/> 連附件 | <input type="checkbox"/> 生產部 | <input type="checkbox"/> 連附件 | <input type="checkbox"/> 機械設計部 | <input type="checkbox"/> 連附件 |
| <input type="checkbox"/> 採購部 | <input type="checkbox"/> 連附件 | <input checked="" type="checkbox"/> 生產統籌部 | <input checked="" type="checkbox"/> 連附件 | <input type="checkbox"/> 小羅&清 | <input type="checkbox"/> 連附件 | | |
| <input type="checkbox"/> 質檢部 | <input type="checkbox"/> 連附件 | <input type="checkbox"/> 會計部 | <input type="checkbox"/> 連附件 | <input type="checkbox"/> 報關組 | <input type="checkbox"/> 連附件 | <input type="checkbox"/> 其他 | <input type="checkbox"/> 連附件 |

分發其他分判：

- 水洪 連附件

分發香港各部門：

- | | | | | | | | | |
|------------------------------|------------------------------|-------------------------------|------------------------------|------------------------------|------------------------------|----------------------------------|------------------------------|----|
| <input type="checkbox"/> 行政部 | <input type="checkbox"/> 連附件 | <input type="checkbox"/> 會計部 | <input type="checkbox"/> 連附件 | <input type="checkbox"/> 統籌部 | <input type="checkbox"/> 連附件 | <input type="checkbox"/> 工程部地盤科文 | <input type="checkbox"/> 連附件 | 祥哥 |
| <input type="checkbox"/> 採購部 | <input type="checkbox"/> 連附件 | <input type="checkbox"/> QS 部 | <input type="checkbox"/> 連附件 | <input type="checkbox"/> 維修部 | <input type="checkbox"/> 連附件 | <input type="checkbox"/> 其他 | <input type="checkbox"/> 連附件 | |



傳遞編號：

HK 738 / 21

發件人簽署：

項目經理簽署：

按廠控佳工藝需求
此批即可廠內開組裝

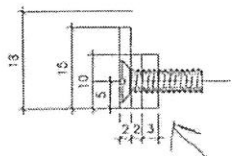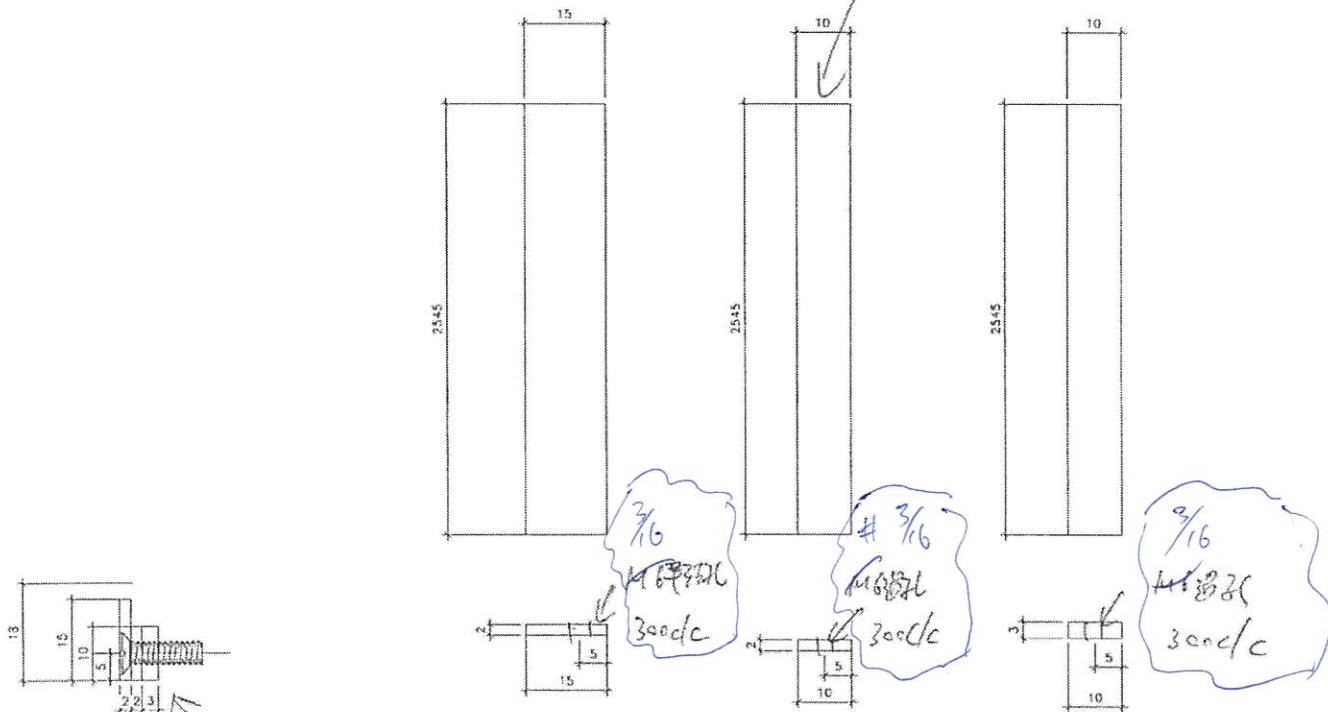


在廠組合
連4收口組裝出貨
圖號 = 352-350B-01

材料 = 2mm 鋁板 + 3mm 鋁板
Mill 料

數量 = 每款 216 件
共 648 件


三轴室内位控用

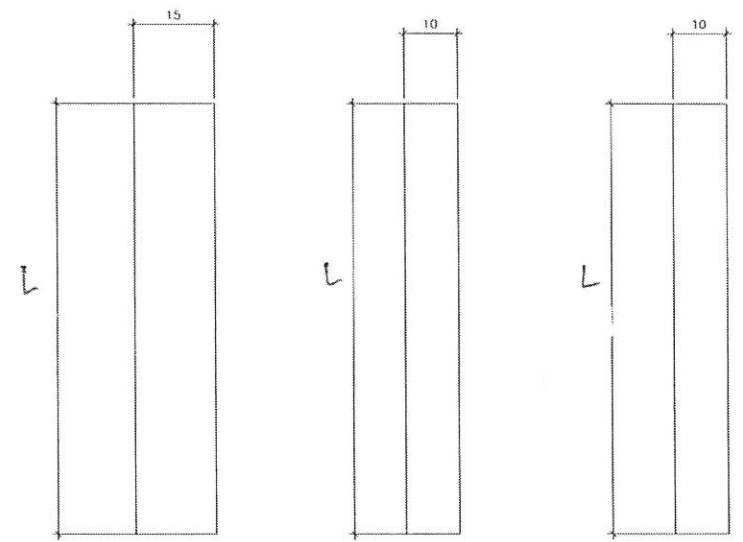

L	数量
962.5	108
925.5	108
713.2	108

M11螺牙


2mm + 3mm 铝板

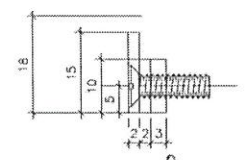


在板组

连收烟装出货


编号=352-3SDT-009

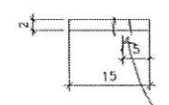

M6平孔
3/16

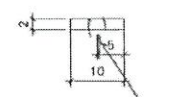

M6螺孔
3/16

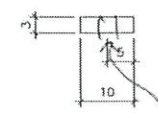

M6螺孔
3/16