

工程指示 / 要求簡箋(E.I.)

工程指示編號：EI / 3248 / 21

修改版次：A

工程編號：J - 852

工程名稱：亞皆老街中電

工程項目：後樓梯百頁 廠用鋁料 大貨 (T1-T3) (G/F, 1-21/F, 23/F)

收件人：生統

發件人：Ant Yeung

日期：19/04/2021

要求提供 / 確認 事項：

- | | | |
|------------------------------------|-------------------------------------|-------------------------------|
| <input type="checkbox"/> 初步鋁料 B.M. | <input type="checkbox"/> 加工拆圖，然後生產 | <input type="checkbox"/> 尺寸表 |
| <input type="checkbox"/> 正式鋁料 B.M. | <input type="checkbox"/> 技術上資料 / 指示 | <input type="checkbox"/> 報價 |
| <input type="checkbox"/> 配件 B.M. | <input type="checkbox"/> 樣辦或貨品說明書 | <input type="checkbox"/> 分判合約 |
| <input type="checkbox"/> 其他：_____ | | |

內容：

A 版：已修改 GF-1/P0 組裝圖：補回窗號 GF-2/P0

請按加工圖生產 T1-T3: G/F, 1-21/F, 23/F 後裝窗 後樓梯百頁框鋁料送地盤用。
22/F 沒有此款百頁。

請在 2021.04.26 前完成上列要求。

附：1 頁組裝圖 + 1 頁位置圖

以上項目為：

- 原合約工程包 原合約工程加 / 減賬 新工程報價

原因：-

分發東莞各部門：

- | | | | |
|--|--|--|---|
| <input type="checkbox"/> 生產技術總監 <input type="checkbox"/> 連附件 | <input type="checkbox"/> 技術部 <input type="checkbox"/> 連附件 | <input type="checkbox"/> 生產部 <input type="checkbox"/> 連附件 | <input type="checkbox"/> 機械設計部 <input type="checkbox"/> 連附件 |
| <input type="checkbox"/> 採購部 <input type="checkbox"/> 連附件 | <input checked="" type="checkbox"/> 生產統籌部 <input type="checkbox"/> 連附件 | <input type="checkbox"/> 小羅&清 <input type="checkbox"/> 連附件 | |
| <input type="checkbox"/> 質檢部 <input type="checkbox"/> 連附件 | <input type="checkbox"/> 會計部 <input type="checkbox"/> 連附件 | <input type="checkbox"/> 報關組 <input type="checkbox"/> 連附件 | <input type="checkbox"/> 其他 <u>楊榮輝</u> <input type="checkbox"/> 連附件 |

分發其他分判：

- 水洪 連附件

分發香港各部門：

- | | | | |
|---|--|---|--|
| <input type="checkbox"/> 行政部 <input type="checkbox"/> 連附件 | <input type="checkbox"/> 會計部 <input type="checkbox"/> 連附件 | <input type="checkbox"/> 統籌部 <input type="checkbox"/> 連附件 | <input checked="" type="checkbox"/> 工程部地盤科文 <input type="checkbox"/> 連附件 <u>祥哥</u> |
| <input type="checkbox"/> 採購部 <input type="checkbox"/> 連附件 | <input type="checkbox"/> QS 部 <input type="checkbox"/> 連附件 | <input type="checkbox"/> 維修部 <input type="checkbox"/> 連附件 | <input type="checkbox"/> 其他 _____ <input type="checkbox"/> 連附件 |

傳遞編號：

HK 836 / 21

發件人簽署：

項目經理簽署：

B.D. REF :

CLIENT :

ARCHITECT :
AGC DESIGN LTD
AGC DESIGN LTD
110, TUNG HOI STREET, KOWLOON, HONG KONG
TEL: (852) 2425 1111 FAX: (852) 2425 1112

MAIN CONTRACTOR :
Gammon

STRUCTURAL ENGINEER :
ARUP

FAÇADE CONSULTANT:
MEIN-HARDT

NOTE :
1. ALL DIMENSIONS ARE IN mm.
2. ALL ELEVATIONS ARE VIEWED FROM OUTSIDE.
3. ALL DIMENSIONS TO BE VERIFIED ON SITE BEFORE FABRICATION.

LEGEND :
X1 --- DETAIL MARK NO.
X001 --- REFER SHEET NO.
1. F.F.L. --- FINISHED FLOOR LEVEL
2. S.F.L. --- STRUCTURAL FLOOR LEVEL
3. (R) --- REVERSED DETAIL

NO.	DATE	REVISED	BY

JOB NO. : J-B52
PROJECT : PROPOSED RESIDENTIAL DEVELOPMENT
AT 139 - 147 ARGYLE STREET,
NKIL 6005, 6035 R.P., 6036 R.P.,
6037 R.P. & 6038 R.P.


TITLE : G/F FLOOR PLAN

DATE : 05-FEB-20 SCALE : 1:300

DRAWN BY : MN CHECKED BY : DW




美特鋁質有限公司
MIDI ALUMINIUM FABRICATOR LTD.
Units 6-8, Sunray Industrial Centre, 1/F
610 Che Kwo Ling Road, Kowloon
Tel: 23489211-4 Fax: (852) 27727666

DWG NO. : J852-SD-IW-3000 REV. : -

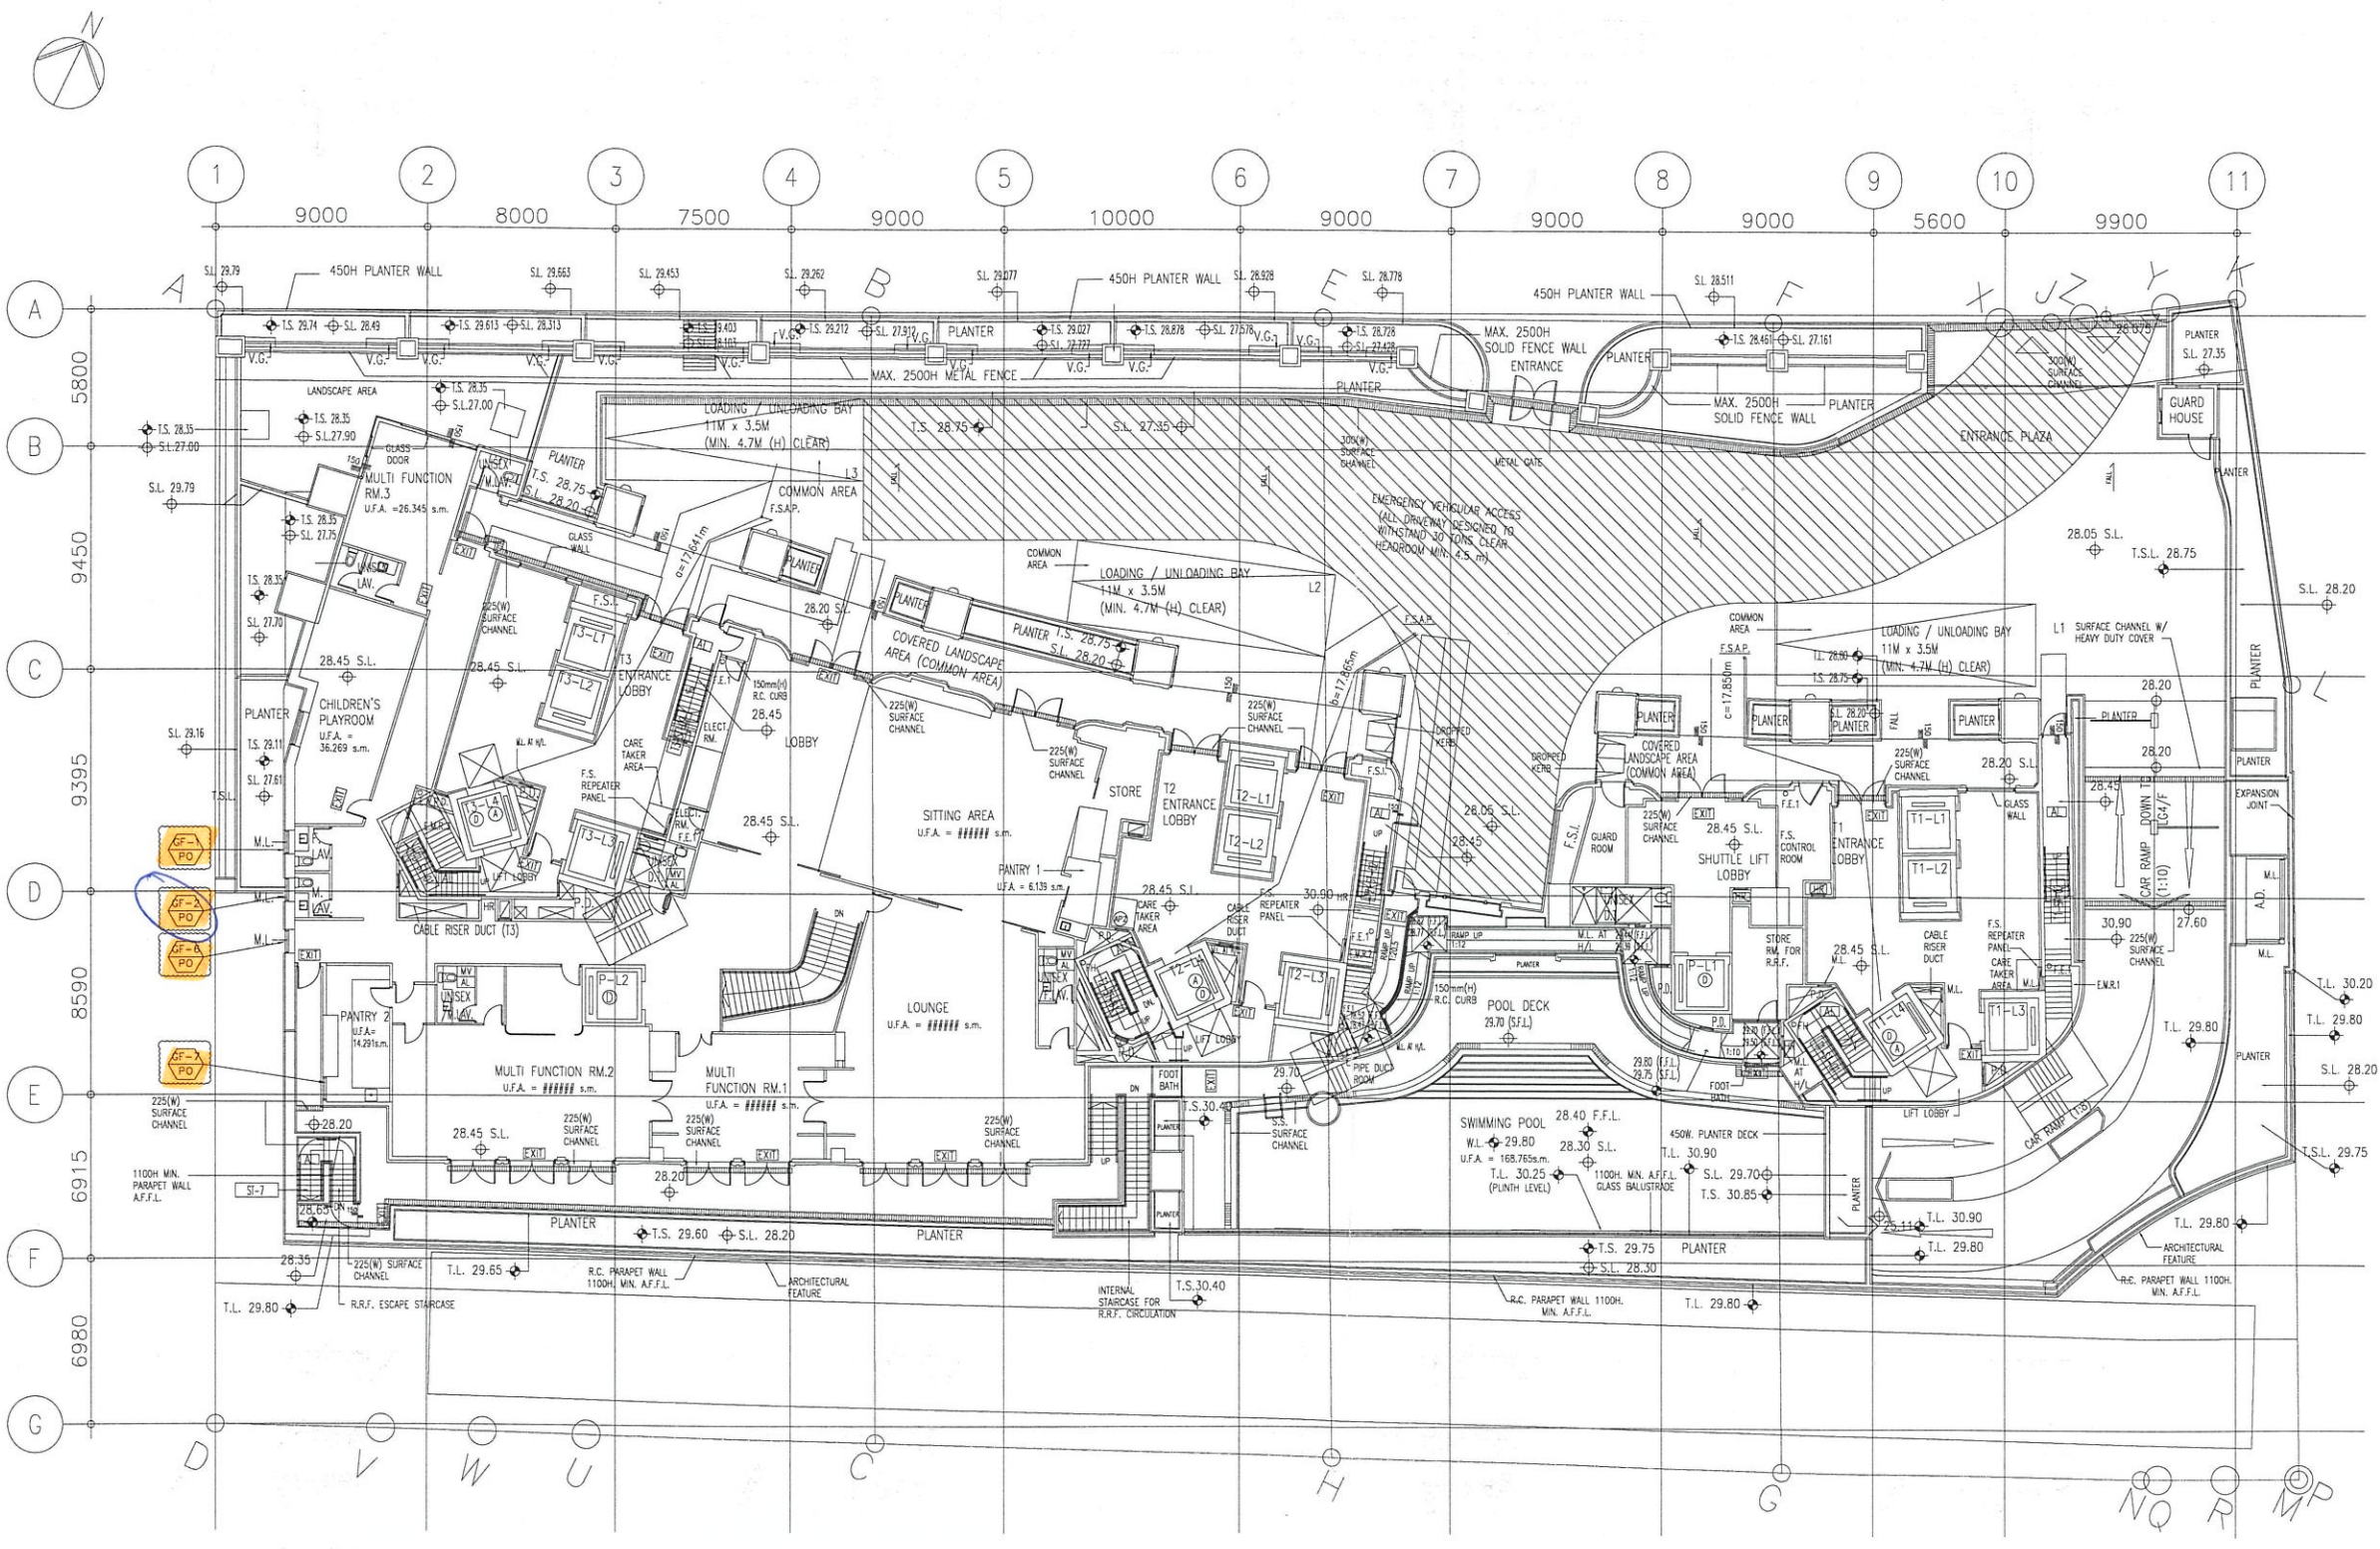

GROUND FLOOR PLAN

SUPERIMPOSED LOAD : 5kPa
NO. OF LOADING/ UNLOADING BAY = 3
(W) x (L) = 3.5M x 11.0M ; MINIMUM HEADROOM 4.7M
AUTOMATIC SPRINKLER SYSTEM TO BE PROVIDED
ALL DIMENSIONS REFER TO L04 PLAN UNLESS NOTED OTHERWISE

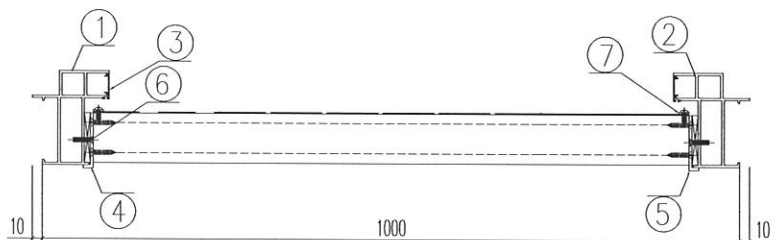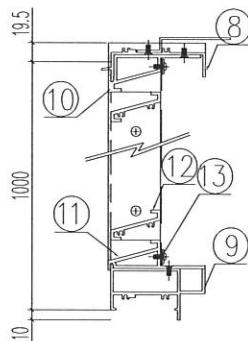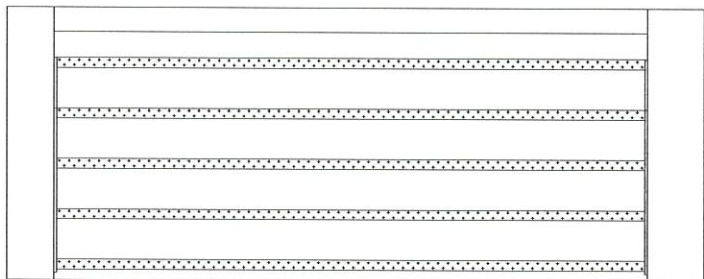

序號	材料編號	材料名稱	加工圖號	長度 L(MM)	單位	幅數	
						單樅	小計
1	X85842	窗框左企	LVA-H01-1	1029.5	支	1	4
2	X85842	窗框左企	LVA-H01R-1	1029.5	支	1	4
3	X85764	窗拍蓋	直口開料	958.5	支	2	8
4	20*56*10*3折件	百頁企鋁折件	LVA-AL01	919	支	1	4
5	20*56*10*3折件	百頁企鋁折件	LVA-AL01R	919	支	1	4
6	50*5巴	百頁玉墊巴	LVA-H02-1	898	支	2	8
7	15*1.6巴	雀仔網壓巴-企	LVA-H03-1	924.5	支	2	8
8	X85844	窗框頂橫	LVA-W01-1	922	支	1	4
9	X85843	窗框底橫	LVA-W02-1	916	支	1	4
10	X85840	百頁框頂	LVA-W03-1	921	支	1	4
11	X85839	百頁框底	LVA-W04-1	921	支	1	4
12	X85838	百頁片	直口開料	899	支	16	64
13	15*1.6巴	雀仔網壓巴-橫	LVA-H03-2	899	支	2	8

說明:

- 1、企料頂留5mm;
- 2、頂底橫均採用直口橫碰企安裝;
- 3、-

序號	窗號	數量	位置
1	GF-1/PO	1	GF
2	GF-2/PO	1	GF
3	GF-6/PO	1	GF
4	GF-7/PO	1	GF
合計		4	

數量: 4	材料: 詳見本圖附表	表面處理: UCT806812XL-3	 美特鋁質有限公司 MIDI Aluminium Fabricator Ltd.	工程名稱: 亞答老街 / 樓梯間后加百頁	
製圖: WSH	日期: 2021.03.30	校核: -		修改: 2021.04.19	Rev: A