

工程指示 / 要求簡箋(E.I.)

工程指示編號：EI / 3248 / 21

修改版次：B

工程編號：J - 852

工程名稱：亞皆老街中電

工程項目：後樓梯百頁框 廠用鋁料 大貨 (T1-T3) (G/F, 1-21/F, 23/F)

收件人：生統

發件人：Ant Yeung

日期：24/05/2021

要求提供 / 確認 事項：

- ( ) 初步鋁料 B.M.                      ( ) 加工拆圖，然後生產                      ( ) 尺寸表
- ( ) 正式鋁料 B.M.                      ( ) 技術上資料 / 指示                      ( ) 報價
- ( ) 配件 B.M.                              ( ) 樣辦或貨品說明書                      ( ) 分判合約
- ( ) 其他：\_\_\_\_\_

內容：

B 版: 1)所有百葉需改做石紋色，鋁料送返噴，

2)因應現場情況，GF-7 請優先生產

(3) 修改圖料單百葉片數量

A 版: 已修改 GF-1/P0 組裝圖: 補回窗號 GF-2/P0

請按加工圖生產 T1-T3: G/F, 1-21/F, 23/F 後裝窗 後樓梯百頁框鋁料送地盤用。

22/F 沒有此款百頁。

請在 2021.05.26 前完成上列要求。

附：~~1~~頁組裝圖

以上項目為:

- 原合約工程包                       原合約工程加 / 減賬                       新工程報價

原因：-

分發東莞各部門：

- ( ) 生產技術總監  連附件    ( ) 技術部     連附件    ( ) 生產部     連附件    ( ) 機械設計部  連附件
- ( ) 採購部     連附件    ( ) 生產統籌部  連附件 *梅*    ( ) 小羅&清     連附件
- ( ) 質檢部     連附件    ( ) 會計部     連附件    ( ) 報關組     連附件    ( ) 其他 楊榮輝  連附件

分發其他分判：

- (v) 水洪     連附件

分發香港各部門：

- ( ) 行政部  連附件    ( ) 會計部  連附件    ( ) 統籌部  連附件    ( ) 工程部地盤科文  連附件 祥哥
- ( ) 採購部  連附件    ( ) QS 部  連附件    ( ) 維修部  連附件    ( ) 其他 \_\_\_\_\_  連附件




傳遞編號：

HK 1156 / 21

發件人簽署：

項目經理簽署：

*(Handwritten signatures)*

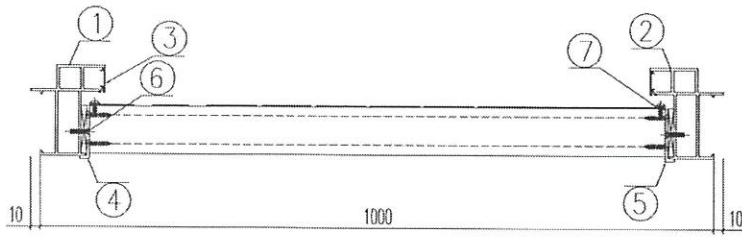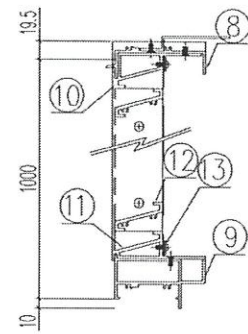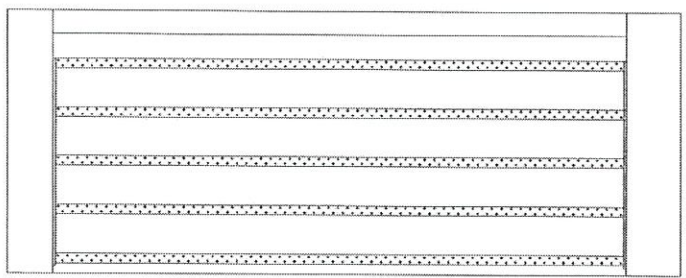

序號	材料編號	材料名稱	加工圖號	長度 L(MM)	單位	幅數	
						單樅	小計
1	X85842	窗框左企	LVA-H01-1	1029.5	支	1	4
2	X85842	窗框左企	LVA-H01R-1	1029.5	支	1	4
3	X85764	窗拍蓋	直口開料	958.5	支	2	8
4	20*56*10*3折件	百頁企鋁折件	LVA-AL01	919	支	1	4
5	20*56*10*3折件	百頁企鋁折件	LVA-AL01R	919	支	1	4
6	50*5巴	百頁玉墊巴	LVA-H02-1	898	支	2	8
7	15*1.6巴	雀仔網壓巴-企	LVA-H03-1	924.5	支	2	8
8	X85844	窗框頂橫	LVA-W01-1	922	支	1	4
9	X85843	窗框底橫	LVA-W02-1	916	支	1	4
10	X85840	百頁框頂	LVA-W03-1	921	支	1	4
11	X85839	百頁框底	LVA-W04-1	921	支	1	4
12	X85838	百頁片	直口開料	899	支	16	64
13	15*1.6巴	雀仔網壓巴-橫	LVA-H03-2	899	支	2	8




說明:

- 1、企料頂留5mm;
- 2、頂底橫均採用直口橫碰企安裝;
- 3、-

序號	窗號	數量	位置
1	GF-1/PO	1	GF
2	GF-2/PO	1	GF
3	GF-6/PO	1	GF
4	GF-7/PO	1	GF
合計		4	

EN090M

數量: 4	材料: 詳見本圖附表	表面處理: JJCI806812XL-3	美特鋁質有限公司 MIDI Aluminium Fabricator Ltd.	工程名稱: 亞答老街 / 樓層后加百頁
製圖: WSH	日期: 2021.03.30	校核: -		修改: 2021.04.19
				圖名: GF-1/PO組裝圖
				圖號: GF-1/PO

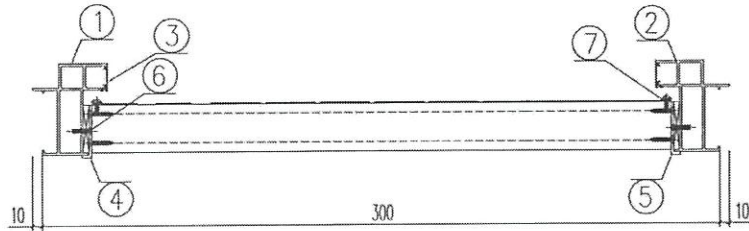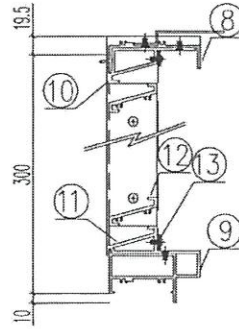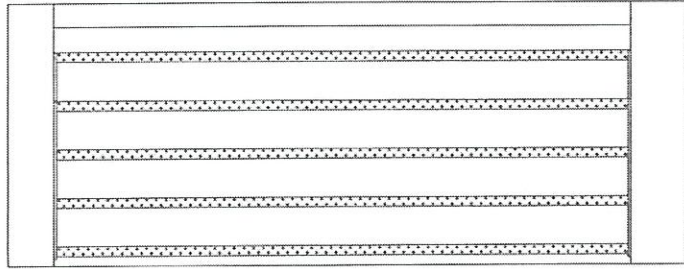

序號	材料編號	材料名稱	加工圖號	長度 L(MM)	單位	幅數 6	
						單樞	小計
1	X85842	窗框左企	LVA-H01-2	329.5	支	1	6
2	X85842	窗框左企	LVA-H01R-2	329.5	支	1	6
3	X85764	窗拍蓋	直口開料	258.5	支	2	12
4	20*56*10*3折件	百頁企鋁折件	LVA-AL02	219	支	1	6
5	20*56*10*3折件	百頁企鋁折件	LVA-AL02R	219	支	1	6
6	50*5巴	百頁玉墊巴	LVA-H02-2	198	支	2	12
7	15*1.6巴	雀仔網壓巴-企	LVA-H03-3	224.5	支	2	12
8	X85844	窗框頂橫	LVA-W01-2	222	支	1	6
9	X85843	窗框底橫	LVA-W02-2	216	支	1	6
10	X85840	百頁框頂	LVA-W03-2	221	支	1	6
11	X85839	百頁框底	LVA-W04-2	221	支	1	6
12	X85838	百頁片	直口開料	199	支	3	18
13	15*1.6巴	雀仔網壓巴-橫	LVA-H03-4	199	支	2	12




說明:

- 1、企料頂留5mm;
- 2、頂底橫均採用直口橫碰企安裝;
- 3、-

序號	窗號	數量	位置
1	L01/T1 /	1	T1/1F
2	L01/T2 /	1	T2/1F
3	L01/T3 /	1	T3/1F
4	23L01/T1 /	1	T1/23F
5	23L01/T2 /	1	T2/23F
6	23L01/T3 /	1	T3/23F
合計		6	

數量: 6	材料: 詳見本圖附表	表面處理: UCT806812XL-3	美特鋁質有限公司 MIDI Aluminium Fabricator Ltd.	工程名稱: 亞答老街 / 樓梯間后加百頁
製圖: WSH	日期: 2021.03.30	校核: -		修改: -

圖名: L01/T1組裝圖 圖號: L01-T1

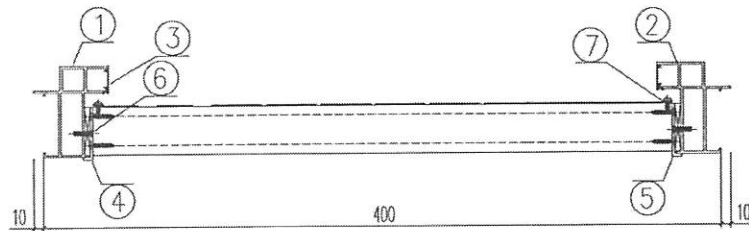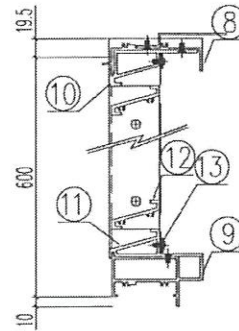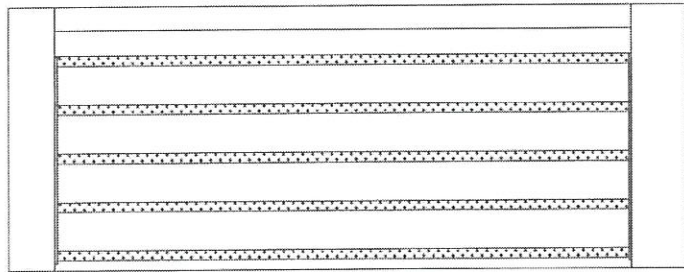

序號	材料編號	材料名稱	加工圖號	長度 L (MM)	單位	18	
						幅數 單樞	小計
1	X85842	窗框左企	LVA-H01-3	629.5	支	1	18
2	X85842	窗框左企	LVA-H01R-3	629.5	支	1	18
3	X85764	窗拍蓋	直口開料	558.5	支	2	36
4	20*56*10*3折件	百頁企鋁折件	LVA-AL03	519	支	1	18
5	20*56*10*3折件	百頁企鋁折件	LVA-AL03R	519	支	1	18
6	50*5巴	百頁玉墊巴	LVA-H02-3	498	支	2	36
7	15*1.6巴	雀仔網壓巴-企	LVA-H03-5	524.5	支	2	36
8	X85844	窗框頂橫	LVA-W01-3	322	支	1	18
9	X85843	窗框底橫	LVA-W02-3	316	支	1	18
10	X85840	百頁框頂	LVA-W03-3	321	支	1	18
11	X85839	百頁框底	LVA-W04-3	321	支	1	18
12	X85838	百頁片	直口開料	299	支	9	162
13	15*1.6巴	雀仔網壓巴-橫	LVA-H03-6	299	支	2	36

說明:

- 1、企料頂留5mm;
- 2、頂底橫均採用直口橫碰企安裝;
- 3、-

序號	窗號	數量	位置
1	L02/T1 ✓	18	T1/IF~21F
合計		18	

數量: 18	材料: 詳見本圖附表	表面處理: <u>LCI806812XL=3</u>	美特鋁質有限公司 MIDI Aluminium Fabricator Ltd.	工程名稱: 亞皆老街 / 樓梯間后加百頁
製圖: WSH	日期: 2021.03.30	校核: -		修改: -

FN099M




美特鋁質 有限公司  
MIDI Aluminium Fabricator Ltd.


工程號 J852 | 地盤 亞皆老街

序號	加工圖號	安裝圖號	數量	L (mm)	M x N	X
1	LAV-H01-1	GF-1/PO	4	1029.5	273.5*2	218.8
2	LAV-H01-2	L01.T1	6	329.5	0	114.8
3	LAV-H01-3	L02/T1	18	629.5	212*1	159

頂

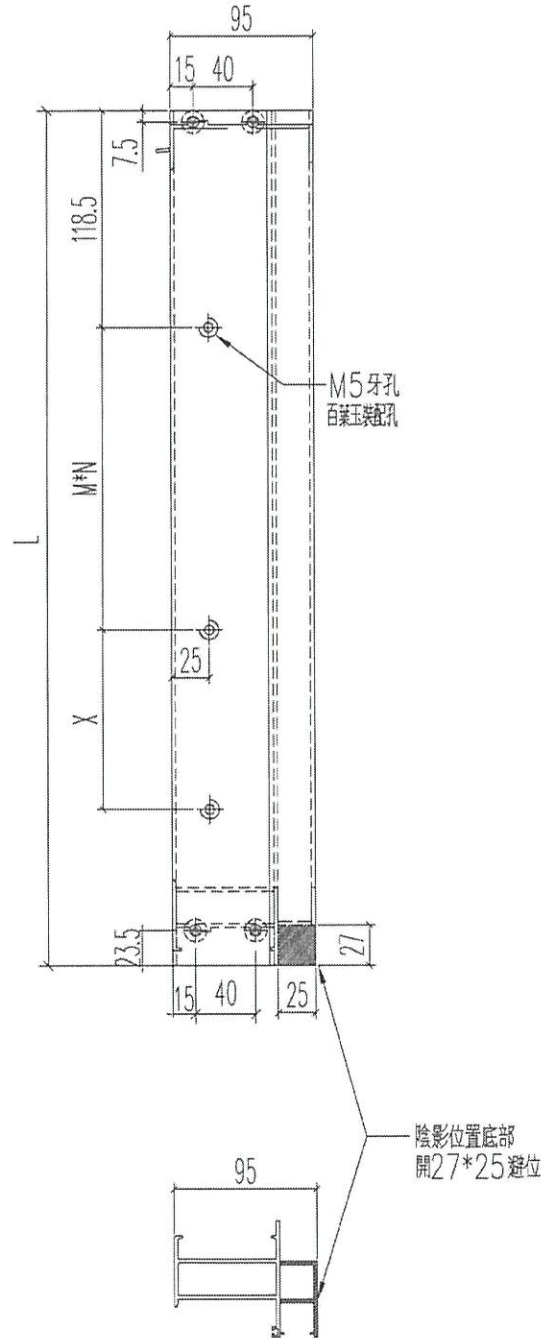

名稱	左邊框(室外看)	制圖	sde	2021.03.30	修改	-	
材料	X85842	復核	WHS		日期	-	
顏色	UC1806812XL-3 7N99M	批准			圖號	LAV-H01	

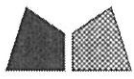


美特鋁質 有限公司  
MIDI Aluminium Fabricator Ltd.


工程號 J852 地盤 亞皆老街

序號	加工圖號	安裝圖號	數量	L (mm)	M x N	X
1	LAV-H01R-1	GF-1/P0	4	1029.5	273.5*2	218.8
2	LAV-H01R-2	L01/T1	6	329.5	0	114.8
3	LAV-H01R-3	L02/T1	18	629.5	212*1	159

頂

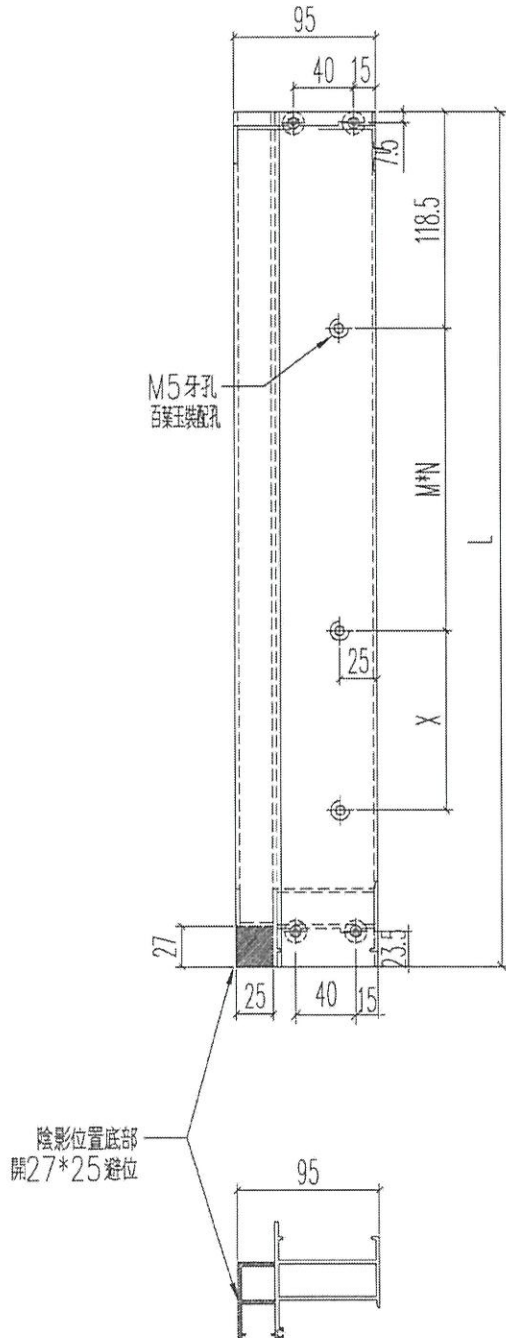


名稱	左邊框(室外看)	制圖	sde	2021.03.30	修改	-	
材料	X85842	復核	WHS		日期	-	
顏色	UCT806812XL-3-7No90M	批准			圖號	LAV-H01R	

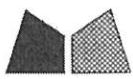


美特鋁質 有限公司  
MIDI Aluminium Fabricator Ltd.

工程號 J852 地盤 亞皆老街

序號	加工圖號	安裝圖號	數量	L (mm)	M x N	X
1	LAV-H02-1	GF-1/P0	8	898	273.5*2	218.8
2	LAV-H02-2	L01/T1	12	198	0	114.8
3	LAV-H02-3	L02/T1	36	498	212*1	159

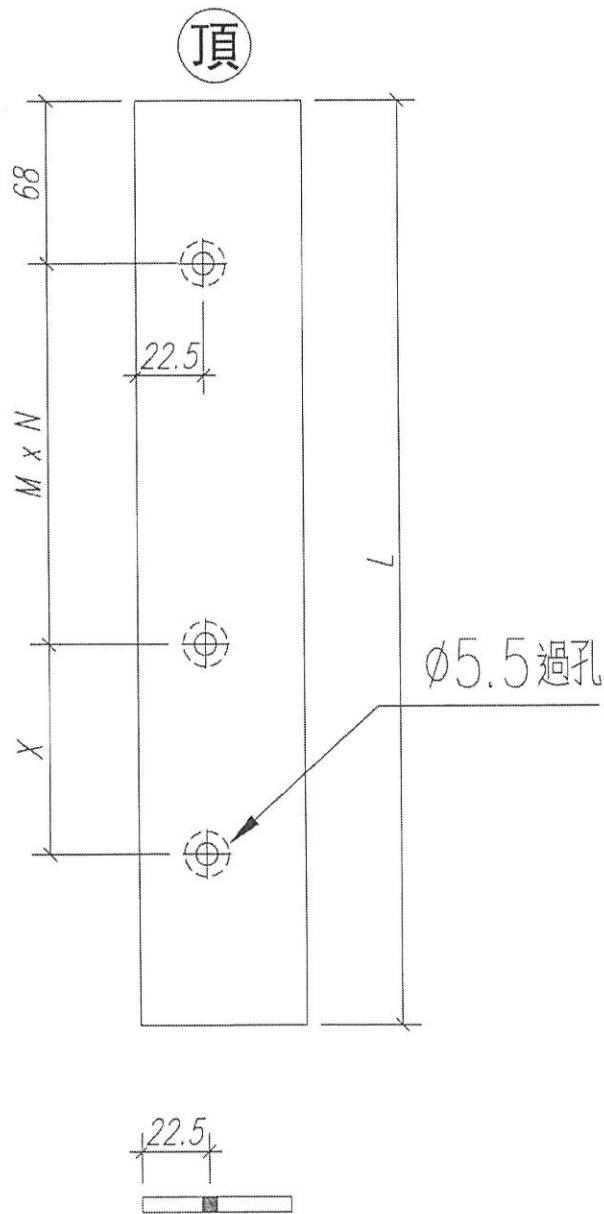


名稱	百葉玉墊巴	制圖	sde	2021.03.30	修改		
材料	50*5mm巴	復核	WHS		日期		
顏色	光身料	批准			圖號	LAV-H02	

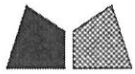


美特鋁質 有限公司  
MIDI Aluminium Fabricator Ltd.

工程號 J852 地盤 亞皆老街

序號	加工圖號	安裝圖號	數量	L(mm)	A	M x N	X
1	LAV-H03-1	GF-1/P0-企	8	924.5	86	273.5*2	218.8
2	LAV-H03-2	GF-1/P0-橫	8	899	74.5	250*3	0
3	LAV-H03-3	L01/T1-企	12	224.5	86	0	114.8
4	LAV-H03-4	L01/T1-橫	12	199	34.5	130*1	0
5	LAV-H03-5	L02/T1-企	36	498	86	212*1	159
6	LAV-H03-6	L02/T1-橫	36	299	34.5	230*1	0

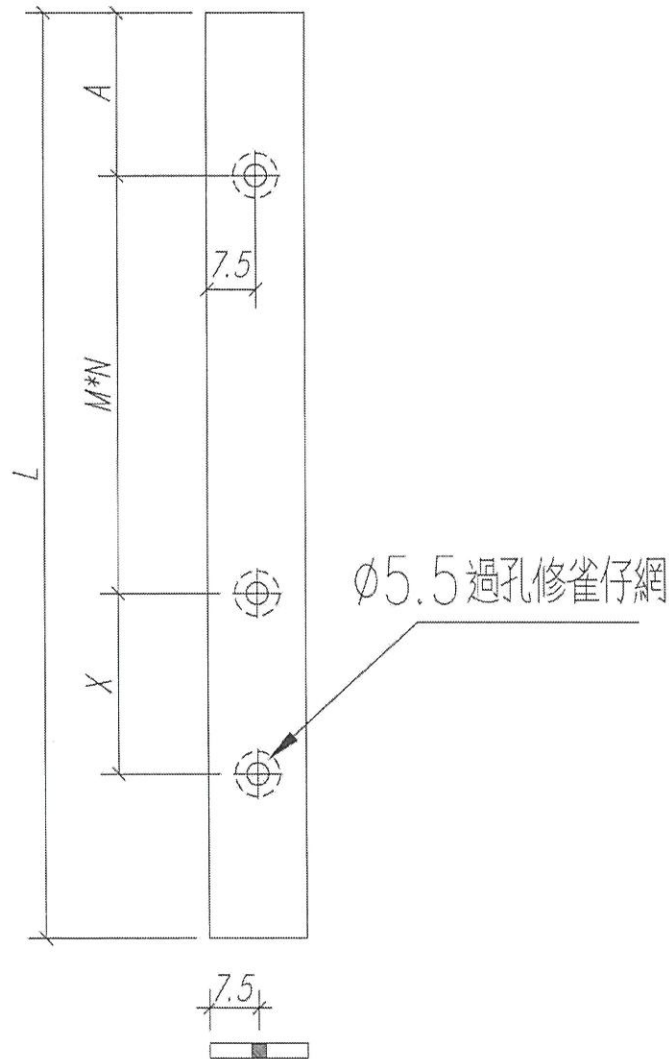

名稱	雀仔網壓巴	制圖	sde	2021.03.30	修改	-	-	
材料	15*1.6MM巴	復核	WHS		日期	-	-	
顏色	UCT806812XL-子 FN090M	批准			圖號	LAV-H03		




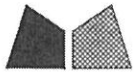


美特鋁質 有限公司  
MIDI Aluminium Fabricator Ltd.


工程號 J852 地盤 亞皆老街

序號	加工圖號	安裝圖號	數量	L (mm)	M x N	X
1	LAV-W01-1	GF-1/P0	4	922	250*3	86
2	LAV-W01-2	L01/T1	6	222	130*1	16
3	LAV-W01-3	L02/T1	18	322	230*1	46

左

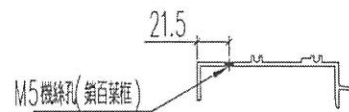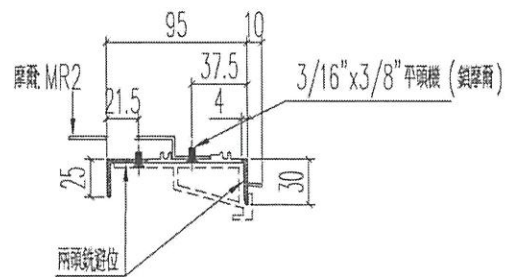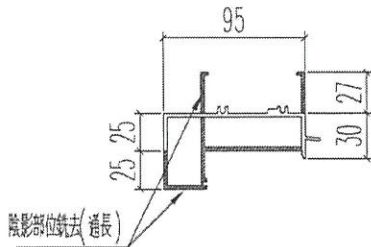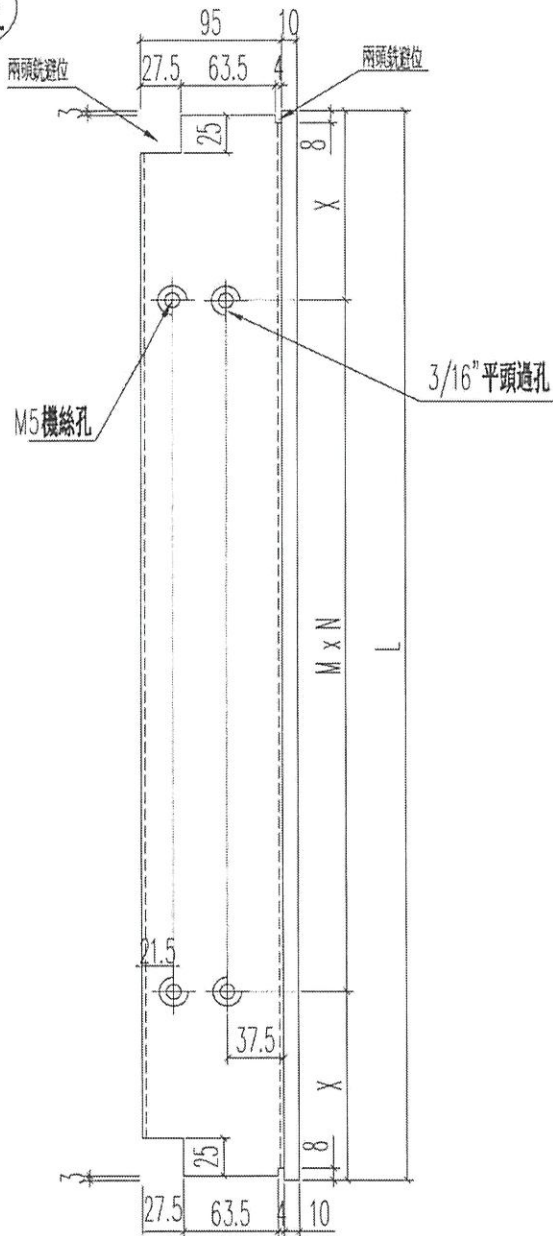


名稱	生窗頂框	制圖	sde	2021.03.30	修改		
材料	X85844	復核	WHS		日期		
顏色	UCI806812XL-3 FNaqym	批准			圖號	LAV-W01	

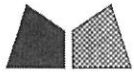


美特鋁質 有限公司  
MIDI Aluminium Fabricator Ltd.

工程號 J852 地盤 亞皆老街

序號	加工圖號	安裝圖號	數量	L (mm)	M x N	X
1	LAV-W02-1	GF-1/P0	4	916	250*3	83
2	LAV-W02-2	L01/T1	6	216	130*1	43
3	LAV-W02-3	L02/T1	18	316	230*1	43

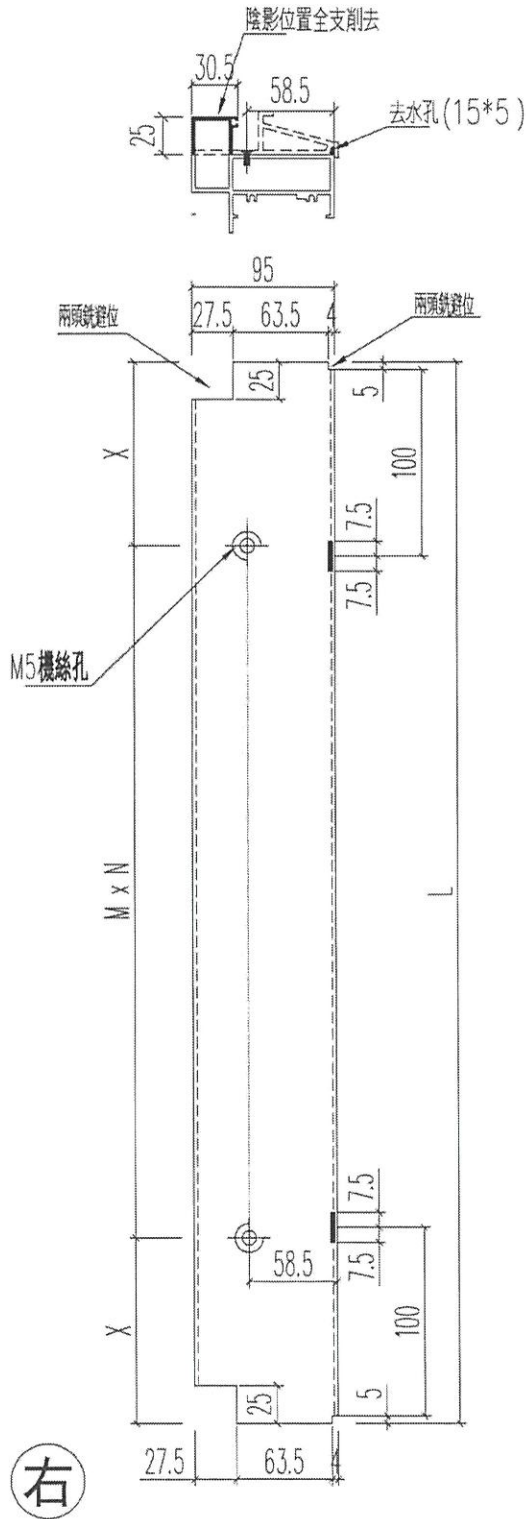

名稱	生窗底框	制圖	sde	2021.03.30	修改	-	
材料	X85843	復核	WHS		日期	-	
顏色	<del>UCT806812XL-3</del> FN090M	批准			圖號	LAV-W02	



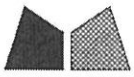


美特鋁質 有限公司  
MIDI Aluminium Fabricator Ltd.


工程號 J852 地盤 亞皆老街

序號	加工圖號	安裝圖號	數量	L (mm)	L1 (mm)	M x N	X	A
1	LAV-W03-1	GF-1/PO	4	921	904	250*3	77	85.5
2	LAV-W03-2	L01/T1	6	221	204	130*1	37	45.5
3	LAV-W03-3	L02/T1	18	321	304	230*1	37	45.5


M5機絲孔  
安裝雀仔網壓巴

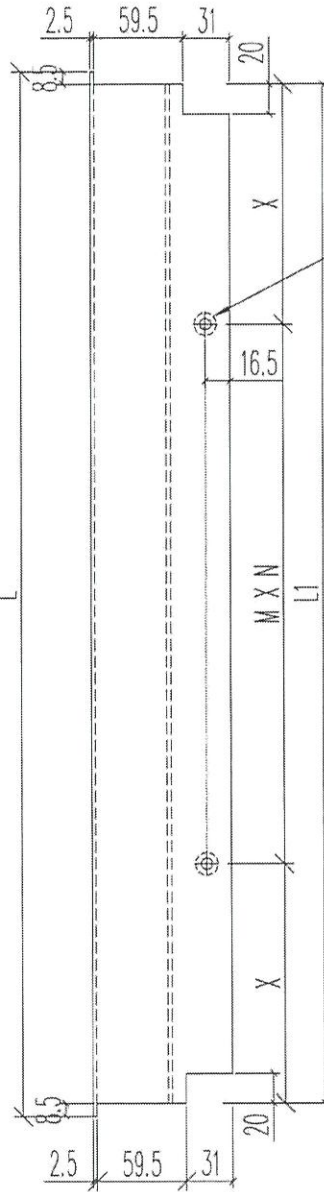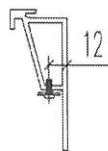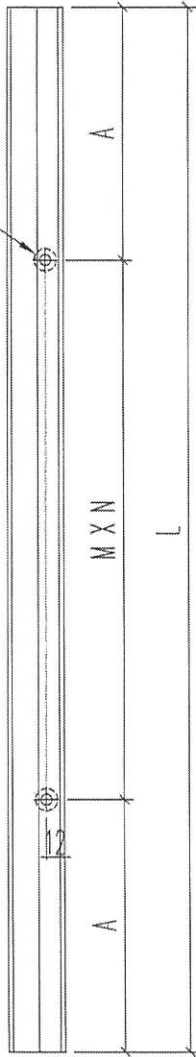

M5(平頭)過孔  
收鋁框

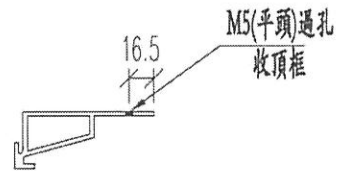


名稱	百葉框頂	制圖	sde	2021.03.30	修改	-	-	
材料	X85840	復核	WHS		日期	-	-	
顏色	<del>UCT806812XL-3-FN09M</del>	批准			圖號	LAV-W03		

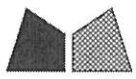


美特鋁質 有限公司  
MIDI Aluminium Fabricator Ltd.

工程號 J852 地盤 亞皆老街

序號	加工圖號	安裝圖號	數量	L (mm)	L1 (mm)	M x N	X	A
1	LAV-W04-1	GF-1/PO	4	921	904	250*3	77	85.5
2	LAV-W01-2	L01 T1	6	221	204	130*1	37	45.5
3	LAV-W04-3	L02 T1	18	321	304	230*1	37	45.5

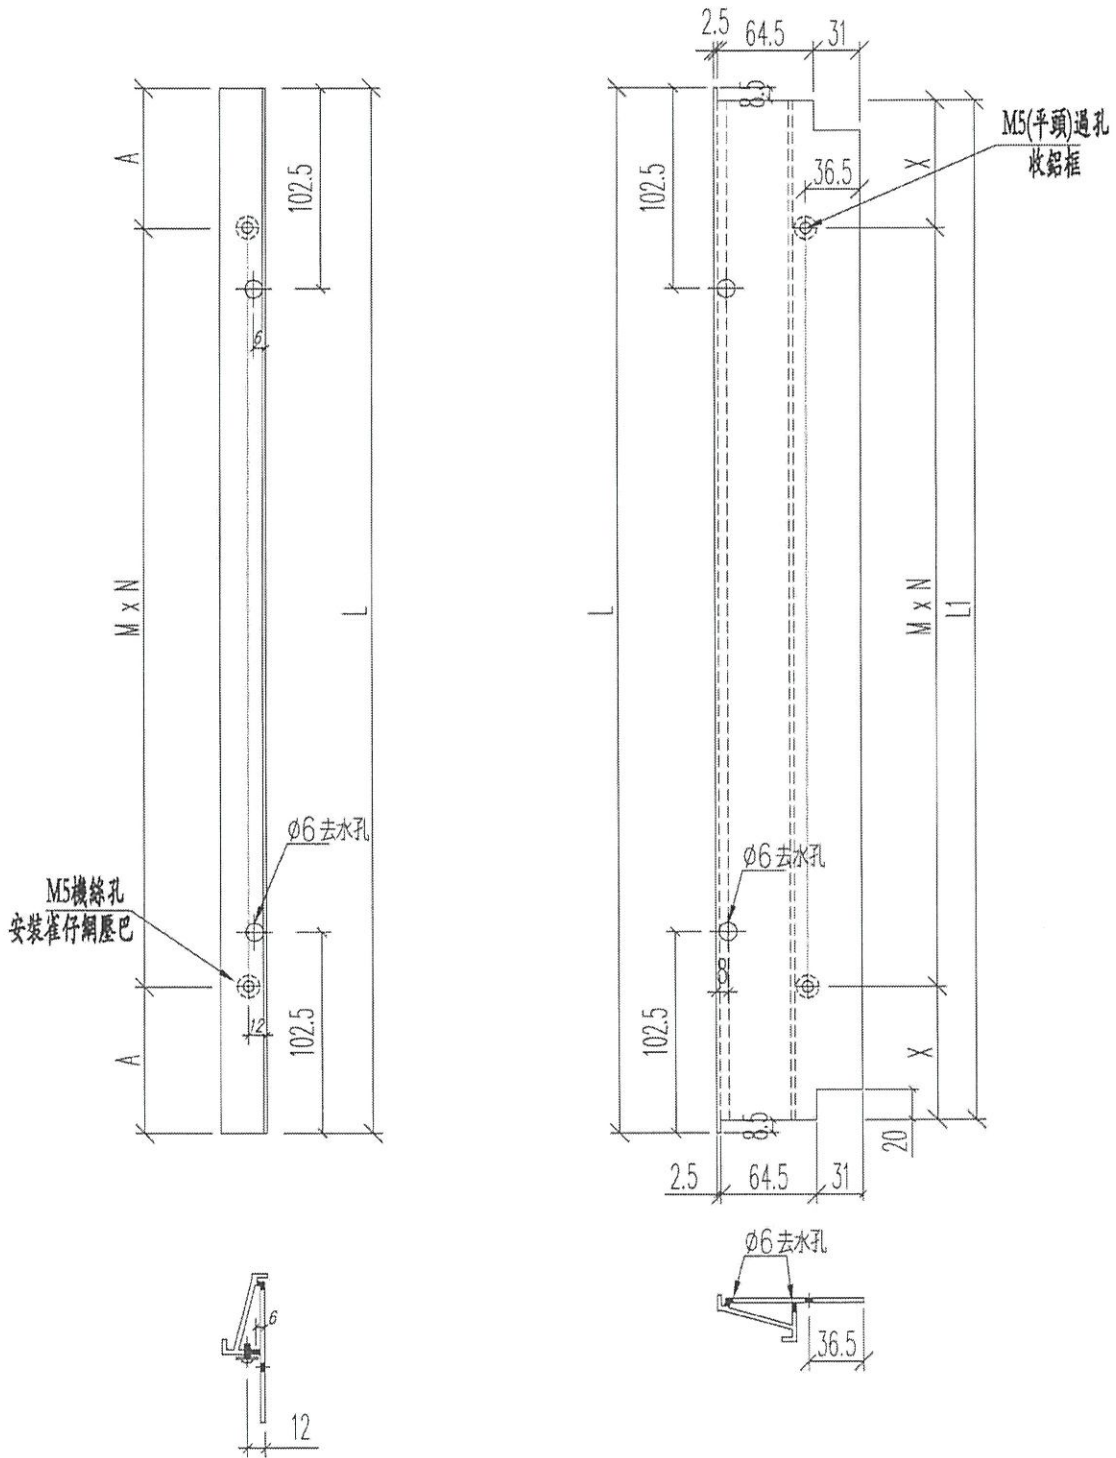

名稱	百葉框底	制圖	sde	2021.03.30	修改	-	-	-
材料	X85839	復核	WHS		日期	-	-	-
顏色	LCI806812XL=3 Fk099M	批准			圖號	LAV-W04		

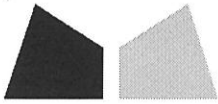

### 鋁材開料總表

工程號碼: J852 工程名稱: 后加百頁

序號	鋁料編號	名稱	表面處理		開料長度	實用長料總數量		浪費率(%)
			顏色	層厚		支數	長度	
9	X85838	2021.05.22修改			5800	23	133400	3.93
10	X85839-				5800	2	11600	4.69
11	X85840-				5800	2	11600	4.69
12	X85842-				5800	7	40600	12.47
13	X85843-				5800	2	11600	5.90
14	X85844-				5800	2	11600	4.45
15	X85764-				5800	6	34800	9.45
18	15x1.6巴-				5800	9	52200	3.38
19	50X5巴-				5800	5	29000	3.19

送至: \_\_\_\_\_

由: \_\_\_\_\_

日期: \_\_\_\_\_

簡短說明: \_\_\_\_\_

共2頁 第1頁

打印日期: 22/5/2021 打印時間: 9:04

工程號碼: J852, 工程名稱: 后加百頁

開料長度: 5800, 總長料支數: 23, 總開料支數: 322

鋸片厚度(mm): 6, 料頭尾總切除(mm): 50, 浪費率(%): 3.93

鋁材開料清單 X85838

窗號	編號(用料狀況)	實用長度(長料開數)	需要支數	開料支數	長料支數	餘料支數	編號(剩餘長度)
GF-1/PO	1-11	899.0	64	64	11	0	1-10@(320)x10 11@(2130)x1
L02-T1	12-20	299.0	162	146	9	0	12-19@(260)x8 20@(5140)x1
L02-T1	(餘料)1-11	299.0		16	0	11	1-10@(15)x10 11@(300)x1
L01-T1	21-23	199.0	96	62	3	0	21-22@(10)x2 23@(4520)x1
L01-T1	(餘料)11-20	199.0		34	0	10	11@(95)x1 12-19@(55)x8 20@(15)x1