

工程指示 / 要求簡箋(E.I.)

工程指示編號：EI / 3248 / 21

修改版次：C

工程編號：J - 852

工程名稱：亞皆老街中電

工程項目：後樓梯百頁框 廠用鋁料 大貨 (T1-T3) (G/F, 1-21/F, 23/F)

收件人：生統

發件人：Ant Yeung

日期：12/06/2021

要求提供 / 確認 事項：

- |                                    |                                     |                               |
|------------------------------------|-------------------------------------|-------------------------------|
| <input type="checkbox"/> 初步鋁料 B.M. | <input type="checkbox"/> 加工拆圖，然後生產  | <input type="checkbox"/> 尺寸表  |
| <input type="checkbox"/> 正式鋁料 B.M. | <input type="checkbox"/> 技術上資料 / 指示 | <input type="checkbox"/> 報價   |
| <input type="checkbox"/> 配件 B.M.   | <input type="checkbox"/> 樣辦或貨品說明書   | <input type="checkbox"/> 分判合約 |
| <input type="checkbox"/> 其他：_____  |                                     |                               |

內容：

C 版: 1)GF-7 百葉需要安裝背板，修改組裝圖，背板黑色

B 版: 1)所有百葉需改做石紋色，鋁料送返噴，

2)因應現場情況，GF-7 請優先生產

A 版: 已修改 GF-1/P0 組裝圖: 補回窗號 GF-2/P0

請按加工圖生產 T1-T3: G/F, 1-21/F, 23/F 後裝窗 後樓梯百頁框鋁料送地盤用。  
22/F 沒有此款百頁。

請在 2021. 06 .16 前完成上列要求。

附：1 頁組裝圖

以上項目為：

- 原合約工程包                       原合約工程加 / 減賬                       新工程報價

原因：-

分發東莞各部門：

- |                                 |                              |   |                              |                               |                              |                                |   |
|---------------------------------|------------------------------|---|------------------------------|-------------------------------|------------------------------|--------------------------------|---|
| <input type="checkbox"/> 生產技術總監 | <input type="checkbox"/> 連附件 | <input type="checkbox"/> 技術部              | <input type="checkbox"/> 連附件 | <input type="checkbox"/> 生產部  | <input type="checkbox"/> 連附件 | <input type="checkbox"/> 機械設計部 | <input type="checkbox"/> 連附件            |
| <input type="checkbox"/> 採購部    | <input type="checkbox"/> 連附件 | <input checked="" type="checkbox"/> 生產統籌部 | <input type="checkbox"/> 連附件 | <input type="checkbox"/> 小羅&清 | <input type="checkbox"/> 連附件 |                                |   |
| <input type="checkbox"/> 質檢部    | <input type="checkbox"/> 連附件 | <input type="checkbox"/> 會計部              | <input type="checkbox"/> 連附件 | <input type="checkbox"/> 報關組  | <input type="checkbox"/> 連附件 | <input type="checkbox"/> 其他    | <u>楊榮輝</u> <input type="checkbox"/> 連附件 |

分發其他分判：

- 水洪                       連附件

分發香港各部門：




- |                              |                              |                               |                              |                              |                              |                                  |                              |                              |
|------------------------------|------------------------------|-------------------------------|------------------------------|------------------------------|------------------------------|----------------------------------|------------------------------|------------------------------|
| <input type="checkbox"/> 行政部 | <input type="checkbox"/> 連附件 | <input type="checkbox"/> 會計部  | <input type="checkbox"/> 連附件 | <input type="checkbox"/> 統籌部 | <input type="checkbox"/> 連附件 | <input type="checkbox"/> 工程部地盤科文 | <input type="checkbox"/> 連附件 | <u>祥哥</u>                    |
| <input type="checkbox"/> 採購部 | <input type="checkbox"/> 連附件 | <input type="checkbox"/> QS 部 | <input type="checkbox"/> 連附件 | <input type="checkbox"/> 維修部 | <input type="checkbox"/> 連附件 | <input type="checkbox"/> 其他      | _____                        | <input type="checkbox"/> 連附件 |

傳遞編號：

HK 1292 / 21

發件人簽署：

項目經理簽署：

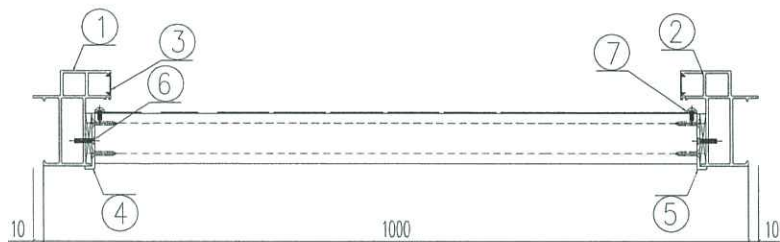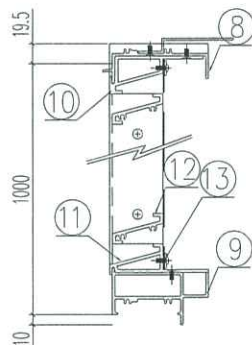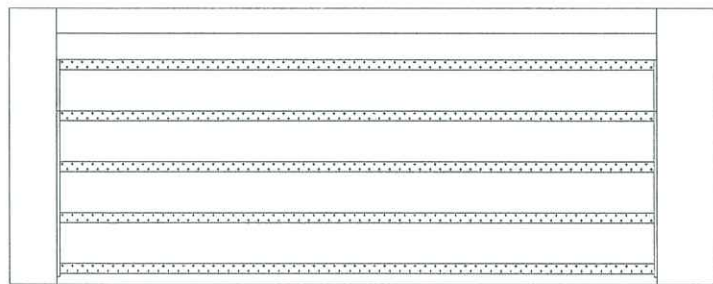

| 序號 | 材料編號         | 材料名稱    | 加工圖號       | 長度<br>L(MM) | 單位 | 幅數 |    |
|----|--------------|---------|------------|-------------|----|----|----|
|    |              |         |            |             |    | 單樞 | 小計 |
| 1  | X85842       | 窗框左企    | LVA-H01-1  | 1029.5      | 支  | 1  | 4  |
| 2  | X85842       | 窗框左企    | LVA-H01R-1 | 1029.5      | 支  | 1  | 4  |
| 3  | X85764       | 窗拍蓋     | 直口開料       | 958.5       | 支  | 2  | 8  |
| 4  | 20*56*10*3折件 | 百頁企鋁折件  | LVA-AL01   | 919         | 支  | 1  | 4  |
| 5  | 20*56*10*3折件 | 百頁企鋁折件  | LVA-AL01R  | 919         | 支  | 1  | 4  |
| 6  | 50*5巴        | 百頁玉墊巴   | LVA-H02-1  | 898         | 支  | 2  | 8  |
| 7  | 15*1.6巴      | 雀仔網壓巴-企 | LVA-H03-1  | 924.5       | 支  | 2  | 8  |
| 8  | X85844       | 窗框頂橫    | LVA-W01-1  | 922         | 支  | 1  | 4  |
| 9  | X85843       | 窗框底橫    | LVA-W02-1  | 916         | 支  | 1  | 4  |
| 10 | X85840       | 百頁框頂    | LVA-W03-1  | 921         | 支  | 1  | 4  |
| 11 | X85839       | 百頁框底    | LVA-W04-1  | 921         | 支  | 1  | 4  |
| 12 | X85838       | 百頁片     | 直口開料       | 899         | 支  | 16 | 64 |
| 13 | 15*1.6巴      | 雀仔網壓巴-橫 | LVA-H03-2  | 899         | 支  | 2  | 8  |

說明:

1、企料頂留5mm;

2、頂底橫均採用直口橫碰企安裝;

☆ 3、其中窗號“GF-7/PO”需安裝鋁背板(GF-7/AL)-不需安裝雀仔網

| 序號 | 窗號      | 數量 | 位置 |
|----|---------|----|----|
| 1  | GF-1/PO | 1  | GF |
| 2  | GF-2/PO | 1  | GF |
| 3  | GF-6/PO | 1  | GF |
| 4  | GF-7/PO | 1  | GF |
| 合計 |         | 4  |    |

|         |                |              |  |                      |
|---------|----------------|--------------|--|----------------------|
| 數量: 4   | 材料: 詳見本圖附表     | 表面處理: FN090M |  美特鋁質有限公司<br>MIDI Aluminium Fabricator Ltd. | 工程名稱: 亞皆老街 / 樓梯間后加百頁 |
| 製圖: WSH | 日期: 2021.03.30 | 校核: -        |  | 修改: 2021.06.11       |
|         |                |              |  | 圖名: GF-1/PO組裝圖       |
|         |                |              |  | 圖號: GF-1/PO          |