



工程指示 / 要求簡箋(E.I.)

工程指示編號：EI / 3259 / 21                      修改版次：E  
 工程編號           ：J - 852                      工程名稱           ：亞皆老街中電  
 工程項目           ：機房百葉(石紋色)+ 雀網 大貨 (T1-T3: R/F) (9 隻)  
 收件人              ：生統                      發件人              ：Ant Yeung                      日期：10/05/2021

要求提供 / 確認 事項：

- ( ) 初步鋁料 B.M.                      ( ) 加工拆圖，然後生產                      ( ) 尺寸表  
 ( ) 正式鋁料 B.M.                      ( ) 技術上資料 / 指示                      ( ) 報價  
 ( ) 配件 B.M.                      樣辦或貨品說明書                      ( ) 分判合約

內容：

**E 被：**取消 D 版的指令，L03 T3 L04 T3 ~~只由貨~~ 如下，其餘待地盤

**D 版：**此 EI 百葉不用送返噴石紋色，用原有鋁料色加工出貨，現場噴，請優先生產

**C 版：**已修改機房百葉+雀網的尺寸，請按此版進行生產。

**B 版：**已修改顏色至石紋色: FN090M. 請發噴塗。

**A 版：**附上雀網加工圖 (IW-W05)

請按加工圖生產機房百葉+雀網供 R/F 機房用. 請與 EI3260 在廠組裝後送地盤用. 石紋色: FN090M  
 後補雀網加工圖

請在 2021.05.12 前完成上列要求。

附：1頁

以上項目為：

- 原合約工程包                       原合約工程加 / 減賬                       新工程報價

原因：-

分發東莞各部門：

- ( ) 生產技術總監  連附件    ( ) 技術部     連附件    ( ) 生產部     連附件    ( ) 機械設計部  連附件  
 ( ) 採購部     連附件    ( ) 生產統籌部  連附件 梅    ( ) 小羅&清     連附件  
 ( ) 質檢部     連附件    ( ) 會計部     連附件    ( ) 報關組     連附件    ( ) 其他    楊榮輝  連附件

分發其他分判：

- (v) 水洪     連附件

分發香港各部門：


- ( ) 行政部  連附件    ( ) 會計部  連附件    ( ) 統籌部  連附件    ( ) 工程部地盤科文  連附件 祥哥  
 ( ) 採購部  連附件    ( ) QS 部     連附件    ( ) 維修部  連附件    ( ) 其他    \_\_\_\_\_  連附件

傳遞編號：

發件人簽署：

HK/021 / 21

項目經理簽署：Ant Yeung

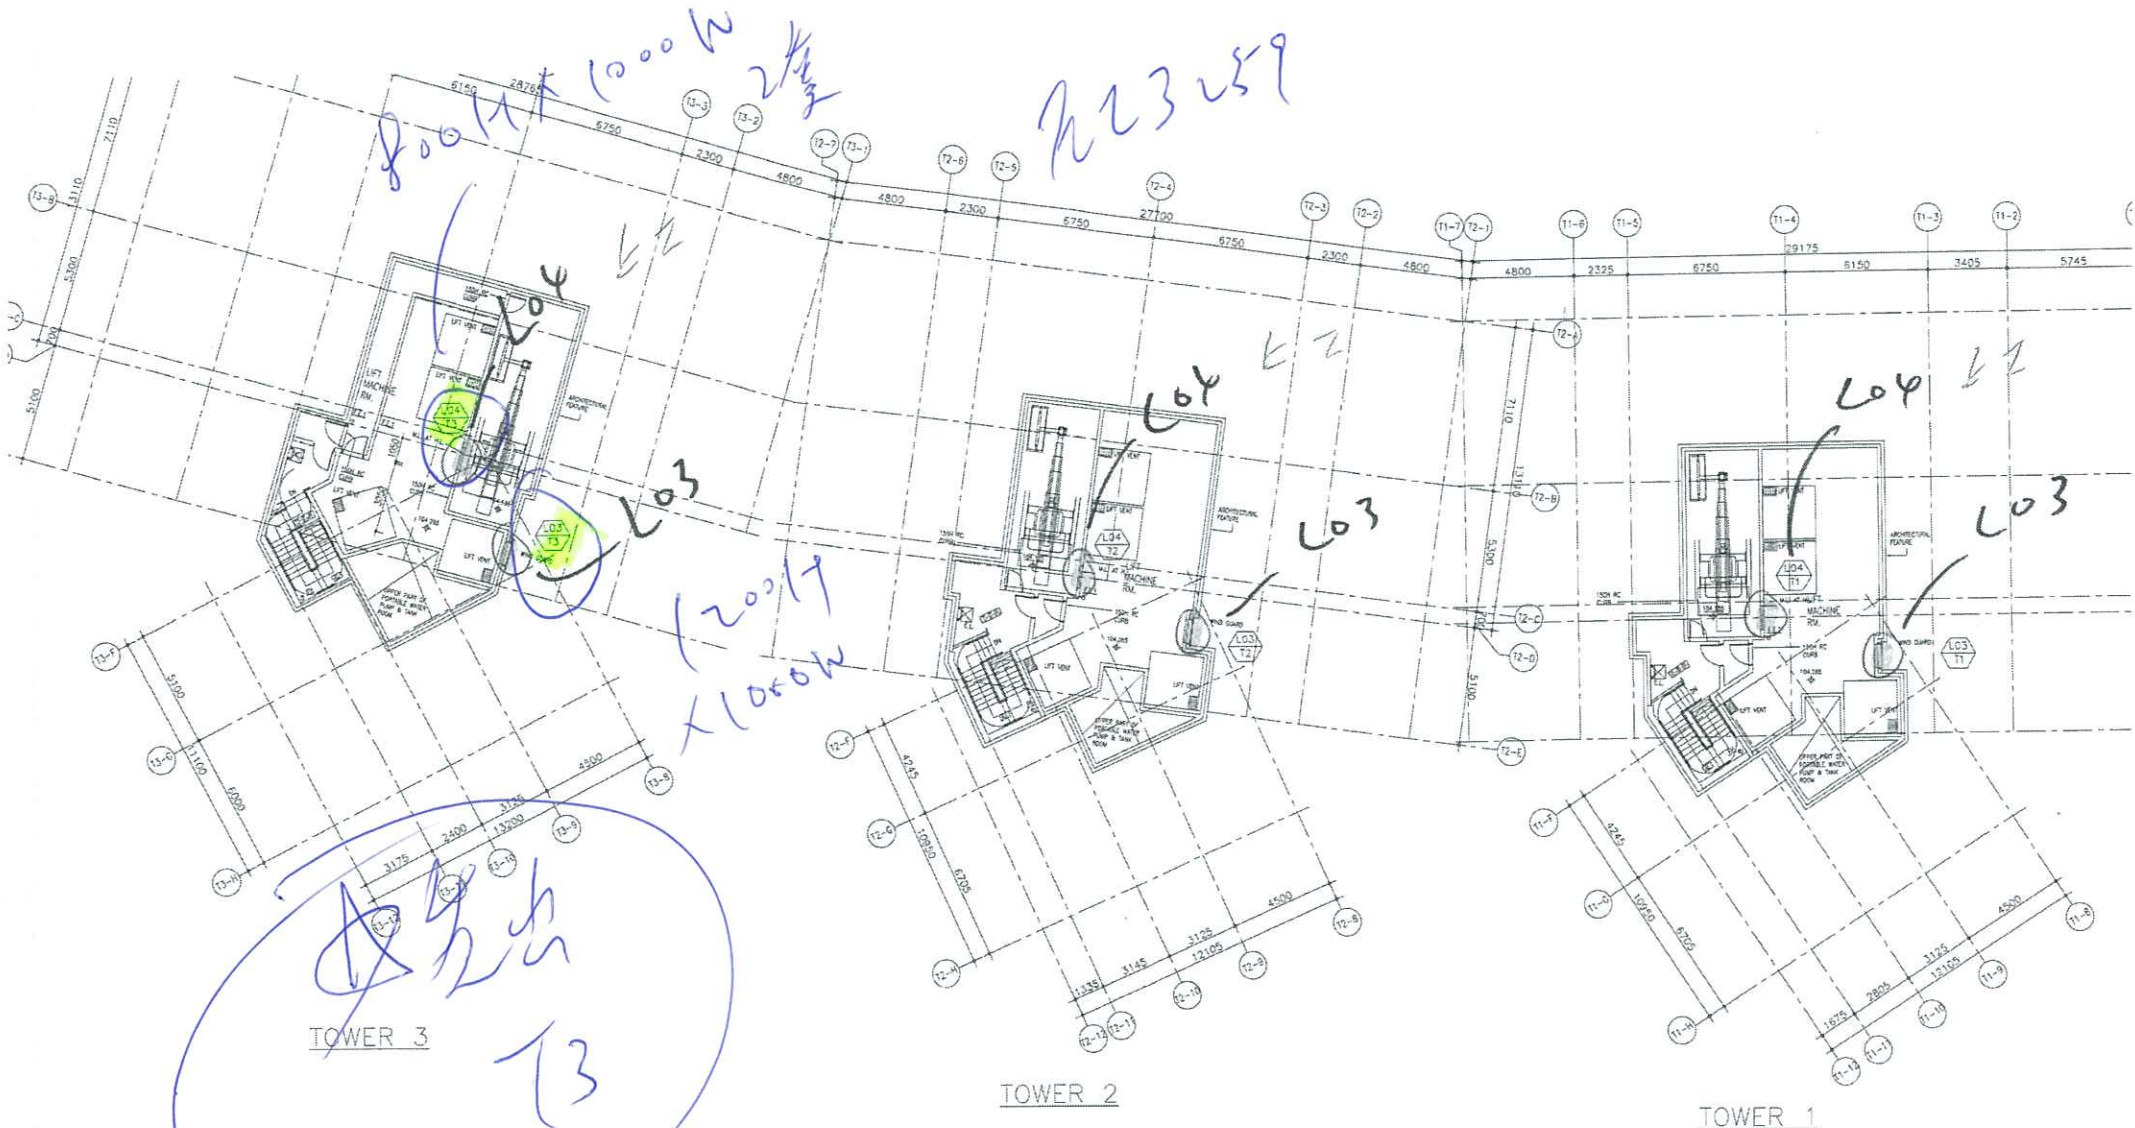

