



工程指示 / 要求簡箋(E.I.)

工程指示編號：EI / 3259 / 21

修改版次：F

工程編號：J - 852

工程名稱：亞皆老街中電

工程項目：機房百葉(石紋色)+ 雀網 大貨 (T1-T3: R/F) (9 隻)

收件人：生統

發件人：Ant Yeung

日期：11/05/2021

要求提供 / 確認 事項：

- | | | |
|------------------------------------|-------------------------------------|-------------------------------|
| <input type="checkbox"/> 初步鋁料 B.M. | <input type="checkbox"/> 加工拆圖，然後生產 | <input type="checkbox"/> 尺寸表 |
| <input type="checkbox"/> 正式鋁料 B.M. | <input type="checkbox"/> 技術上資料 / 指示 | <input type="checkbox"/> 報價 |
| <input type="checkbox"/> 配件 B.M. | <input type="checkbox"/> 樣辦或貨品說明書 | <input type="checkbox"/> 分判合約 |

內容：

F 版：請優先出貨 T3: L03 及 L04/T3 的百頁框 (共 3 隻), 14/5/2021 到地盤. 百頁玉可後補.

E 版：取消 D 版的指令. 請優先生產 T3: L03 及 L04/T3, 13/5/2021 到地盤. 其餘待地盤通知.

D 版：此 EI 百葉不用送返噴石紋色，用原有鋁料色加工出貨，現場噴，請優先生產

C 版：已修改機房百葉+雀網的尺寸，請按此版進行生產.

B 版：已修改顏色至石紋色: FN090M. 請發噴塗.

A 版：附上雀網加工圖 (IW-W05).

請按加工圖生產機房百葉+雀網供 R/F 機房用. 請與 EI3260 在廠組裝後送地盤用. 石紋色: FN090M
後補雀網加工圖

請在 2021.05.14 前完成上列要求。

附：1 頁

以上項目為：

- 原合約工程包 原合約工程加 / 減賬 新工程報價

原因：-

分發東莞各部門：

- () 生產技術總監 連附件 () 技術部 連附件 () 生產部 連附件 () 機械設計部 連附件
 () 採購部 連附件 (✓) 生產統籌部 連附件 梅 () 小羅&清 連附件
 () 質檢部 連附件 () 會計部 連附件 () 報關組 連附件 () 其他 楊榮輝 連附件

分發其他分判：

- (v) 水洪 連附件

分發香港各部門：

- () 行政部 連附件 () 會計部 連附件 () 統籌部 連附件 (✓) 工程部地盤科文 連附件 祥哥
 () 採購部 連附件 () QS 部 連附件 () 維修部 連附件 () 其他 _____ 連附件


傳遞編號：

HK 1039 / 21

發件人簽署：

項目經理簽署：

4

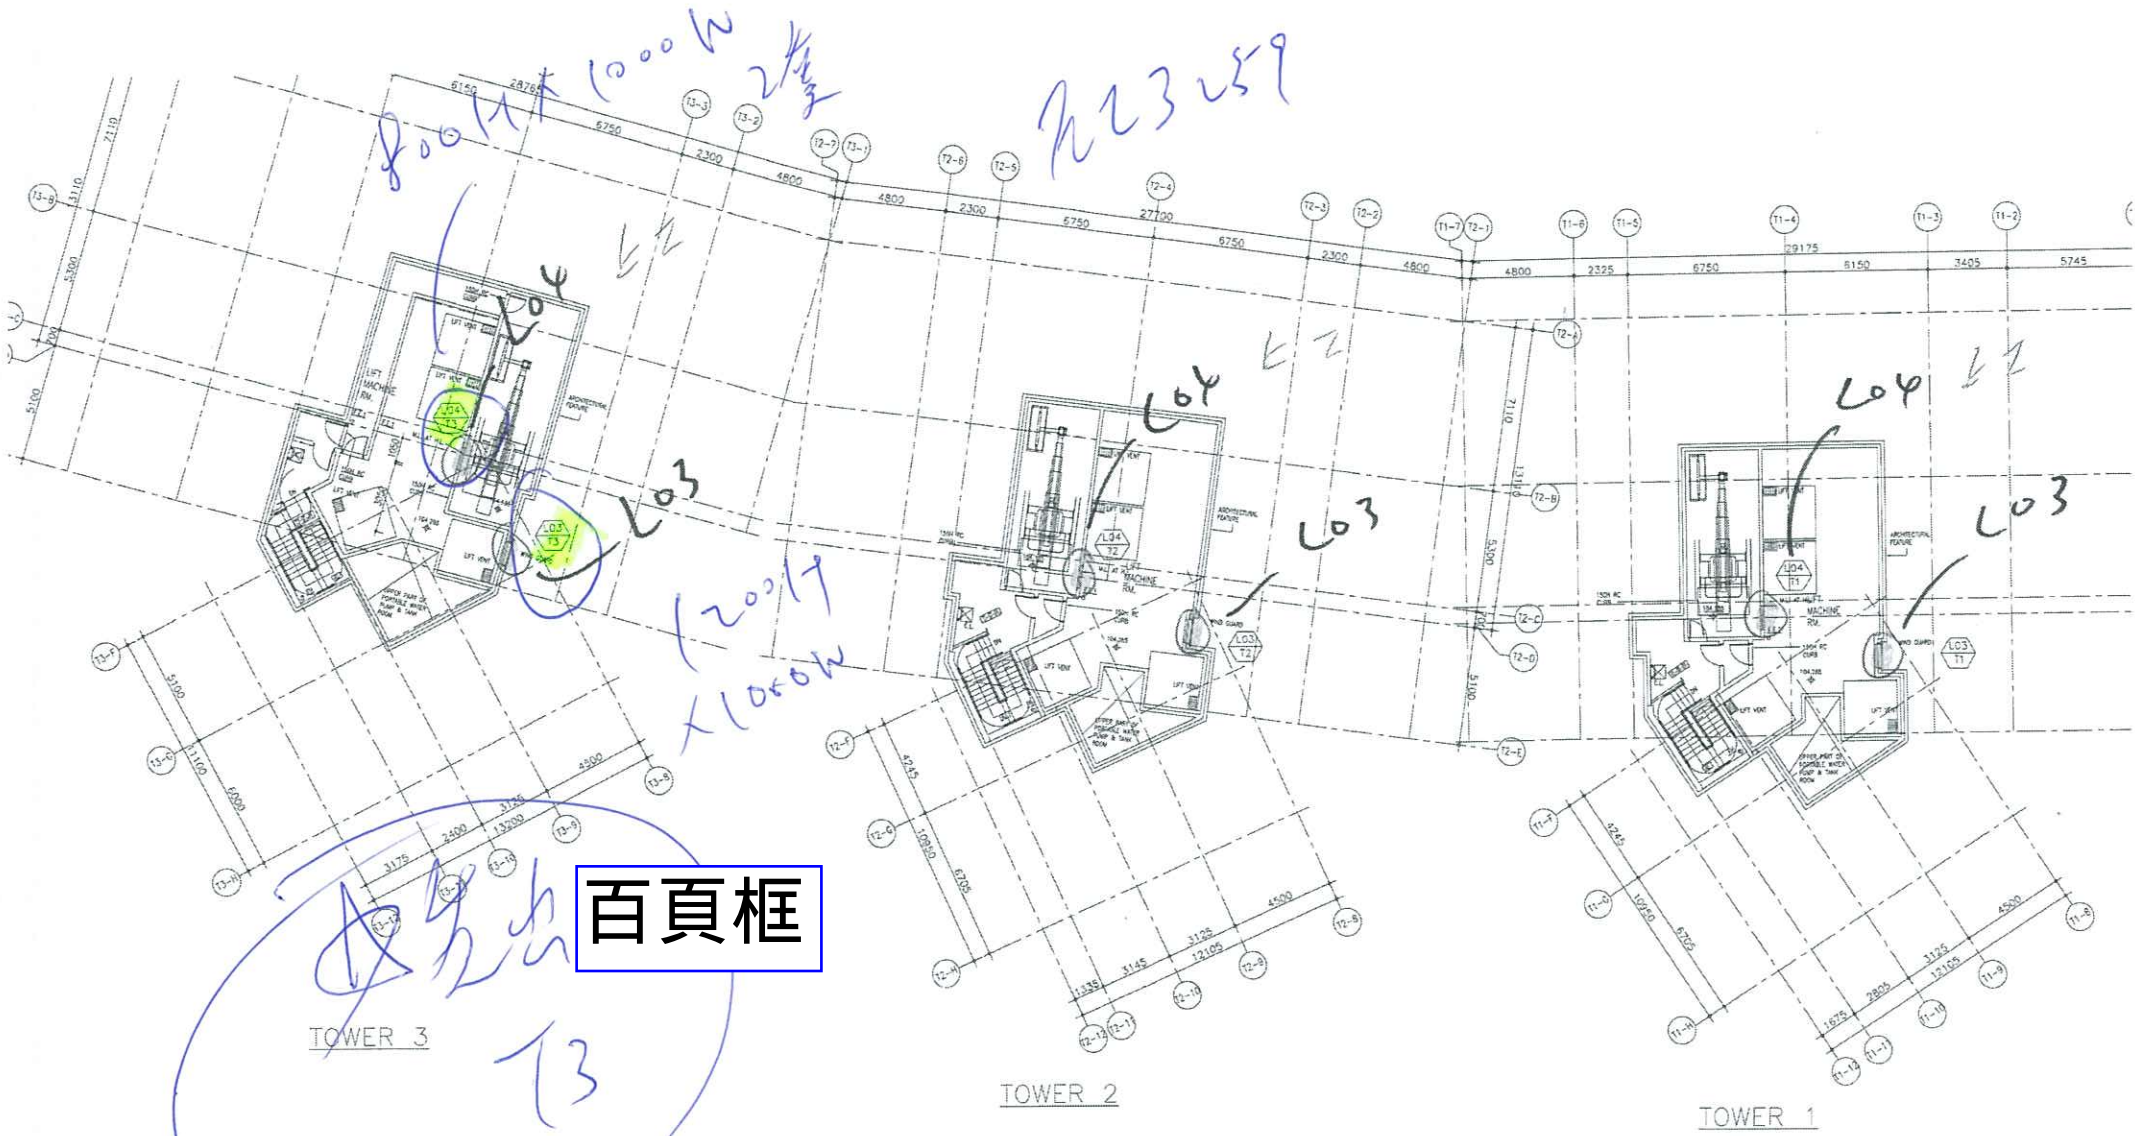

