

工程指示 / 要求簡箋(E.I.)

工程指示編號：EI / 3260 / 21

修改版次：A

工程編號：J - 852

工程名稱：亞皆老街中電

工程項目：機房百葉 廠用鋁板 大貨 (T1-T3: R/F)

收件人：生統

發件人：Ant Yeung

日期：05/05/2021

要求提供 / 確認 事項：

- |                                    |                                     |                               |
|------------------------------------|-------------------------------------|-------------------------------|
| <input type="checkbox"/> 初步鋁料 B.M. | <input type="checkbox"/> 加工拆圖，然後生產  | <input type="checkbox"/> 尺寸表  |
| <input type="checkbox"/> 正式鋁料 B.M. | <input type="checkbox"/> 技術上資料 / 指示 | <input type="checkbox"/> 報價   |
| <input type="checkbox"/> 配件 B.M.   | <input type="checkbox"/> 樣辦或貨品說明書   | <input type="checkbox"/> 分判合約 |

內容：

**A 版：已修改機房百葉的尺寸，請按此版進行生產。**

**請按加工圖生產機房百葉鋁板供 R/F 機房送廠用。請與 EI3259 一起在廠組裝用。石紋色：FN090M。**

請在 2021.05.19 前完成上列要求。

附：1 頁 BM+ 4 頁加工圖

以上項目為：

- 原合約工程包                       原合約工程加 / 減賬                       新工程報價

原因：-

分發東莞各部門：

- ( ) 生產技術總監  連附件    ( ) 技術部     連附件    ( ) 生產部     連附件    ( ) 機械設計部  連附件  
 ( ) 採購部     連附件    (✓) 生產統籌部  連附件 梅    ( ) 小羅 & 清     連附件  
 ( ) 質檢部     連附件    ( ) 會計部     連附件    ( ) 報關組     連附件    ( ) 其他    楊榮輝  連附件

分發其他分判：

- (v) 水洪     連附件

分發香港各部門：

- ( ) 行政部  連附件    ( ) 會計部  連附件    ( ) 統籌部  連附件    ( ) 工程部地盤科文  連附件    祥哥  
 ( ) 採購部  連附件    ( ) QS 部  連附件    ( ) 維修部  連附件    ( ) 其他 \_\_\_\_\_  連附件

傳遞編號：

HK 934 / 21

發件人簽署：

項目經理簽署：


圖則登記表 DRAWING REGISTER												
工程名稱 Project Title:		亞畢老街		接收日期 Receiving Date (適用於客戶圖則)								
		頂層機房后加百頁廠用鋁板		年								
工程編號 Project No:		J-852		月								
		分發予 Distributed To		日								
				發出日期 Issued Date								
				年	21	21	21					
				月	04	04	05					
				日	02	09	05					
圖則編號 Drg. No.		圖則名稱 Drawing Title		修訂編號 Revision No.								
			圖則登記表	1	-							
			鋁板BM表	2	-		B					
IW-AL01			3mm厚鋁板加工圖	3	-		A					
IW-AL01R			3mm厚鋁板加工圖	4	-		A					
IW-AL02			3mm厚鋁板加工圖	5	-	A	B					
IW-AL02R			3mm厚鋁板加工圖	6	-	A	B					
				7	-							
				8	-							
				9	-							
					-							

 <b>美特鋁質</b> 有限公司 MIDI Aluminium Fabricator Ltd.		工程號:	J852		計算:	sde		日期:	02/04/2021		送呈:			
		地盤名稱:	亞皆老街		核對:			日期:			副本:			
廠用鋁板B.M.表		項目類別:	頂層機房后加百頁廠用鋁板					日期:						
BM編號:		修改版次:	B(2021.05.05)	A/C Code:		總V.F.:	5.28	總重量:	10.73	此BM依據**拆圖資料計算				
序號	修改內容	鋁板圖號	鋁板名稱	顏色	實用	後備	總數	總重量	單件展開面積	總展開面積	單件V.F.	總V.F.	備註	位置
									平方米		平方米			
1	B-修改尺寸	IW-AL01	3.0mm厚鋁板	FN090M	3		3	2.347	0.096	0.289	0.385	1.155		
2	B-修改尺寸	IW-AL01R	3.0mm厚鋁板	FN090M	3		3	2.347	0.096	0.289	0.385	1.155		
3	B-修改尺寸	IW-AL02	3.0mm厚鋁板	FN090M	6		6	3.016	0.062	0.371	0.247	1.484		
4	B-修改尺寸	IW-AL02R	3.0mm厚鋁板	FN090M	6		6	3.016	0.062	0.371	0.247	1.484		
5														
6														
7														
8														
9														
10														
11														
12														
13														
14														
15														
16														

總計： 18    10.73                      1.32                      5.28



窗號	數量	位置
IW-AL-01	1	L03/T1
IW-AL-01	1	L03/T2
IW-AL-01	1	L03/T3

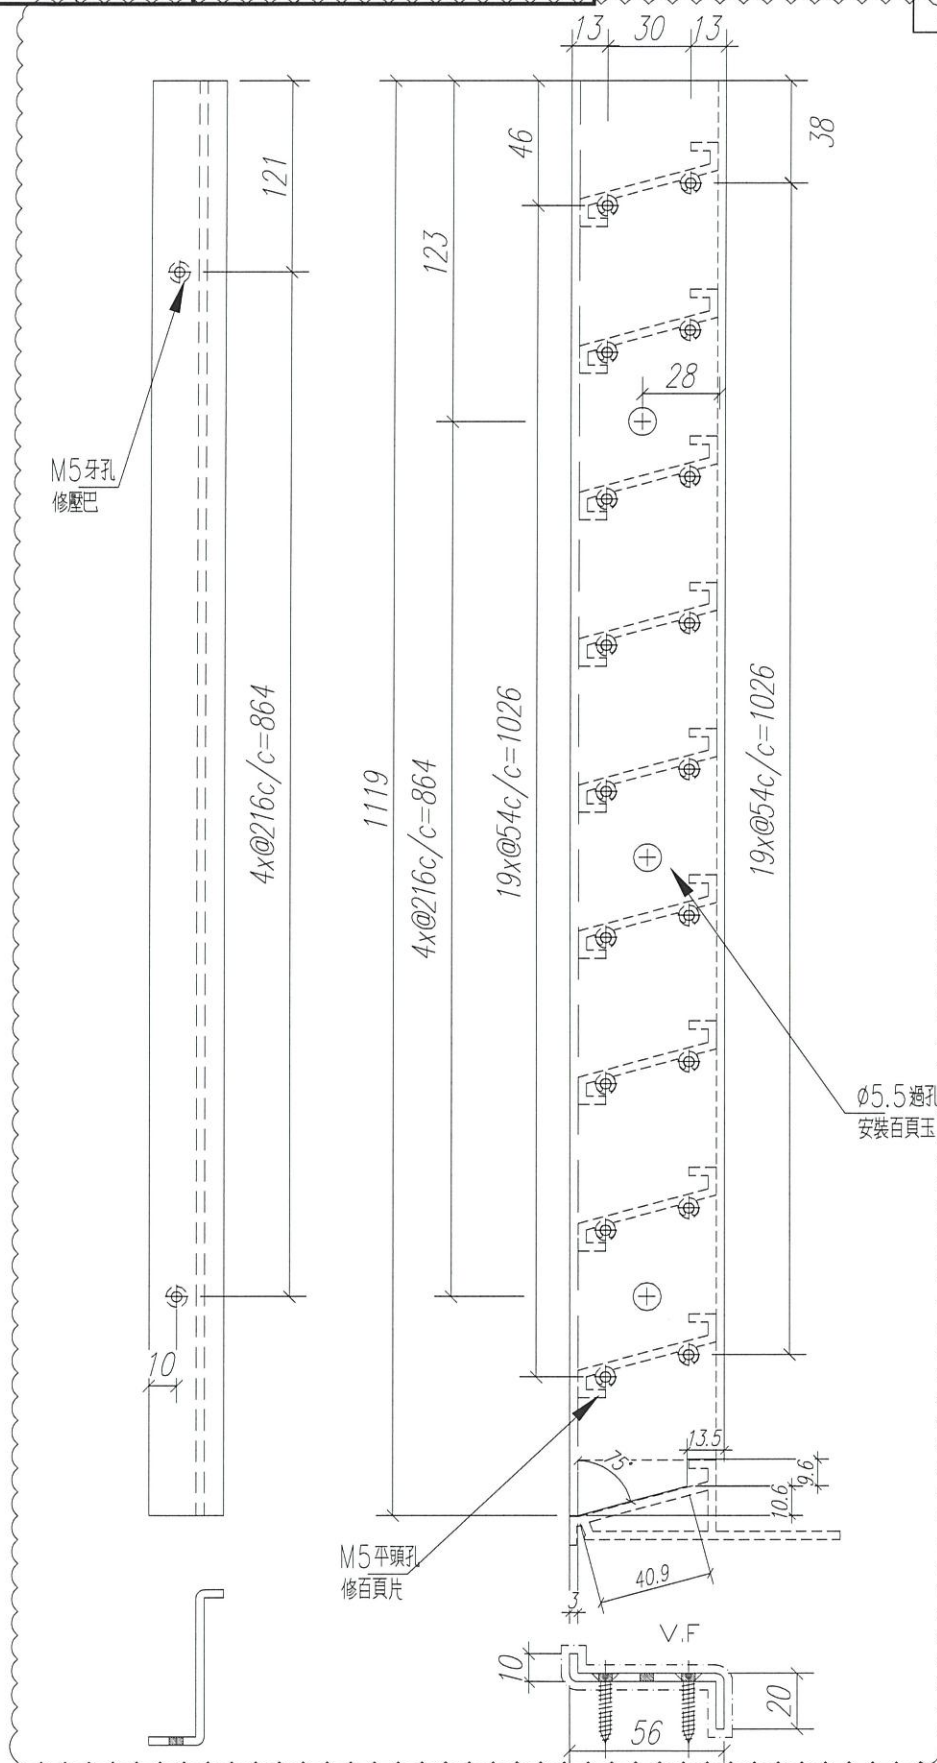

名稱	百葉玉企鋁折件	制圖	sde	2021.04.02	修改	A	
材料	20*56*10*3MM	復核	WHS		日期	2021.05.05	
顏色	<del>Uct201498xL(A)-3</del>	批准			圖號	IW-AL01	


FNo9om




美特鋁質 有限公司  
MIDI Aluminium Fabricator Ltd.

工程號 J852 地盤 亞皆老街

窗號	數量	位置
IW-AL-01R	1	L03/T1
IW-AL-01R	1	L03/T2
IW-AL-01R	1	L03/T3

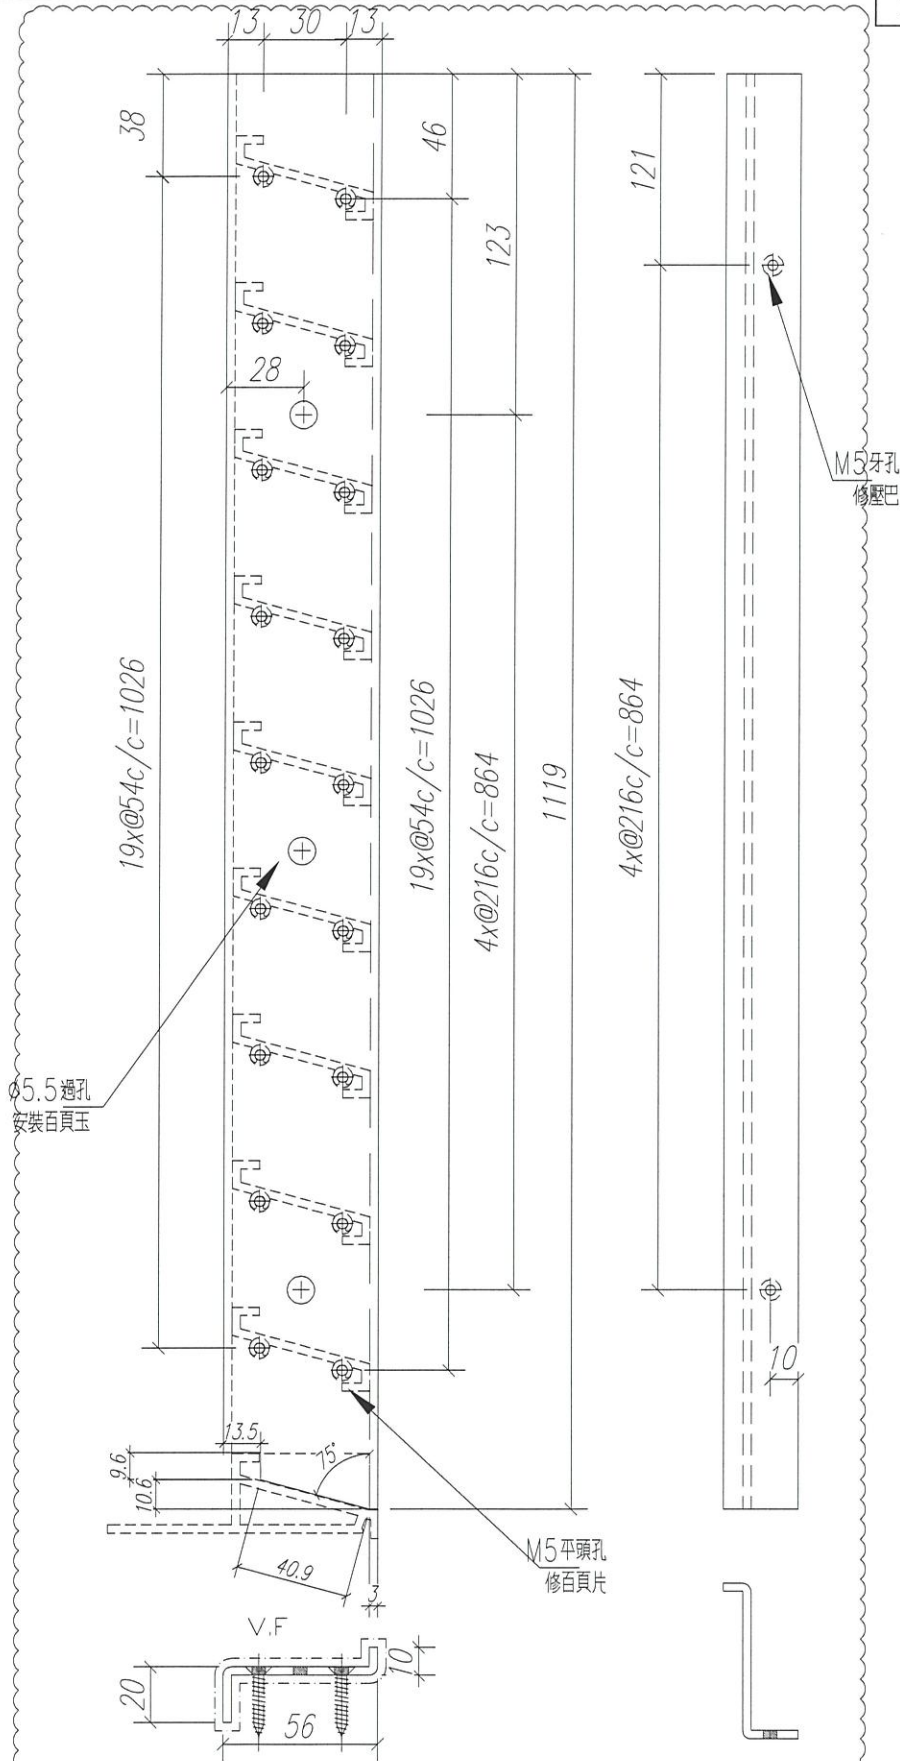


名稱	百葉玉企鋁折件	制圖	sde	2021.04.02	修改	A		
材料	20*56*10*3MM	復核	WHS		日期	2021.05.05		
顏色	Uc+201498xL(A)=3 FN090m	批准			圖號	IW-AL01R		

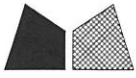

美特鋁質 有限公司  
MIDI Aluminium Fabricator Ltd.

工程號 J852 地盤 亞皆老街

窗號	數量	位置
IW-AL-02	4	L04/T1
IW-AL-02	4	L04/T2
IW-AL-02	4	L04/T3

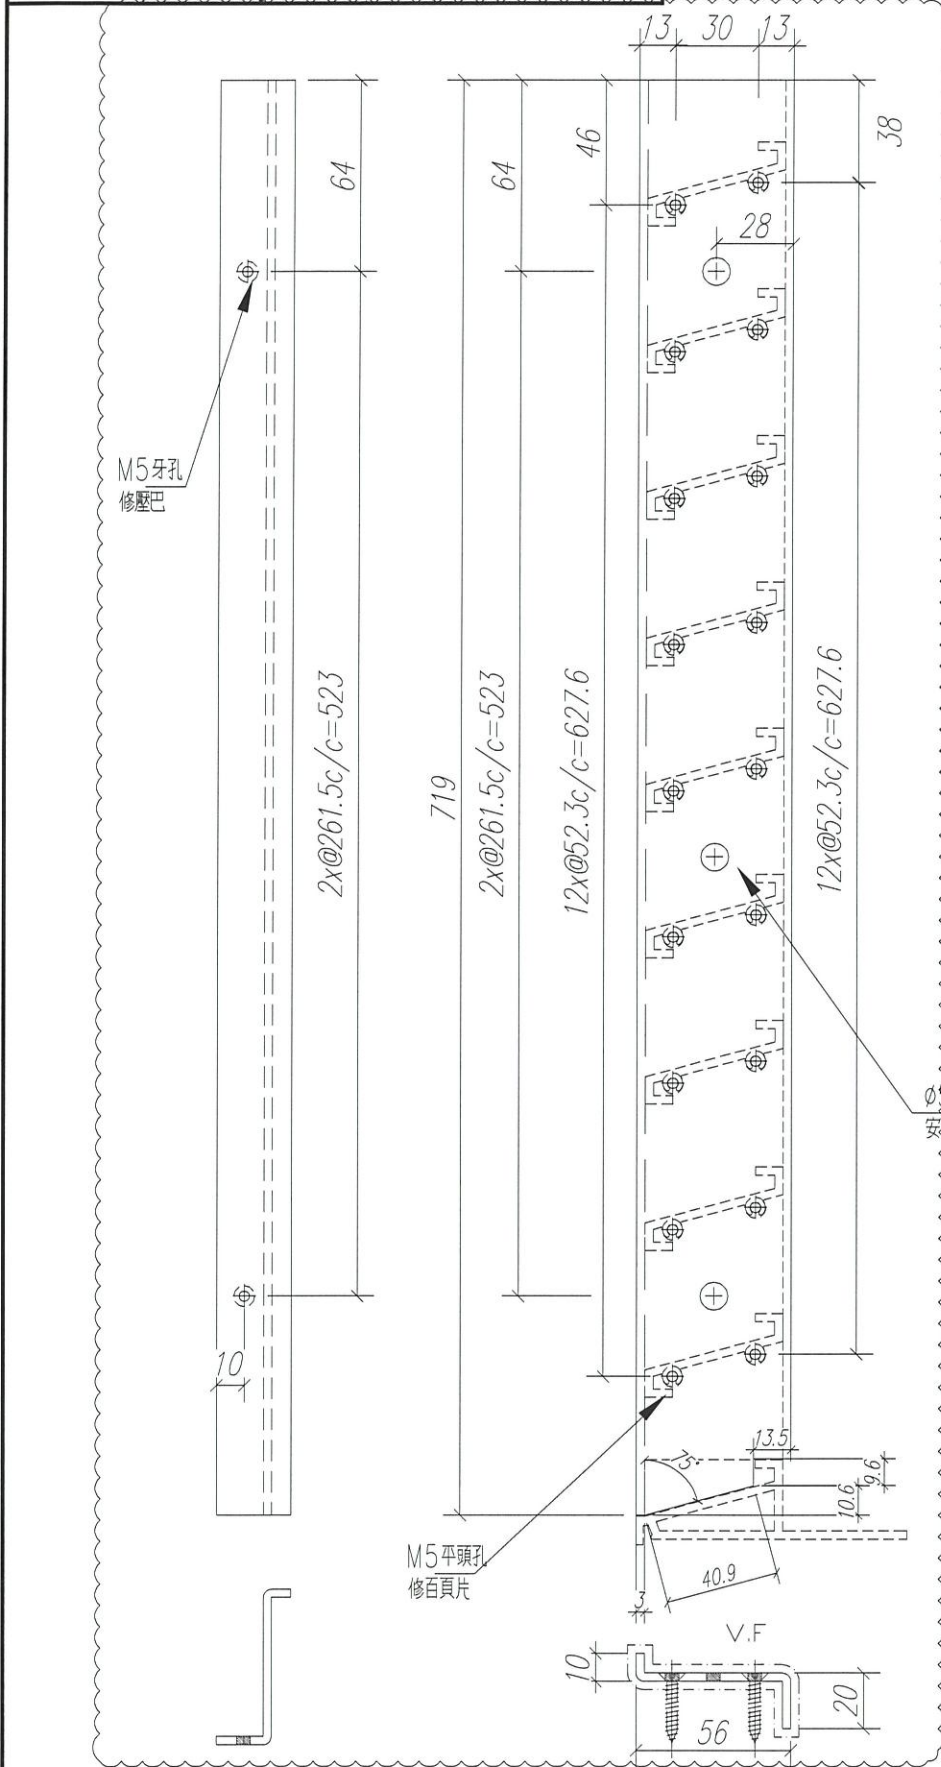


名稱	百葉玉企鋁折件	制圖	sde	2021.04.02	修改	A		
材料	20*56*10*3MM	復核	WHS		日期	2021.05.05		
顏色	<del>Uct201498xL(A)-3</del>	批准			圖號	IW-AL02		

FN090M



工程號 J852 地盤 亞皆老街

窗號	數量	位置
IW-AL-02R	4	L04/T1
IW-AL-02R	4	L04/T2
IW-AL-02R	4	L04/T3

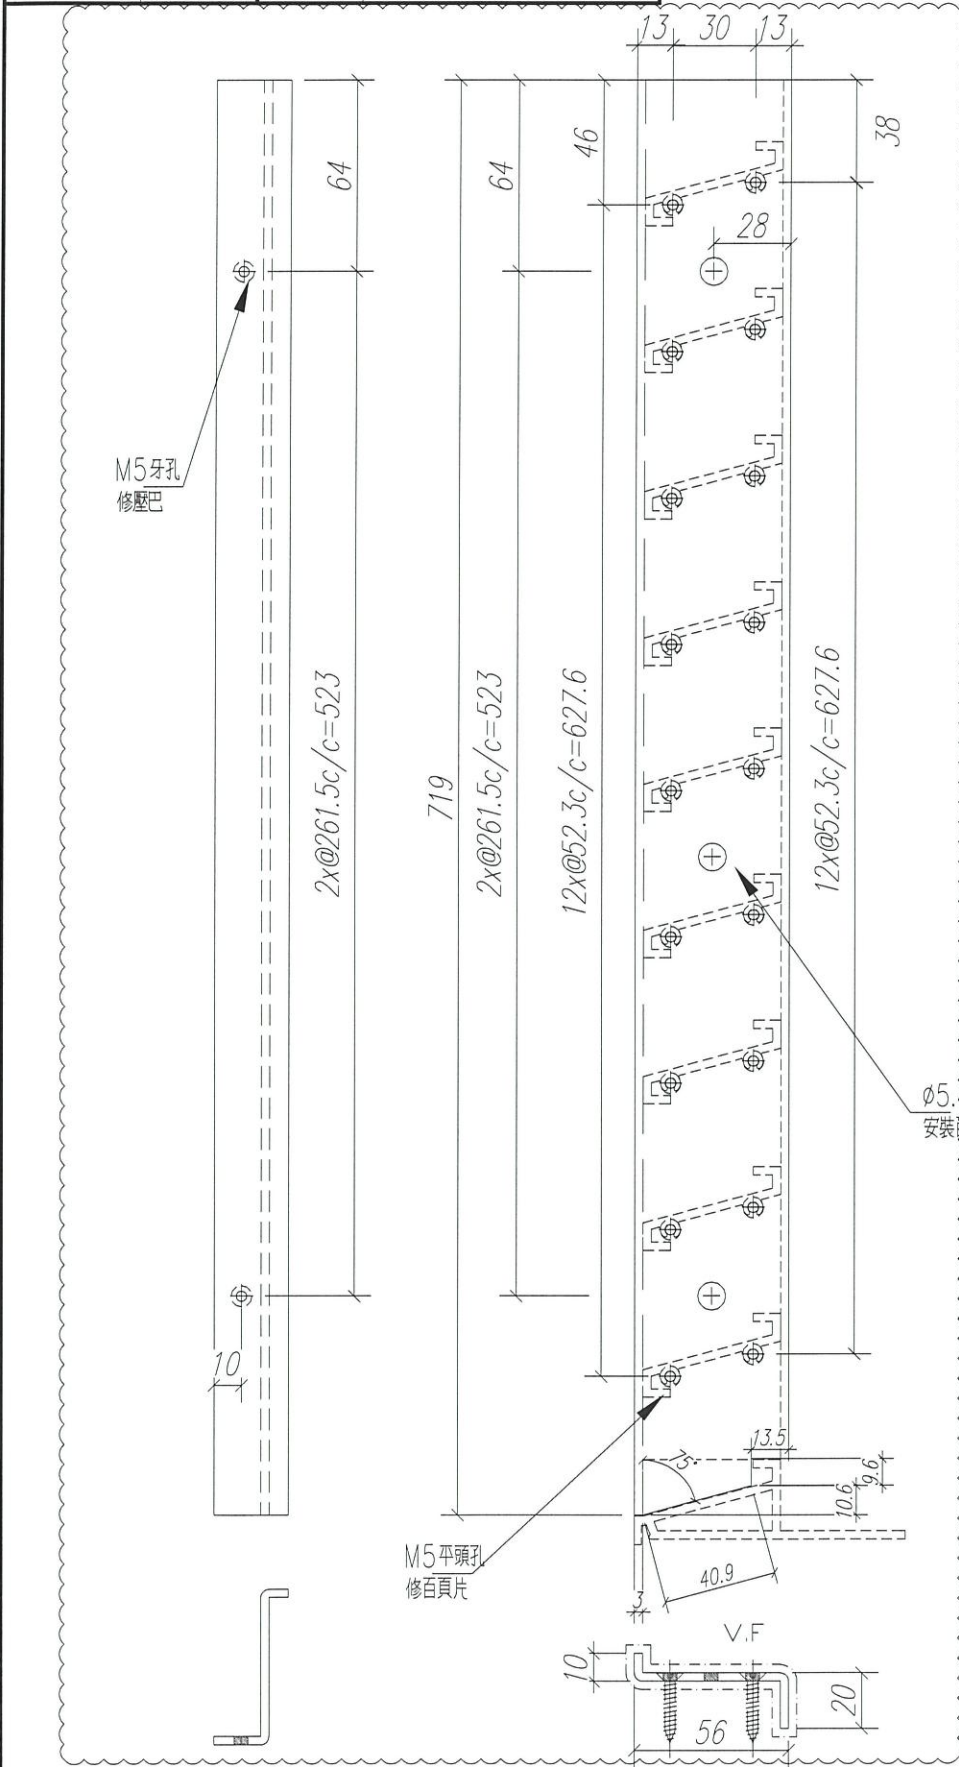

Ø5.5 過孔  
安裝角頁玉

名稱	百葉玉企鋁折件	制圖	sde	2021.04.02	修改	A	
材料	20*56*10*3MM	復核	WHS		日期	2021.05.05	
顏色	±ct201498xL(A)=3- FN090M	批准			圖號	IW-AL02R	