



工程指示 / 要求簡箋(E.I.)

工程指示編號：EI / 3265 / 21

修改版次：C

工程編號：J - 852

工程名稱：亞皆老街中電

工程項目：天花 鋁板 大貨 (T1-T3: 1-23/F) + 裝棉指引

收件人：生統

發件人：Ant Yeung

日期：11/05/2021

要求提供 / 確認 事項：

- | | | |
|------------------------------------|-------------------------------------|-------------------------------|
| <input type="checkbox"/> 初步鋁料 B.M. | <input type="checkbox"/> 加工拆圖，然後生產 | <input type="checkbox"/> 尺寸表 |
| <input type="checkbox"/> 正式鋁料 B.M. | <input type="checkbox"/> 技術上資料 / 指示 | <input type="checkbox"/> 報價 |
| <input type="checkbox"/> 配件 B.M. | <input type="checkbox"/> 樣辦或貨品說明書 | <input type="checkbox"/> 分判合約 |

內容：

C 版：請優先出貨標準層其中 3 層(必須齊層)的天花鋁板(按 B 版生產)送地盤安裝。 14/5/2021 到地盤。

B 版：按 3 月 10 日大判提供的 COMMENT, 需修改燈孔位置。

A 版：已修改物料編號及數量

請按加工圖生產 T1-T3: 1-23/F 的天花鋁板送地盤安裝。

生產次序: 1)T3: 2-23/F. 2)T1+T2: 2-11/F. 3)T1+T2: 12-23/F. 4) T1-T3: 1/F.

T3B 及 T1B 的 UP 為沙基位。廠可生產但不出貨，待地盤通知才出貨。

所有長孔改為梗孔。顧問只接受梗孔。

*請按露台包裝打扎。

*地盤：請留意天花顏色/ 有孔/ 無孔的分別

請在 2021.05.14 前完成上列要求。

附：5 頁加工圖

以上項目為：

- 原合約工程包 原合約工程加 / 減賬 新工程報價

分發東莞各部門：

- () 生產技術總監 連附件 () 技術部 連附件 () 生產部 連附件 () 機械設計部 連附件
 () 採購部 連附件 (/) 生產統籌部 連附件 *未寄* (/) 小羅 & 清 連附件
 () 質檢部 連附件 () 會計部 連附件 () 報關組 連附件 () 其他 _____ 連附件

分發其他分判：

- (v) 水洪 連附件

分發香港各部門：

- () 行政部 連附件 () 會計部 連附件 () 統籌部 連附件 (/) 工程部地盤科文 連附件 *祥哥*
 () 採購部 連附件 () QS 部 連附件 () 維修部 連附件 () 其他 _____ 連附件

傳遞編號：

HK 1040 / 21

發件人簽署：

Y

項目經理簽署：





美特鋁質有限公司

MIDI Aluminium Fabricator Ltd.


工程號 J-852 地盤 亞皆老街/天花

序號	物料編號	數量	使用位置	樓層
1	327.5-4105-L2-02	20	J852-SD-ALC-4105	T1/(1~23F)
2	327.5-4205-L2-02	20	J852-SD-ALC-4205	T2/(1~23F)
3	327.5-4306-L2-Q2	20	J852-SD-ALC-4306	T3/(1~23F)

先出3件

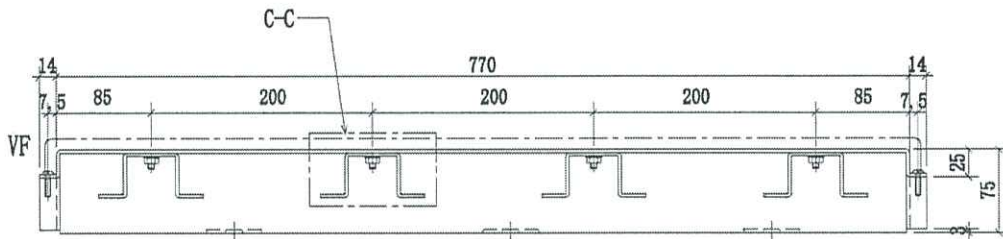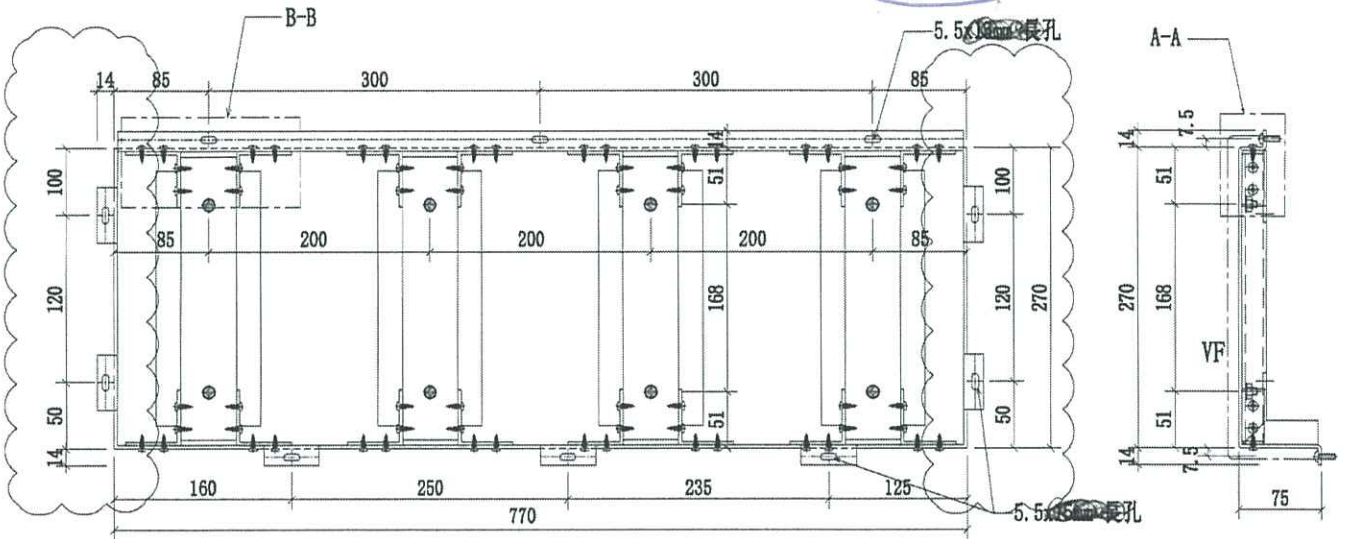


C up

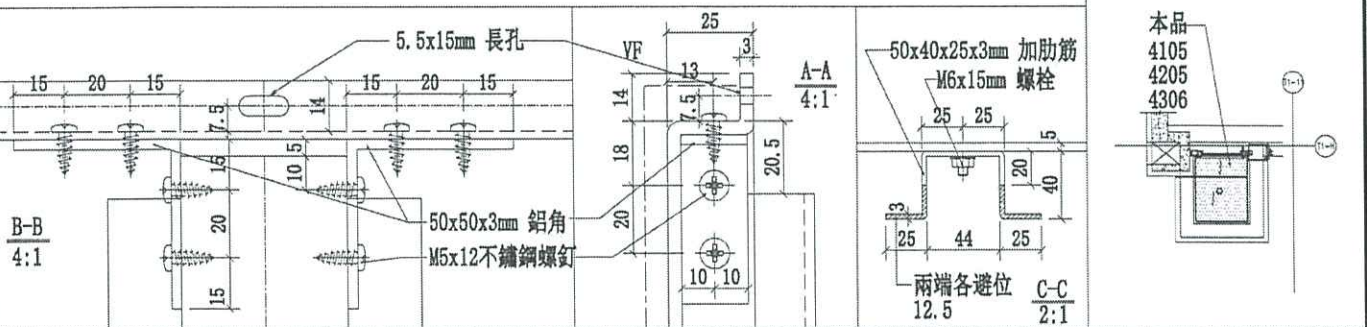


名稱	4105 天花鋁板加工圖	制圖	CJM	2021.03.28	修改	A
材料	3mm 厚鋁板	復核	SHUI	2021.04.01	日期	20210429
顏色	UCT201498XL(A)-3(灰色)	批准			圖號	327.5-4105-L2-02

 美特鋁質有限公司 MIDI Aluminium Fabricator Ltd.				序號	物料編號	數量	使用位置	樓層
工程號	J-852	地盤	亞答街/天花	1	617.5-4105-L2-01	20	J852-SD-ALC-4105	T1/(1~23F)
				2	617.5-4205-L2-01	20	J852-SD-ALC-4205	T2/(1~23F)
				3	617.5-4306-L2-01	20	J852-SD-ALC-4306	T3/(1~23F)

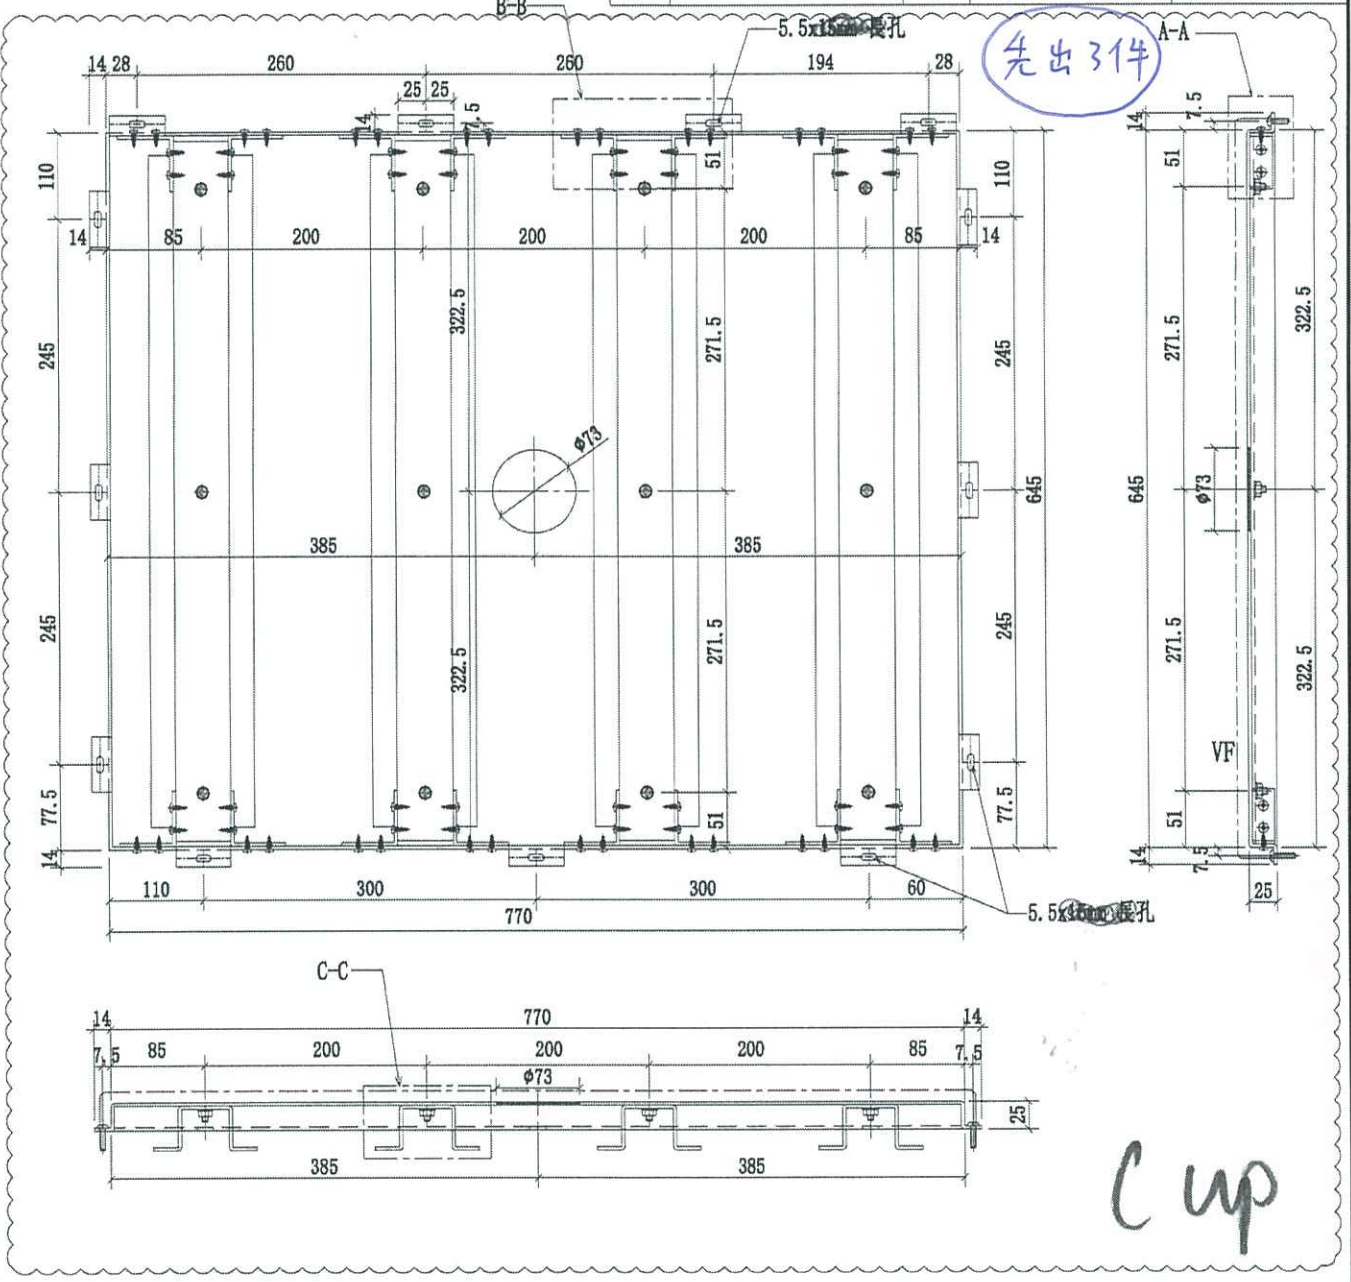

Cup

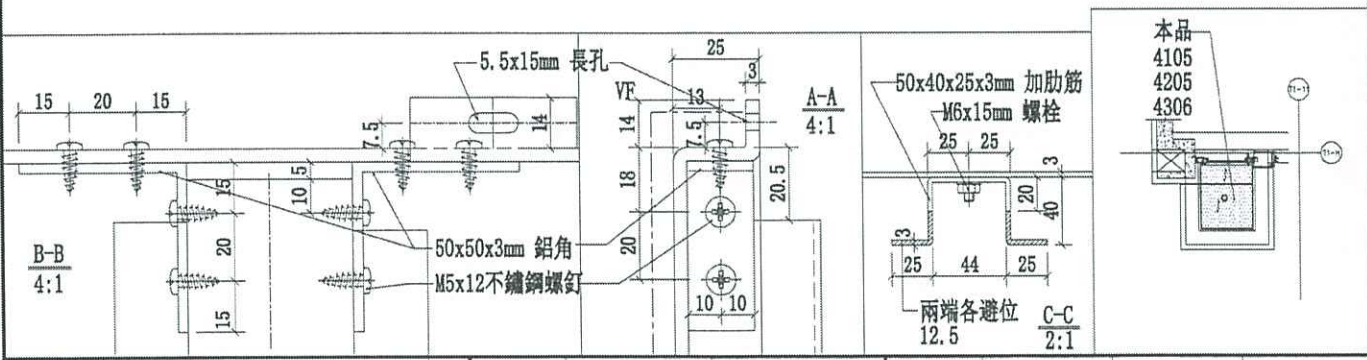

名稱	4105天花鋁板加工圖	制圖	CJM	2021.03.28	修改	A
材料	3mm 厚鋁板	復核	SHUI	2021.04.01	日期	2021-04-28
顏色	UCT201498XL(A)-3(灰色)	批准			圖號	617.5-4105-L2-01





美特鋁質有限公司
MIDI Aluminium Fabricator Ltd.


工程號 J-852 地盤 亞答老街/天花

序號	物料編號	數量	使用位置:	樓層:
1	860-4106-L1-01	18	J852-SD-ALC-4106	T1/(1~21F)
2	860-4206-L1-01	18	J852-SD-ALC-4206	T2/(1~21F)
3	860-4307A-L1-01	19	J852-SD-ALC-4307A	T3/(2F~23F)

左端

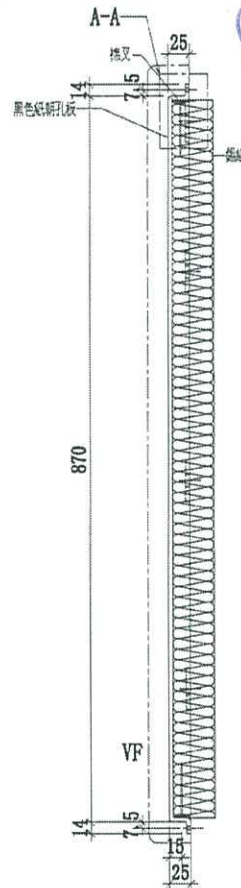
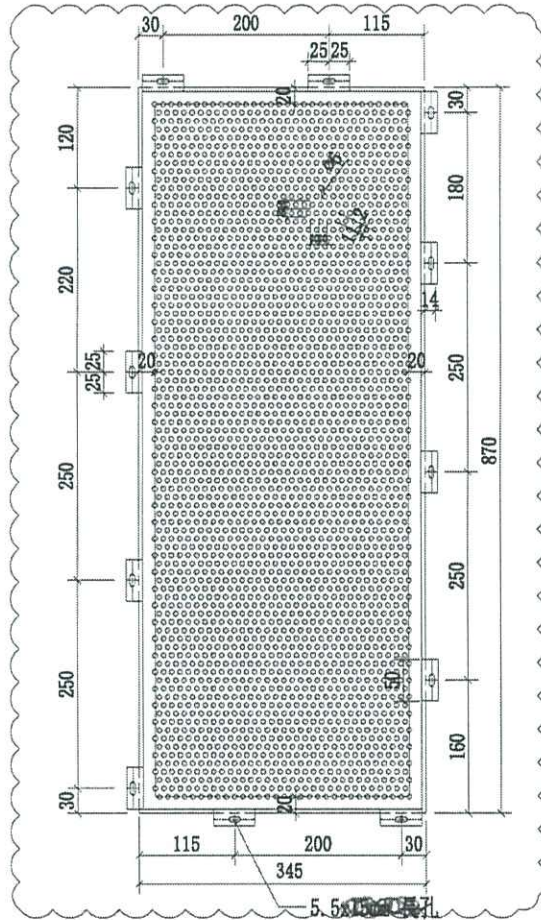


先出3件

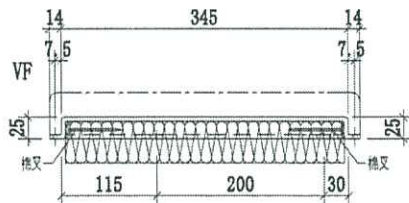

C BM

5.5x15mm 長孔

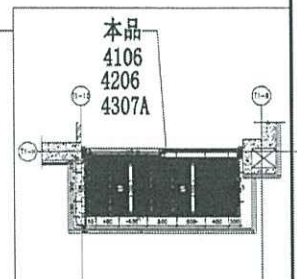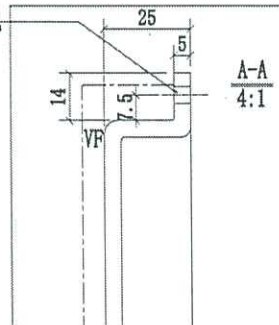


名稱	4106天花鋁板加工圖	制圖	CJM	2021.03.28	修改	A	B
材料	5mm 厚穿孔鋁板	復核	SHUI	2021.04.01	日期	2021.04.02	20210429
顏色	UCT201498XL(A)-3(灰色)	批准			圖號	860-4106-L1-01	



美特鋁質有限公司
MIDI Aluminium Fabricator Ltd.

工程號: J-852 地盤: 亞皆老街/天花



序號	物料編號	數量	使用位置	樓層
1	860-4106-L1-03	18	J852-SD-ALC-4106	T1/(1~21F)
2	860-4206-L1-03	18	J852-SD-ALC-4206	T2/(1~21F)
3	860-4307A-L1-03	19	J852-SD-ALC-4307A	T3/(2F~23F)

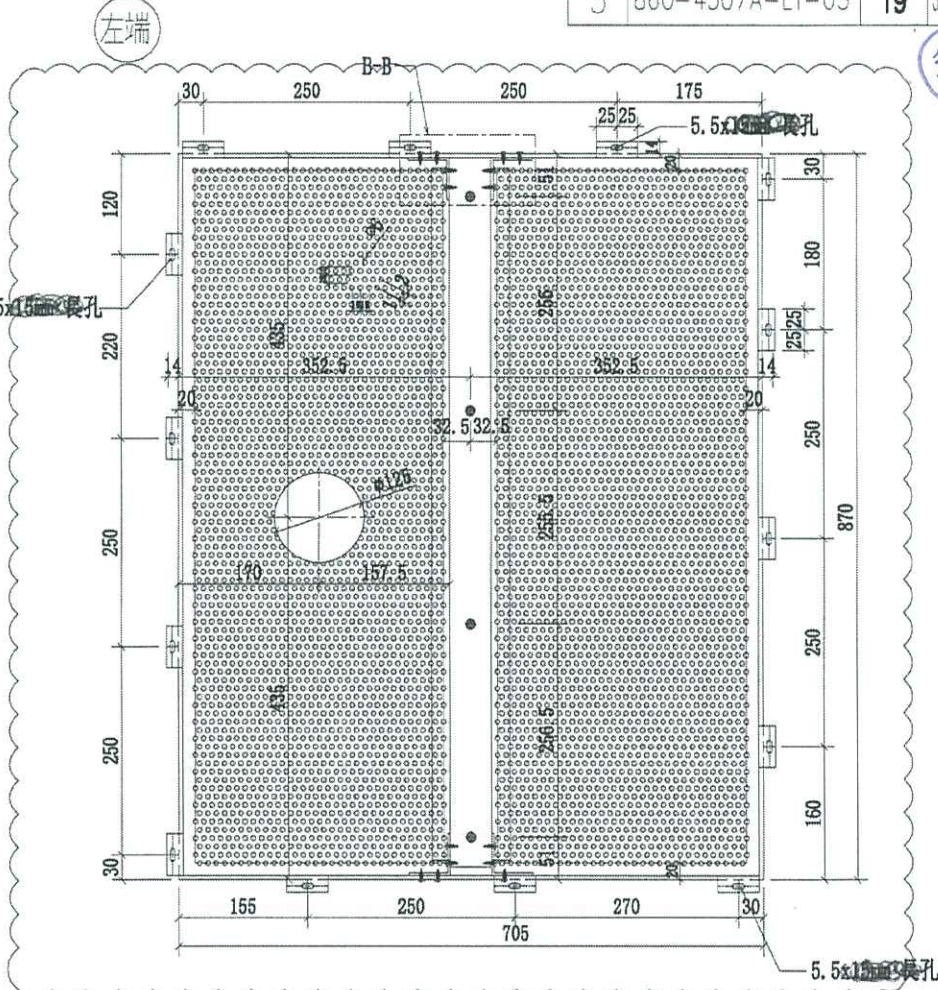


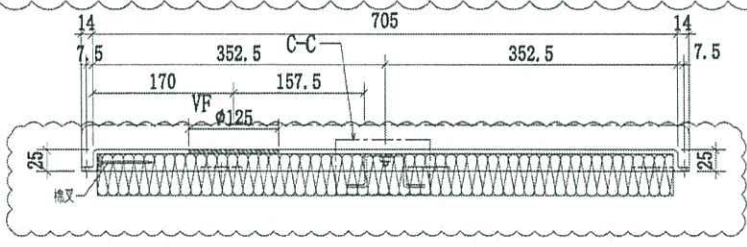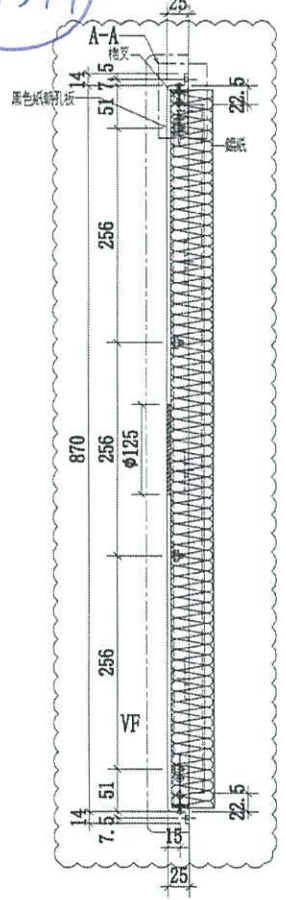

C BAL

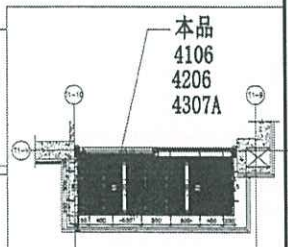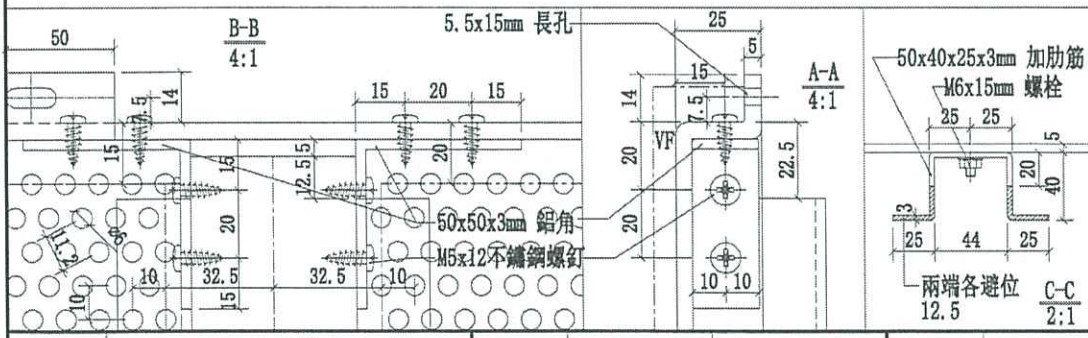

名稱	4106 天花鋁板加工圖	制圖	CJM	2021.03.28	修改	A	B
材料	5mm 厚穿孔鋁板	復核	SHUI	2021.04.01	日期	2021.04.02	2021.04.28
顏色	UCT201498XL(A)-3(灰色)	批准			圖號	860-4106-L1-03	

