

工程指示 / 要求簡箋(E.I.)

工程指示編號：EI / 3265 / 21

修改版次：F

工程編號：J - 852

工程名稱：亞皆老街中電

工程項目：天花 鋁板 大貨 (T1-T3: 1-23/F) +裝棉指引

收件人：生統

發件人：Ant Yeung

日期：31/05/2021

要求提供 / 確認 事項：

- | | | |
|------------------------------------|-------------------------------------|-------------------------------|
| <input type="checkbox"/> 初步鋁料 B.M. | <input type="checkbox"/> 加工拆圖，然後生產 | <input type="checkbox"/> 尺寸表 |
| <input type="checkbox"/> 正式鋁料 B.M. | <input type="checkbox"/> 技術上資料 / 指示 | <input type="checkbox"/> 報價 |
| <input type="checkbox"/> 配件 B.M. | <input type="checkbox"/> 樣辦或貨品說明書 | <input type="checkbox"/> 分判合約 |

內容：

F 版：因 7 月 T3 拆棚，請優先出貨 T3: AB UP-> C BAL & UP ->AB BAL -> T2-> T1.

E 版：因現場遺失鋁板 (見附圖)，現先從大貨抽取 6 件鋁板送地盤安裝。將另出 EI3419 補板。

D 版：因 T1: 21/F AB 單位天花現場有陣，按現場覆尺數需新增加及修改加工圖。T2, T3 不需修改。

C 版：請優先出貨標準層其中 3 層(必須齊層)的天花鋁板(按 B 版生產)送地盤安裝。 14/5/2021 到地盤。

B 版：按 3 月 10 日大判提供的 COMMENT, 需修改燈孔位置。

A 版：已修改物料編號及數量

請按加工圖生產 T1-T3: 1-23/F 的天花鋁板送地盤安裝。

生產次序: 1)T3: 2-23/F. 2)T1+T2: 2-11/F. 3)T1+T2: 12-23/F. 4) T1-T3: 1/F.

T3B 及 T1B 的 UP 為沙基位。廠可生產但不出貨，待地盤通知才出貨。

所有長孔改為梗孔。顧問只接受梗孔。

*請按露台包裝打扎。

*地盤：請留意天花顏色/ 有孔/ 無孔的分別

請在 2021.06.04 前完成上列要求。

附：1 頁

以上項目為：

- 原合約工程包 原合約工程加 / 減賬 新工程報價

分發東莞各部門：

- () 生產技術總監口連附件 () 技術部 口連附件 () 生產部 口連附件 () 機械設計部口連附件
 () 採購部 口連附件 () 生產統籌部口連附件
 () 質檢部 口連附件 () 會計部 口連附件 () 報關組 口連附件 () 其他 _____ 口連附件

分發其他分判：

- (v) 水洪 口連附件

分發香港各部門：

- () 行政部口連附件 () 會計部口連附件 () 統籌部口連附件 () 工程部地盤科文口連附件 祥哥
 () 採購部口連附件 () QS 部 口連附件 () 維修部口連附件 () 其他 _____ 口連附件


傳遞編號：

HK 1198, 21

發件人簽署：

項目經理簽署：

T3 → T2 → T1

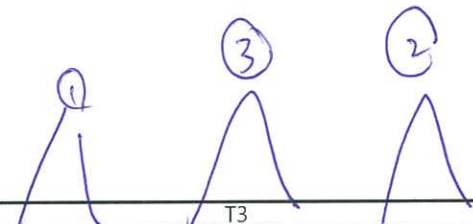

09/04/2021
露台天花編號, 顏色, 孔板

	T1						T2						T3					
	A	B	A	B	C	C	A	B	A	B	C	C	A	B	A	B	C	C
	UP	UP	BAL	BAL	UP	BAL	UP	UP	BAL	BAL	UP	BAL	UP	UP	BAL	BAL	UP	BAL
1 23/F	/		4108A		4105	o 4107	/		4208		4205	o 4207	/		4309		4306	o 4307A
2 22/F	4103		4108		4105	o 4107	4203	4204	4202A	4201A	4205	o 4207	/		4308		4306	o 4307A
3 21/F	o 4104	4103	4101A	4102A	4105	o 4106	4203	4204	4202A	4201A	4205	o 4206	4304	4305	4302A	4301A	4306	o 4307A
4 20/F	o 4104	4103	4101A	4102A	4105	o 4106	4203	4204	4202A	4201A	4205	o 4206	4304	4305	4302A	4301A	4306	o 4307A
5 19/F	o 4104	4103	4101	4102	4105	o 4106	4203	4204	4202	4201	4205	o 4206	4304	4305	4302	4301	4306	o 4307A
6 18/F	o 4104	4103	4101	4102	4105	o 4106	4203	4204	4202	4201	4205	o 4206	4304	4305	4302	4301	4306	o 4307A
7 17/F	o 4104	4103	4101	4102	4105	o 4106	4203	4204	4202	4201	4205	o 4206	4304	4305	4302	4301	4306	o 4307A
8 16/F	o 4104	4103	4101	4102	4105	o 4106	4203	4204	4202	4201	4205	o 4206	4304	4305	4302	4301	4306	o 4307A
9 15/F	o 4104	4103	4101	4102	4105	o 4106	4203	4204	4202	4201	4205	o 4206	4304	4305	4302	4301	4306	o 4307A
10 12/F	o 4104	4103	4101	4102	4105	o 4106	4203	4204	4202	4201	4205	o 4206	4304	4305	4302	4301	4306	o 4307A
11 11/F	o 4104	4103	4101	4102	4105	o 4106	4203	4204	4202	4201	4205	o 4206	4304	4305	4302	4301	4306	o 4307A
12 10/F	o 4104	4103	4101	4102	4105	o 4106	4203	4204	4202	4201	4205	o 4206	4304	4305	4302	4301	4306	o 4307A
13 9/F	o 4104	4103	4101	4102	4105	o 4106	4203	4204	4202	4201	4205	o 4206	4304	4305	4302	4301	4306	o 4307A
14 8/F	o 4104	4103	4101	4102	4105	o 4106	4203	4204	4202	4201	4205	o 4206	4304	4305	4302	4301	4306	o 4307A
15 7/F	o 4104	4103	4101	4102	4105	o 4106	4203	4204	4202	4201	4205	o 4206	4304	4305	4302	4301	4306	o 4307A
16 6/F	o 4104	4103	4101	4102	4105	o 4106	4203	4204	4202	4201	4205	o 4206	4304	4305	4302	4301	4306	o 4307A
17 5/F	o 4104	4103	4101	4102	4105	o 4106	4203	4204	4202	4201	4205	o 4206	4304	4305	o 4303	4301	4306	o 4307A
18 3/F	o 4104	4103	4101	4102	4105	o 4106	4203	4204	4202	4201	4205	o 4206	4304	4305	o 4303	4301	4306	o 4307A
19 2/F	o 4104	4103	4101A	4102A	4105	o 4106	4203	4204	4202A	4201A	4205	o 4206	4304	4305	o 4303A	4301A	4306	o 4307A
20 1/F	o 4104	4103	4101A	4102A	4105	o 4106	4203	4204	4202A	4201A	4205	o 4206	4304	4305	o 4303A	4301A	4306	4307
	A	B	A	B	C	C	A	B	A	B	C	C	A	B	A	B	C	C
	UP	UP	BAL	BAL	UP	BAL	UP	UP	BAL	BAL	UP	BAL	UP	UP	BAL	BAL	UP	BAL

Beige UCT809261SC-3 (米白)

Metallic Bronze UCT201498XL(A)-3 (灰)

o = Acoustic Ceiling (有孔板)

2021.06.04

① A, B UP

② C UP, BAL

③ AB BAL