

工程指示 / 要求簡箋(E.I.)

工程指示編號：EI / 3265 / 21 修改版次：I
 工程編號 ：J - 852 工程名稱 ：亞皆老街中電
 工程項目 ：天花 鋁板 大貨 (T1-T3: 1-23/F) +裝棉指引
 收件人 ：生統 發件人 ：Ant Yeung 日期：25/06/2021

要求提供 / 確認 事項：

- | | | |
|------------------------------------|-------------------------------------|-------------------------------|
| <input type="checkbox"/> 初步鋁料 B.M. | <input type="checkbox"/> 加工拆圖，然後生產 | <input type="checkbox"/> 尺寸表 |
| <input type="checkbox"/> 正式鋁料 B.M. | <input type="checkbox"/> 技術上資料 / 指示 | <input type="checkbox"/> 報價 |
| <input type="checkbox"/> 配件 B.M. | <input type="checkbox"/> 樣辦或貨品說明書 | <input type="checkbox"/> 分判合約 |

內容：

I 版：請留意 375-4101-L1-03 鋁板數量增加 6 件. H 版的派位表適用/ 符合此 I 版新增的數量.
H 版：生產反映位置圖與加工圖號不符導致包裝困難. 現修正派位表.
G 版：因畫圖遺漏 C UP 鋁板(見附圖)，請訂購 60 件鋁板. 請優先出貨 3 件供 T3: 3-6/F C UP 用.
F 版：因 7 月 T3 拆棚. 請優先出貨 T3: AB UP-> C BAL & UP ->AB BAL -> T2-> T1.
E 版：因現場遺失鋁板 (見附圖)，現先從大貨抽取 6 件鋁板送地盤安裝. 將另出 EI3419 補板.
D 版：因 T1: 21/F AB 單位天花現場有陣，按現場覆尺數需新增加及修改加工圖. T2, T3 不需修改.
C 版：請優先出貨標準層其中 3 層(必須齊層)的天花鋁板(按 B 版生產)送地盤安裝. 14/5/2021 到地盤.
B 版：按 3 月 10 日大判提供的 COMMENT, 需修改燈孔位置.
A 版：已修改物料編號及數量
請按加工圖生產 T1-T3: 1-23/F 的天花鋁板送地盤安裝.
生產次序: 1)T3: 2-23/F. 2)T1+T2: 2-11/F. 3)T1+T2: 12-23/F. 4) T1-T3: 1/F.
T3B 及 T1B 的 UP 為沙基位. 廠可生產但不出貨, 待地盤通知才出貨.
所有長孔改為梗孔. 顧問只接受梗孔. *請按露台包裝打扎. *地盤：請留意天花顏色/ 有孔/ 無孔的分別
請在 2021.06.30 前完成上列要求。

附：1 頁加工圖

以上項目為：

原合約工程包 原合約工程加 / 減賬 新工程報價

分發東莞各部門：

- | | | | |
|--------------------------------------|---|---------------------------------------|--|
| <input type="checkbox"/> 生產技術總監口連附件 | <input type="checkbox"/> 技術部 口連附件 | <input type="checkbox"/> 生產部 口連附件 | <input type="checkbox"/> 機械設計部口連附件 |
| <input type="checkbox"/> 採購部 口連附件 | <input checked="" type="checkbox"/> 生產統籌部口連附件 | <input type="checkbox"/> 小羅&清 口連附件 | |
| <input type="checkbox"/> 質檢部 口連附件 | <input type="checkbox"/> 會計部 口連附件 | <input type="checkbox"/> 報關組 口連附件 | <input type="checkbox"/> 其他 _____ 口連附件 |

分發其他分判：

水洪 連附件

分發香港各部門：

- | | | | |
|----------------------------------|---------------------------------------|----------------------------------|--|
| <input type="checkbox"/> 行政部口連附件 | <input type="checkbox"/> 會計部口連附件 | <input type="checkbox"/> 統籌部口連附件 | <input type="checkbox"/> 工程部地盤科文口連附件 祥哥 |
| <input type="checkbox"/> 採購部口連附件 | <input type="checkbox"/> QS 部 口連附件 | <input type="checkbox"/> 維修部口連附件 | <input type="checkbox"/> 其他 _____ 口連附件 |

傳遞編號：

HK/354/21

發件人簽署：

項目經理簽署：

Y
PJZ

3265/A1





美特鋁質有限公司
MIDI Aluminium Fabricator Ltd.

工程號: J-852 地盤: 亞皆老街/天花

序號	物料編號	數量	使用位置	樓層
1	375-4101-L1-03	28	J852-SD-ALC-4101	T1/(3F~19F)
2	375-4101A-L1-03	8	J852-SD-ALC-4101A	T1/(1;2;20,21F)
3	375-4102-L1-02	42	J852-SD-ALC-4102	T1/(3F~19F)
4	375-4102A-L1-02	12	J852-SD-ALC-4102A	T1/(1;2;20,21F)
5	375-4201-L1-02	42	J852-SD-ALC-4201	T2/(3F~19F)
6	375-4201A-L1-02	15	J852-SD-ALC-4201A	T2/(1;2;20,21,22F)
7	375-4202-L1-02	42	J852-SD-ALC-4202	T2/(3F~19F)
8	375-4202A-L1-02	15	J852-SD-ALC-4202A	T2/(1;2;20,21,22F)
9	375-4301-L1-02	42	J852-SD-ALC-4301	T3/(3F~19F)
10	375-4301A-L1-02	12	J852-SD-ALC-4301A	T3/(1;2;20,21F)
11	375-4302-L1-02	42	J852-SD-ALC-4302	T3/(3F~19F)
12	375-4302A-L1-02	6	J852-SD-ALC-4302A	T3/(20,21F)
		306		

加了6塊

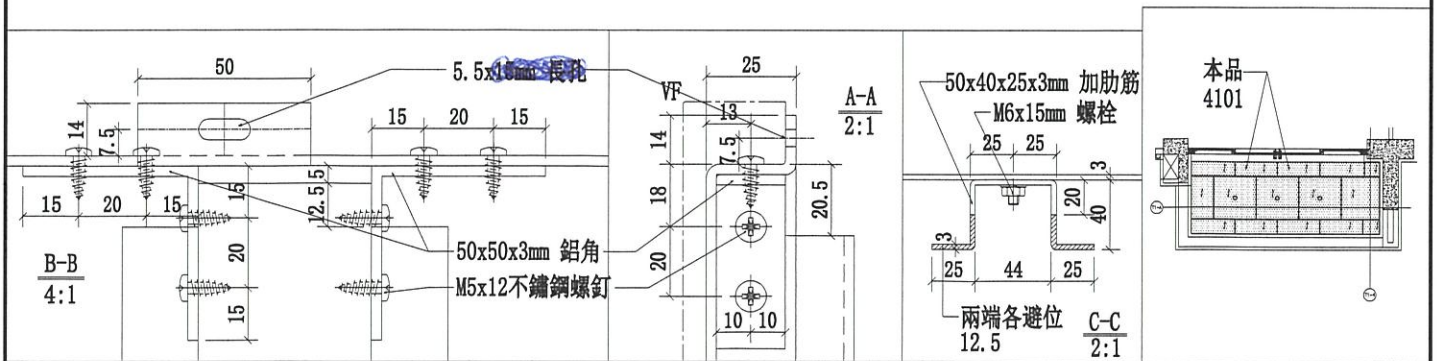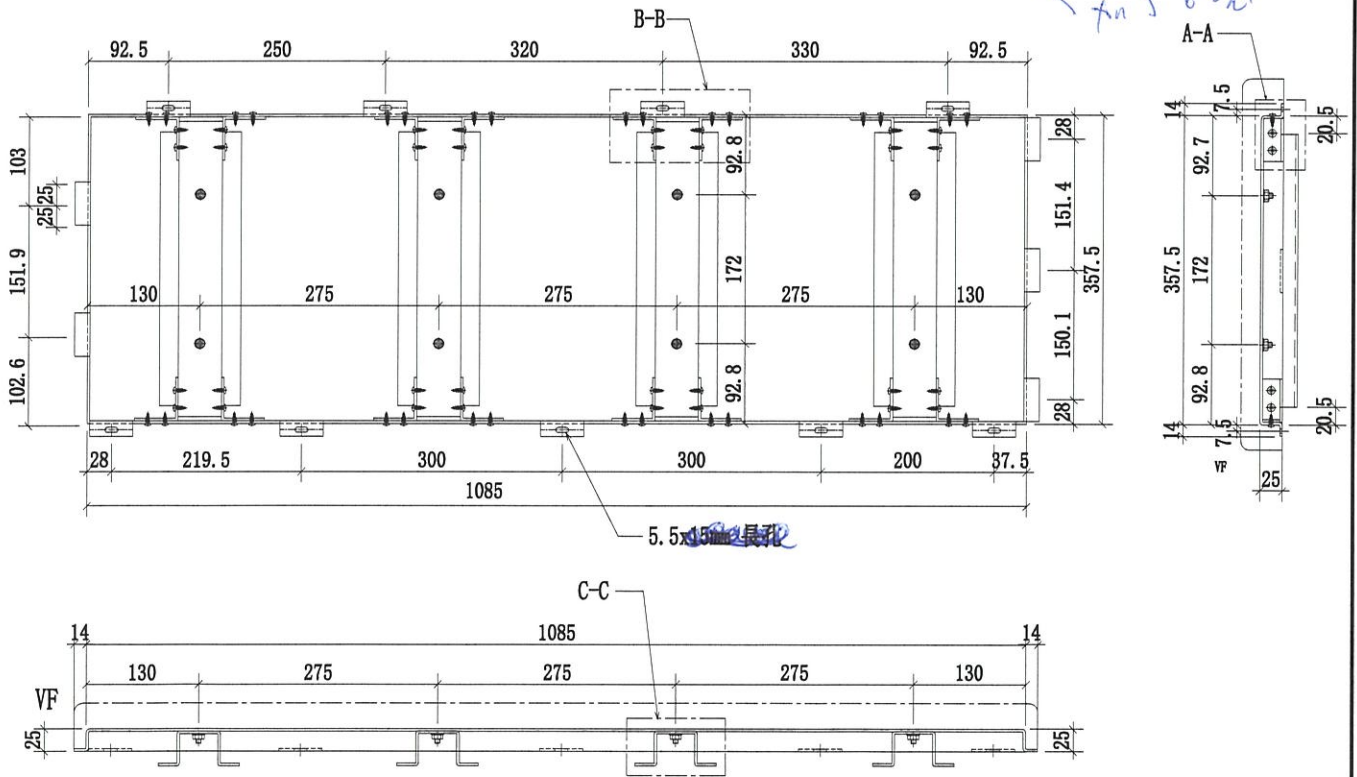

名稱	4101天花鋁板加工圖	制圖	CJM	2021.03.28	修改
材料	3mm 厚鋁板	復核	SHUI	2021.04.01	日期
顏色	UCT809261SC-3(白色)	批准			圖號
					375-4101-L1-03