

工程指示 / 要求簡箋(E.I.)

工程指示編號：EI / 3267 / 21

修改版次：E

工程編號：J - 852

工程名稱：亞皆老街中電

工程項目：Plenum box 大貨 (T1-T3)(1-23/F)

收件人：生統

發件人：Ant Yeung

日期：25/05/2021

要求提供 / 確認 事項：

- | | | |
|------------------------------------|-------------------------------------|-------------------------------|
| <input type="checkbox"/> 初步鋁料 B.M. | <input type="checkbox"/> 加工拆圖，然後生產 | <input type="checkbox"/> 尺寸表 |
| <input type="checkbox"/> 正式鋁料 B.M. | <input type="checkbox"/> 技術上資料 / 指示 | <input type="checkbox"/> 報價 |
| <input type="checkbox"/> 配件 B.M. | <input type="checkbox"/> 樣辦或貨品說明書 | <input type="checkbox"/> 分判合約 |
| <input type="checkbox"/> 其他：_____ | | |

內容：

E 版：按顧問合約要求，不能以 MILL 料作完成面，所有偏林箱需改用鋁化板生產
T1,T2 未生產，請廠生產時改用鋁化板，T3 已出貨在香港處理

D 版：按現場需要，偏林箱底部需界去 20mm，未出貨的在廠改

C 版：請優先出貨 T3:6/F 的偏林箱，共 8 隻。(T3A/W4/W5/W9/W10, T3B/W4/W5/W8, T3C/W6).

B 版：已修改 TIC/W9 加工圖

A 版：請優先生產一隻 T3C/W6 送地盤用。24/4/2021 一定到地盤。

請按加工圖生產 PLENUM BOX 送地盤安裝用 (421 件)

按最新 6th 圖紙拆圖

已扣除 T3, 5/F 數量

生產及出貨次序：(1) T3: 2-23/F，(2) T1, T2 : 2-11/F，(3) T1,T2 : 12-23/F，(4) T1,2,3 : 1/F
24/4/2021 出 T3 用。

請在 2021/05/14 前完成上列事項

附： 頁

以上項目為：

- 原合約工程包 原合約工程加 / 減賬 新工程報價

原因：-

分發東莞各部門：

- | | | | |
|--|--|--|---|
| <input type="checkbox"/> 生產技術總監 <input type="checkbox"/> 連附件 | <input type="checkbox"/> 技術部 <input type="checkbox"/> 連附件 | <input type="checkbox"/> 生產部 <input type="checkbox"/> 連附件 | <input type="checkbox"/> 機械設計部 <input type="checkbox"/> 連附件 |
| <input type="checkbox"/> 採購部 <input type="checkbox"/> 連附件 | <input checked="" type="checkbox"/> 生產統籌部 <input type="checkbox"/> 連附件 | <input type="checkbox"/> 小羅 & 清 <input type="checkbox"/> 連附件 | |
| <input type="checkbox"/> 質檢部 <input type="checkbox"/> 連附件 | <input type="checkbox"/> 會計部 <input type="checkbox"/> 連附件 | <input type="checkbox"/> 報關組 <input type="checkbox"/> 連附件 | <input type="checkbox"/> 其他 <u>楊榮輝</u> <input type="checkbox"/> 連附件 |

分發其他分判：

- 水洪 連附件

分發香港各部門：

- | | | | | |
|---|--|---|--|--|
| <input type="checkbox"/> 行政部 <input type="checkbox"/> 連附件 | <input type="checkbox"/> 會計部 <input type="checkbox"/> 連附件 | <input type="checkbox"/> 統籌部 <input type="checkbox"/> 連附件 | <input checked="" type="checkbox"/> 工程部地盤科文 <input type="checkbox"/> 連附件 | <input checked="" type="checkbox"/> 祥哥 |
| <input type="checkbox"/> 採購部 <input type="checkbox"/> 連附件 | <input type="checkbox"/> QS 部 <input type="checkbox"/> 連附件 | <input type="checkbox"/> 維修部 <input type="checkbox"/> 連附件 | <input type="checkbox"/> 其他 _____ <input type="checkbox"/> 連附件 | |

傳遞編號：

HK 1168 / 21

發件人簽署：

項目經理簽署：

530 ALUMINIUM

A. GENERAL

- Provide approved aluminium extrusions and/or sheet of alloy and grades suitable for the structural requirements, applied finishes and project conditions not less than the strength and durability properties of the alloy and temper designated in the relevant Standards. Submit details including proposed alloy types with supporting justification data.
- All aluminium materials shall be of consistent high quality regardless of source.
- Manufacturers shall be approved established manufacturers with a reputation for producing high quality materials. Submit details.
- All unexposed aluminium shall have a minimum coating of 10 microns of anodising or paint. No mill finish aluminium shall be permitted whether exposed or not.

B. QUALITY AND CERTIFICATION

- Submit manufacturer's certificate of compliance or test report for each batch of aluminium supplied. Each batch shall be suitably identified and cross-referenced with the certificate.
- Quality control measures shall ensure that materials are inspected before shipment. Where the required testing has not been done, finishes requirements are not satisfied, does not fall within the colour range endorsed by the Employer's Representative or Consultants, or has not been processed in accordance with the specification, then it shall not be shipped.

531 ALUMINIUM EXTRUSIONS

A. GENERAL

- All extruded material is to be produced by an approved extruder. The Facade Contractor shall submit the proposed extruder's credentials, QA/QC documents, references, etc. prior to commencement of works for approval by the Facade Consultant. The Facade Contractor shall NOT use a non-approved extruder to supply extruded items for this contract.
- All extrusion for structural profiles shall be formed from new aluminium billets, recycled aluminium and recycled aluminium billets shall not be used. Recycled aluminium and recycled aluminium billets may be used for non-structural member.

27/09/25 P-66
PDF P-323




From D




美特鋁質有限公司
MIDI Aluminium Fabricator Ltd.

工程號 J-852 | 地盤 亞皆老街中電

物料號	座數	樓層	數量
T1A/W4	T1	1F-21F	18
T1A/W5	T1	1F-21F	18

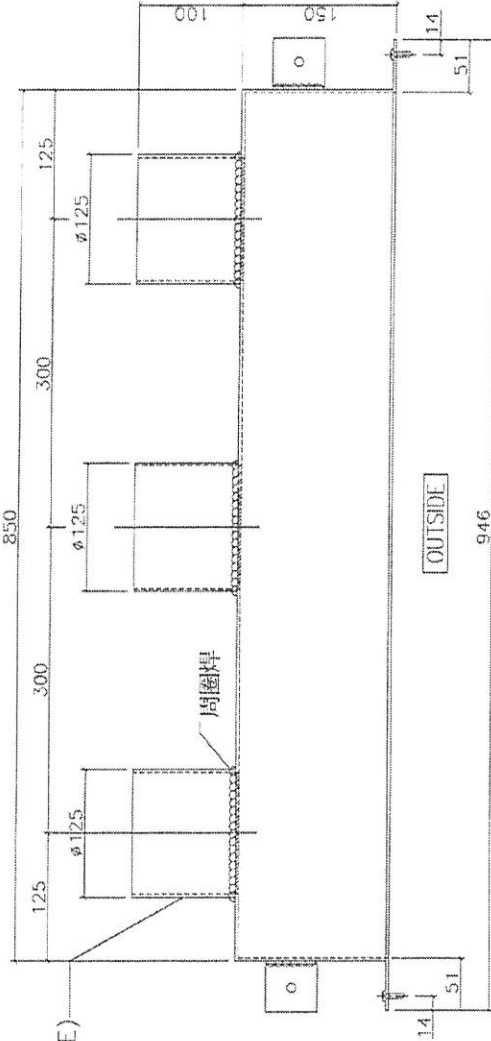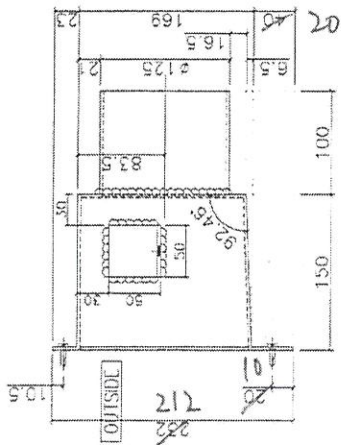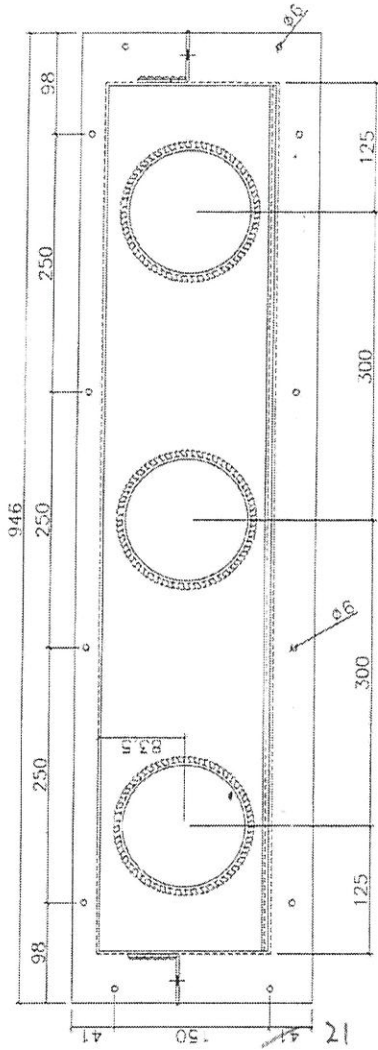

plenum box (3mm THK. ALUM. PLATE)

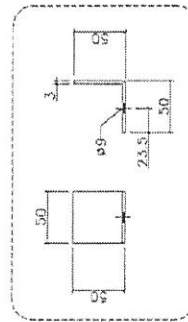

名稱	偏林箱	制圖	胡冬雲	2020.12.28	修改		
材料	3.0MM鋁板	復核			日期		
顏色	MILL 鋁化	批准			圖號	T1A/W4, W5	



From D





美特鋁質 有限公司
MIDI Aluminium Fabricator Ltd.

物料號	座數	樓層	數量
T1B/W4	T1	1F-21F	18

工程號 J-852 地盤 亞皆老街中電

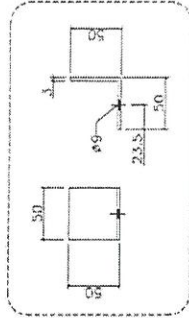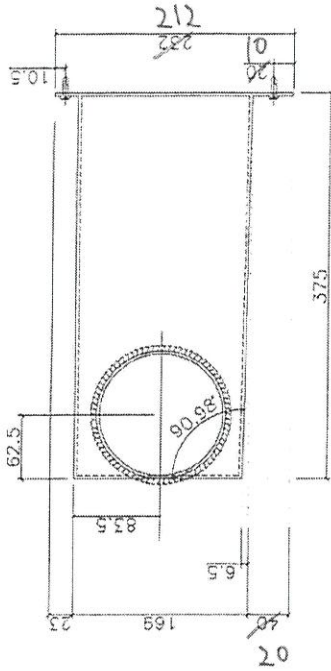

plenum box(3mm THK. ALUM. PLATE)

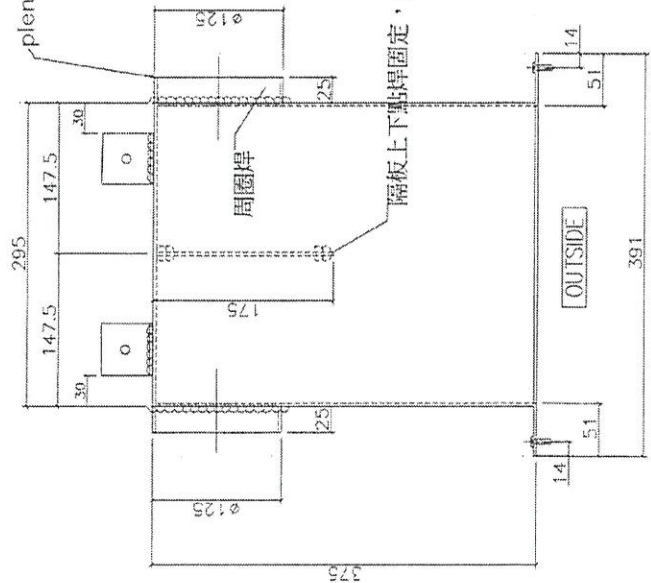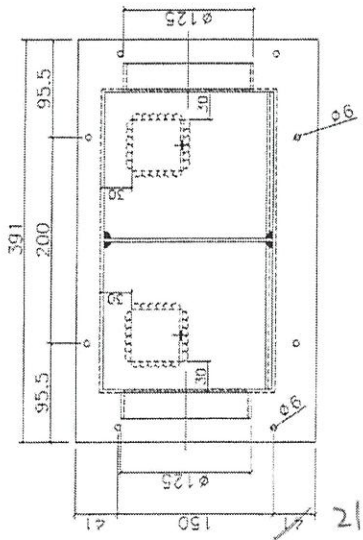

名稱	偏林箱	制圖	胡冬雲	2020. 12. 28	修改	A	
材料	3.0MM鋁板	復核			日期	2021. 4. 8	
顏色	MIL 綠化	批准			圖號	T1B/W4	





From D



美特鋁質有限公司
MIDI Aluminium Fabricator Ltd.

物料號	座數	樓層	數量
T1B/W8	T1	1F-21F	18

工程號 J-852 地盤 亞皆老街上電

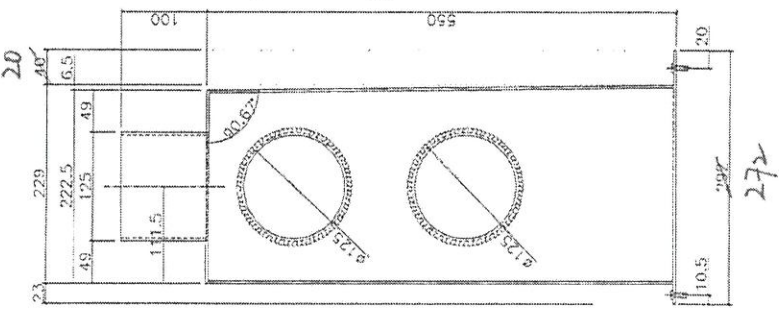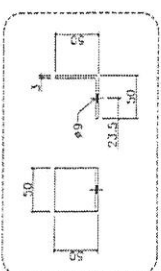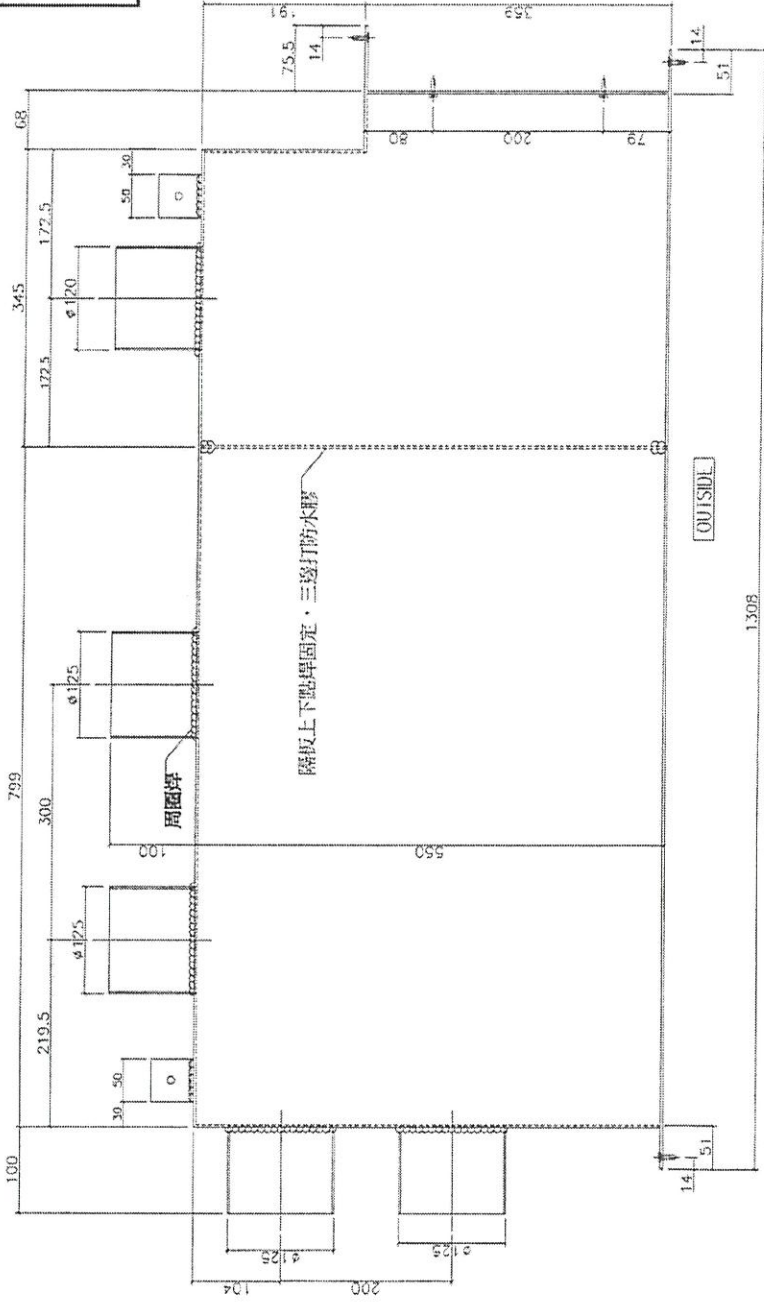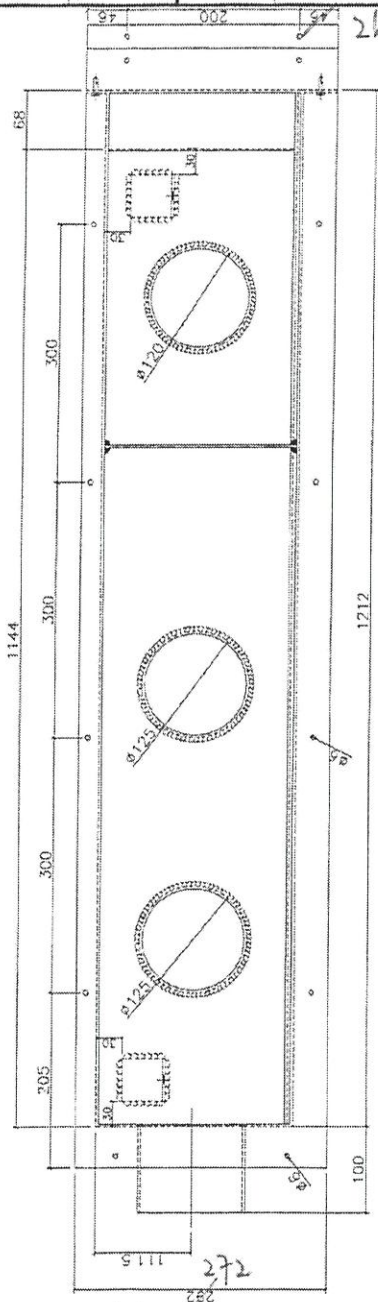




名稱	偏林箱	制圖	胡冬雲 2020. 12. 28	修改	
材料	3. 0MM鋁板	復核		日期	
顏色	MILL 綠/灰	批准		圖號	T1B/W8

From D

美特鋁質 有限公司
MIDI Aluminium Fabricator Ltd.

工程號 J-852 | 地盤 亞皆老街中電




物料號	座數	樓層	數量
T1C/W6	T1	1F-21F	18
T1C/22W6	T1	22F	1
T1C/23W6	T1	23F	1

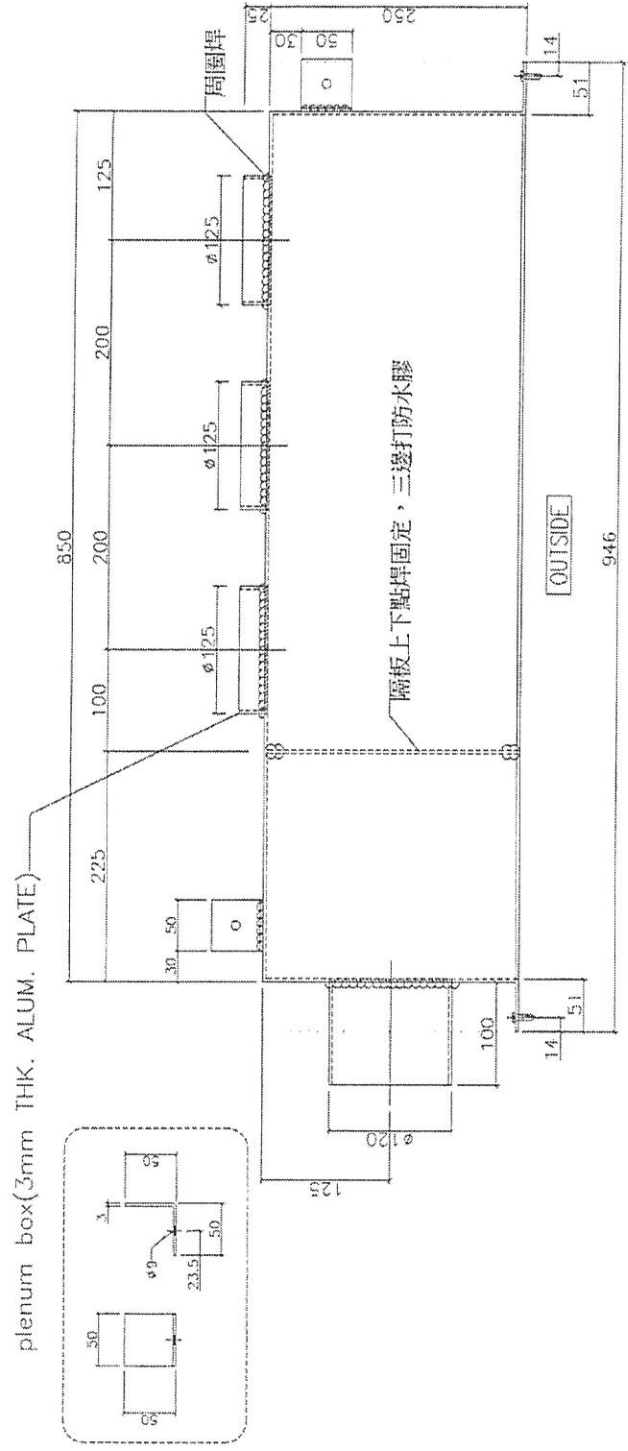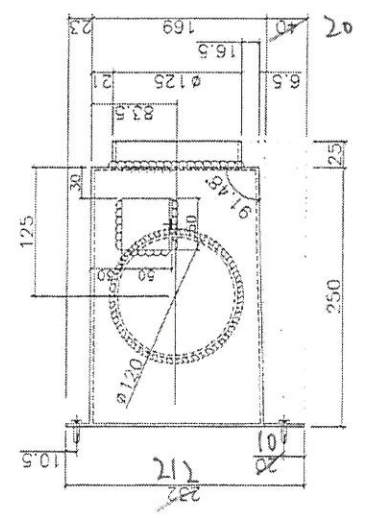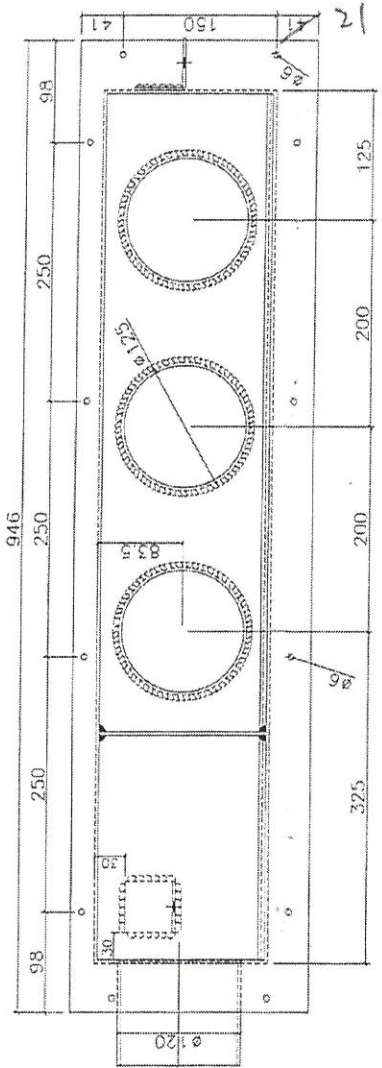

名稱	偏林箱	制圖	胡冬雲	2020. 12. 28	修改	A
材料	3.0MM鋁板	復核			日期	2021. 4. 8
顏色	MILL 給化	批准			圖號	T1C/W6, 22W6, 23W6

From D ~~E2~~ 3267B

 美特鋁質 有限公司 MIDI Aluminium Fabricator Ltd.	物料號	座數	樓層	數量
	T1C/W9	T1	1F-21F	18
工程號 J-852	地盤	亞皆老街中電		

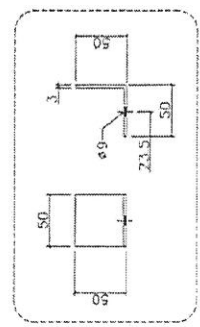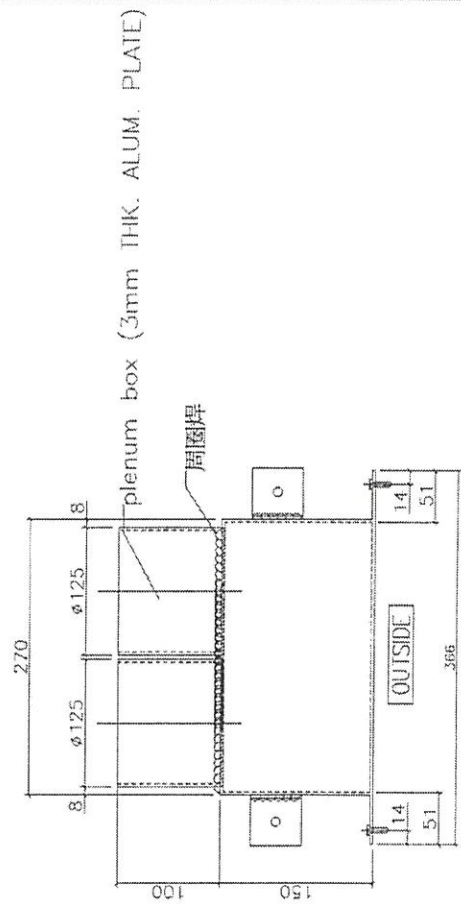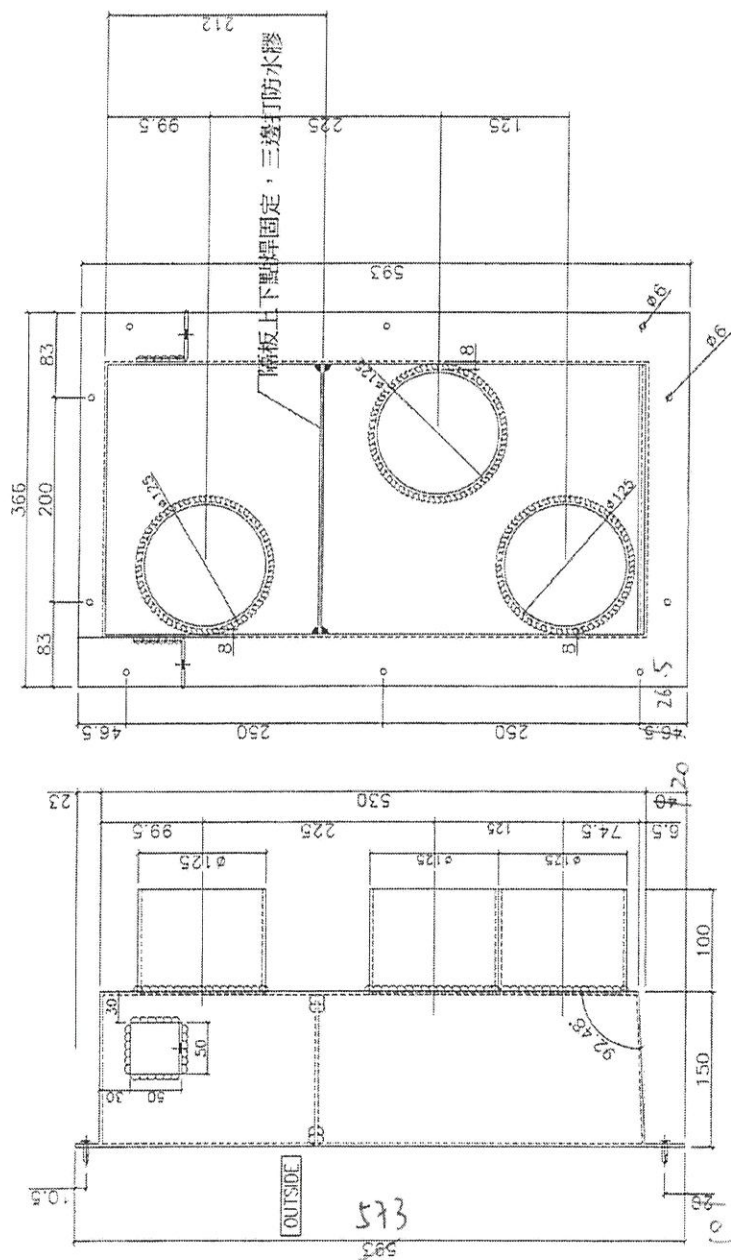


名稱	偏林箱	制圖	胡冬雲	2020. 12. 28	修改	A	B
材料	3.0MM鋁板	復核			日期	2021. 4. 8	2021. 4. 27
顏色	MILL 綠化	批准			圖號	T1C/W9	

From D



工程號 J-852 地盤 亞皆老街中電

物料號	座數	樓層	數量
T1A/22W6	T1	22F	1
T1A/23W6	T1	23F	1

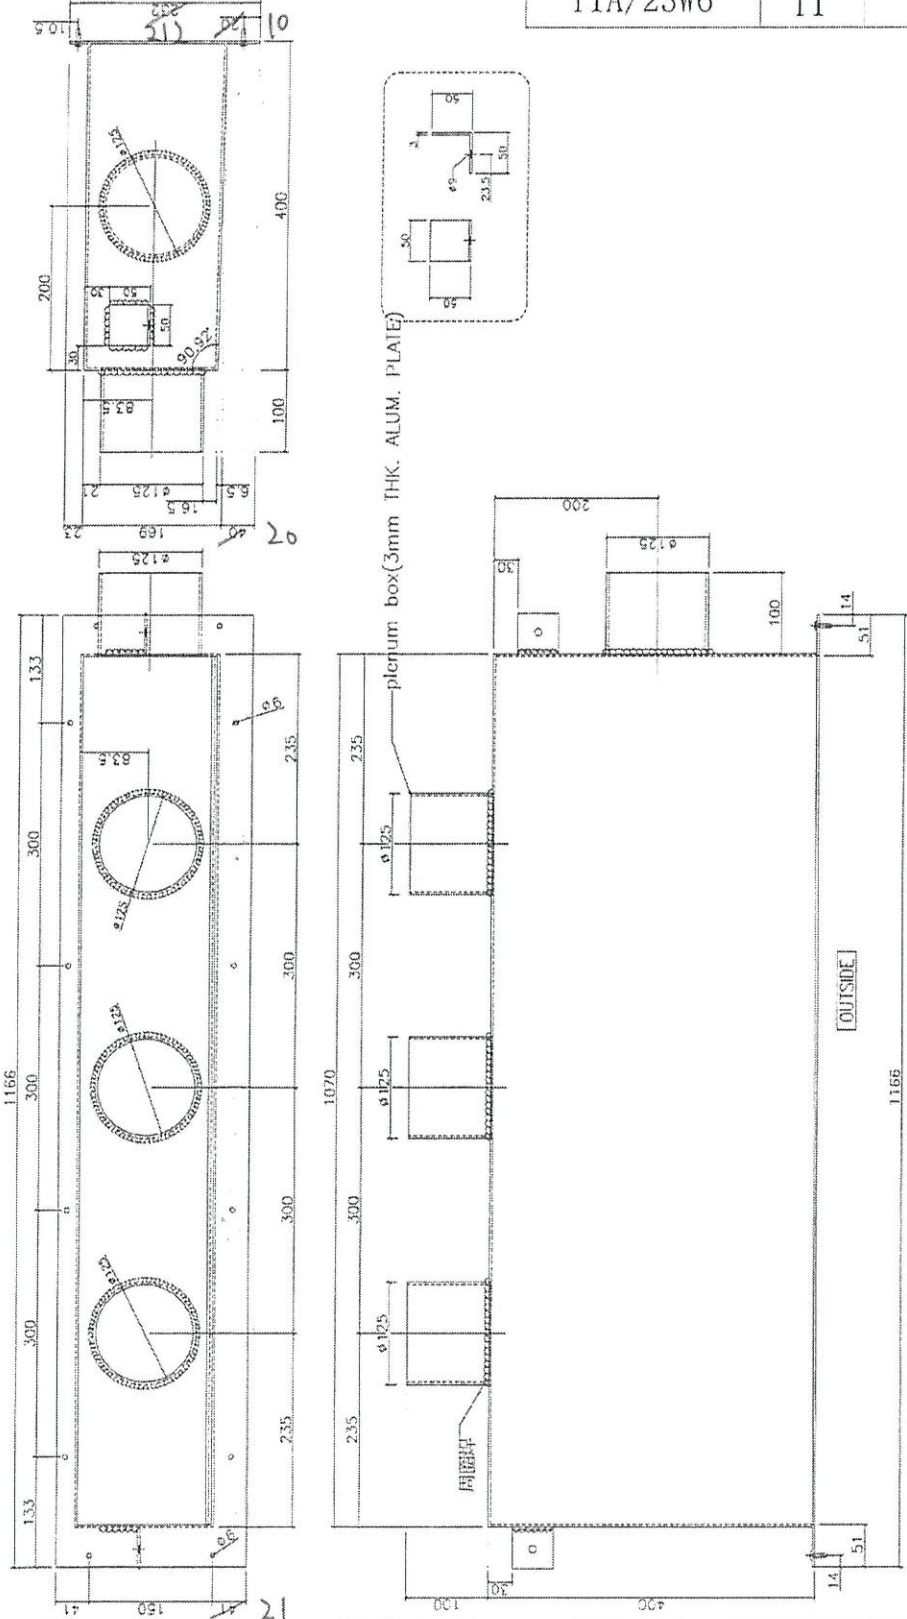

名稱	偏林箱	制圖	胡冬雲	2020.12.23	修改	A
材料	3.0MM鋁板	復核			日期	2021.4.8
顏色	MIL 鋁化	批准			圖號	T1A/22W6, 23W6




From D




美特鋁質有限公司
MIDI Aluminium Fabricator Ltd.

工程號 J-852 | 地盤 亞皆老中電

物料號	座數	樓層	數量
T1A/22W8	T1	22F	1
T1A/23W8	T1	23F	1

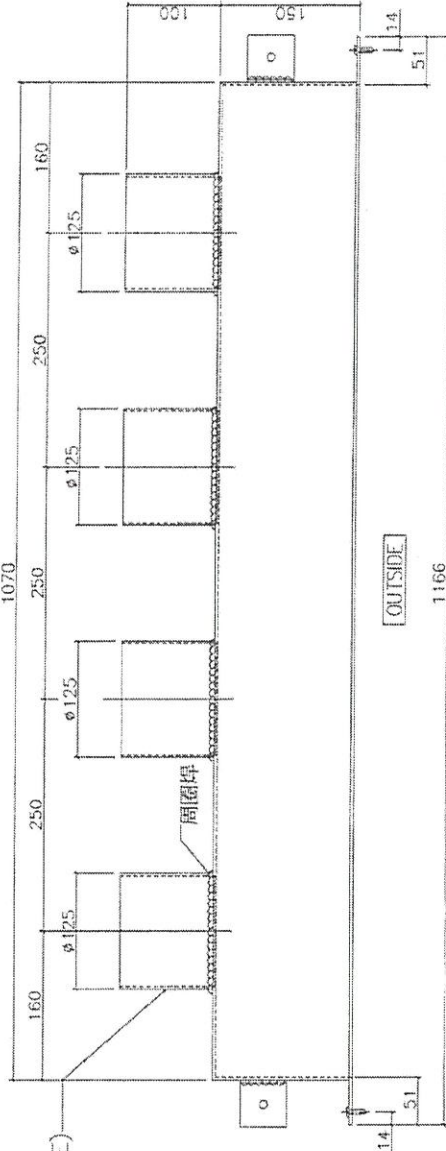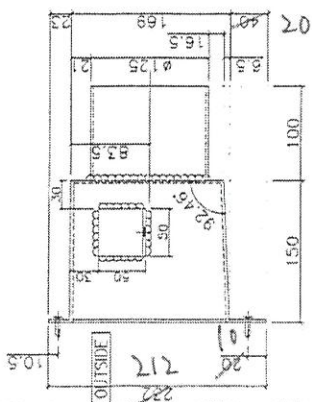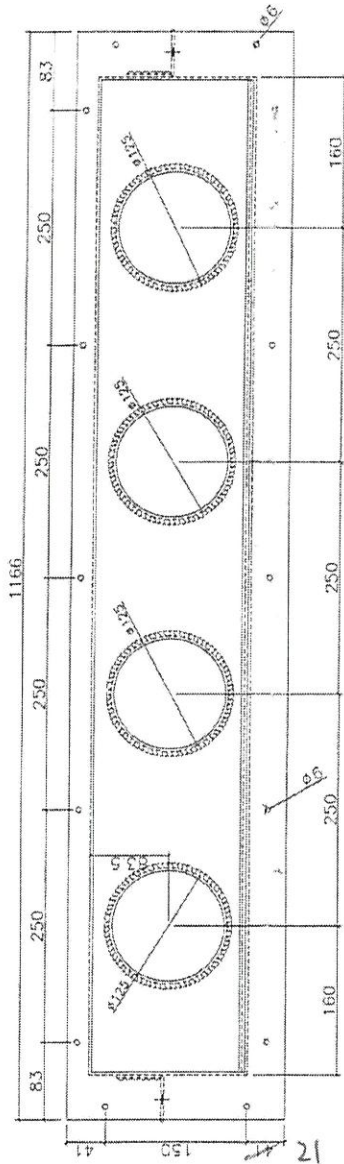

plenum box(3mm THK. ALUM. PLATE)

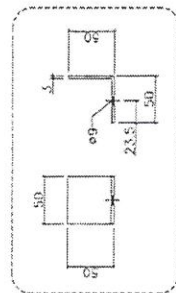

名稱	偏林箱	制圖	胡冬雲	2020. 12. 23	修改	A	
材料	3.0MM鋁板	復核			日期	2021. 4. 8	
顏色	MIT 藍色	批准			圖號	T1A/22W8, 23W8	



From D





美特鋁質有限公司
MIDI Aluminium Fabricator Ltd.

工程號 J-852 | 地盤 亞皆老街中電

物料號	座數	樓層	數量
T2A/W4	T2	1F-21F	18
T2A/22W4	T2	22F	1
T2A/23W13	T2	23F	1

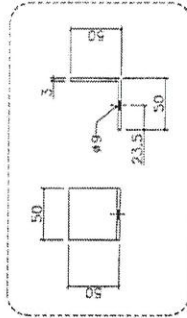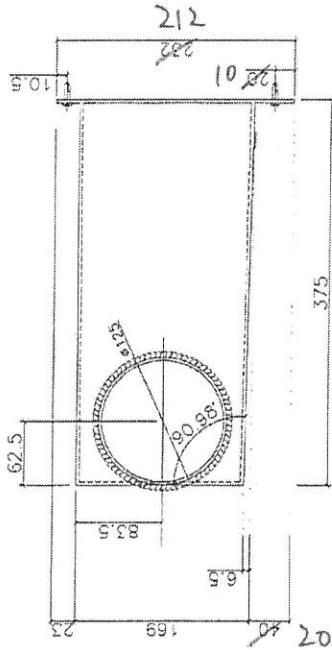


plenum box (3mm THK, ALUM. PLATE)

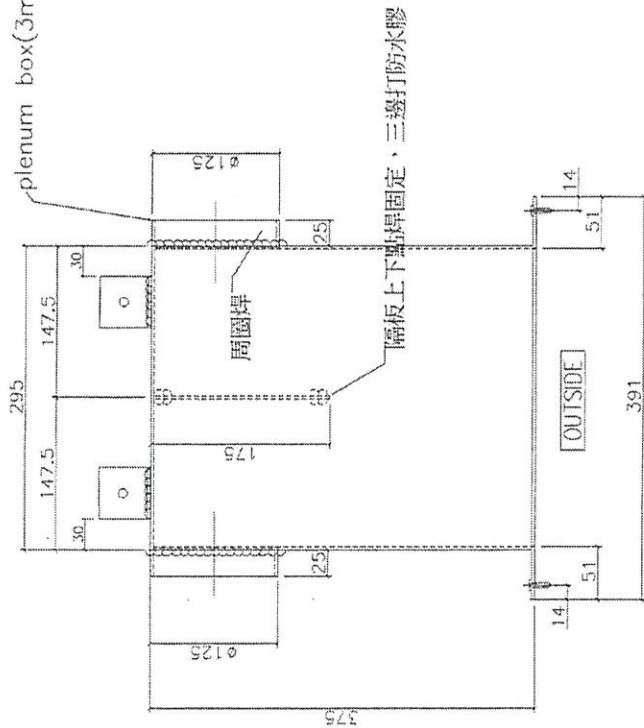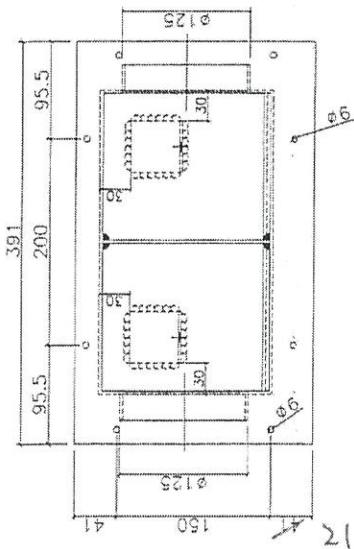

名稱	偏林箱	制圖	胡冬雲	2020.12.28	修改	A	
材料	3.0MM鋁板	復核			日期	2021.4.8	
顏色	MILK 綠/16	批准			圖號	T2A/W4, 22W4, 23W13	


From D

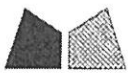

美特鋁質 有限公司
MIDI Aluminium Fabricator Ltd.

工程號 J-852 | 地盤 | 亞皆老街中電

物料號	座數	樓層	數量
T2A/W5	T2	1F-21F	18
T2A/22W5	T2	22F	1
T2A/23W14	T2	23F	1

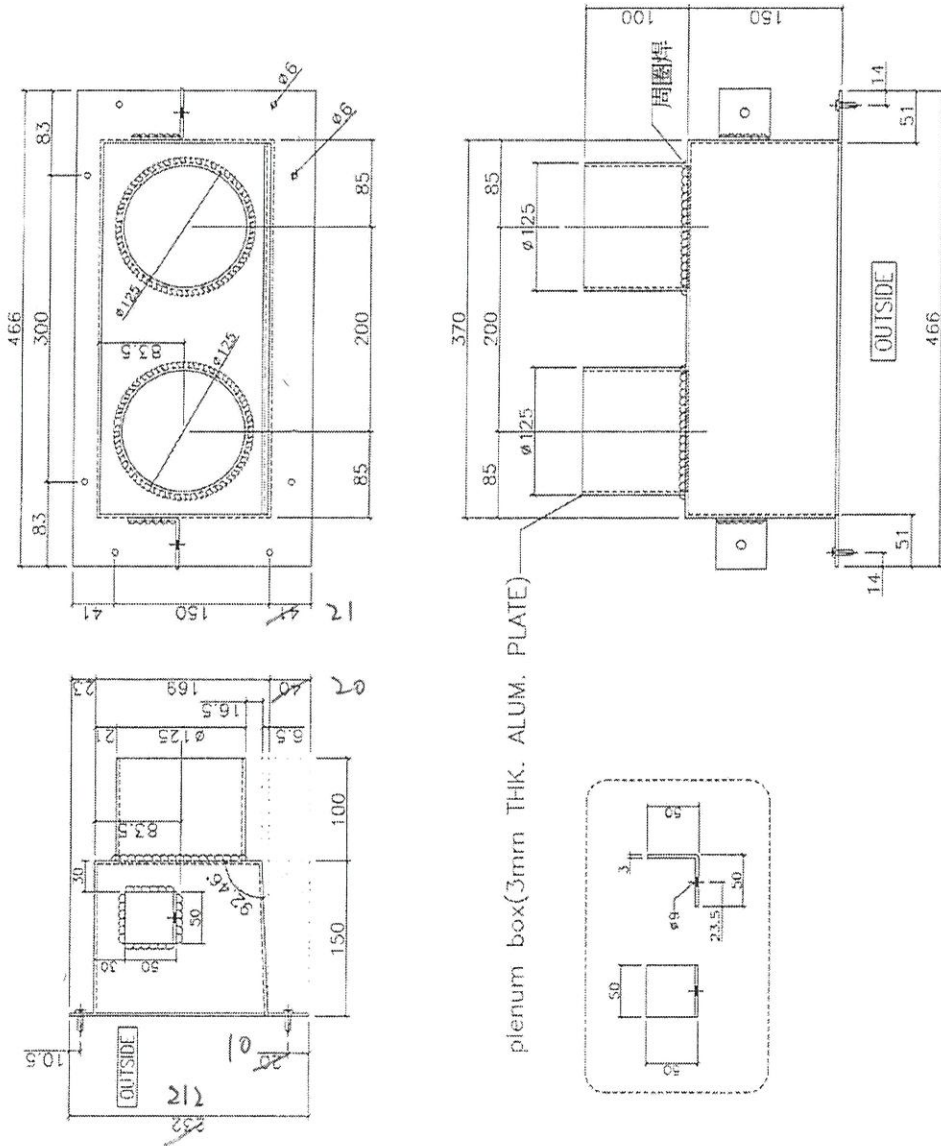

名稱	偏林箱	制圖	胡冬雲	2020.12.28	修改		
材料	3.0MM鋁板	復核			日期		
顏色	MILL 鋅化	批准			圖號	T2A/W5, 22W5, 23W14	



From D





美特鋁質 有限公司
MIDI Aluminium Fabricator Ltd.

工程號 J-852 | 地盤 亞皆老街中電

物料號	座數	樓層	數量
T2B/W4	T2	1F-21F	18
T2B/22W4	T2	22F	1

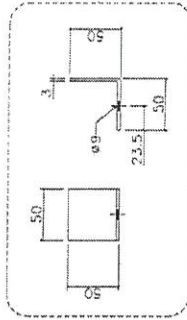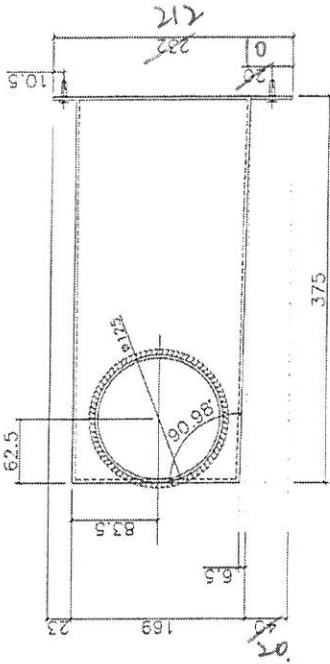


plenum box(3mm THK. ALUM. PLATE)

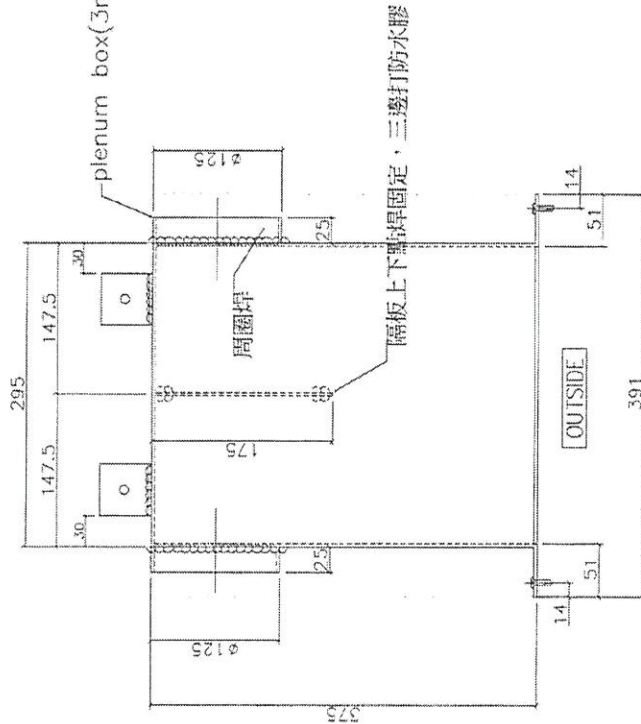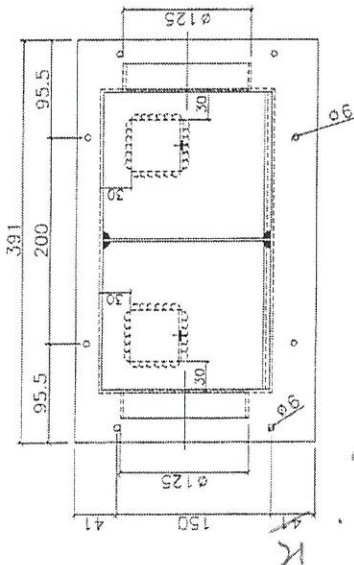

名稱	偏林箱	制圖	胡冬雲	2020. 12. 23	修改	A	
材料	3.0MM鋁板	復核			日期	2021. 4. 8	
顏色	MILL 終化	批准			圖號	T2B/W4, 22W4	




From D

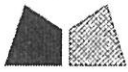


美特鋁質有限公司
MIDI Aluminium Fabricator Ltd.

工程號 J-852 地盤 亞皆老街上電

物料號	座數	樓層	數量
T2B/W5	T2	1F-21F	18
T2B/22W5	T2	22F	1

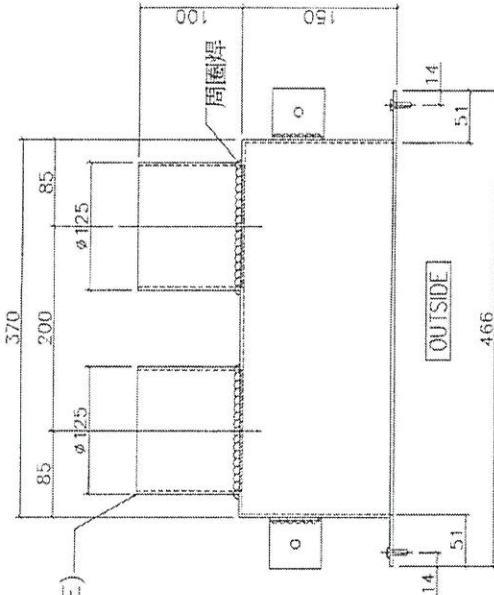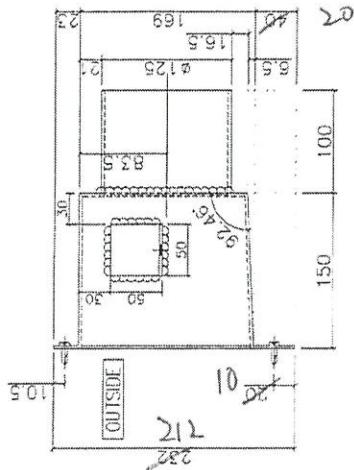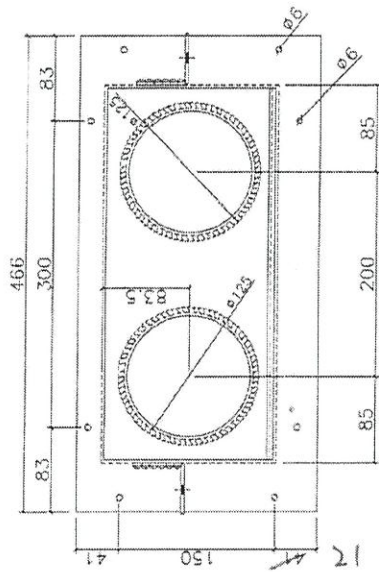

plenum box (3mm THK. ALUM. PLATE)

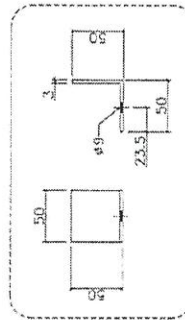

名稱	偏林箱	制圖	胡冬雲	2020.12.23	修改		
材料	3.0MM鋁板	復核			日期		
顏色	MILL 鋁化	批准			圖號	T2B/W5, 22W5	





Form D



美特鋁質有限公司
MIDI Aluminium Fabricator Ltd.

物料號	座數	樓層	數量
T2B/W8	T2	1F-21F	18

工程號 J-852 地盤 亞皆老街上電

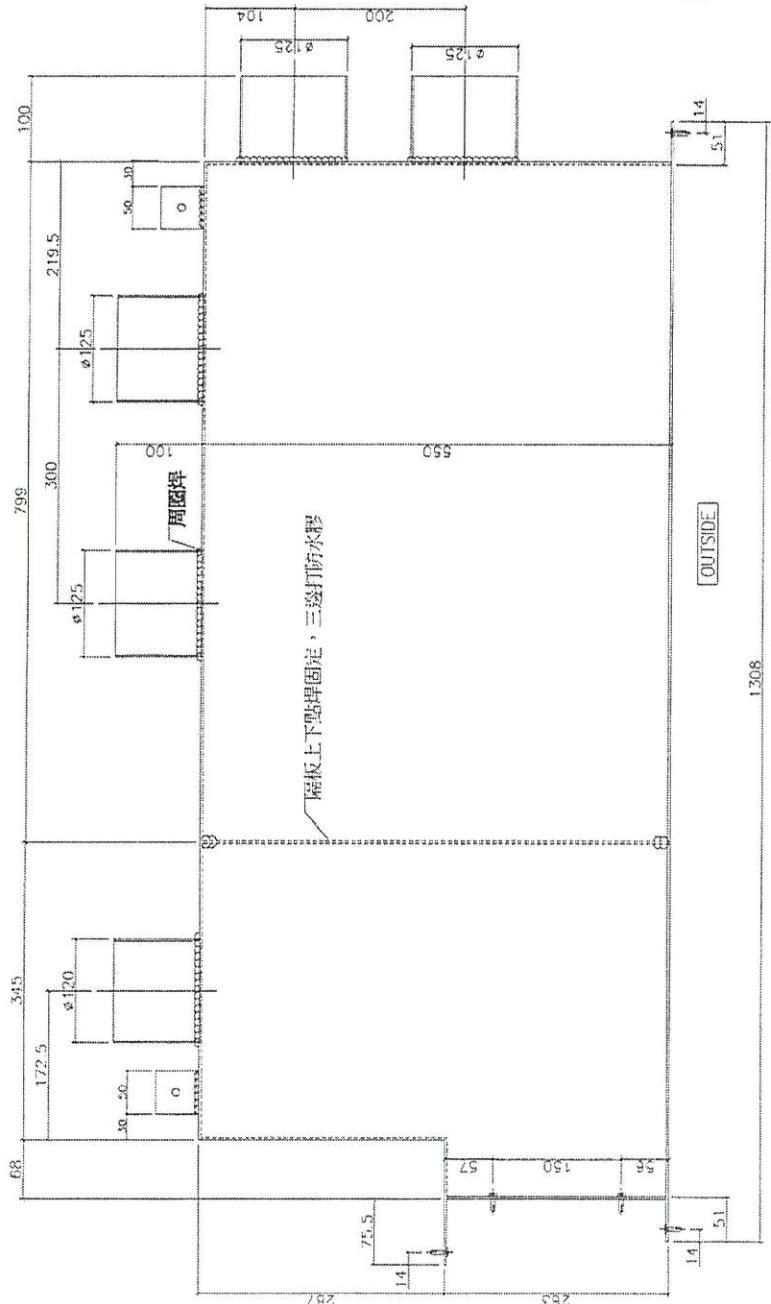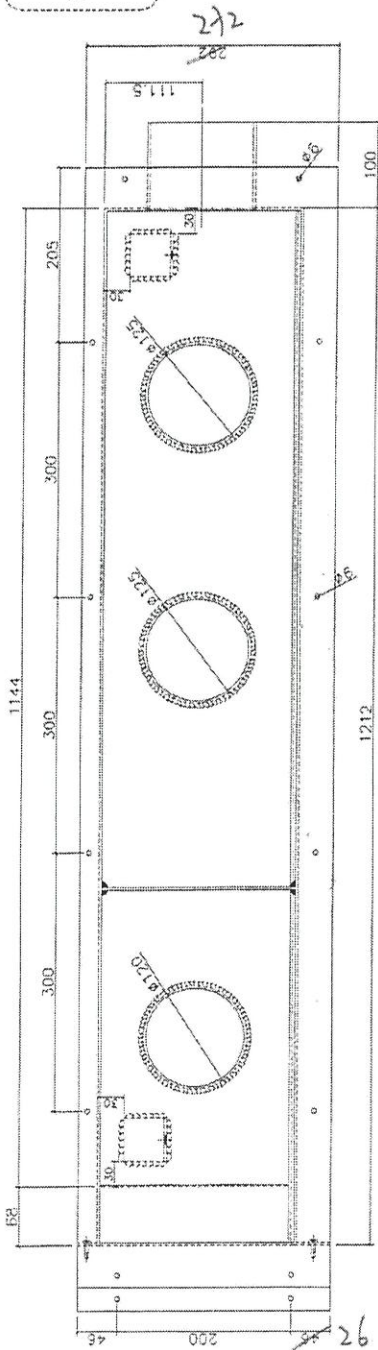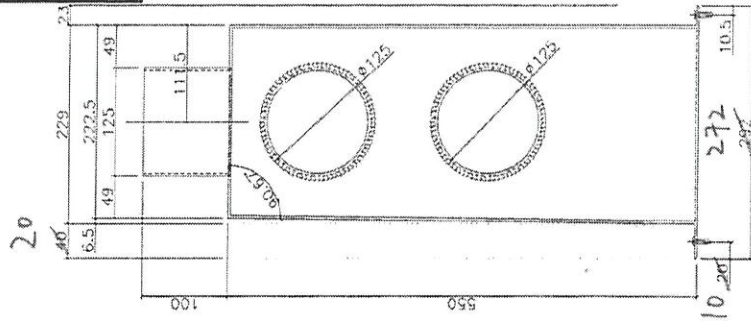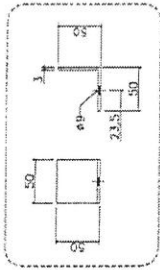

隔板上下點焊固定，三邊打防水膠


周圍焊

OUTSIDE

名稱	偏林箱	制圖	胡冬雲 2020. 12. 23	修改	
材料	3.0MM鋁板	復核		日期	
顏色	MIL 鈦色	批准		圖號	T2B/W8

From D

 美特鋁質 有限公司 MIDI Aluminium Fabricator Ltd.	物料號	座數	樓層	數量
	T2A/23W5	T2	23F	1
工程號 J-852 地盤 亞皆老中電				

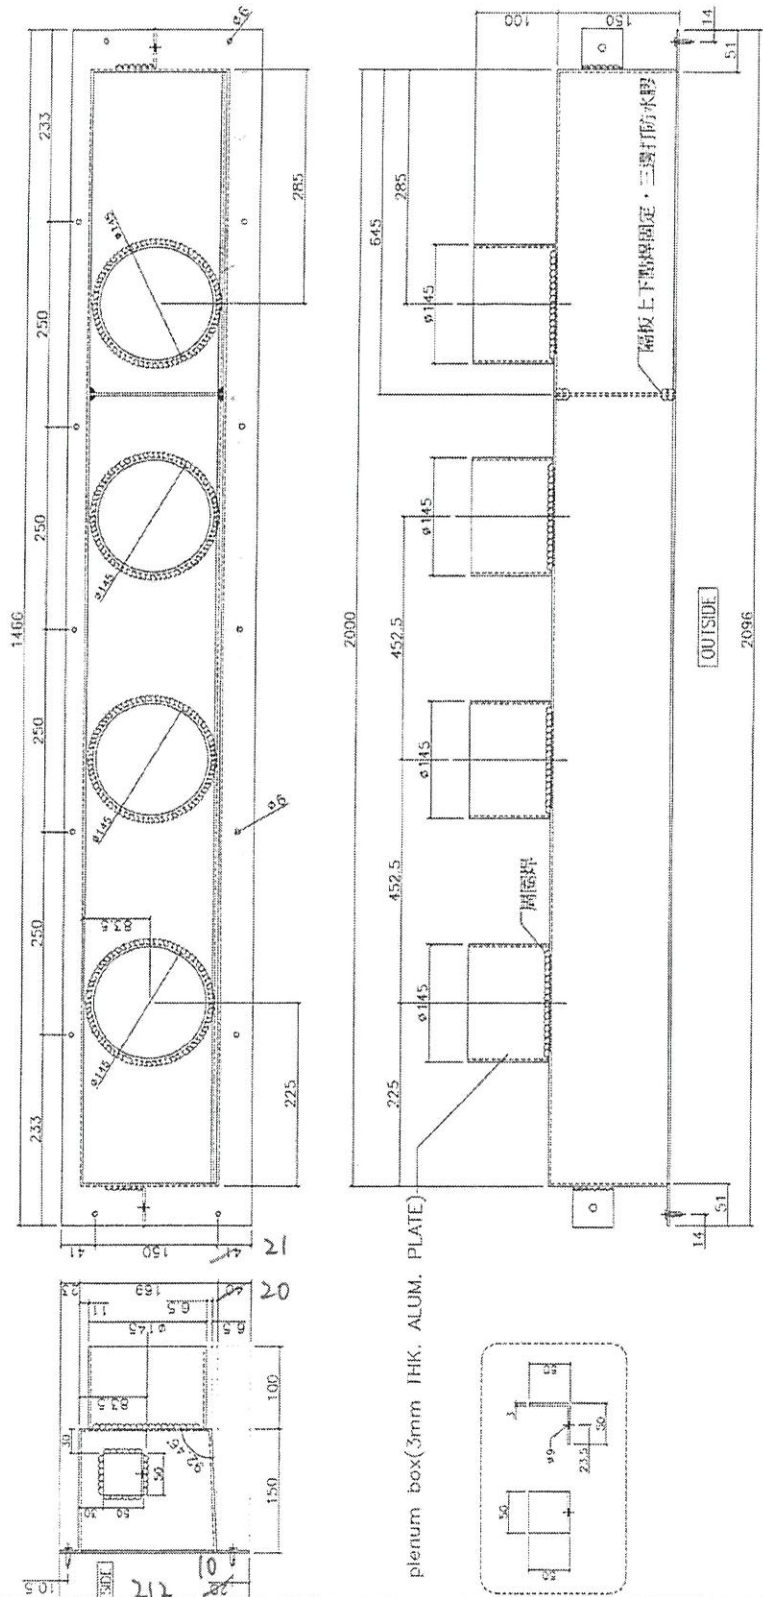

名稱	偏林箱	制圖	胡冬雲	2020. 12. 23	修改		
材料	3.0MM鋁板	復核			日期		
顏色	MILL 鋁色	批准			圖號	T2A/23W5	

