



工程指示編號：EI / 3268 / 21

修改版次：A

工程編號：J - 852

工程名稱：亞皆老街中電

工程項目：佛沙窗 師父板 (5th)

收件人：生統 / 王良 / 邱總 / 青哥

發件人：Ant Yeung

日期：14/04/2021

要求提供 / 確認 事項：

- | | | |
|------------------------------------|-------------------------------------|-------------------------------|
| <input type="checkbox"/> 初步鋁料 B.M. | <input type="checkbox"/> 加工拆圖，然後生產 | <input type="checkbox"/> 尺寸表 |
| <input type="checkbox"/> 正式鋁料 B.M. | <input type="checkbox"/> 技術上資料 / 指示 | <input type="checkbox"/> 報價 |
| <input type="checkbox"/> 配件 B.M. | <input type="checkbox"/> 樣辦或貨品說明書 | <input type="checkbox"/> 分判合約 |

急!!
請優先處理

A 版: 已修改頂底橫的加工圖

***所有加工項目 (包括開料鑽孔) 需由 金門 + Meinhardt 註廠顧問及註廠 QC 逐項簽名

請按加工圖生產佛沙窗師父板 (收貨用) 送寫字樓 1/F 源收.

請參考附件+按顧問於 2020.09.08, 2020.12.23 及 2021.02.02 審視的事項才出貨.

#1) 所有螺絲孔位置要啣膠，見膠噴，要清理膠漬

#2) 轉角位膠條不能鬆脫

#3) 噴塗脫色，要補油

#4) 45 度角要多一點點膠，要清理膠漬

#5) 滴水線刀口位要補油

#6) 45 度不能起級，不齊

#7) 窗玉不能大細邊，要對對角線

#8) 窗玉 45 度要補油

#9) 去水孔要移位，扇撐不能覆蓋去水孔

#10) 滴水線要加鋁片，要修螺絲

請在 2021.04.19 一定要到香港 前完成上列要求。

附有關圖紙 / 文件 :-

分發東莞各部門：

- | | | | | | | | |
|---|---|---|------------------------------|---------------------------------------|------------------------------|--|---|
| <input type="checkbox"/> 生產技術總監 | <input type="checkbox"/> 連附件 | <input type="checkbox"/> 技術部 | <input type="checkbox"/> 連附件 | <input type="checkbox"/> 生產部 | <input type="checkbox"/> 連附件 | <input type="checkbox"/> 機械設計部 | <input type="checkbox"/> 連附件 |
| <input type="checkbox"/> 採購部 | <input type="checkbox"/> 連附件 | <input checked="" type="checkbox"/> 生產統籌部 | <input type="checkbox"/> 連附件 | <input checked="" type="checkbox"/> 梅 | | | |
| <input checked="" type="checkbox"/> 質檢部 | <input checked="" type="checkbox"/> 連附件 | <input type="checkbox"/> 會計部 | <input type="checkbox"/> 連附件 | <input type="checkbox"/> 報關組 | <input type="checkbox"/> 連附件 | <input checked="" type="checkbox"/> 其他 | <input checked="" type="checkbox"/> 邱總 / 青哥 |

分發其他分判：

- (v) 水洪 連附件

分發香港各部門：

- | | | | | | | | |
|------------------------------|------------------------------|-------------------------------|------------------------------|------------------------------|------------------------------|----------------------------------|------------------------------|
| <input type="checkbox"/> 行政部 | <input type="checkbox"/> 連附件 | <input type="checkbox"/> 會計部 | <input type="checkbox"/> 連附件 | <input type="checkbox"/> 統籌部 | <input type="checkbox"/> 連附件 | <input type="checkbox"/> 工程部地盤科文 | <input type="checkbox"/> 連附件 |
| <input type="checkbox"/> 採購部 | <input type="checkbox"/> 連附件 | <input type="checkbox"/> QS 部 | <input type="checkbox"/> 連附件 | <input type="checkbox"/> 維修部 | <input type="checkbox"/> 連附件 | <input type="checkbox"/> 其他 | <input type="checkbox"/> 連附件 |


傳遞編號：

HK 784 / 21

發件人簽署：

項目經理簽署：

E73268A

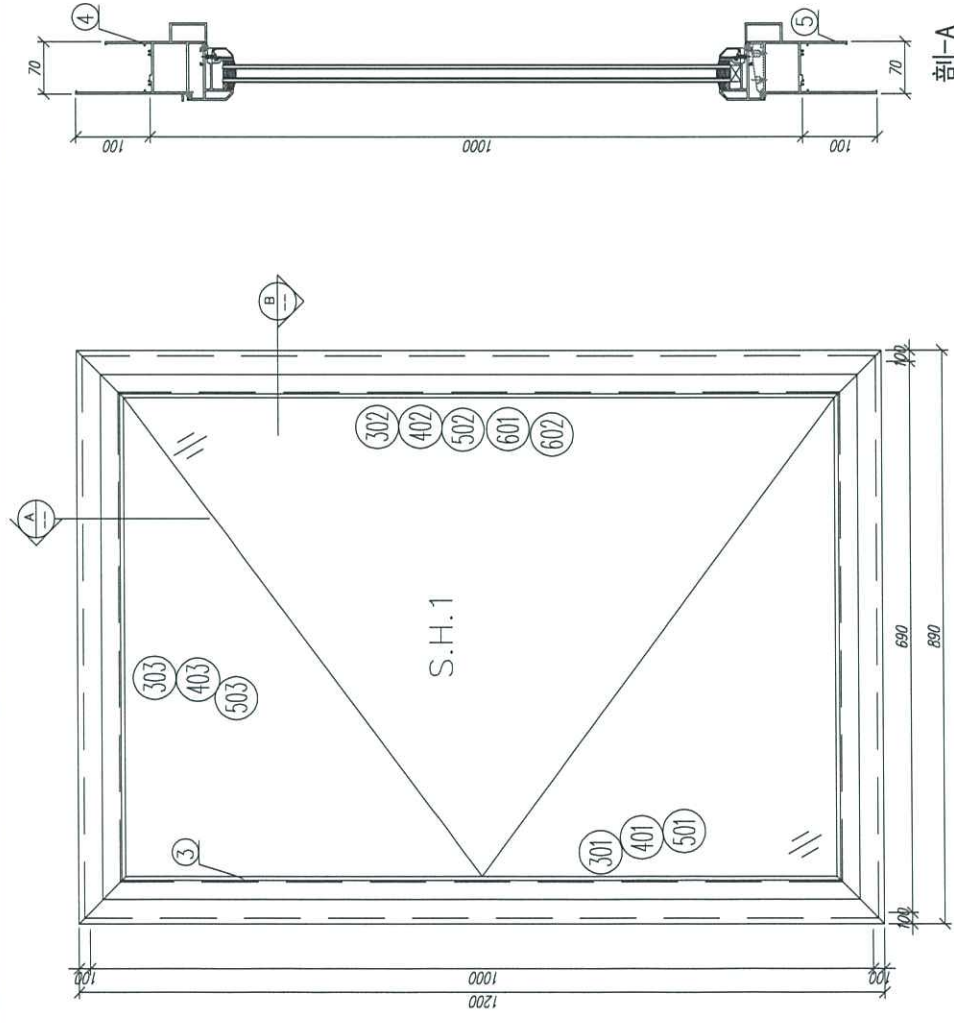


| 序號 | 材料編號 | 材料名稱 | 加工圖號 | 長度 L (MM) | 圖數 | |
|-----------|------------|-------------|-------------|--------------|----|-----|
| | | | | | 單位 | 小計 |
| 1 | X85759 | 70生窗邊框 | PW01-H01 | 1200 | 支 | 1 |
| 2 | X85759 | 70生窗邊框 | PW01-H01R | 1200 | 支 | 1 |
| 5 | X85764 | 70生窗拍蓋 | 蓋口膠料 | 846 | 支 | 2 |
| 6 | X85761 | 70生窗頂框 | PW01-W01 | 890 | 支 | 1 |
| 7 | X85762 | 70生窗底框 | PW01-W01R | 890 | 支 | 1 |
| 如下為生玉/硬玉料 | | | | | | |
| 301 | X85767 | 70生窗五金 | PW02-H01 | 900 | 支 | 1 |
| 302 | X85767 | 70生窗五金/扶手 | PW02-H01R | 900 | 支 | 1 |
| 303 | X85767 | 70生窗五金頂/底 | PW02-H01/IR | 590 | 支 | 2 |
| 401 | X85834 | 70窗玻璃夾角企 | PW03 | 827 | 支 | 1 |
| 402 | X85834 | 70窗玻璃夾角企/扶手 | PW03a | 827 | 支 | 1 |
| 403 | X85834 | 70窗玻璃夾角企 | PW03 | 467 | 支 | 2 |
| 501 | X85768 | 70窗玻璃總企 | 蓋口膠料 | 827 | 支 | 1 |
| 502 | X85768 | 70窗玻璃總企/扶手 | PW04 | 827 | 支 | 1 |
| 504 | X85768 | 70窗玻璃總企 | 斜口膠料 | 487 | 支 | 2 |
| 601 | X85824 | 多點鎖拉把 | | 303 | 支 | 1 |
| 602 | X85824 | 多點鎖拉把 | | 320 | 支 | 1 |
| 如下為配件資料 | | | | | | |
| 701 | 837-CW6-S1 | 防水膠條 | | | 米 | 3.2 |
| 702 | 東成-TC903 | 扣碼 | | | 組 | 2 |
| 703 | 美國標準 | 14" | | | 支 | 2 |
| 704 | 東成201-08 | 編扣 | | | 個 | 2 |
| 705 | 東成202-06 | 鎖匙 | | | 個 | 2 |
| 706 | HD-AF-01 | 墊板 | | | 個 | 1 |
| 707 | 東成-2035-B | 多點鎖腳蓋 | | | 套 | 1 |

| | | | |
|--|----------------|---|----------------|
| 數量: 1 | 材料: 详见本图附表 | 表面处理: UCT806812XL-3 | Rev: B |
| 制图: IVAN | 日期: 2020.07.21 | 校核: WSH | 修改: 2021.04.14 |
| 美特铝质 有限公司 MIDI Aluminium Fabricator Ltd. | | 工程名稱: J852-亞皆老街 / 佛沙窗 圖名: HUNG016組裝圖 圖号: UN-01A | |

E7328A


請用A3紙打印

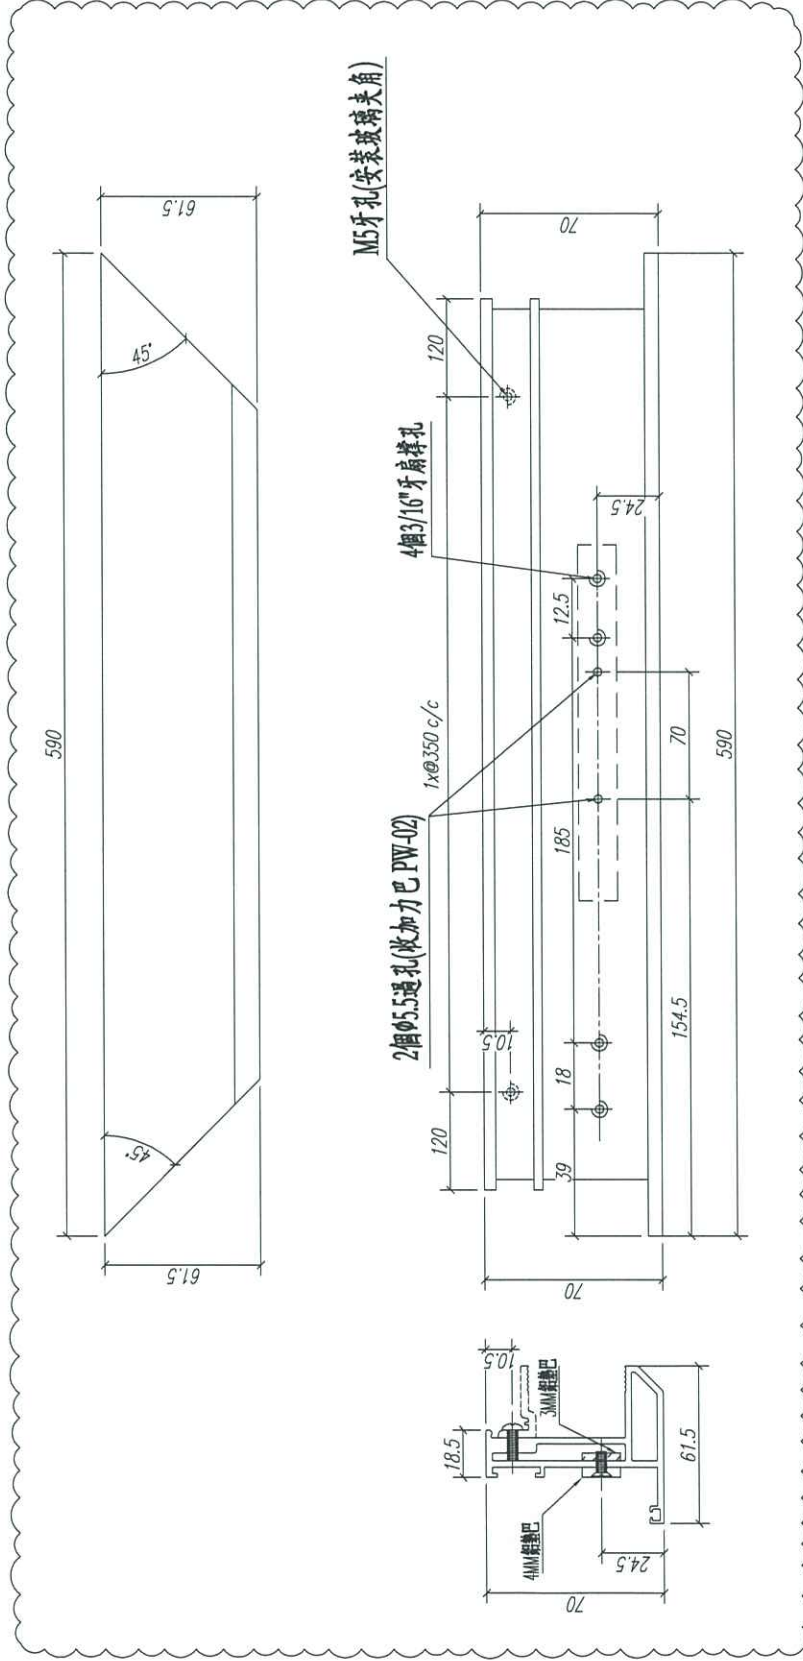

| | | | |
|---|----------------|---------------------|-----------------------|
| 数量: 1 | 材料: X85767 (頂) | 表面处理: UCT806812XL-3 | 工程名称: J852-亞皆老街 / 佛沙窗 |
| | 日期: | REV: A | 图名: 70生窗玉(頂) |
| 制图: Ivan | 修改: 2021.04.14 | 审核: | 图号: PW02-W01 |
| 美特鋁質 有限公司 MIDI Aluminium Fabricator Ltd. | | 圖號: PW02-W01 | |
| | | 圖名: 70生窗玉(頂) | |

E73x68A

請用A3紙打印

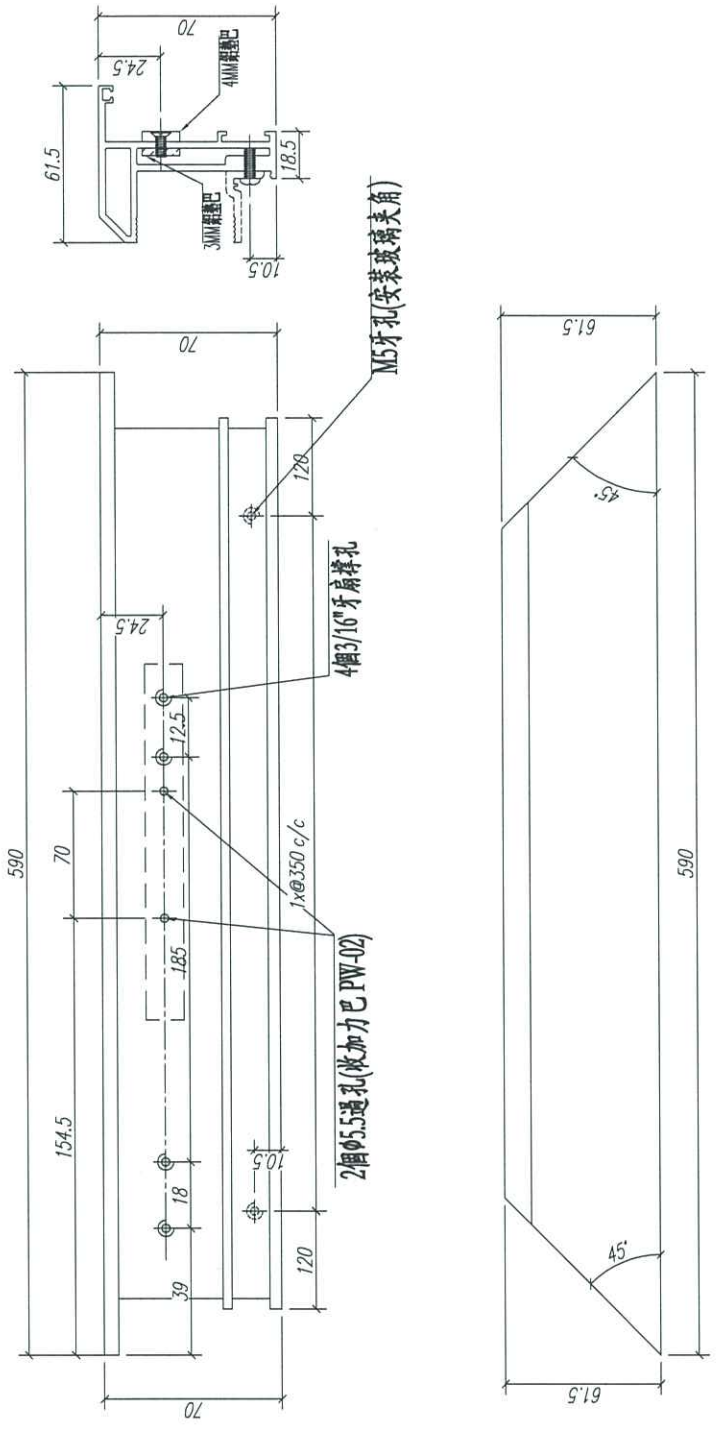

新增圖

| | | | |
|---|------------|---------------------|-----------------------|
| 数量: 1 | 材料: X85767 | 表面处理: UCT806812XL-3 | 工程名称: J852-亞皆老街 / 佛沙窗 |
| 制图: Ivan | 日期: | REV: | 图名: 70生窗玉(頂) |
| | 审核: | | 图号: PW02-W01R |
|  美特鋁質 有限公司 MIDI Aluminium Fabricator Ltd. | | | |