

工程指示 / 要求簡箋(E.I.)

工程指示編號：EI / 3303 / 21

修改版次：B

工程編號：J - 852

工程名稱：亞皆老街中電

工程項目：後裝 FD 門 (門框+玉) 鋁料 (T1-T3: 1/F)

收件人：生統

發件人：Ant Yeung

日期：21/07/2021

要求提供 /  確認 事項：

- |                                    |                                     |                               |
|------------------------------------|-------------------------------------|-------------------------------|
| <input type="checkbox"/> 初步鋁料 B.M. | <input type="checkbox"/> 加工拆圖，然後生產  | <input type="checkbox"/> 尺寸表  |
| <input type="checkbox"/> 正式鋁料 B.M. | <input type="checkbox"/> 技術上資料 / 指示 | <input type="checkbox"/> 報價   |
| <input type="checkbox"/> 配件 B.M.   | <input type="checkbox"/> 樣辦或貨品說明書   | <input type="checkbox"/> 分判合約 |

內容：1/F

**B 版：FD 門需安裝 12 寸限位撐，現提供修改加工圖**

**A 版：不用安裝門鼓，修改加工圖，料已開請重新生產**

**請按加工圖生產 T1-T3 FD 門門框+玉供地盤 (1/F)用。 T3 用量優先生產。**

請在 2021.07.21 前完成上列要求。

附：8 頁加工圖

以上項目為：

- 原合約工程包                       原合約工程加 / 減賬                       新工程報價

原因：-

分發東莞各部門：

- ( ) 生產技術總監  連附件    ( ) 技術部  連附件    ( ) 生產部  連附件    ( ) 機械設計部  連附件  
 ( ) 採購部  連附件    ( ) 生產統籌部  連附件 梅    ( ) 小羅&清  連附件  
 ( ) 質檢部  連附件    ( ) 會計部  連附件    ( ) 報關組  連附件    ( ) 其他 \_\_\_\_\_  連附件

分發其他分判：

- (v) 水洪  連附件

分發香港各部門：


- ( ) 行政部  連附件    ( ) 會計部  連附件    ( ) 統籌部  連附件    ( ) 工程部地盤科文  連附件 祥哥  
 ( ) 採購部  連附件    ( ) QS 部  連附件    ( ) 維修部  連附件    ( ) 其他 \_\_\_\_\_  連附件

傳遞編號：

HK 1501 / 21

發件人簽署：

項目經理簽署：

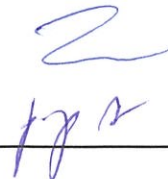

圖則登記表 DRAWING REGISTER										
接收日期 Receiving Date (適用於客戶圖則)										
工程名稱 Project Title: 亞皆老街 / 後裝窗 (1F)					年					
工程編號 Project No: J-852					月					
分發予 Distributed To					日					
					發出日期 Issued Date					
					年	21	21			
					月	04	07			
					日	10	20			
					修訂編號 Revision No.					
圖則編號 Drg. No.	圖則名稱 Drawing Title				1	-	-			
	圖則登記表				2	-	-			
W9/T1A	W9/T1A組裝圖				3	-	-			
W7/T2A	W7/T2A組裝圖				4	-	-			
W9/T3A	W9/T3A組裝圖				5	-	-			
W7/T1B	W7/T1B組裝圖				6	-	-			
W7/T2B	W7/T2B組裝圖				7	-	-			
W7/T3B	W7/T3B組裝圖				8	-	-			
W5/T1C	W5/T1C組裝圖				9	-	-			
W5/T2C	W5/T2C組裝圖				10	-	-			
W5/T3C	W5/T3C組裝圖				11	-	-			
UN-FD-01	FD門玉鎖點及拉巴放樣圖				12	-	-			
UN-FD-02	FD門玉鎖點及拉巴放樣圖				13	-	-			
UN-FDR-01	後裝窗 FD門節點示意圖				14	-	-			
UN-FDR-02	後裝窗 FD門節點示意圖				15	-	-			
UN-FDL-01	後裝窗 FD門節點示意圖				16	-	-			
UN-CE01	FD門門較樣				17	-	-			
UN-CE01L	FD門門較樣				18	-	-			
UN-FD01	X85772				19	-	-			
UN-FD02	X85847				20	-	-			
UN-FD03	X85846				21	-	-			
UN-FD04	X85854				22	-	-			
UN-FD04R	X85854				23	-	-			
UN-FD05	X85769				24	-	-			
UN-FD05L	X85769				25	-	-			
UN-FD06	X85850				26	-	-			
UN-FD06R	X85850				27	-	A			
UN-FD07	X85851				28	-	A			
UN-FD07a	X85851				29	-	A			
UN-FD07b	X85851				30	-	-			
UN-FD08	X85848				31	-	-			
UN-FD08a	X85848				32	-	-			
UN-FD09	X85852				33	-	-			
UN-FD09R	X85852				34	-	-			
UN-FD10	X85852									

圖則登記表 DRAWING REGISTER									
工程名稱 Project Title:					接收日期 Receiving Date (適用於客戶圖則)				
亞皆老街 / 後裝窗 (1F)					年				
工程編號 Project No: <b>J-852</b>					月				
分發予 Distributed To					日				
					發出日期 Issued Date				
					年	21	21		
					月	04	07		
					日	10	20		
					修訂編號 Revision No.				
圖則編號 Drg. No.	圖則名稱 Drawing Title				35	-	-		
UN-FD10L	X85852				36	-	A		
UN-FD11	X85852				37	-	A		
UN-FD11a	X85852				38	-	A		
UN-FD11b	X85852				39	-	-		
UN-FD12	X85852				40	-	-		
UN-FD12a	X85852				41	-	-		
UN-FD12b	X85852				42	-	-		
UN-FD13	X85848				43	-	-		
UN-FD13R	X85848				44	-	-		
UN-FD13A	X85848				45	-	-		
UN-FD17	AL-FD02A				46	-	-		
UN-FD18	18*5mm厚鋁巴				47	-	-		
UN-FD18A	18*2.5mm厚鋁巴				48	-	-		
UN-FD19	20*4mm厚鋁巴				49	-	-		
UN-FD20	20*3mm厚鋁巴				50	-	-		
UN-FD24	5*3mm厚鋁巴				51	-	-		
UN-FD25	FD門玉Q鎖體小組裝圖				52	-	-		
UN-FD26	鋁巴加工圖				53	-	-		
UN-FD27	鋁巴加工圖				54	-	-		
IW-FD-AL01	50*50*5鋁角				55	-	-		
IW-FD-AL02	X84553				56	-	-		
IW-FD-AL03	鋁角加工圖								




美特鋁質 有限公司  
MIDI Aluminium Fabricator Ltd.

工程號 J852 地盤 亞皆老街

窗號	數量 (支)	備註
W9/T1A	1	
W7/T2B	1	
W7/T3B	1	
合計:	3	

左

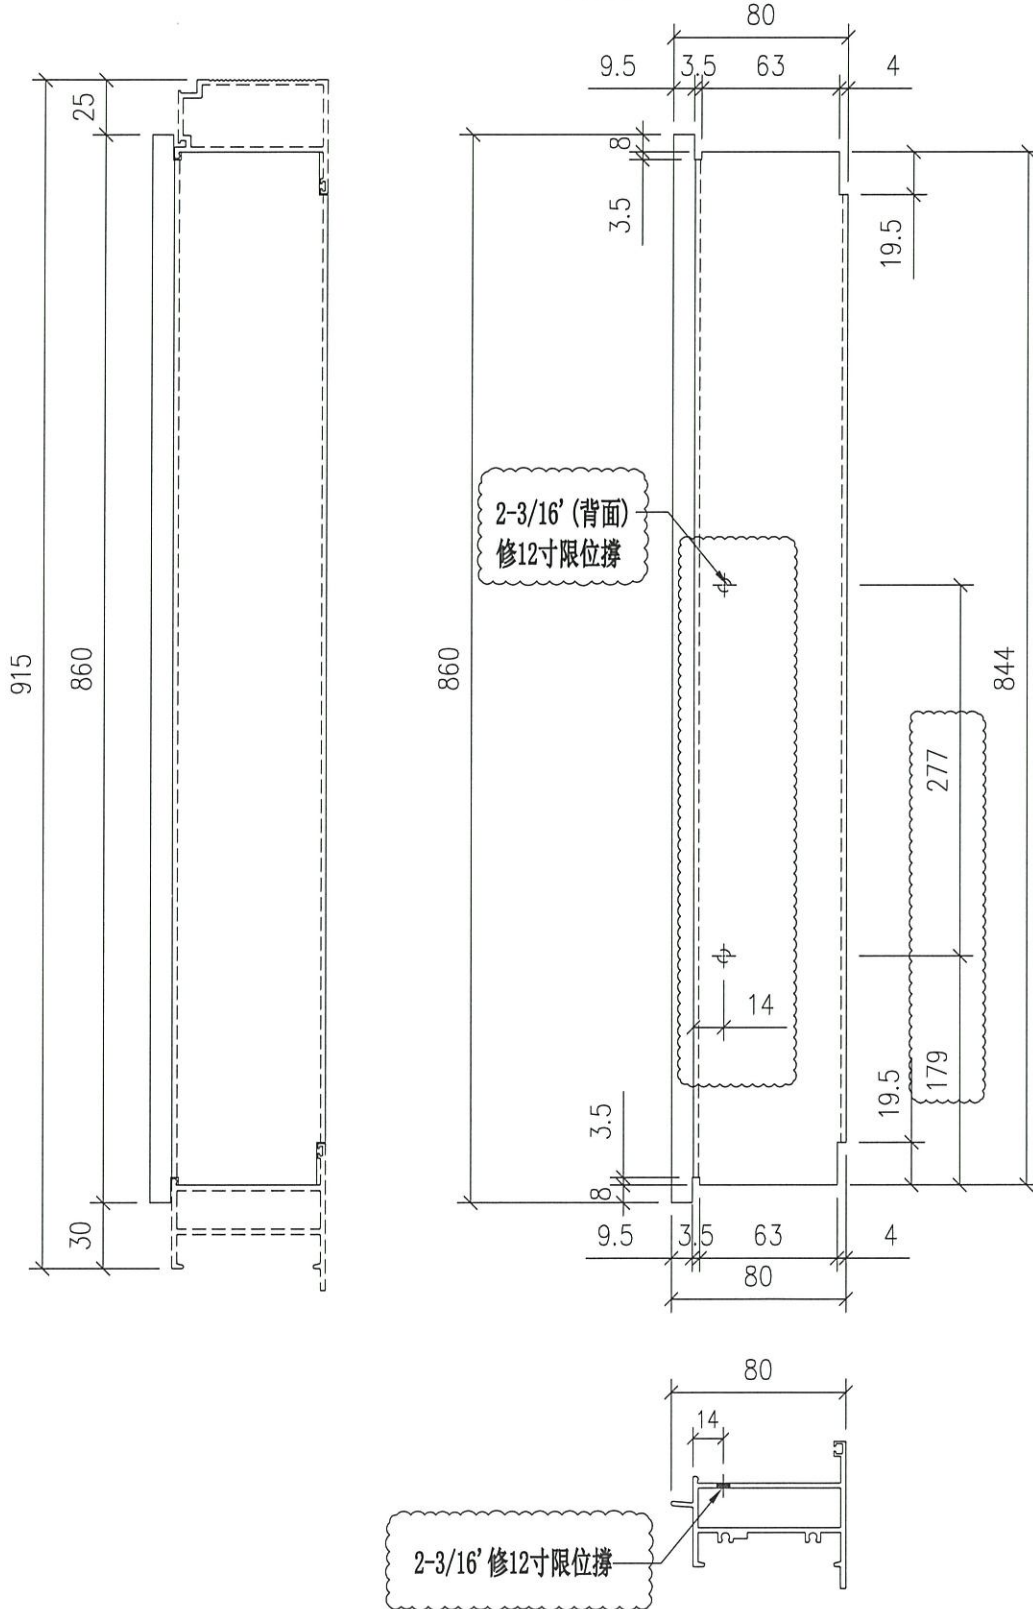


名稱	FD框頂橫	制圖	Ivan	2020.10.20	修改	A	
材料	X85851	復核	-	-	日期	2021.07.20	
顏色	UCT806812XL-3	批准			圖號	UN-FD07	



美特鋁質 有限公司  
MIDI Aluminium Fabricator Ltd.

工程號 J852 地盤 亞皆老街

窗號	數量 (支)	備註
W9/T1A	1	
W7/T2B	1	
W7/T3B	1	
合計:	3	

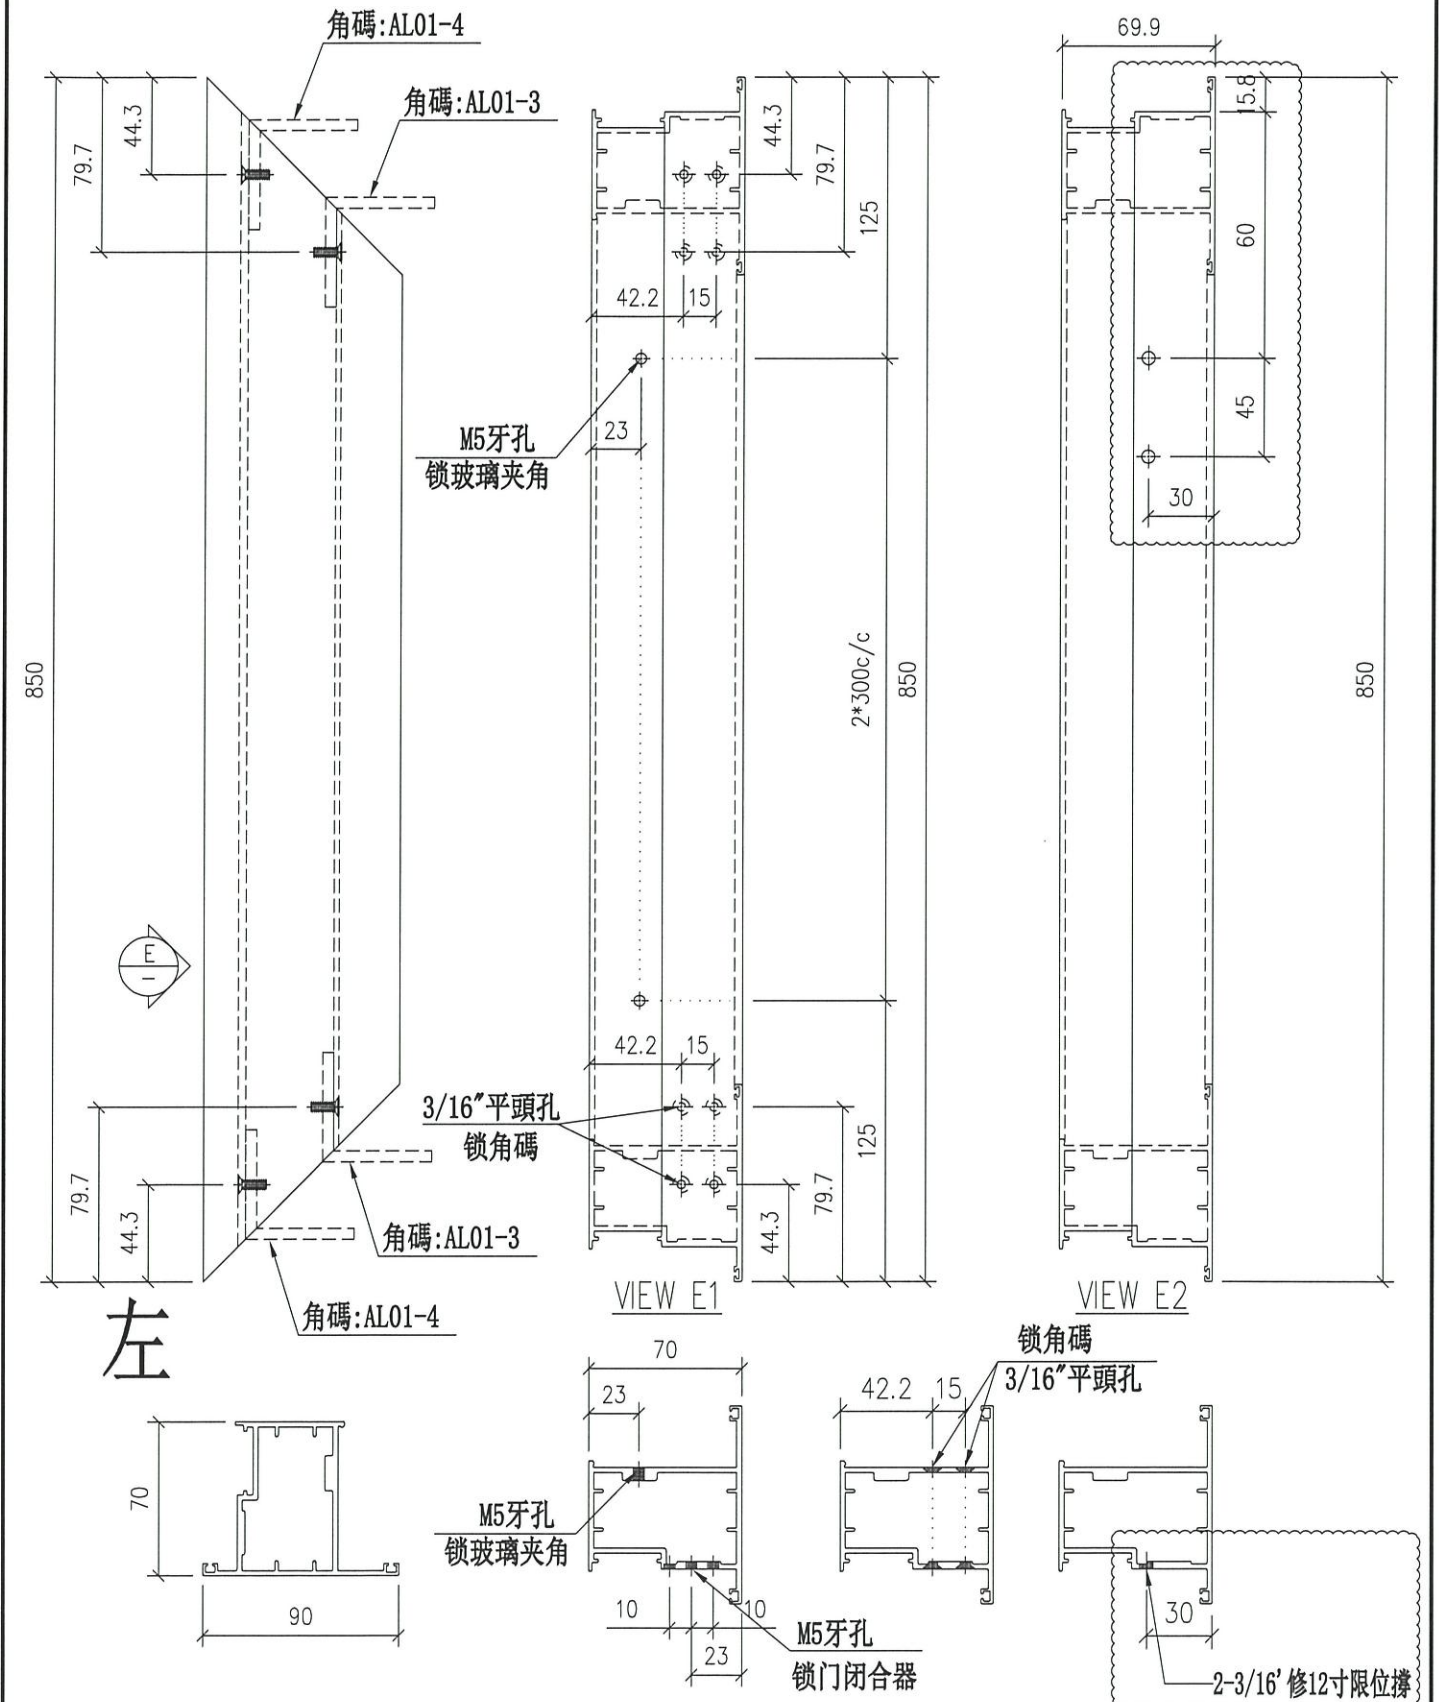

名稱	FD頂門壓	制圖	Ivan	2020.10.20	修改	A	
材料	X85852	復核	-	-	日期	2021.07.20	
顏色	UCT806812XL-3	批准			圖號	UN-FD11	




美特鋁質 有限公司  
MIDI Aluminium Fabricator Ltd.

工程號 J852 地盤 亞皆老街

窗號	數量 (支)	備註
W7/T2A	1	
W9/T3A	1	
W7/T1B	1	
合計:	3	

左

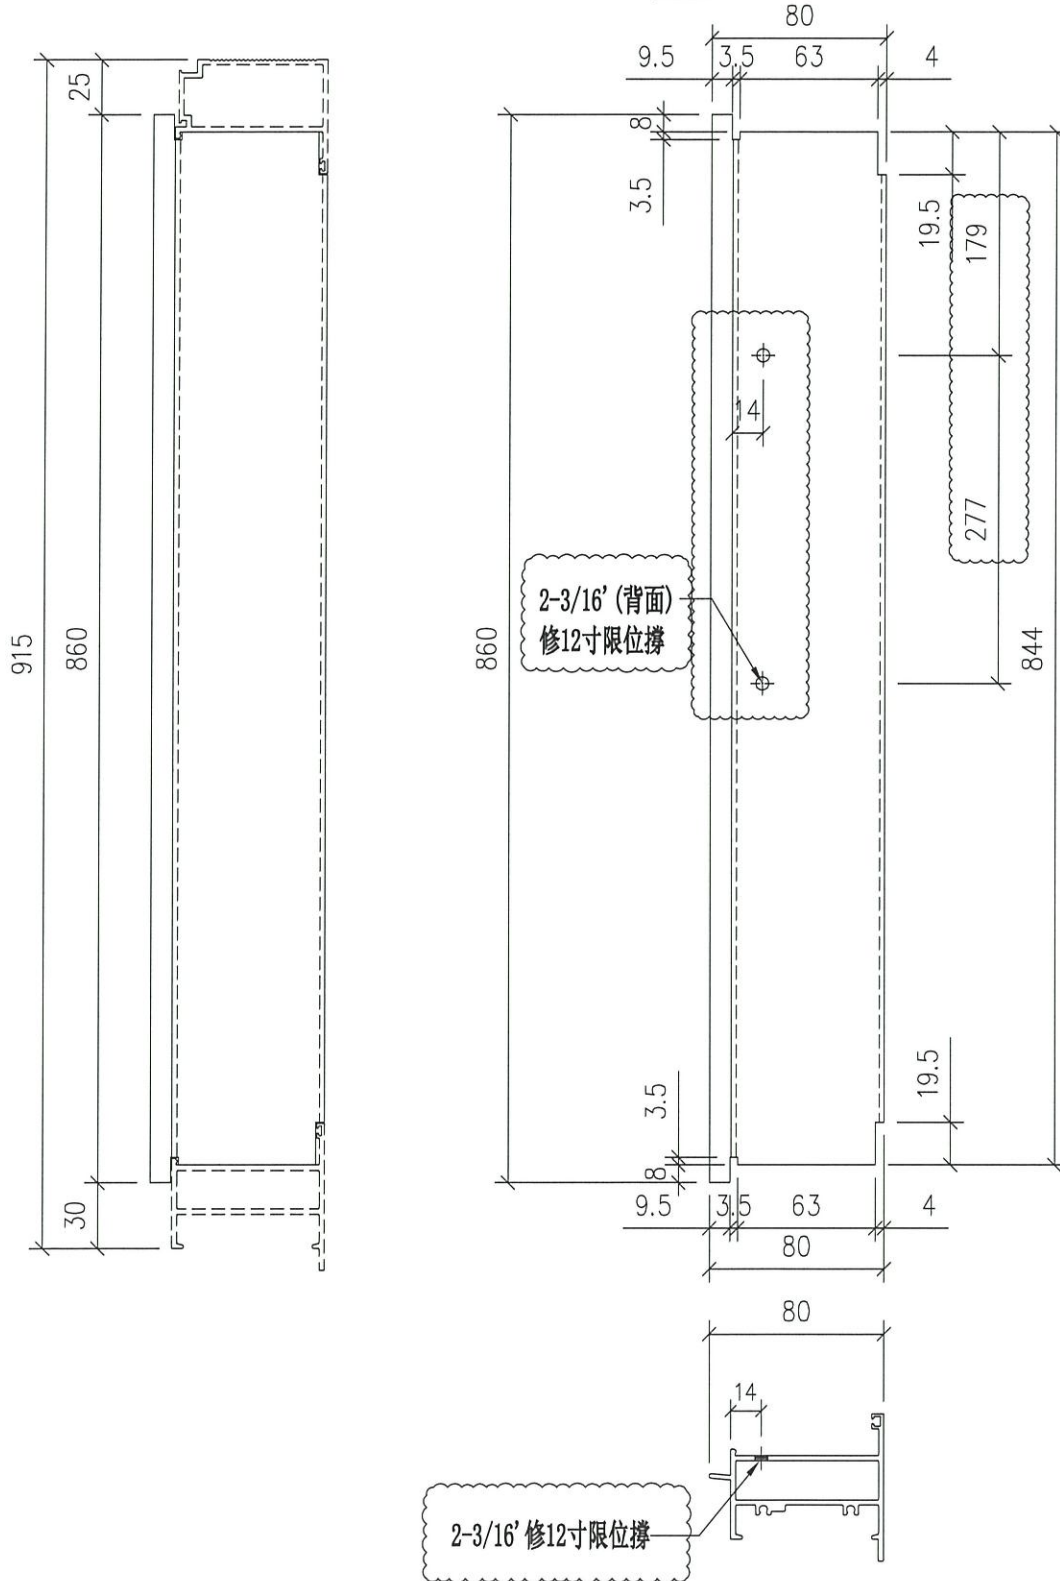


名稱	FD框頂橫	制圖	Ivan	2020.10.20	修改	A	
材料	X85851	復核	-	-	日期	2021.07.20	
顏色	UCT806812XL-3	批准			圖號	UN-FD07a	



美特鋁質 有限公司  
MIDI Aluminium Fabricator Ltd.

工程號 J852 地盤 亞皆老街

窗號	數量 (支)	備註
W7/T2A	1	
W9/T3A	1	
W7/T1B	1	
合計:	3	

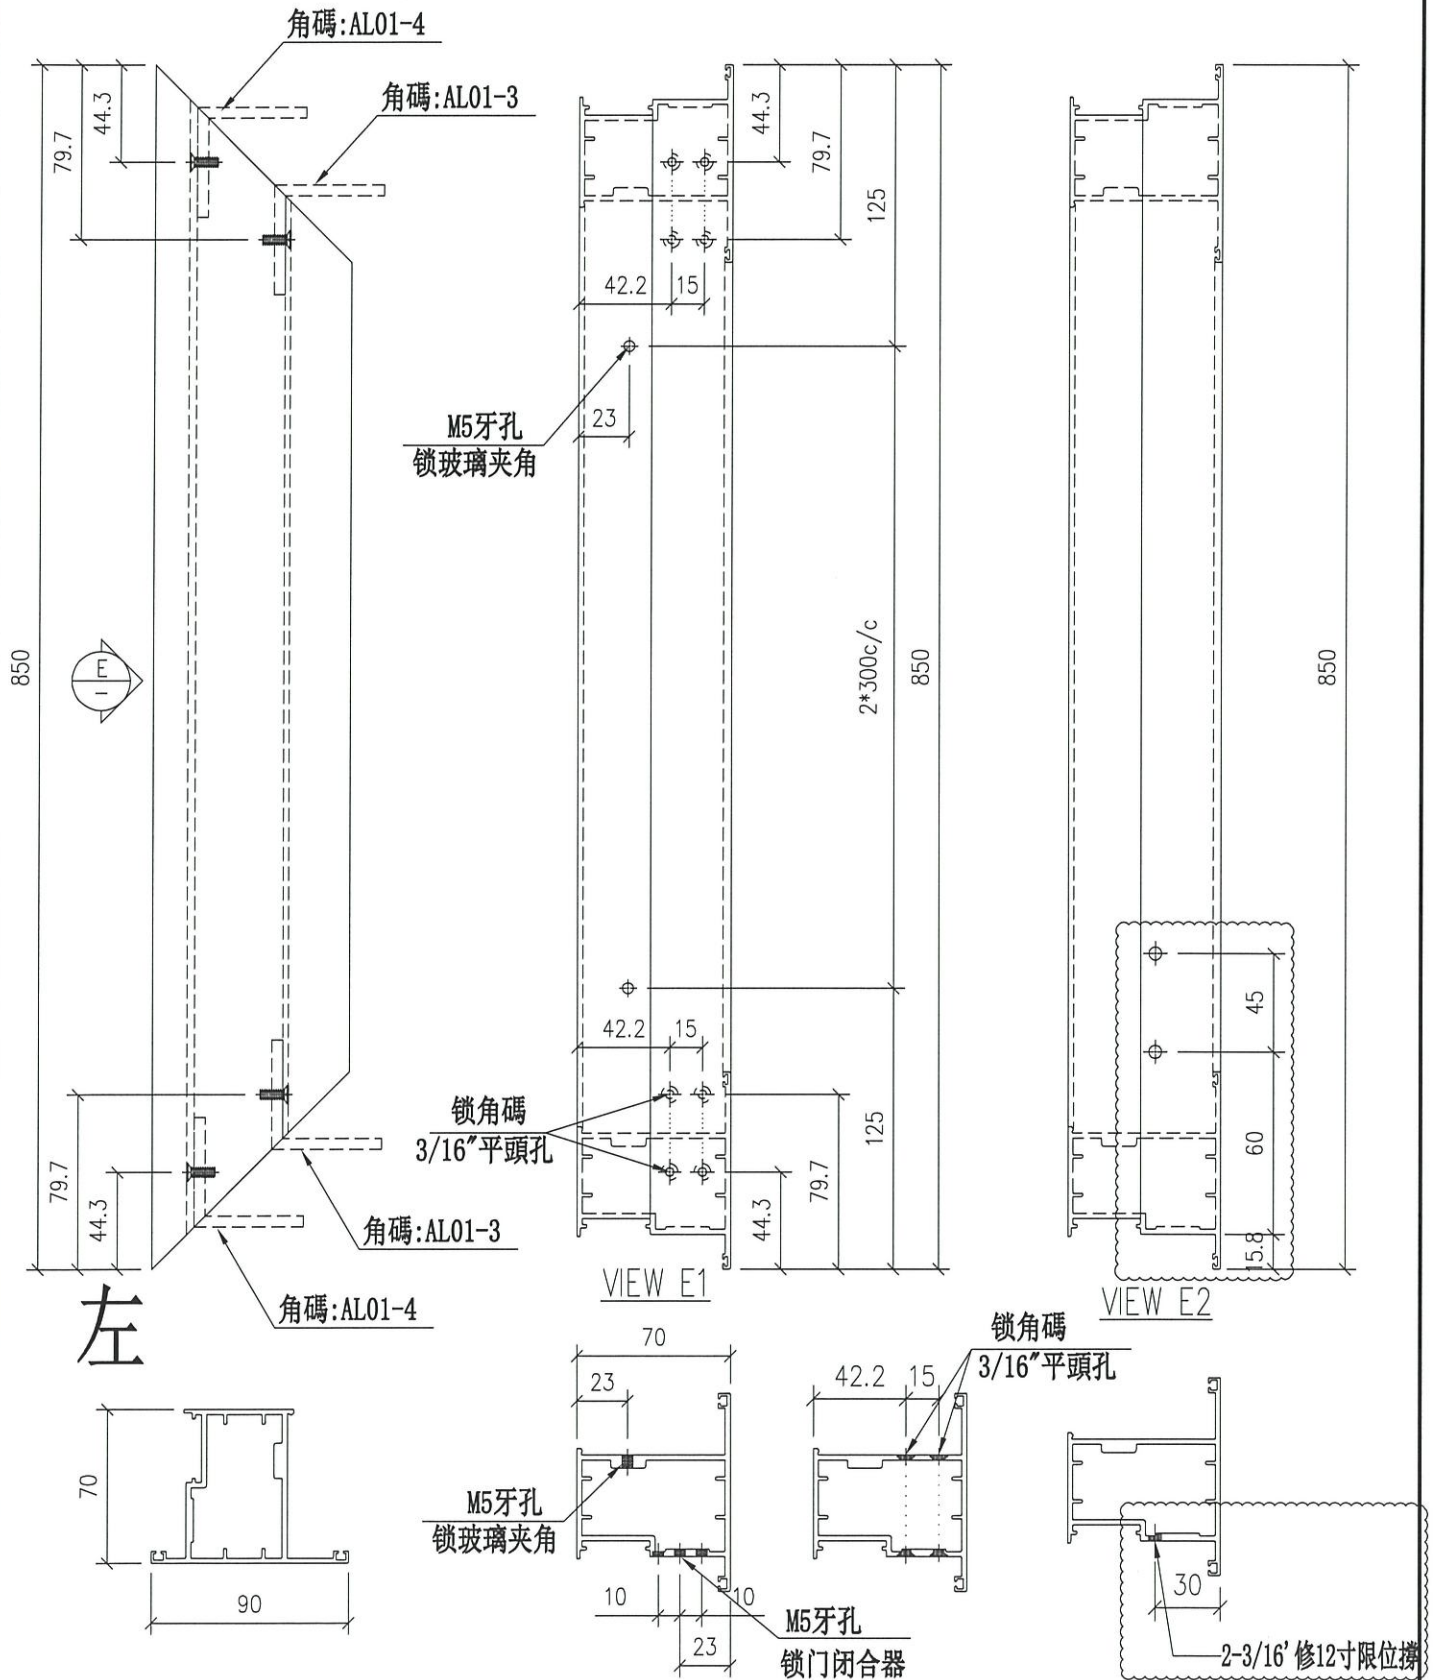

名稱	FD頂門压	制圖	Ivan	2020.10.20	修改	A	
材料	X85852	復核	-	-	日期	2021.07.20	
顏色	UCT806812XL-3	批准			圖號	UN-FD11a	




美特鋁質 有限公司  
MIDI Aluminium Fabricator Ltd.

工程號 J852 地盤 亞皆老街

窗號	數量 (支)	備註
W5/T1C	1	
W5/T2C	1	
W5/T3C	1	
合計:	3	

左

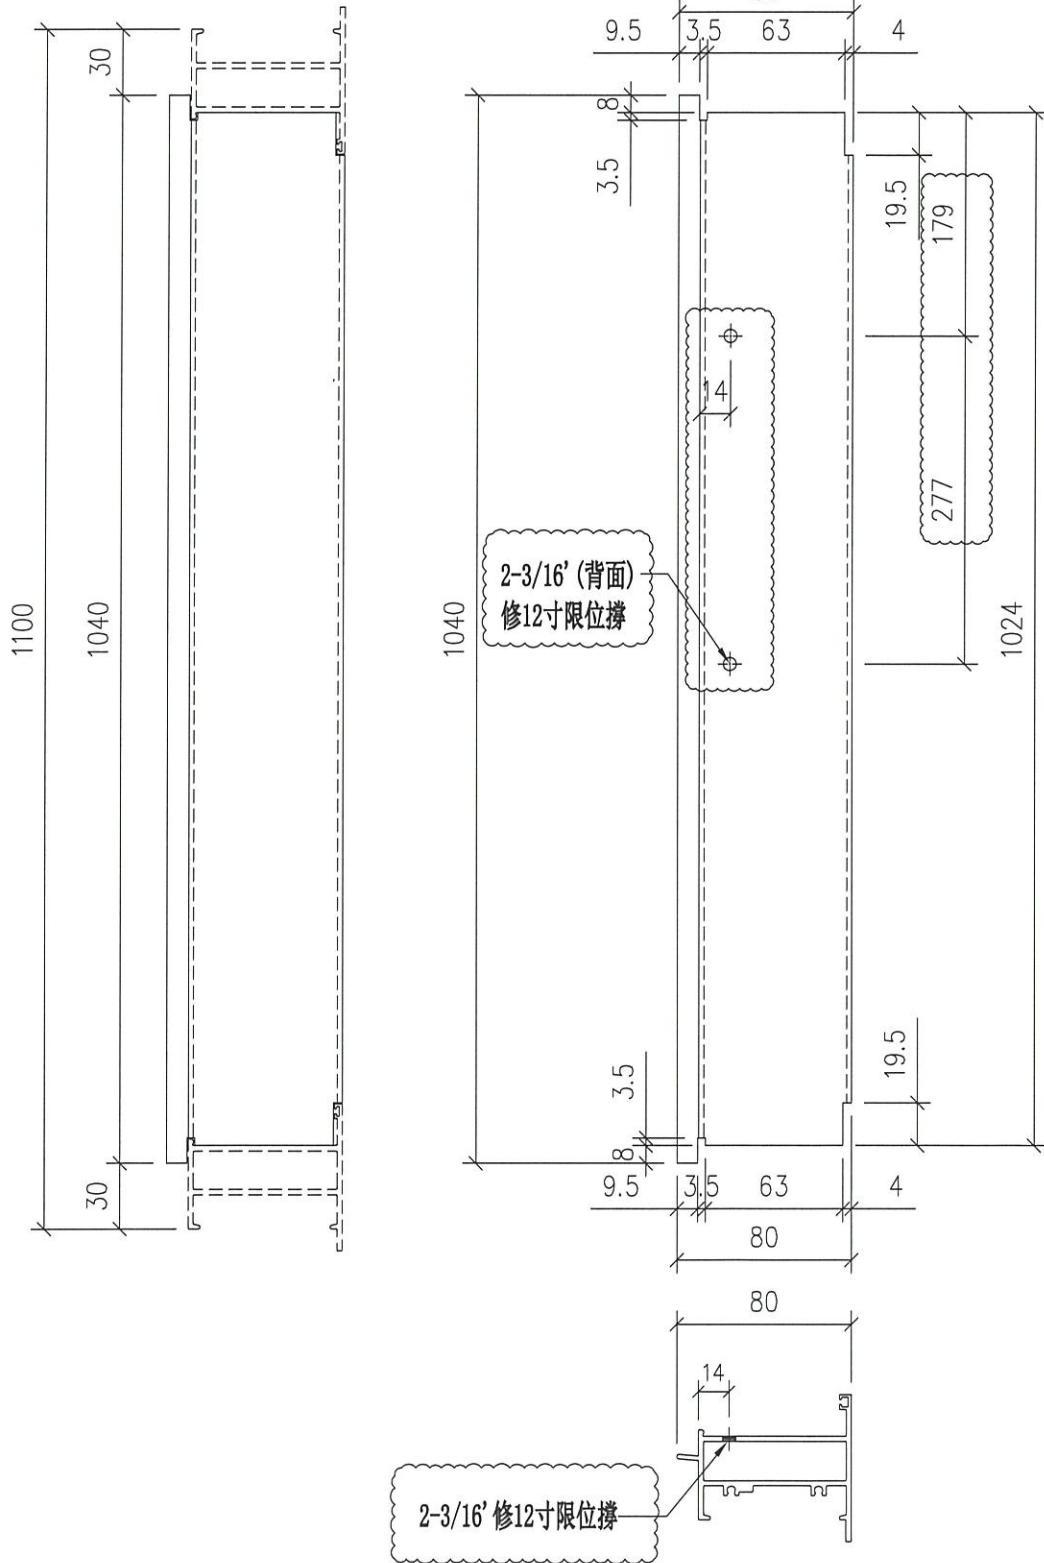


名稱	FD框頂橫	制圖	Ivan	2020.10.20	修改	A	
材料	X85851	復核	-	-	日期	2021.07.20	
顏色	UCT806812XL-3	批准			圖號	UN-FD07b	



美特鋁質 有限公司  
MIDI Aluminium Fabricator Ltd.

工程號 J852 地盤 亞皆老街

窗號	數量 (支)	備註
W5/T1C	1	
W5/T2C	1	
W5/T3C	1	
合計:	3	

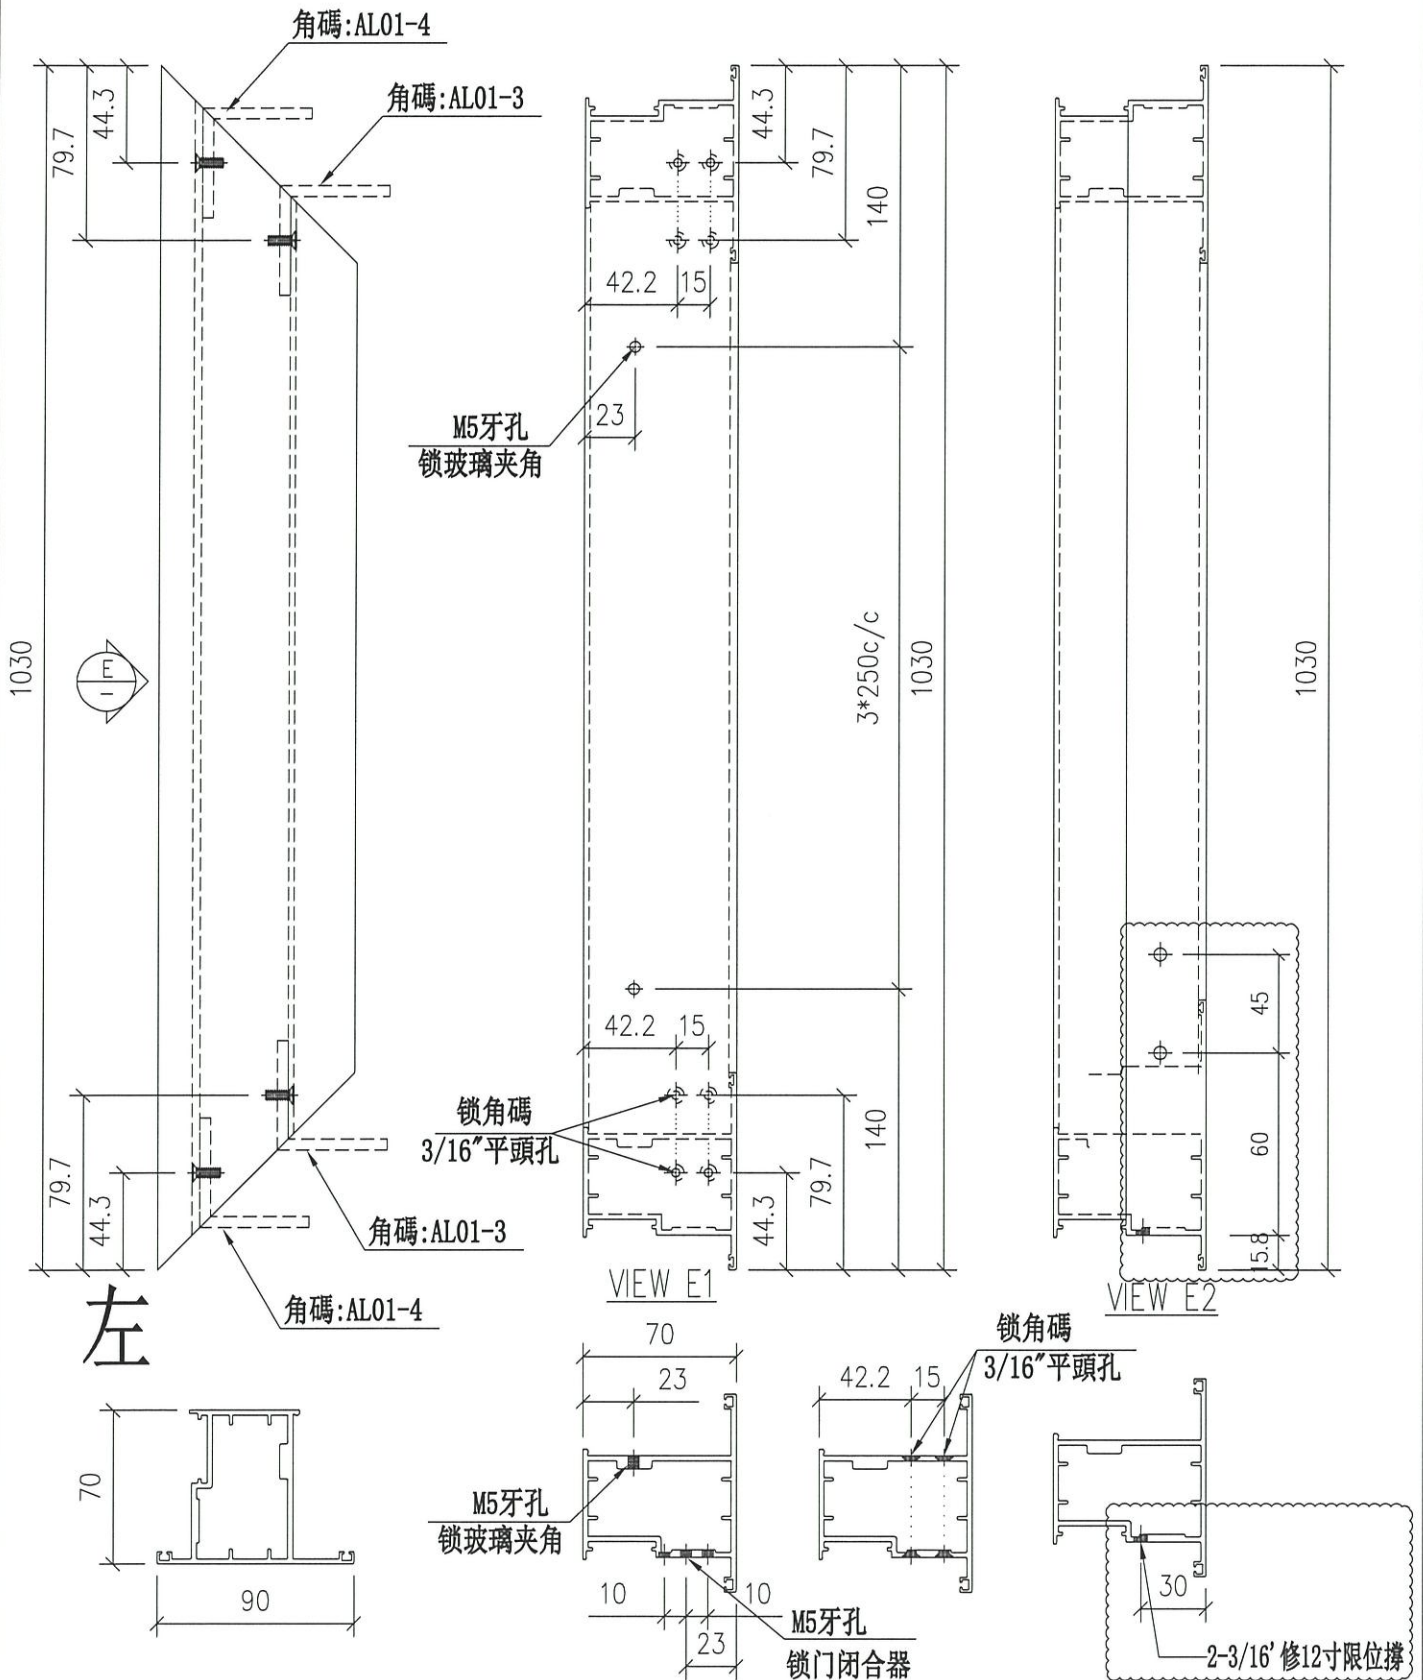

名稱	FD頂門玉	制圖	Ivan	2020.10.20	修改	A	
材料	X85852	復核	-	-	日期	2021.07.20	
顏色	UCT806812XL-3	批准			圖號	UN-FD11b	