

## 工程指示 / 要求簡箋(E.I.)

工程指示編號：EI / 3323 / 21

修改版次：C

工程編號：J - 852

工程名稱：亞皆老街中電

工程項目：外牆鋁板 (層間) 地盤用鋁板 (T3: 3-6/F) 重做

收件人：生統

發件人：Ant Yeung

日期：06/05/2021

□要求提供 / □確認 事項：

- |                                    |                                     |                               |
|------------------------------------|-------------------------------------|-------------------------------|
| <input type="checkbox"/> 初步鋁料 B.M. | <input type="checkbox"/> 加工拆圖，然後生產  | <input type="checkbox"/> 尺寸表  |
| <input type="checkbox"/> 正式鋁料 B.M. | <input type="checkbox"/> 技術上資料 / 指示 | <input type="checkbox"/> 報價   |
| <input type="checkbox"/> 配件 B.M.   | <input type="checkbox"/> 樣辦或貨品說明書   | <input type="checkbox"/> 分判合約 |

內容：

C 版：已修改 ACD-B107/ 109 加工圖

B 版：請取消生產 ACD-B01~B05, B51~B54, B130~B133 的鋁板，以免重覆生產。

A 版：已修改組裝圖 UNA-B03~B09

請按加工圖生產 T3: 3-6/F 的層間外牆鋁板。

請與 EI3117 的鋁料於廠一起組裝，送地盤用。恆豐收

按生產要求，40x40x3 鋁角 (AA-B03/ B04) 用鋁板摺。\*全部只開梗孔。

請在 2021.05.08 前完成上列要求。

附：2 頁加工圖

以上項目為：

- |                                 |                                      |                                |
|---------------------------------|--------------------------------------|--------------------------------|
| <input type="checkbox"/> 原合約工程包 | <input type="checkbox"/> 原合約工程加 / 減賬 | <input type="checkbox"/> 新工程報價 |
|---------------------------------|--------------------------------------|--------------------------------|

原因：-

分發東莞各部門：

- |                                 |                              |   |                              |                               |                              |                                |   |
|---------------------------------|------------------------------|---|------------------------------|-------------------------------|------------------------------|--------------------------------|---|
| <input type="checkbox"/> 生產技術總監 | <input type="checkbox"/> 連附件 | <input type="checkbox"/> 技術部              | <input type="checkbox"/> 連附件 | <input type="checkbox"/> 生產部  | <input type="checkbox"/> 連附件 | <input type="checkbox"/> 機械設計部 | <input type="checkbox"/> 連附件            |
| <input type="checkbox"/> 採購部    | <input type="checkbox"/> 連附件 | <input checked="" type="checkbox"/> 生產統籌部 | <input type="checkbox"/> 連附件 | <input type="checkbox"/> 小羅&清 | <input type="checkbox"/> 連附件 |                                |   |
| <input type="checkbox"/> 質檢部    | <input type="checkbox"/> 連附件 | <input type="checkbox"/> 會計部              | <input type="checkbox"/> 連附件 | <input type="checkbox"/> 報關組  | <input type="checkbox"/> 連附件 | <input type="checkbox"/> 其他    | <u>楊榮輝</u> <input type="checkbox"/> 連附件 |

分發其他分判：

- |  |                              |
|--|------------------------------|
| <input checked="" type="checkbox"/> 水洪 | <input type="checkbox"/> 連附件 |
|--|------------------------------|

分發香港各部門：

- |                              |                              |                               |                              |                              |                              |                             |   |                              |           |
|------------------------------|------------------------------|-------------------------------|------------------------------|------------------------------|------------------------------|-----------------------------|---|------------------------------|-----------|
| <input type="checkbox"/> 行政部 | <input type="checkbox"/> 連附件 | <input type="checkbox"/> 會計部  | <input type="checkbox"/> 連附件 | <input type="checkbox"/> 統籌部 | <input type="checkbox"/> 連附件 | <u>林哥</u>                   | <input checked="" type="checkbox"/> 工程部地盤科文 | <input type="checkbox"/> 連附件 | <u>祥哥</u> |
| <input type="checkbox"/> 採購部 | <input type="checkbox"/> 連附件 | <input type="checkbox"/> QS 部 | <input type="checkbox"/> 連附件 | <input type="checkbox"/> 維修部 | <input type="checkbox"/> 連附件 | <input type="checkbox"/> 其他 | _____ <input type="checkbox"/> 連附件          |                              |           |

傳遞編號：

發件人簽署：


HK 986 / 21項目經理簽署：  




工程號	J852	地盤	亞答老街
-----	------	----	------

組裝用

說明：——為噴塗面

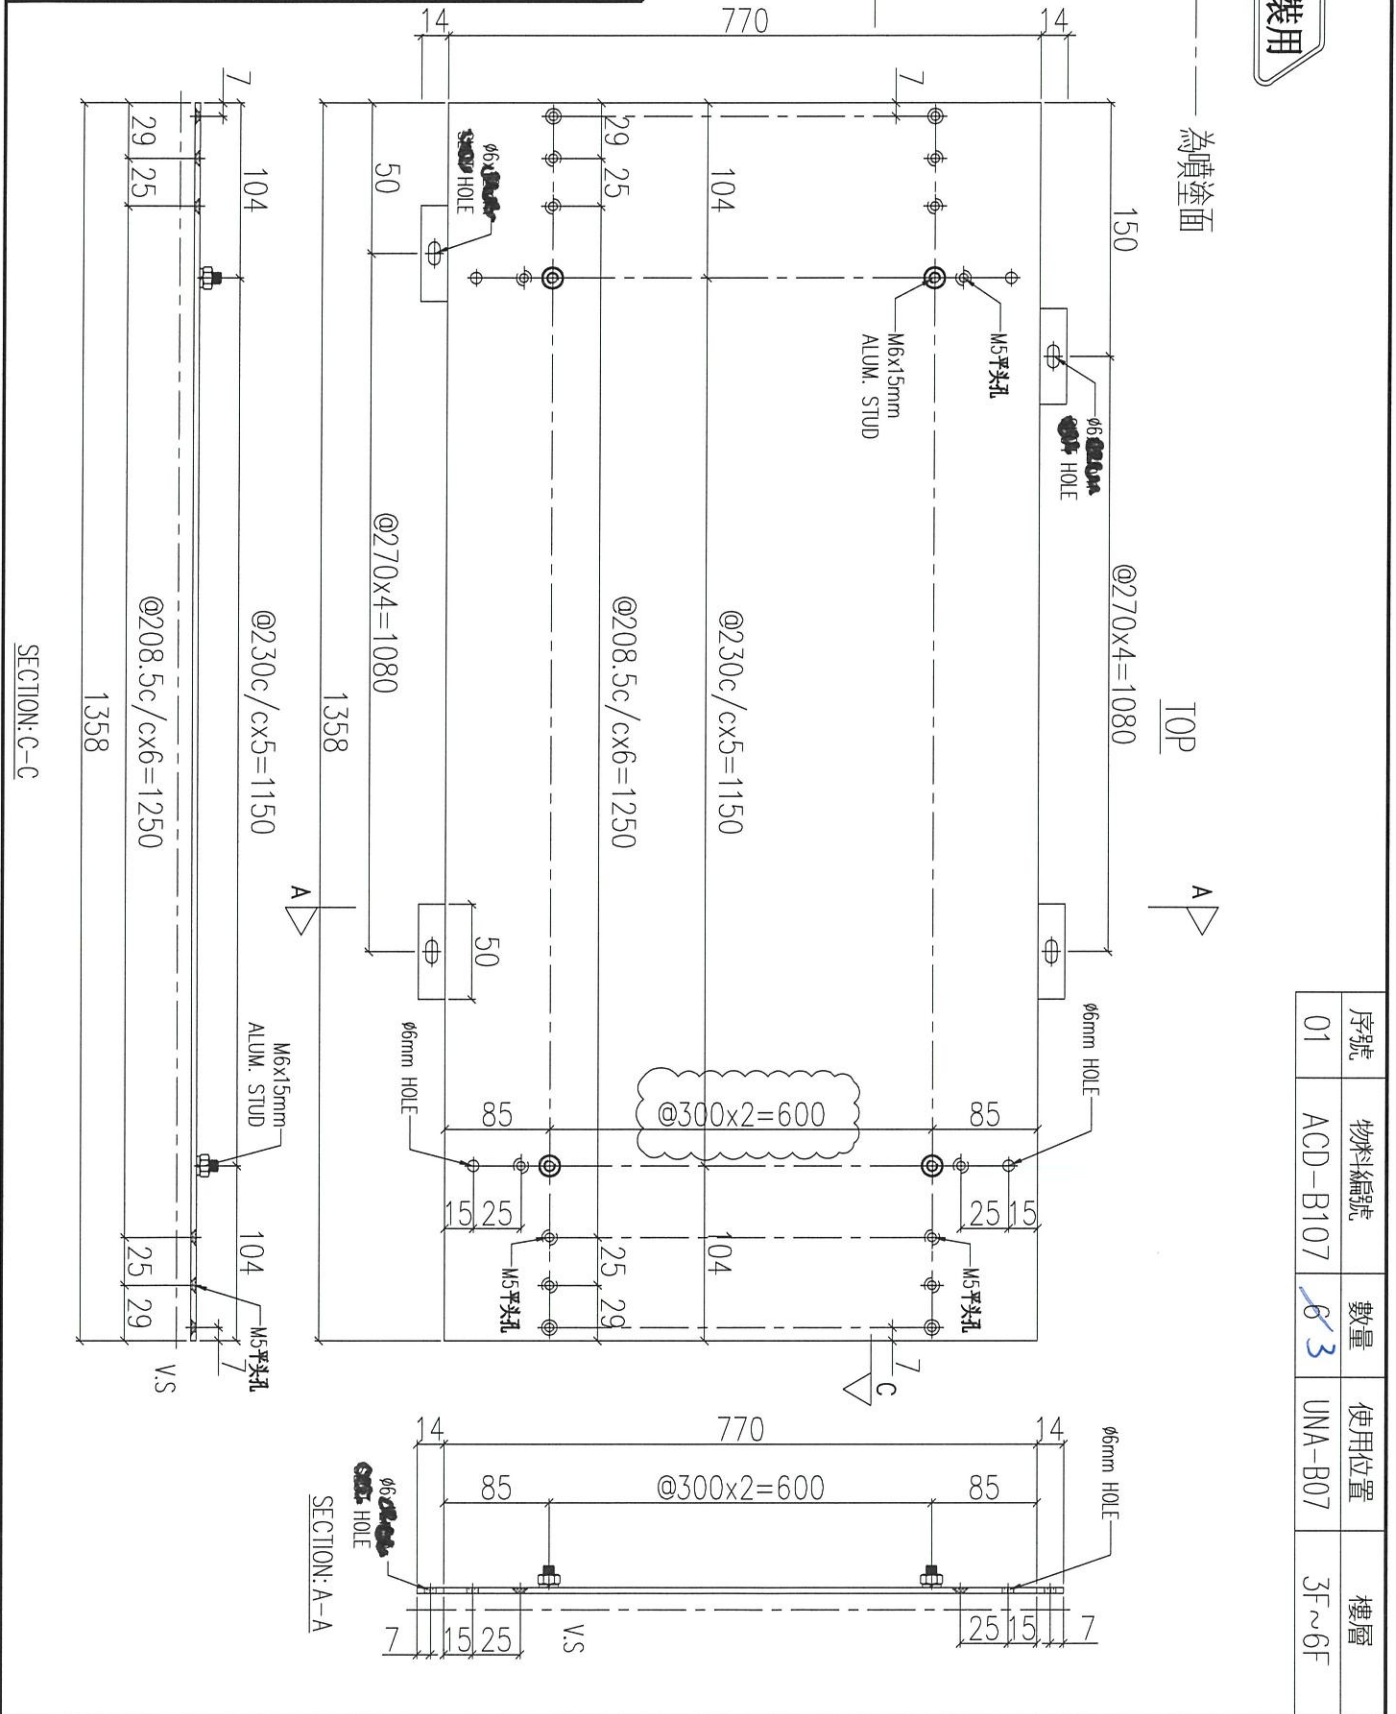

序號	物料編號	數量	使用位置	樓層
01	ACD-B107	3	UNA-B07	3F~6F


名稱	鋁板加工圖	制圖	LHR	2020.12.27	修改	B	C
材料	3mm THK. ALUM. CLADDING	復核	-	-	日期	2021.03.21	2021.05.06
顏色	UCT201498XL(A)-3	批准			圖號	J852-ACA-ACD-B107	



工程號	J852	地盤	亞答街
-----	------	----	-----

**組裝用**

說明：—— 為噴塗面

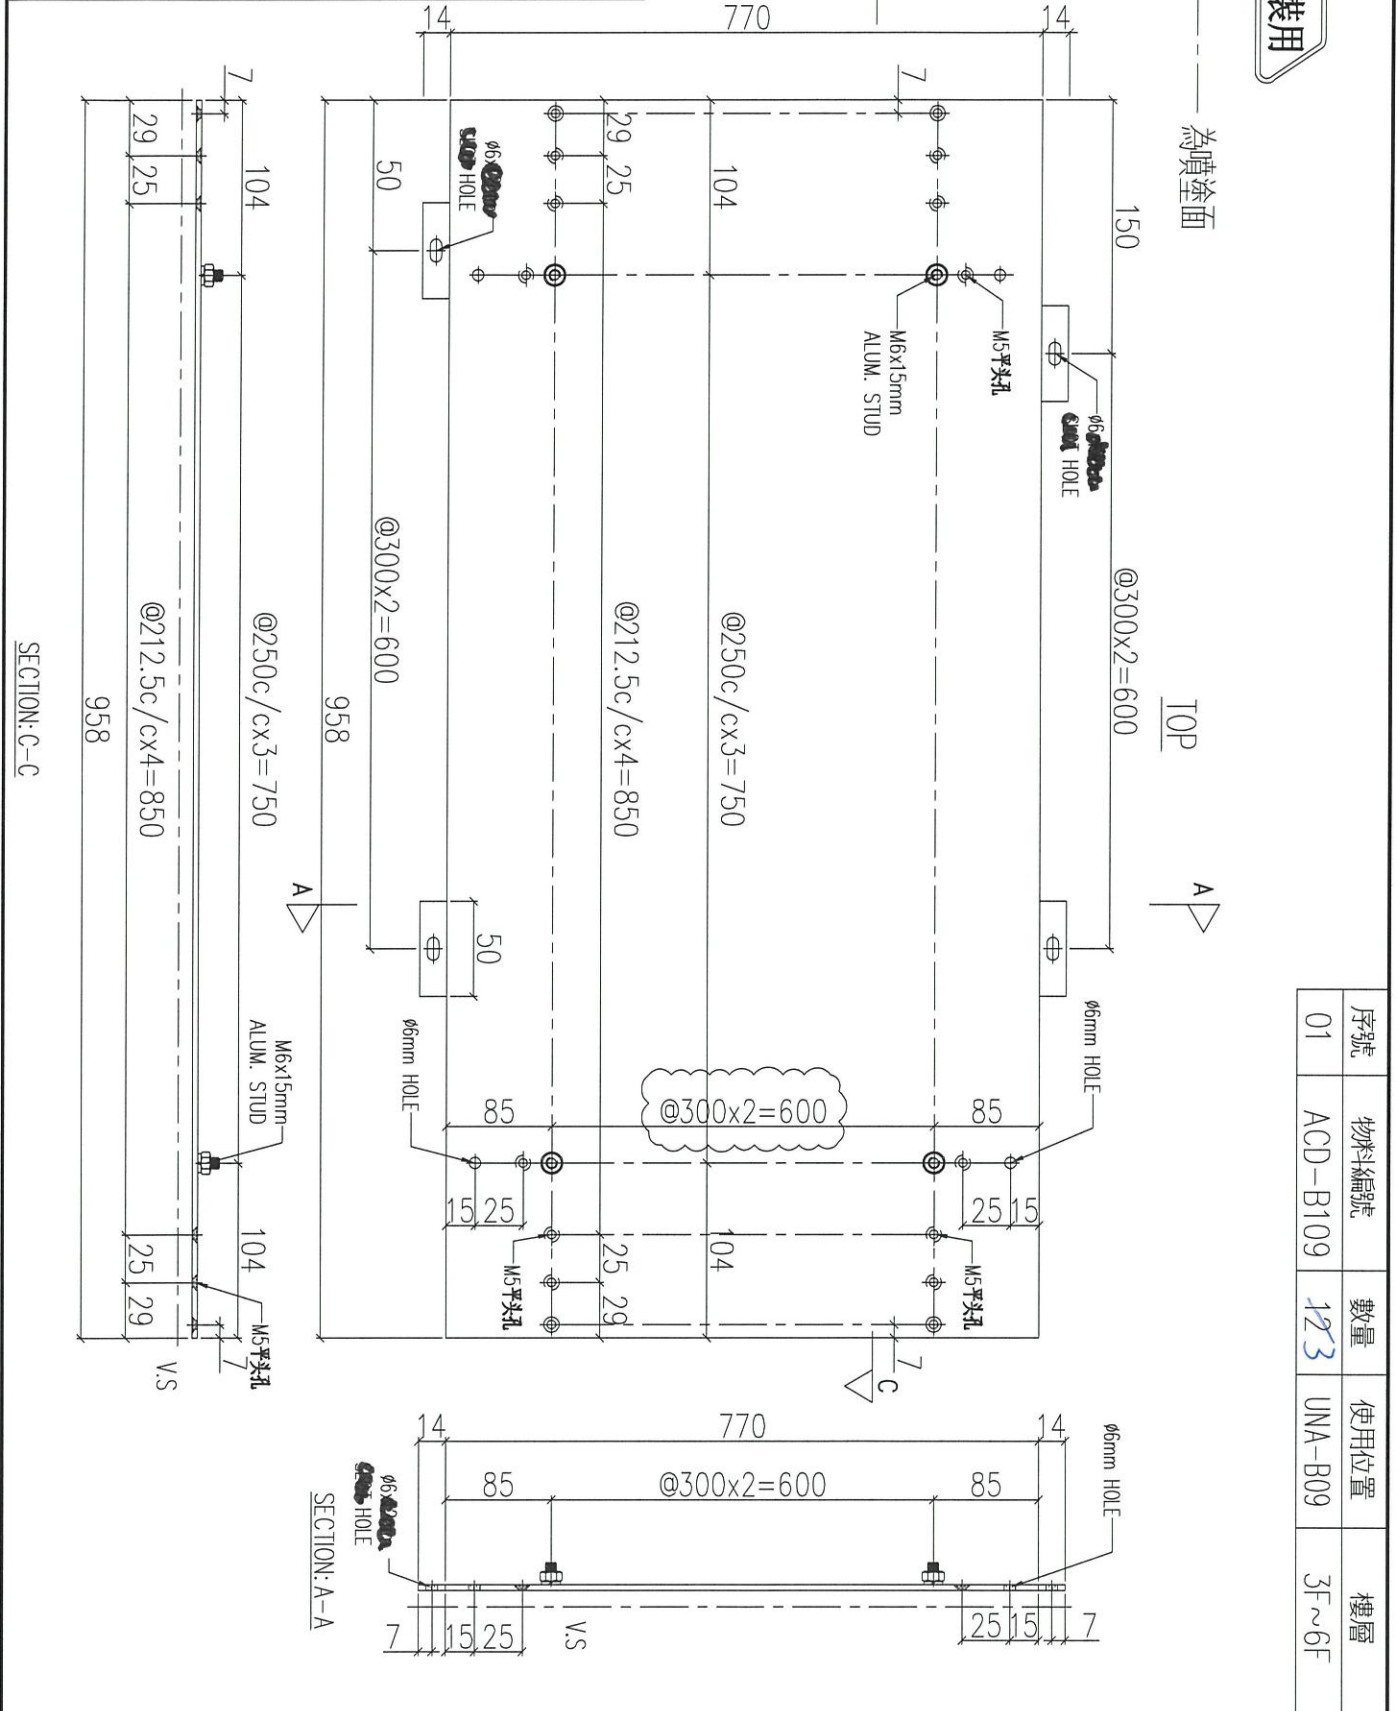

序號	物料編號	數量	使用位置	樓層

名稱	鋁板加工圖	制圖	LHR	2020.12.27	修改	B	C
材料	3mm THK. ALUM. CLADDING	復核	-	-	日期	2021.03.21	2021.05.06
顏色	UCT201498XL(A)-3	批准			圖號	J852-ACA-ACD-B109	