

工程指示 / 要求簡箋(E.I.)

工程指示編號：EI / 3326 / 21

修改版次：G

工程編號：J - 852

工程名稱：亞皆老街中電

工程項目：後裝 FD 門 (門框+玉) 鋁料 (T1+ T3: 22/F) (6 隻)

收件人：生統

發件人：Ant Yeung

日期：10/08/2021

要求提供 / 確認 事項：

- | | | |
|------------------------------------|-------------------------------------|-------------------------------|
| <input type="checkbox"/> 初步鋁料 B.M. | <input type="checkbox"/> 加工拆圖，然後生產 | <input type="checkbox"/> 尺寸表 |
| <input type="checkbox"/> 正式鋁料 B.M. | <input type="checkbox"/> 技術上資料 / 指示 | <input type="checkbox"/> 報價 |
| <input type="checkbox"/> 配件 B.M. | <input type="checkbox"/> 樣辦或貨品說明書 | <input type="checkbox"/> 分判合約 |

內容：

G 版：拆圖有誤，修改拉巴尺寸

F 版：FD 需要安裝 12 寸限位撐，提供修改加工圖

E 版：X85773 中企通長削料需補油，請安排送出紫東返噴

D 版：22/F 後裝 FD 門不用裝門鼓，廠已開料及做避位

現提供加工圖，請重新生產，不做避位

C 版：補回去水孔

B 版：已修改 FD-B15 加工圖

A 版：已修正加工圖鋁料編號

請按加工圖生產 T1 及 T3 FD 門門框+玉供地盤 (22/F)用. 共 6 隻. T3 用量優先生產.

請在 2021.08.13 前完成上列要求。

附：1 頁加工圖

以上項目為：

- 原合約工程包 原合約工程加 / 減賬 新工程報價

原因：-

分發東莞各部門：

- () 生產技術總監 連附件 () 技術部 連附件 () 生產部 連附件 () 機械設計部 連附件
 () 採購部 連附件 () 生產統籌部 連附件 *楊* () 小羅&清 連附件
 () 質檢部 連附件 () 會計部 連附件 () 報關組 連附件 () 其他 _____ 連附件

分發其他分判：

- (v) 水洪 連附件

分發香港各部門：

- () 行政部 連附件 () 會計部 連附件 () 統籌部 連附件 () 工程部地盤科文 連附件 祥哥
 () 採購部 連附件 () QS 部 連附件 () 維修部 連附件 () 其他 _____ 連附件

傳遞編號：

HK 1599 / 21

發件人簽署：

項目經理簽署：

Ant Yeung
Project Manager



美特鋁質有限公司


MIDI Aluminium Fabricator Ltd.

工程號

J852

地盤

亞皆老街

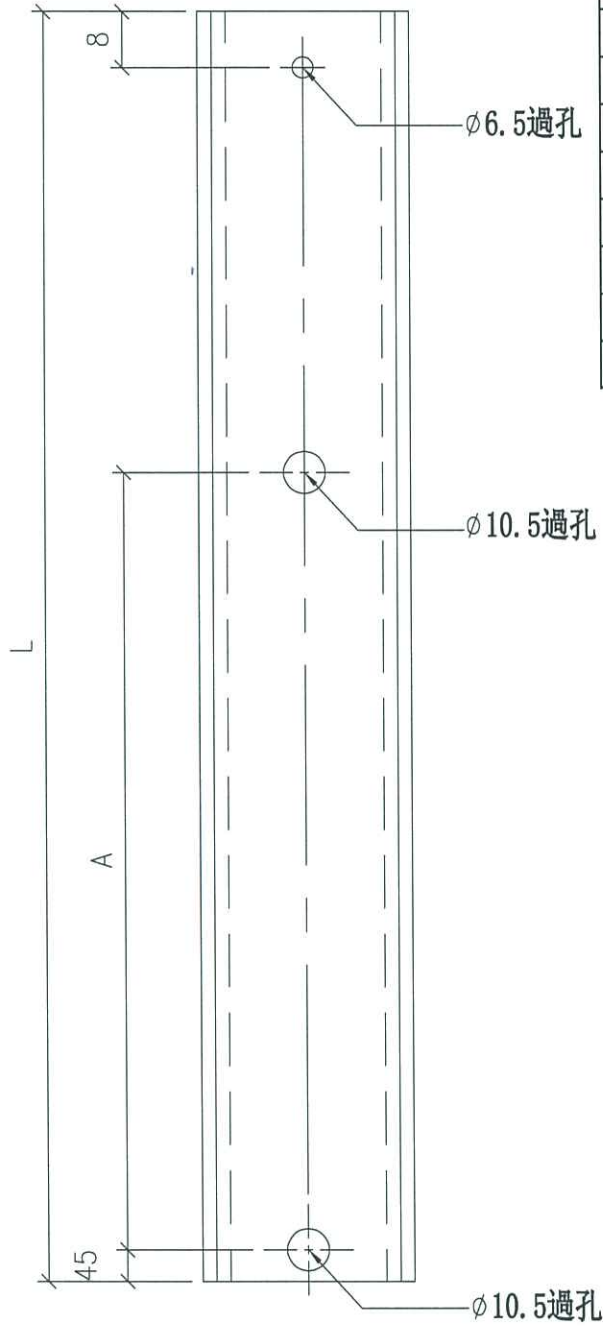

窗號	L	A	數量
22W9a/T1A	868	741	2
22W9a/T1A	1036 ¹⁰²⁰	632	2
22W10/T1A	868	741	2
22W10/T1A	1036 ¹⁰²⁰	632	2
22W11/T1A	868	741	2
22W11/T1A	1036 ¹⁰²⁰	632	2
22W9a/T3A	868	741	2
22W9a/T3A	1036 ¹⁰²⁰	632	2
22W10/T3A	868	741	2
22W10/T3A	1036 ¹⁰²⁰	632	2
22W11/T3A	868	741	2
22W11/T3A	1036 ¹⁰²⁰	632	2
		合計:	24

名稱	FD門玉拉巴	制圖	Ivan	2021.04.09	修改		
材料	X85914	復核	-	-	日期		
顏色	UCT806812XL-3	批准			圖號	UN-FD17	