

工程指示 / 要求簡箋(E.I.)

工程指示編號：EI / 3347 / 21 修改版次：A

工程編號：J - 852 工程名稱：亞皆老街中電

工程項目：新增開模 - 鋁窗拉手(分離式拉手分左右)

收件人：Maggie / 生統 / 楊榮輝 發件人：Bessie Lau

日期：21/05/2021

要求提供 / 確認 事項：

- | | | |
|------------------------------------|-------------------------------------|-------------------------------|
| <input type="checkbox"/> 初步鋁料 B.M. | <input type="checkbox"/> 加工拆圖，然後生產 | <input type="checkbox"/> 尺寸表 |
| <input type="checkbox"/> 正式鋁料 B.M. | <input type="checkbox"/> 技術上資料 / 指示 | <input type="checkbox"/> 報價 |
| <input type="checkbox"/> 配件 B.M. | <input type="checkbox"/> 樣辦或貨品說明書 | <input type="checkbox"/> 分判合約 |
| <input type="checkbox"/> 其他：_____ | | |

內容：

因分離式拉手要分左右，煩請新增分離式拉手模具一個

數量約 120 隻

請在 14/7/2021 前完成上列要求。

附有關圖紙 / 文件：

以上項目為：

- 原合約工程包 原合約工程加 / 減賬 新工程報價

原因：-

分發東莞各部門：

- () 生產技術總監 連附件 () 技術部 連附件 () 生產部 連附件 () 機械設計部 連附件
 () 採購部 連附件 () 生產統籌部 連附件
 () 質檢部 連附件 () 會計部 連附件 () 報關組 連附件 () 其他 輝馬 連附件

分發其他分判：

- () 水洪 連附件

分發香港各部門：

- () 行政部 連附件 () 會計部 連附件 () 統籌部 連附件 () 工程部地盤科文 連附件
 () 採購部 連附件 () QS 部 連附件 () 維修部 連附件 () 其他 _____ 連附件




傳遞編號：

HE1130/21

發件人簽署：

項目經理簽署：

(Handwritten signatures)

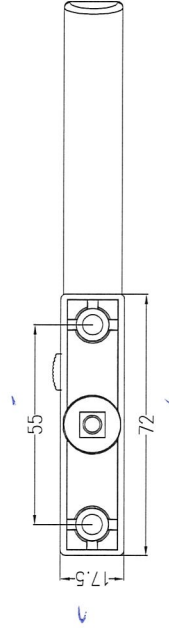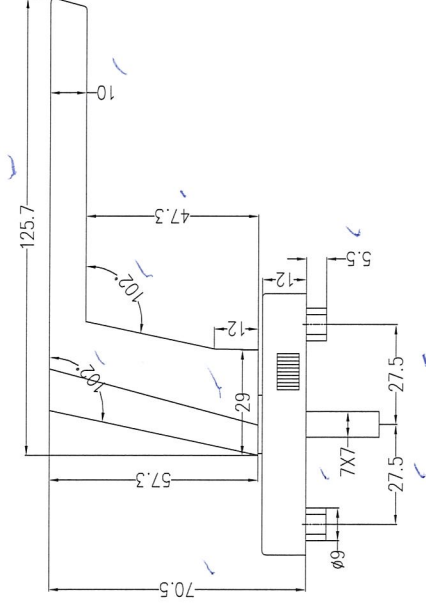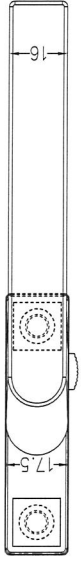

Handwritten signature and date: 24/5/21

Tung® 東成金属制品厂 Tung Shing Metal Products Fty		编号 SERIAL NO. 2017-D2A-E (右)	制图 DRW 核対 CKD	日期 DATE 2021-05-08
客户 CUSTOMER 美特	名称 TITLE 锌合金	THIRD ANGLE PROJECTION		
张次 SHEET 1	数量 QUANTITY MM 1:1			