



工程指示 / 要求簡箋(E.I.)

工程指示編號：EI / 3347 / 21

修改版次：

工程編號：J - 852

工程名稱：亞皆老街中電

工程項目：開模 - 鋁窗拉手(分離式及正常拉手訂造款)

收件人：Maggie / 王良 / 楊榮輝 發件人：Bessie Lau

日期：30/04/2021

要求提供 / 確認 事項：

- | | | |
|------------------------------------|-------------------------------------|-------------------------------|
| <input type="checkbox"/> 初步鋁料 B.M. | <input type="checkbox"/> 加工拆圖，然後生產 | <input type="checkbox"/> 尺寸表 |
| <input type="checkbox"/> 正式鋁料 B.M. | <input type="checkbox"/> 技術上資料 / 指示 | <input type="checkbox"/> 報價 |
| <input type="checkbox"/> 配件 B.M. | <input type="checkbox"/> 樣辦或貨品說明書 | <input type="checkbox"/> 分判合約 |
| <input type="checkbox"/> 其他：_____ | | |

內容：

則師已批拉手形狀，現確定附件圖紙開模

1. 分離式拉手：如附圖所示，孔位要有已噴色的膠蓋遮掩，另外手柄有點鬆，請改善
2. 正常拉手

王良兄：現附上正常拉手樣辦及分離式拉手各 1 隻以供廠測試，煩請告知試裝效果，謝謝！

請在 14/5/2021 前完成上列要求。

附有關圖紙 / 文件：

以上項目為：

- 原合約工程包 原合約工程加 / 減賬 新工程報價

原因：-

分發東莞各部門：

- | | | | |
|--|--|---|---|
| <input type="checkbox"/> 生產技術總監 <input type="checkbox"/> 連附件 | <input type="checkbox"/> 技術部 <input type="checkbox"/> 連附件 | <input type="checkbox"/> 生產部 <input type="checkbox"/> 連附件 | <input type="checkbox"/> 機械設計部 <input type="checkbox"/> 連附件 |
| <input type="checkbox"/> 採購部 <input type="checkbox"/> 連附件 | <input checked="" type="checkbox"/> 生產統籌部 <input type="checkbox"/> 連附件 | | |
| <input checked="" type="checkbox"/> 質檢部 <input type="checkbox"/> 連附件 | <input type="checkbox"/> 會計部 <input type="checkbox"/> 連附件 | <input type="checkbox"/> 報關組 <input type="checkbox"/> 連附件 | <input checked="" type="checkbox"/> 其他 <u>王良</u> <input type="checkbox"/> 連附件 |

分發其他分判：

- 水洪 連附件

分發香港各部門：

- | | | | |
|--|--|---|--|
| <input type="checkbox"/> 行政部 <input type="checkbox"/> 連附件 | <input type="checkbox"/> 會計部 <input type="checkbox"/> 連附件 | <input type="checkbox"/> 統籌部 <input type="checkbox"/> 連附件 | <input type="checkbox"/> 工程部地盤科文 <input type="checkbox"/> 連附件 |
| <input checked="" type="checkbox"/> 採購部 <input type="checkbox"/> 連附件 | <input type="checkbox"/> QS 部 <input type="checkbox"/> 連附件 | <input type="checkbox"/> 維修部 <input type="checkbox"/> 連附件 | <input type="checkbox"/> 其他 _____ <input type="checkbox"/> 連附件 |


傳遞編號：

HK0936/21

發件人簽署：

項目經理簽署：

(Handwritten signatures)

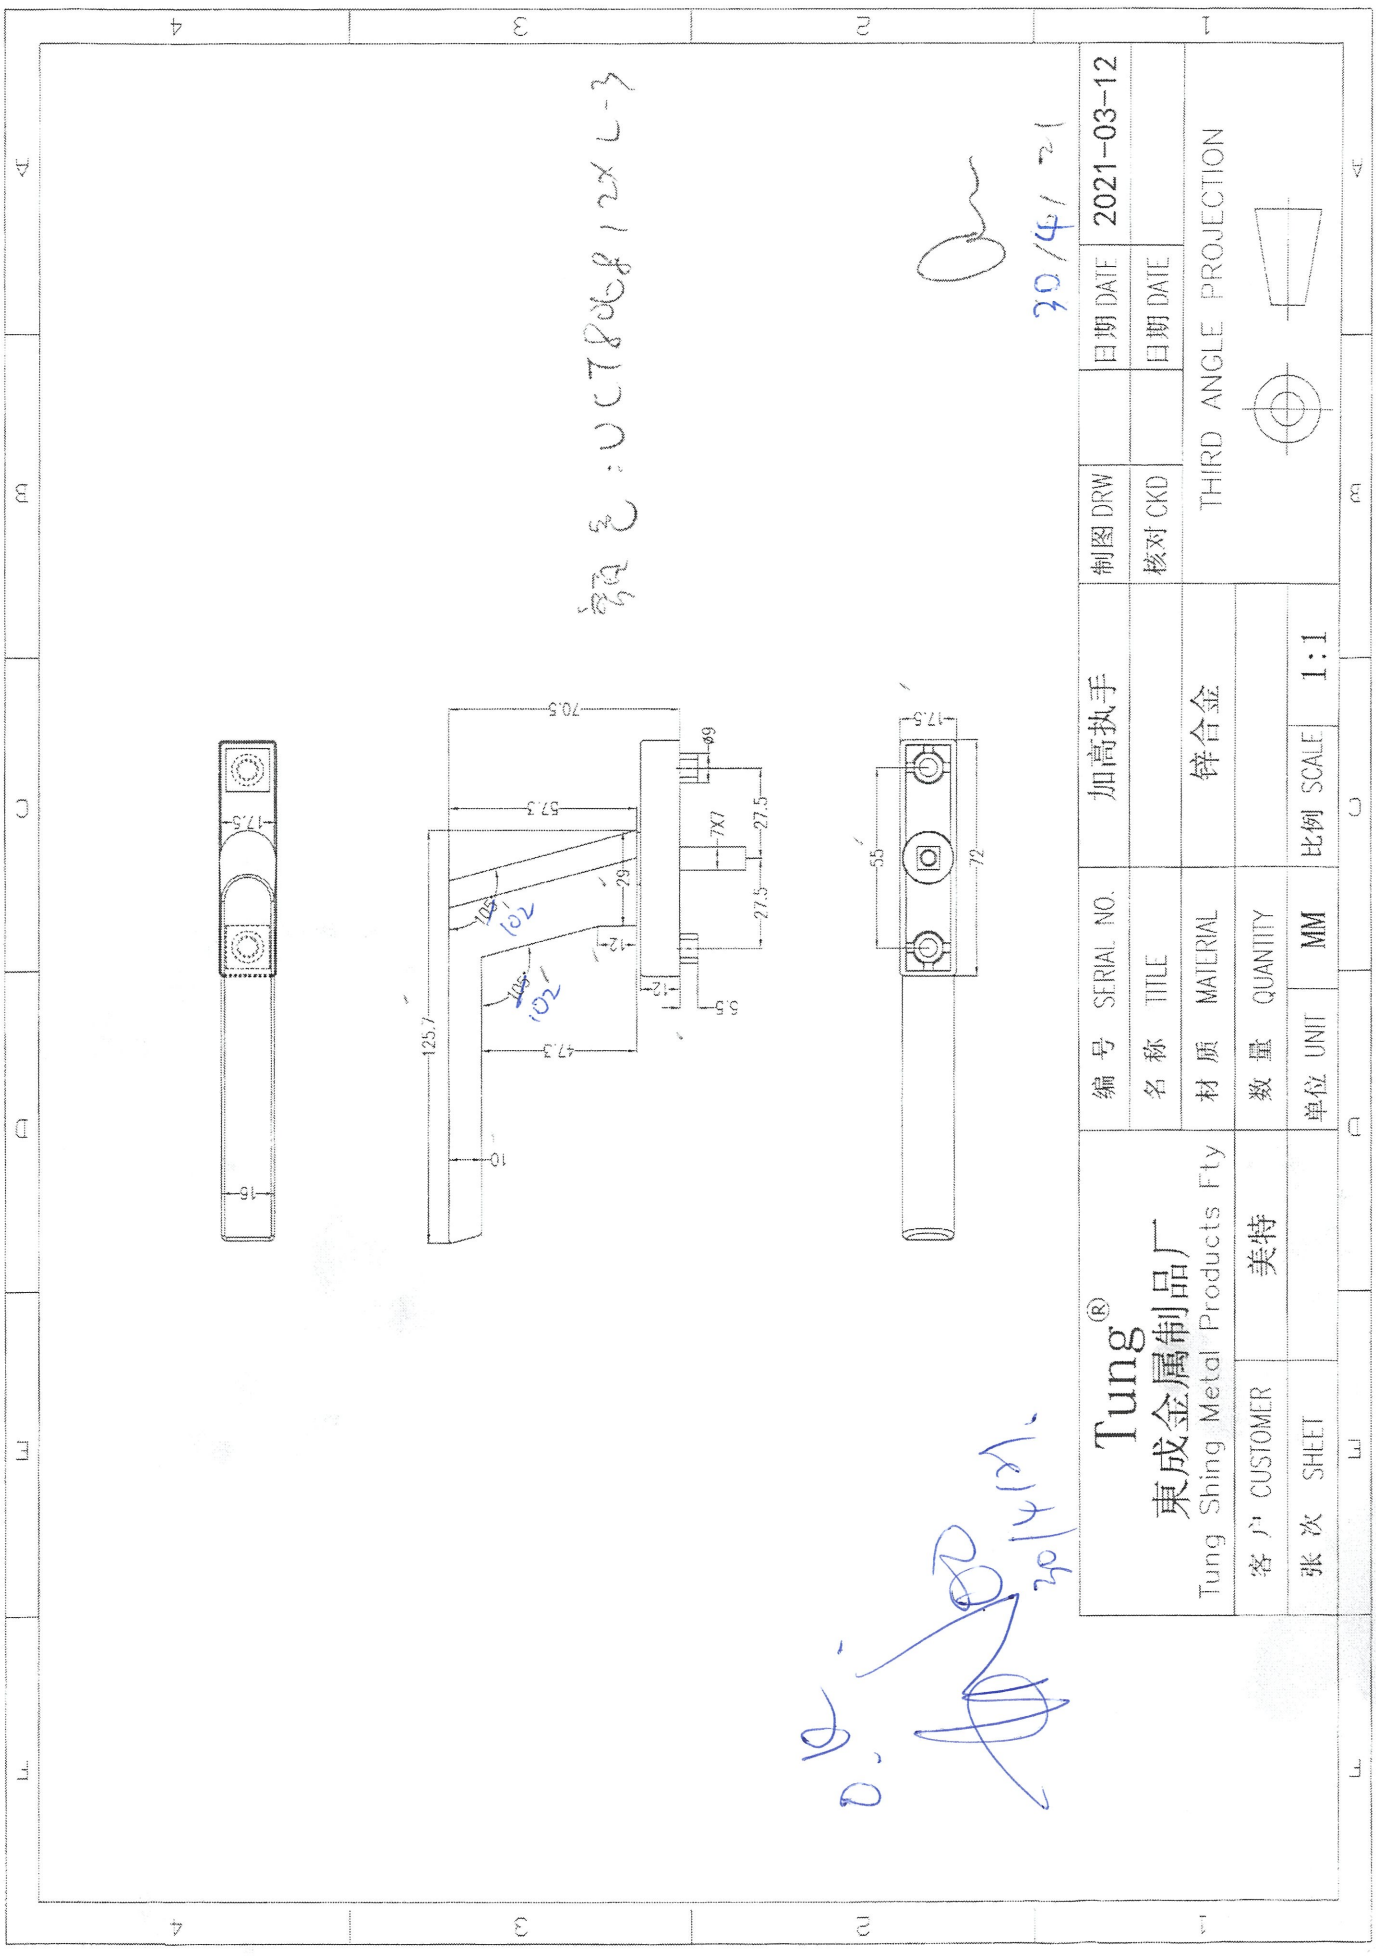

Tung® 東成金屬制品厂 Tung Shing Metal Products Fty		编号 SERIAL NO. 名称 TITLE 材质 MATERIAL 数量 QUANTITY 单位 UNIT 比例 SCALE	加高执手 铝合金 1:1	制图 DRW 核对 CKD THIRD ANGLE PROJECTION	日期 DATE 2021-03-12
客户 CUSTOMER 张次 SHEET	美特 1	MM 1:1	1:1	THIRD ANGLE PROJECTION	2021-03-12

D. 20
 30/4/21

30/4/21

加高 : UCT8068 12x L-3

