

工程指示 / 要求簡箋(E.I.)

工程指示編號：EI / 3416 / 21 修改版次：-
 工程編號：J - 852 工程名稱：亞皆老街中電
 工程項目：幕牆 FD 門露台陣底防水片 (T1-T3, C 單位)
 收件人：生統 發件人：Ant Yeung 日期：17/05/2021

要求提供 / 確認 事項：

- | | | |
|------------------------------------|-------------------------------------|-------------------------------|
| <input type="checkbox"/> 初步鋁料 B.M. | <input type="checkbox"/> 加工拆圖，然後生產 | <input type="checkbox"/> 尺寸表 |
| <input type="checkbox"/> 正式鋁料 B.M. | <input type="checkbox"/> 技術上資料 / 指示 | <input type="checkbox"/> 報價 |
| <input type="checkbox"/> 配件 B.M. | <input type="checkbox"/> 樣辦或貨品說明書 | <input type="checkbox"/> 分判合約 |

內容：

請按加工圖生產防水片送地盤用。(T1-T3, 幕牆 C 單位 FD 門位置)

按顧問現場要求，增加防水片在露台陣底以增強防水，附現場試辦相片

謝謝

請在 2021.05.24 前完成上列要求。

附：

以上項目為：

- 原合約工程包 原合約工程加 / 減賬 新工程報價

原因：-

分發東莞各部門：

- () 生產技術總監口連附件 () 技術部 口連附件 () 生產部 口連附件 () 機械設計部口連附件
 () 採購部 口連附件 (✓) 生產統籌部口連附件 () 小羅&清 口連附件
 () 質檢部 口連附件 () 會計部 口連附件 () 報關組 口連附件 () 其他 _____ 口連附件

分發其他分判：

- (v) 水洪 口連附件

分發香港各部門：


- () 行政部口連附件 () 會計部口連附件 () 統籌部口連附件 (✓) 工程地盤科文口連附件 祥哥
 () 採購部口連附件 () QS 部 口連附件 () 維修部口連附件 () 其他 _____ 口連附件

傳遞編號：

HK 1102 / 21

發件人簽署：

項目經理簽署：

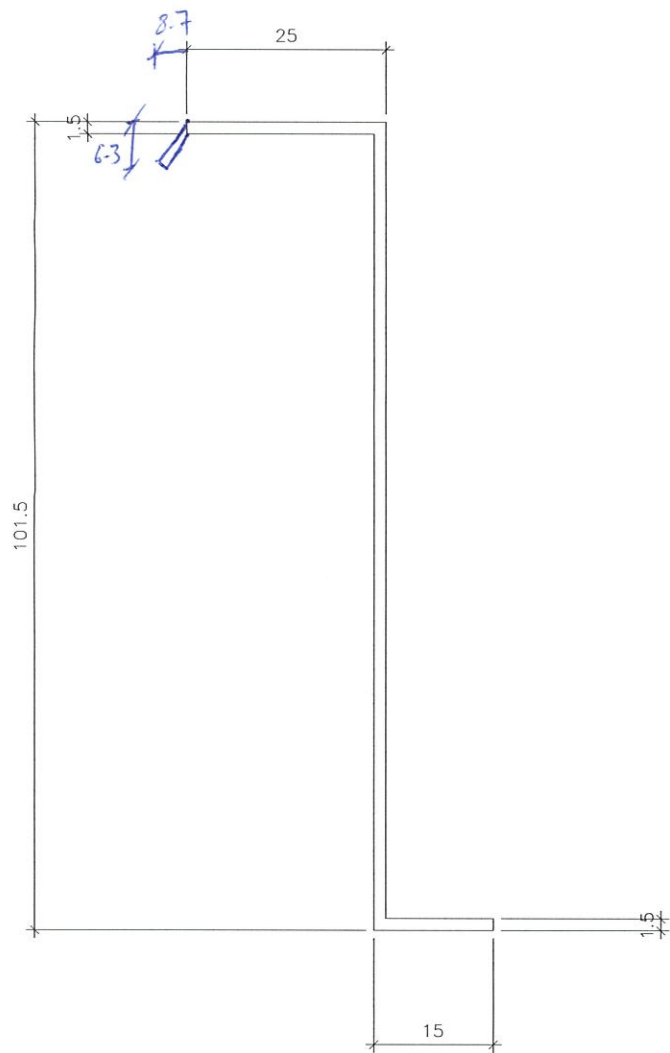

$L = 200$

1.5mm 铝板

铝化片

60件 (7¹/₂各20件)

露台 防底位用防水片

(C单位FD门外用)



BT-21

J-812 m/3264 POF5-02

BT-21