



工程指示 / 要求簡箋(E.I.)

工程指示編號：EI / 342921 修改版次：-
 工程編號：J - 852 工程名稱：亞皆老街中電
 工程項目：Pipe Duct 鐵碼(補計漏數量) (T1+T3)
 收件人：Maggie 發件人：Ant Yeung 日期：18/05/2021

要求提供 / 確認 事項：

- | | | |
|------------------------------------|-------------------------------------|-------------------------------|
| <input type="checkbox"/> 初步鋁料 B.M. | <input type="checkbox"/> 加工拆圖，然後生產 | <input type="checkbox"/> 尺寸表 |
| <input type="checkbox"/> 正式鋁料 B.M. | <input type="checkbox"/> 技術上資料 / 指示 | <input type="checkbox"/> 報價 |
| <input type="checkbox"/> 配件 B.M. | <input type="checkbox"/> 樣辦或貨品說明書 | <input type="checkbox"/> 分判合約 |

內容：

請按加工圖訂購鐵碼送地盤用。

PIPE DUCT 用鐵碼 前 EI2879 及 3052 計漏，此 EI 補回

謝謝

請在 2021.05.31 前完成上列要求。

附：

以上項目為：

- 原合約工程包 原合約工程加 / 減賬 新工程報價

原因：-

分發東莞各部門：

- () 生產技術總監口連附件 () 技術部 口連附件 () 生產部 口連附件 () 機械設計部口連附件
 () 採購部 口連附件 () 生產統籌部口連附件 () 小羅&清 口連附件
 () 質檢部 口連附件 () 會計部 口連附件 () 報關組 口連附件 () 其他 _____ 口連附件

分發其他分判：

- (v) 水洪 口連附件

分發香港各部門：

- () 行政部口連附件 () 會計部口連附件 () 統籌部口連附件 (✓) 工程部地盤科文口連附件 祥哥
 (✓) 採購部口連附件 () QS 部 口連附件 () 維修部口連附件 () 其他 _____ 口連附件

傳遞編號：

HK / 21

發件人簽署：


項目經理簽署：

EG-DWG3




美特鋁質 有限公司
MIDI Aluminium Fabricator Ltd.


工程號 J852 地盤 亞答老街

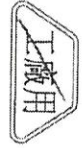

地盤

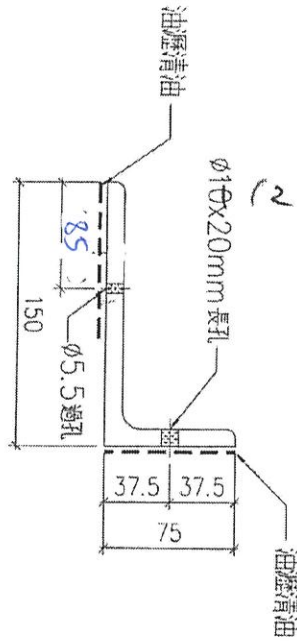

修M10拉桿

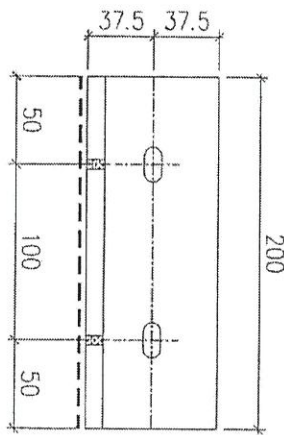

Wind Load

下碼

長孔

物料編號	數量	位置
GMS-02W		
GMS-02		

(Handwritten signatures and scribbles)

144 144

7:


18

名稱	鐵碼加工圖	制圖	Ivan	2020.12.18	修改	
材料	150X75X10mm 鋼角 (S275)	復核	-	-	日期	
顏色	熱浸鋅	批准			圖號	J852-PD-MS-02 W

EG-DWG3


美特鋁質 有限公司
 MIDI Aluminium Fabricator Ltd.


工程號 J852 地盤 亞答街

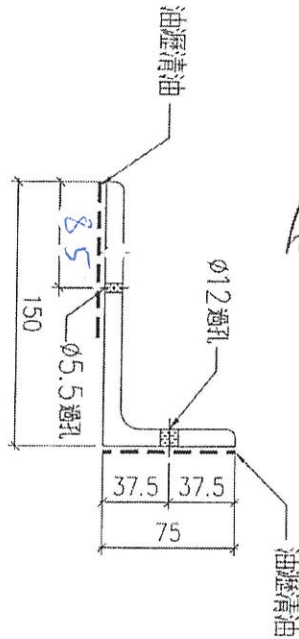

1/2 M10

W inl + Dead Load

板孔

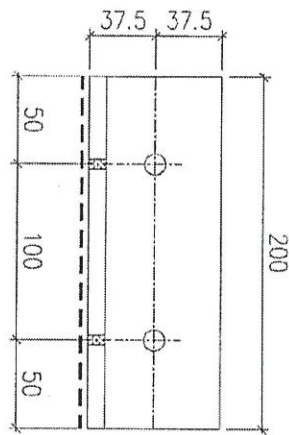

B2 144

物料編號	數量	位置
GMS-03	1	1
GMS-03	1	1

144/B

GMS-03WD

名稱	鐵碼加工圖	制圖	Ivan	2020.12.18	修改	
材料	150X75X10mm 鋁角 (S275)	復核	-	-	日期	
顏色	熱浸鋅	批准			圖號	J852-PD-MS-03 WD