

工程指示 / 要求簡箋(E.I.)

工程指示編號：EI / 3448 / 21

修改版次：A

工程編號：J - 852

工程名稱：亞皆老街中電

工程項目：鐘樓-Skylight 鋁料 BM

收件人：生統 / Maggie

發件人：Ant Yeung

日期：10/07/2021

要求提供 /  確認 事項：

- |                                    |                                     |                               |
|------------------------------------|-------------------------------------|-------------------------------|
| <input type="checkbox"/> 初步鋁料 B.M. | <input type="checkbox"/> 加工拆圖，然後生產  | <input type="checkbox"/> 尺寸表  |
| <input type="checkbox"/> 正式鋁料 B.M. | <input type="checkbox"/> 技術上資料 / 指示 | <input type="checkbox"/> 報價   |
| <input type="checkbox"/> 配件 B.M.   | <input type="checkbox"/> 樣辦或貨品說明書   | <input type="checkbox"/> 分判合約 |

內容：

A 版：提供鋁料內圍拉彎尺寸，請拉彎料時留意 ② 標頭顏色，#5 絲已由 M11 料改爲有字料  
請按鋁料 BM 訂購鐘樓 Skylight 用鋁通，鋁角及鋁巴。

請在 2021.07.19 前完成上列要求。

附：2 頁加工圖

以上項目為：

- 原合約工程包                       原合約工程加 / 減賬                       新工程報價

原因：-

分發東莞各部門：

- ( ) 生產技術總監  連附件    ( ) 技術部     連附件    ( ) 生產部     連附件    ( ) 機械設計部  連附件  
 ( ) 採購部     連附件    ( ) 生產統籌部  連附件 梅    ( ) 小羅 & 清     連附件  
 ( ) 質檢部     連附件    ( ) 會計部     連附件    ( ) 報關組     連附件    ( ) 其他    楊榮輝  連附件

分發其他分判：

- (v) 水洪     連附件

分發香港各部門：

- ( ) 行政部  連附件    ( ) 會計部  連附件    ( ) 統籌部  連附件    ( ) 工程部地盤科文  連附件    祥哥  
 ( ) 採購部  連附件    ( ) QS 部     連附件    ( ) 維修部  連附件    ( ) 其他    \_\_\_\_\_  連附件

傳遞編號：

HK1436 / 21

發件人簽署：

項目經理簽署：




鋁型材B.M.表

BM編號:


|       |          |            |         |            |            |                          |        |     |  |
|-------|----------|------------|---------|------------|------------|--------------------------|--------|-----|--|
| 工程號:  | J-852    | 計算:        | 曾建平     | 日期:        | 24/05/2021 | 送呈:                      | Jason  | 副本: |  |
| 地盤名稱: | 亞皆老街     | 核對:        | 王禮秋     | 日期:        | 24/05/2021 | A/C Code:                |        |     |  |
| 項目類別: | Skylight | 批准:        |         | 日期:        |            | 此BM依據 Wong005拆圖資料 計算     |        |     |  |
| 修改版次: | A版       | 有顏色鋁料(Kg): | 123.006 | 無電鍍鋁料(Kg): | 16.272     | V.F總面積(米 <sup>2</sup> ): | 18.016 |     |  |

| 序號 | 修改內容  | 物料編號      | 鋁料名稱         | 顏色                | 合金狀態    | 長度<br>(mm) | 數量 (支) |    |    | 重量(Kg) |        | V.F.(米 <sup>2</sup> ) |            | 備注                            |
|----|-------|-----------|--------------|-------------------|---------|------------|--------|----|----|--------|--------|-----------------------|------------|-------------------------------|
|    |       |           |              |                   |         |            | 實用     | 後備 | 總數 | Kg/M   | 總重量    | 米 <sup>2</sup> /米     | Total_V.F. |                               |
| 1  | A標回顏色 | PE00E3018 | 32x32x3mm厚鋁通 | UCT203541SC-3 咖啡色 | 6063-T6 | 5800       | 6      | 2  | 8  | 0.940  | 43.616 | 0.128                 | 5.939      |                               |
| 2  | A標回顏色 | PE00E3018 | 32x32x3mm厚鋁通 | UCT203541SC-3 咖啡色 | 6063-T4 | 5800       | 2      | 1  | 3  | 0.940  | 16.356 | 0.128                 | 2.227      | 彎弧加工圖J852-GW01                |
| 3  | A標回顏色 | PEOE10034 | 75x50x3mm厚鋁角 | UCT203541SC-3 咖啡色 | 6063-T6 | 5800       | 6      | 2  | 8  | 0.988  | 45.843 | 0.113                 | 5.243      | 鏜成75x35x3mm厚鋁角                |
| 4  | A標回顏色 | PEOE10034 | 75x50x3mm厚鋁角 | UCT203541SC-3 咖啡色 | 6063-T4 | 5800       | 2      | 1  | 3  | 0.988  | 17.191 | 0.113                 | 1.966      | 彎弧加工圖J852-GW02,鏜成75x35x3mm厚鋁角 |
| 5  | A修改顏色 | PM0000416 | 50x5mm厚鋁巴    | UCT203541SC-3 咖啡色 | 6063-T6 | 6000       | 3      | 1  | 4  | 0.678  | 16.272 | 0.110                 | 2.640      |                               |
| 6  |       |           |              |                   |         |            |        |    |    |        |        |                       |            |                               |
| 7  |       |           |              |                   |         |            |        |    |    |        |        |                       |            |                               |
| 8  |       |           |              |                   |         |            |        |    |    |        |        |                       |            |                               |
| 9  |       |           |              |                   |         |            |        |    |    |        |        |                       |            |                               |
| 10 |       |           |              |                   |         |            |        |    |    |        | 139.3  | 合計:                   | 18.016     |                               |


# J-852 Skylight 鋁料模圖

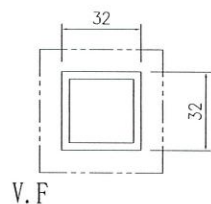

模號: PE00E3018  
 名稱: 32x32x3mm厚鋁通  
 合金狀態: 6063-T6 & 6063-T4  
 重量: 0.940 KG/M  
 V.F.: 128 mm

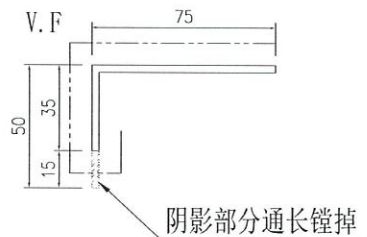

模號: PE0E10034  
 名稱: 75x50x3mm厚鋁角鏜成75x35x3mm厚鋁角用  
 合金狀態: 6063-T6 & 6063-T4  
 重量: 0.988 KG/M  
 V.F.: 113 mm

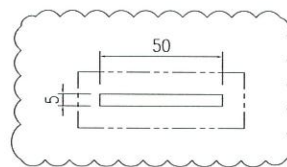

模號: PM0000416  
 名稱: 50x5mm厚鋁巴  
 合金狀態: 6063-T6  
 重量: 0.678 KG/M  
 V.F.: 110 mm



# EG-DWG3



美特鋁質 有限公司  
MIDI Aluminium Fabricator Ltd.

|      |       |    |   |   |   |   |   |   |   |
|------|-------|----|---|---|---|---|---|---|---|
| 产品编号 | L(MM) | 数量 | A | B | C | D | E | N | M |
|      |       | 3  |   |   |   |   |   |   |   |

|     |      |    |      |
|-----|------|----|------|
| 工程號 | J852 | 地盤 | 亞皆老街 |
|-----|------|----|------|

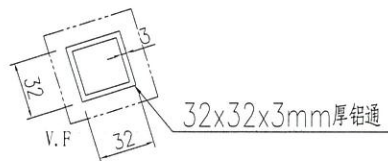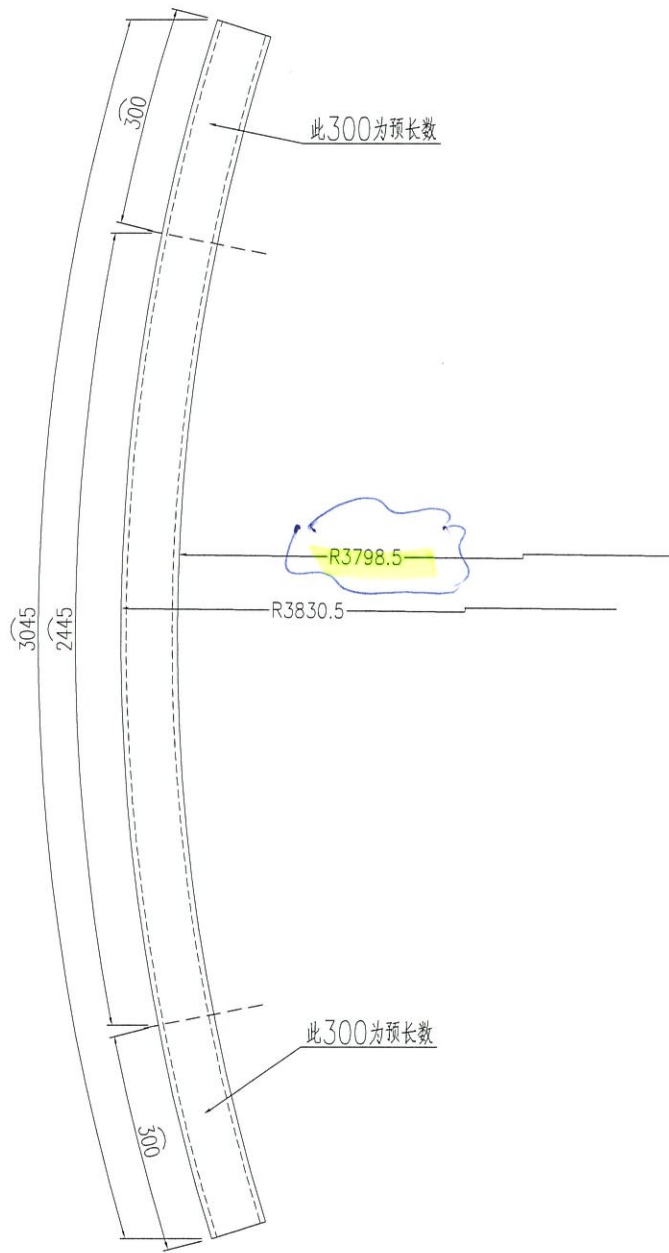


|    |               |    |     |            |    |           |  |  |
|----|---------------|----|-----|------------|----|-----------|--|--|
| 名稱 | 彎弧加工圖         | 制圖 | 曾建平 | 2021-05-24 | 修改 |           |  |  |
| 材料 | 32x32x3mm厚鋁通  | 復核 |     |            | 日期 |           |  |  |
| 顏色 | UCT203541SC-3 | 批准 |     |            | 圖號 | J852-GW01 |  |  |



美特鋁質 有限公司  
MIDI Aluminium Fabricator Ltd.

| 产品编号 | L(MM) | 数量 | A | B | C | D | E | N | M |
|------|-------|----|---|---|---|---|---|---|---|
|      |       | 3  |   |   |   |   |   |   |   |

|     |      |    |      |
|-----|------|----|------|
| 工程號 | J852 | 地盤 | 亞皆老街 |
|-----|------|----|------|

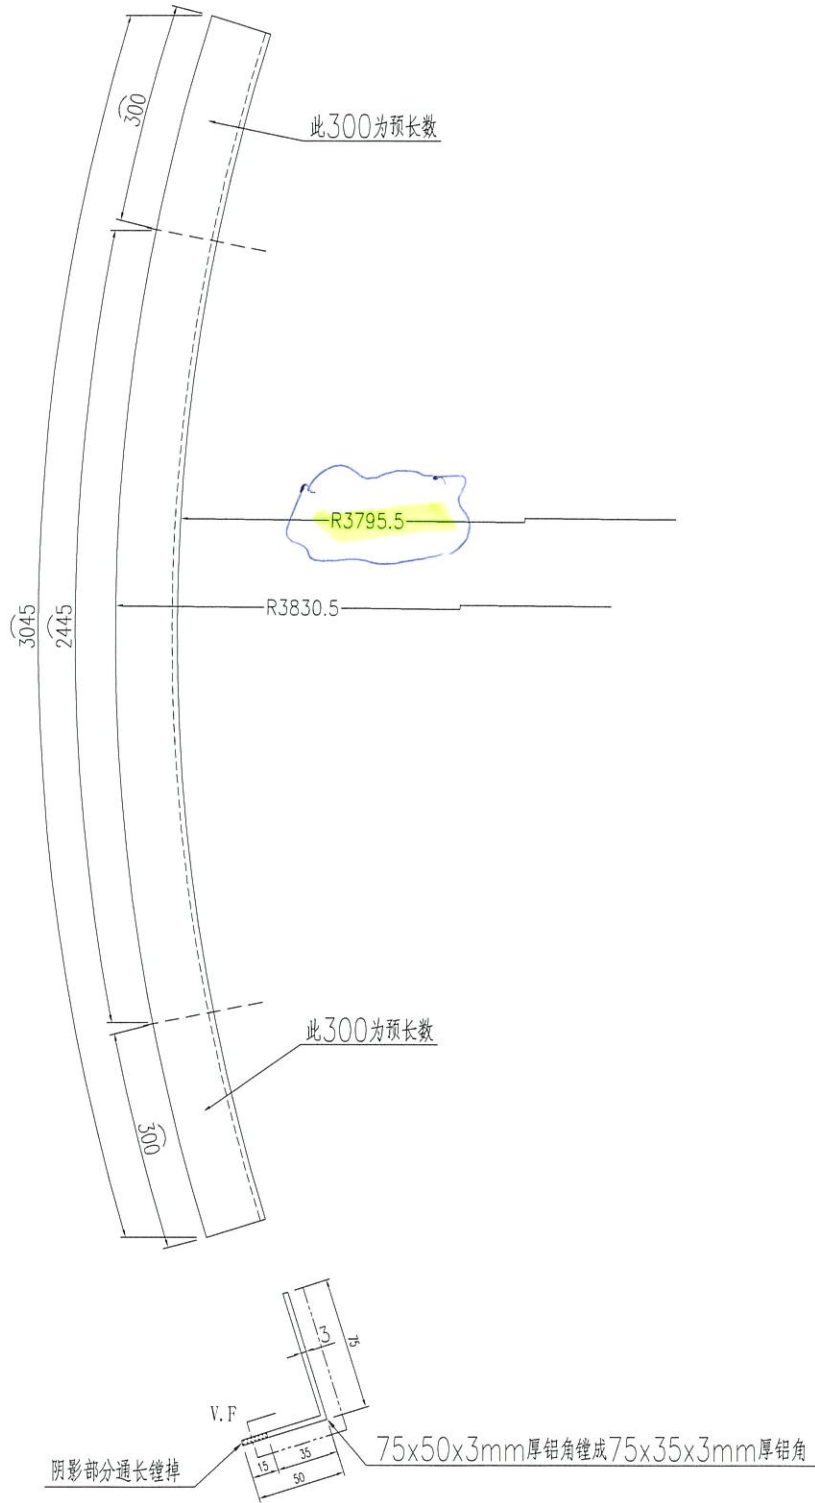

|    |               |    |     |            |    |           |  |  |
|----|---------------|----|-----|------------|----|-----------|--|--|
| 名稱 | 彎弧加工圖         | 制圖 | 曾建平 | 2021-05-24 | 修改 |           |  |  |
| 材料 | 75x50x3mm厚鋁角  | 復核 |     |            | 日期 |           |  |  |
| 顏色 | ucT203541SC-3 | 批准 |     |            | 圖號 | J852-GW02 |  |  |