

工程指示 / 要求簡箋(E.I.)

工程指示編號：EI / 3455 / 21

修改版次：-

工程編號：J - 852

工程名稱：亞皆老街中電

工程項目：幕牆 FD 門 (C 單位) 用室外蓋 補 30 支

收件人：生統

發件人：Ant Yeung

日期：26/05/2021

要求提供 / 確認 事項：

- | | | |
|------------------------------------|-------------------------------------|-------------------------------|
| <input type="checkbox"/> 初步鋁料 B.M. | <input type="checkbox"/> 加工拆圖，然後生產 | <input type="checkbox"/> 尺寸表 |
| <input type="checkbox"/> 正式鋁料 B.M. | <input type="checkbox"/> 技術上資料 / 指示 | <input type="checkbox"/> 報價 |
| <input type="checkbox"/> 配件 B.M. | <input type="checkbox"/> 樣辦或貨品說明書 | <input type="checkbox"/> 分判合約 |
| <input type="checkbox"/> 其他：_____ | | |

內容：

因顧問要求 FD 門位置的室外蓋改在地盤安裝及唧膠，部分已安裝的室外蓋需要在地盤進行拆除。已拆除的室外蓋不能重用。可參考 EI2690C。

請按加工圖生產幕牆 FD 門 (C 單位) 用室外蓋送地盤，共 30 支 (現場拆廢數)

請在 2021.06.02 前完成上列要求。

附：2 頁

以上項目為：

- 原合約工程包 原合約工程加 / 減賬 新工程報價

原因：-

分發東莞各部門：

- | | | | |
|--|---|--|---|
| <input type="checkbox"/> 生產技術總監 <input type="checkbox"/> 連附件 | <input type="checkbox"/> 技術部 <input type="checkbox"/> 連附件 | <input type="checkbox"/> 生產部 <input type="checkbox"/> 連附件 | <input type="checkbox"/> 機械設計部 <input type="checkbox"/> 連附件 |
| <input type="checkbox"/> 採購部 <input type="checkbox"/> 連附件 | <input checked="" type="checkbox"/> 生產統籌部 <input checked="" type="checkbox"/> 連附件 | <input type="checkbox"/> 小羅 & 清 <input type="checkbox"/> 連附件 | |
| <input type="checkbox"/> 質檢部 <input type="checkbox"/> 連附件 | <input type="checkbox"/> 會計部 <input type="checkbox"/> 連附件 | <input type="checkbox"/> 報關組 <input type="checkbox"/> 連附件 | <input type="checkbox"/> 其他 <u>楊榮輝</u> <input type="checkbox"/> 連附件 |

分發其他分判：

- (v) 水洪 連附件

分發香港各部門：

- | | | | |
|---|--|---|---|
| <input type="checkbox"/> 行政部 <input type="checkbox"/> 連附件 | <input type="checkbox"/> 會計部 <input type="checkbox"/> 連附件 | <input type="checkbox"/> 統籌部 <input type="checkbox"/> 連附件 | <input checked="" type="checkbox"/> 工程部地盤科文 <input checked="" type="checkbox"/> 連附件 <u>祥哥</u> |
| <input type="checkbox"/> 採購部 <input type="checkbox"/> 連附件 | <input type="checkbox"/> QS 部 <input type="checkbox"/> 連附件 | <input type="checkbox"/> 維修部 <input type="checkbox"/> 連附件 | <input type="checkbox"/> 其他 _____ <input type="checkbox"/> 連附件 |

傳遞編號：

HK 1173 / 21

發件人簽署：

項目經理簽署：

From ei 30 f



美特鋁質有限公司
MIDI Aluminium Fabricator Ltd.


工程號 J852 地盤 亞皆老街

序号	物料編號	分格尺寸	L	數量	使用位置	樓層
01	AL40-01	2750	2760	8	FD-UN02	22, 23/F
02	AL40-02	2480	2490	54	FD-UN01	1~21/F




30


組裝用

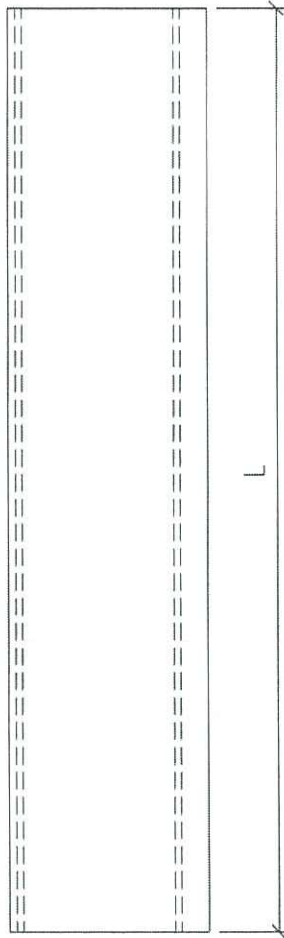

30

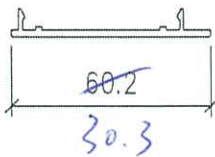

名稱	FD門框夾企扣蓋	制圖	LHR	2020.10.21	修改	-		
材料	X85854	復核	-	-	日期	-		
顏色	UCT806812XL-3	批准			圖號	CW-FD-15		

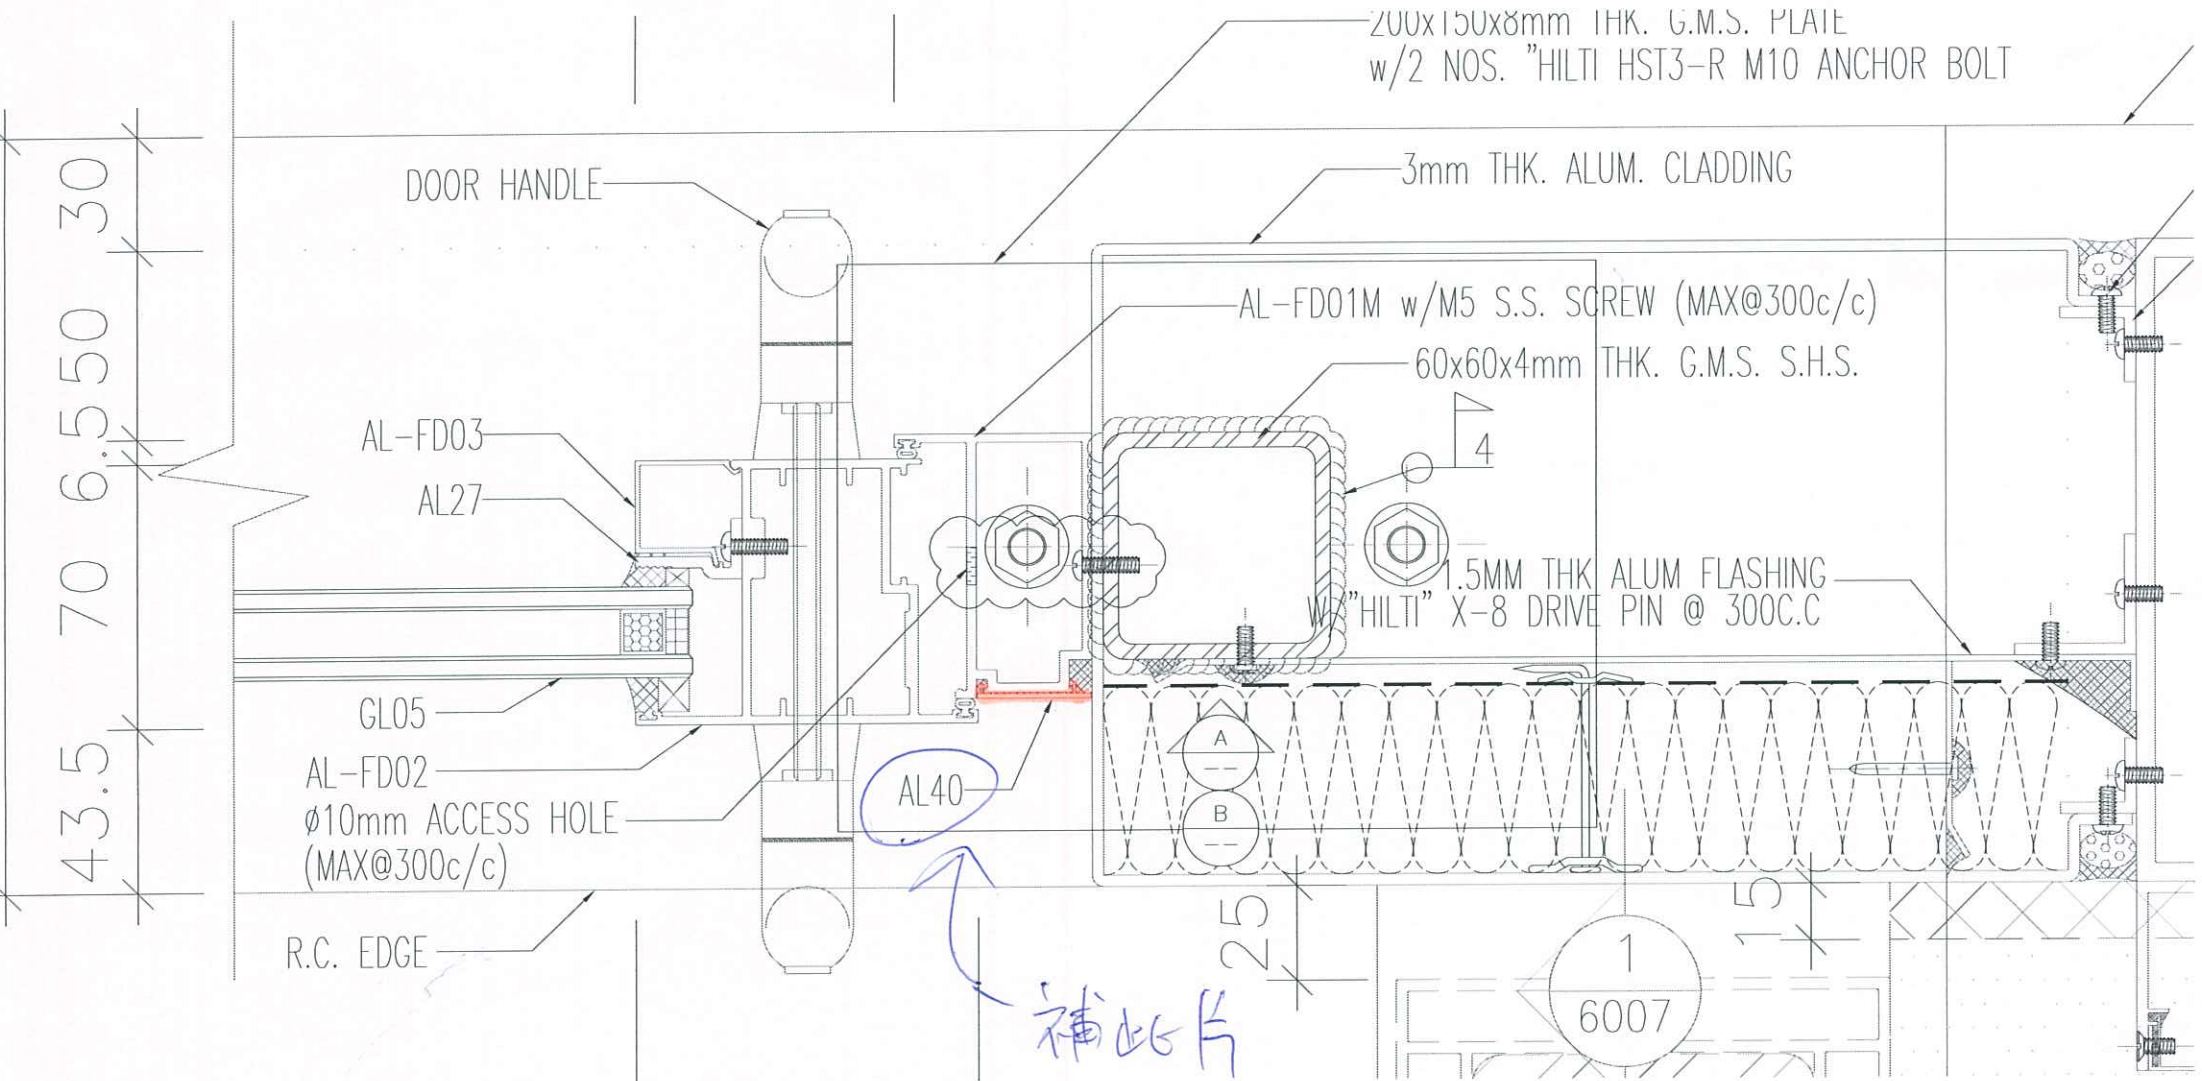

DOOR HANDLE

200x150x8mm THK. G.M.S. PLATE
w/2 NOS. "HILTI HST3-R M10 ANCHOR BOLT

3mm THK. ALUM. CLADDING

AL-FD03

AL27

AL-FD01M w/M5 S.S. SCREW (MAX@300c/c)

60x60x4mm THK. G.M.S. S.H.S.

4

1.5MM THK ALUM FLASHING
w/"HILTI" X-8 DRIVE PIN @ 300C.C

GL05

AL-FD02

Ø10mm ACCESS HOLE
(MAX@300c/c)

AL40

R.C. EDGE

25

15

1
6007

補此片

需補料

履頭問=改地盤安裝+呔A琴