



工程指示 / 要求簡箋(E.I.)

工程指示編號：EI / 3479 / 21

修改版次：A

工程編號：J - 852

工程名稱：亞皆老街中電

工程項目：欄河 地盤用鐵件 (T1-T3: G, 1/F)

收件人：Maggie

發件人：Ant Yeung

日期：28/06/2021

要求提供 / 確認 事項：

- | | | |
|------------------------------------|-------------------------------------|-------------------------------|
| <input type="checkbox"/> 初步鋁料 B.M. | <input type="checkbox"/> 加工拆圖，然後生產 | <input type="checkbox"/> 尺寸表 |
| <input type="checkbox"/> 正式鋁料 B.M. | <input type="checkbox"/> 技術上資料 / 指示 | <input type="checkbox"/> 報價 |
| <input type="checkbox"/> 配件 B.M. | <input type="checkbox"/> 樣辦或貨品說明書 | <input type="checkbox"/> 分判合約 |
| <input type="checkbox"/> 其他：_____ | | |

內容：

A 版：不鏽鋼 u 槽用連接鐵巴，改為梗牙孔，已通知鐵廠修改

請按加工圖生產 G/F+ 1/F 欄河鐵件送地盤用。

燒焊：Butt Weld: 100% UT 超聲波, 100% MPI 磁粉, 100% Visual 目測 (For Metal and Glass Balustrade).

因上料限制，超過 3000mm 的鐵件須一開二。*請先燒焊+ 驗焊，後一開二。

謝謝

請在 2021.07.02 前完成上列要求。

附有關圖紙 / 文件：18 頁加工圖

以上項目為：

- 原合約工程包 原合約工程加 / 減賬 新工程報價

原因：-

分發東莞各部門：

- | | | | |
|--|---|--|--|
| <input type="checkbox"/> 生產技術總監 <input type="checkbox"/> 連附件 | <input type="checkbox"/> 技術部 <input type="checkbox"/> 連附件 | <input type="checkbox"/> 生產部 <input type="checkbox"/> 連附件 | <input type="checkbox"/> 機械設計部 <input type="checkbox"/> 連附件 |
| <input type="checkbox"/> 採購部 <input type="checkbox"/> 連附件 | <input type="checkbox"/> 生產統籌部 <input type="checkbox"/> 連附件 | <input type="checkbox"/> 小羅&清 <input type="checkbox"/> 連附件 | |
| <input type="checkbox"/> 質檢部 <input type="checkbox"/> 連附件 | <input type="checkbox"/> 會計部 <input type="checkbox"/> 連附件 | <input type="checkbox"/> 報關組 <input type="checkbox"/> 連附件 | <input type="checkbox"/> 其他 _____ <input type="checkbox"/> 連附件 |

分發其他分判：

- 水洪 連附件

分發香港各部門：

- | | | | |
|--|--|---|---|
| <input type="checkbox"/> 行政部 <input type="checkbox"/> 連附件 | <input type="checkbox"/> 會計部 <input type="checkbox"/> 連附件 | <input type="checkbox"/> 統籌部 <input type="checkbox"/> 連附件 | <input checked="" type="checkbox"/> 工程部地盤科文 <input type="checkbox"/> 連附件 光哥 |
| <input checked="" type="checkbox"/> 採購部 <input type="checkbox"/> 連附件 | <input type="checkbox"/> QS 部 <input type="checkbox"/> 連附件 | <input type="checkbox"/> 維修部 <input type="checkbox"/> 連附件 | <input type="checkbox"/> 其他 _____ <input type="checkbox"/> 連附件 |

傳遞編號：

HK - / 21

發件人簽署：


項目經理簽署：



美特鋁質有限公司
MIDI Aluminium Fabricator Ltd.

工程號 J-852 地盤 亞皆老街 / 欄河

200 餘已

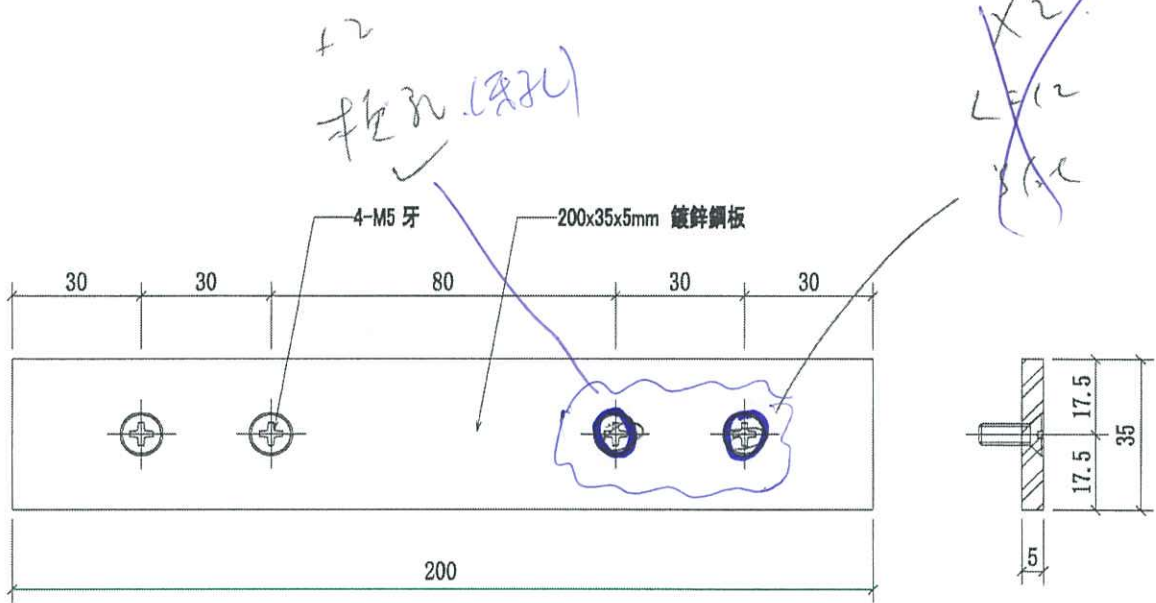

200 餘已

200 餘已

4
800



序號	物料編號	數量	使用位置	樓層
01	GS01-AG01	12 24	G/F	G/F-GP
02	GS01-AG01	4	1/F	3002-GP1
03	GS01-AG01	3	1/F	3005-GP1

名稱	欄河連接鋼板	制圖	CJM	2021.05.10	修改		
材料	5mm 鍍鋅鋼板 (材質: SJ275)	復核	SHUI	2021.05.15	日期		
顏色		批准			圖號	GS01-AG01	



美特鋁質有限公司
MIDI Aluminium Fabricator Ltd.

工程號 J-852 地盤 亞答老街 / 欄河

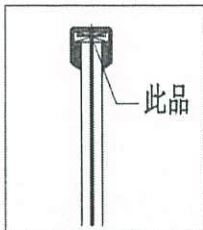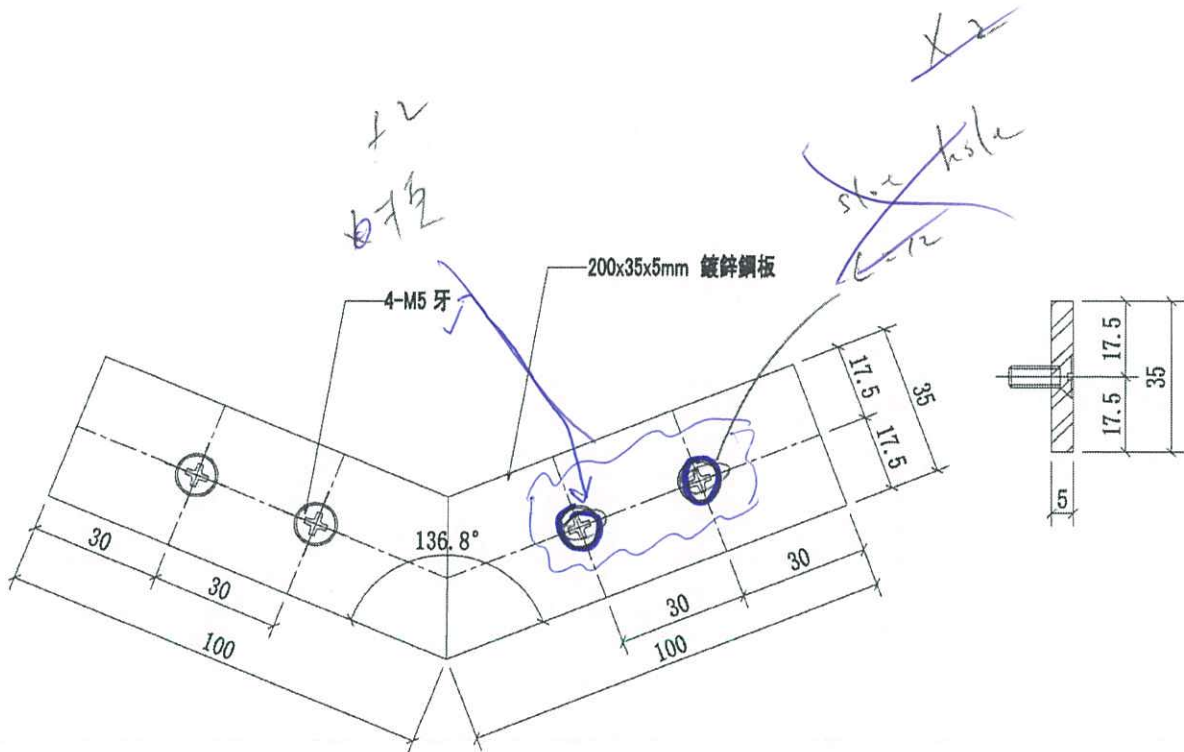

序號	物料編號	數量	使用位置	樓層
01	GS01-AG05	1	1/F	3002-GP1

1

名稱	欄河鏈接鋼板	制圖	CJM	2021.05.10	修改		
材料	5mm 鍍鋅鋼板(材質: SJ275)	復核	SHUI	2021.05.15	日期		
顏色		批准			圖號	GS01-AG05	



美特鋁質有限公司


MIDI Aluminium Fabricator Ltd.

工程號

J-852



地盤

亞答老街 / 欄河

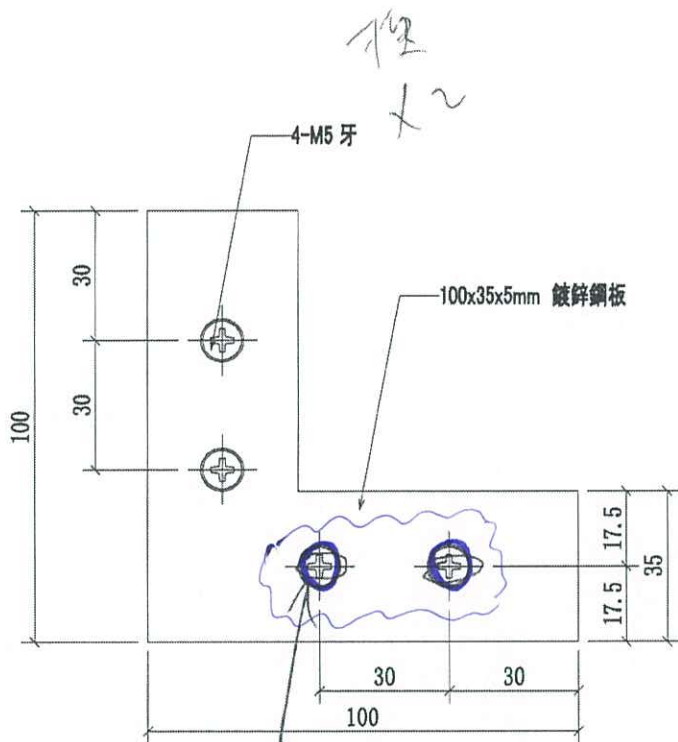

程
x2

程
12mm
+2

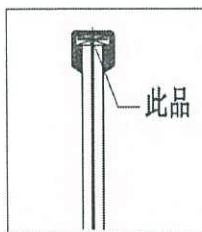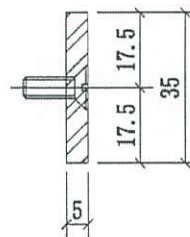



序號	物料編號	數量	使用位置	樓層
01	GS01-AG06	8	1/F	3002-GP1
02	GS01-AG06	3	1/F	3005-GP1

名稱	欄河鏈接鋼板	制圖	CJM	2021.05.10	修改			
材料	5mm 鍍鋅鋼板(材質: SJ275)	復核	SHUI	2021.05.15	日期			
顏色		批准			圖號	GS01-AG06		



美特鋁質有限公司
MIDI Aluminium Fabricator Ltd.

工程號 J-852 地盤 亞皆老街 / 橫河

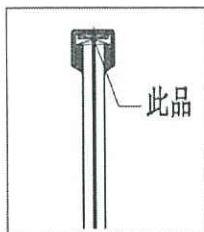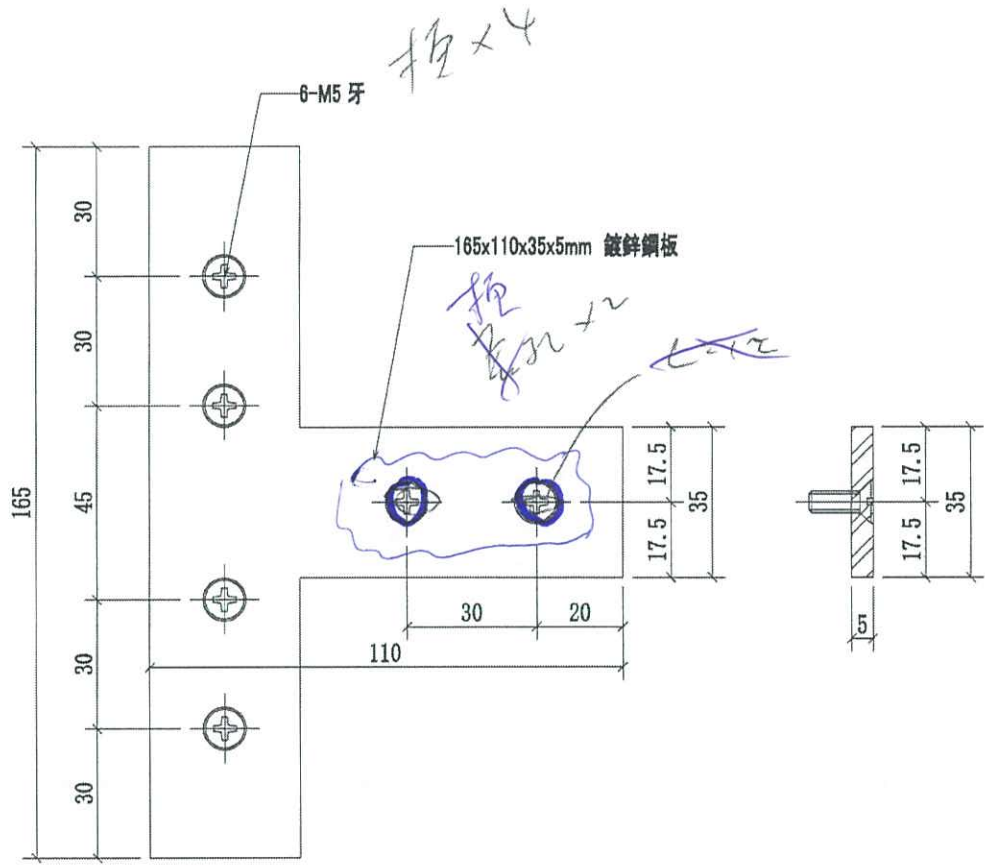




序號	物料編號	數量	使用位置	樓層
01	GS01-AG07	5	1/F	3002-GP1
02	GS01-AG07	5	1/F	3005-GP1

名稱	橫河鏈接鋼板	制圖	CJM	2021.05.10	修改		
材料	5mm 鍍鋅鋼板(材質: SJ275)	復核	SHUI	2021.05.15	日期		
顏色		批准			圖號	GS01-AG07	



美特鋁質有限公司
MIDI Aluminium Fabricator Ltd.


工程號 J-852 地盤 亞皆老街 / 欄河

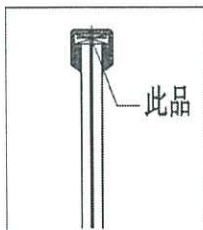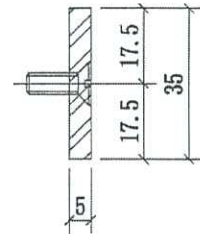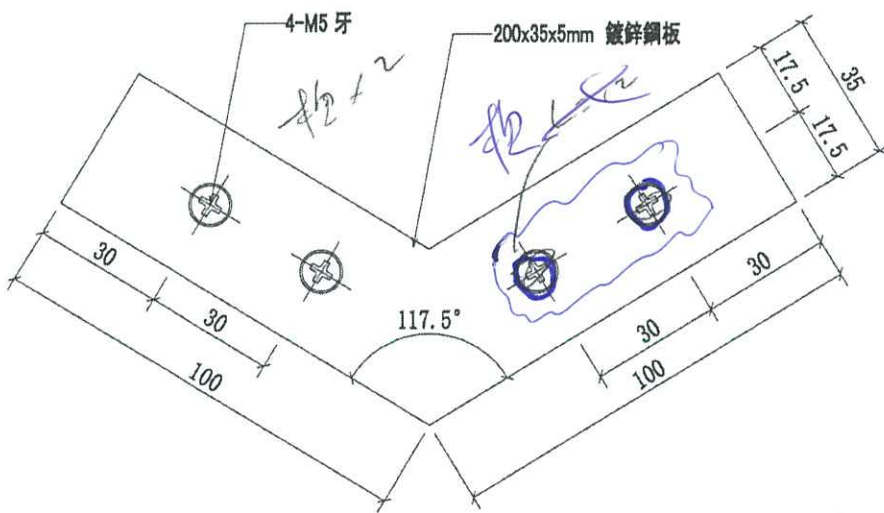

序號	物料編號	數量	使用位置	樓層
01	GS01-AG08	12	1/F	3002-GP1



12

名稱	欄河鏈接鋼板	制圖	CJM	2021.05.10	修改		
材料	5mm 鍍鋅鋼板(材質: SJ275)	復核	SHUI	2021.05.15	日期		
顏色		批準			圖號	GS01-AG08	

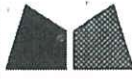

美特鋁質 有限公司
MIDI Aluminium Fabricator Ltd.

工程號 J-852 地盤 亞皆老街 / 擱河

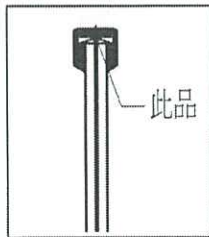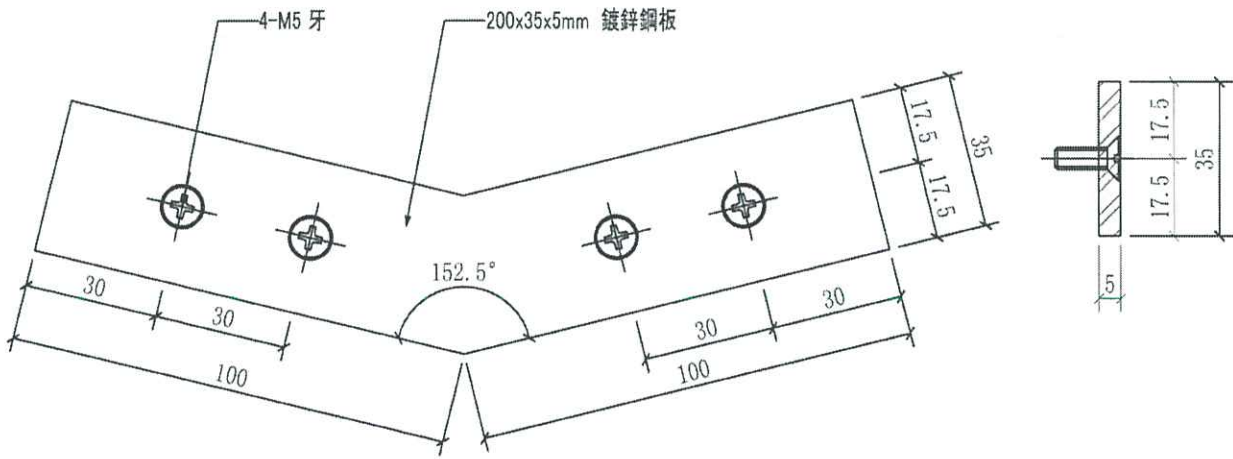

序號	物料編號	數量	使用位置	樓層
01	GS01-AG09	3	1/F	3002-GP1




3

名稱	擱河鑲接鋼板	制圖	CJM	2021.05.10	修改		
材料	5mm 鍍鋅鋼板 (材質: SJ275)	復核	SHUI	2021.05.15	日期		
顏色		批准			圖號	GS01-AG09	



美特鋁質有限公司
MIDI Aluminium Fabricator Ltd.

工程號 J-852 地盤 亞答老街 / 攔河

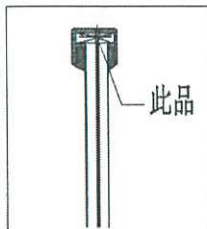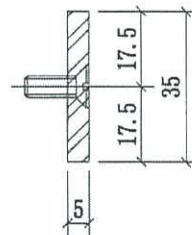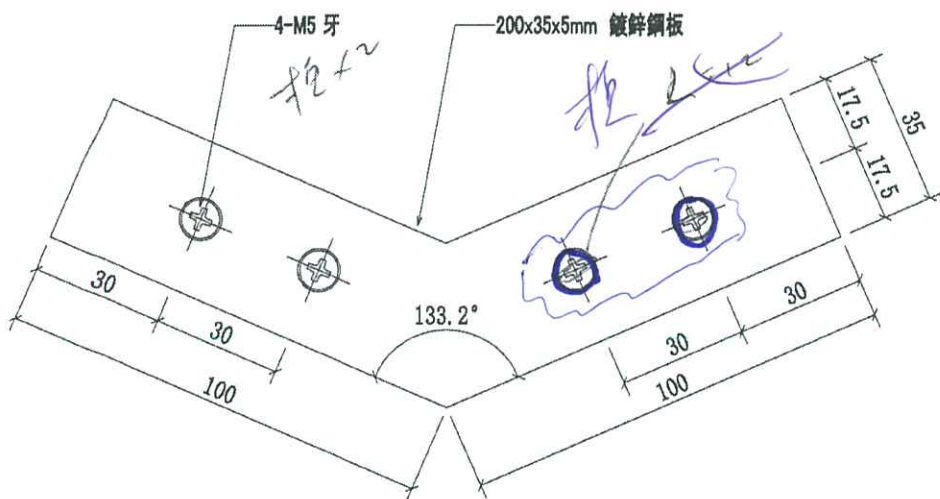

序號	物料編號	數量	使用位置	樓層
01	GS01-AG10	1	1/F	3002-GP1



1

名稱	攔河鏈接鋼板	制圖	CJM	2021.05.10	修改		
材料	5mm 鍍鋅鋼板(材質: SJ275)	復核	SHUI	2021.05.15	日期		
顏色		批準			圖號	GS01-AG10	



美特鋁質有限公司
MIDI Aluminium Fabricator Ltd.

工程號 J-852 地盤 亞皆老街 / 欄河

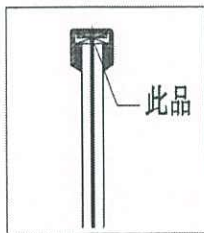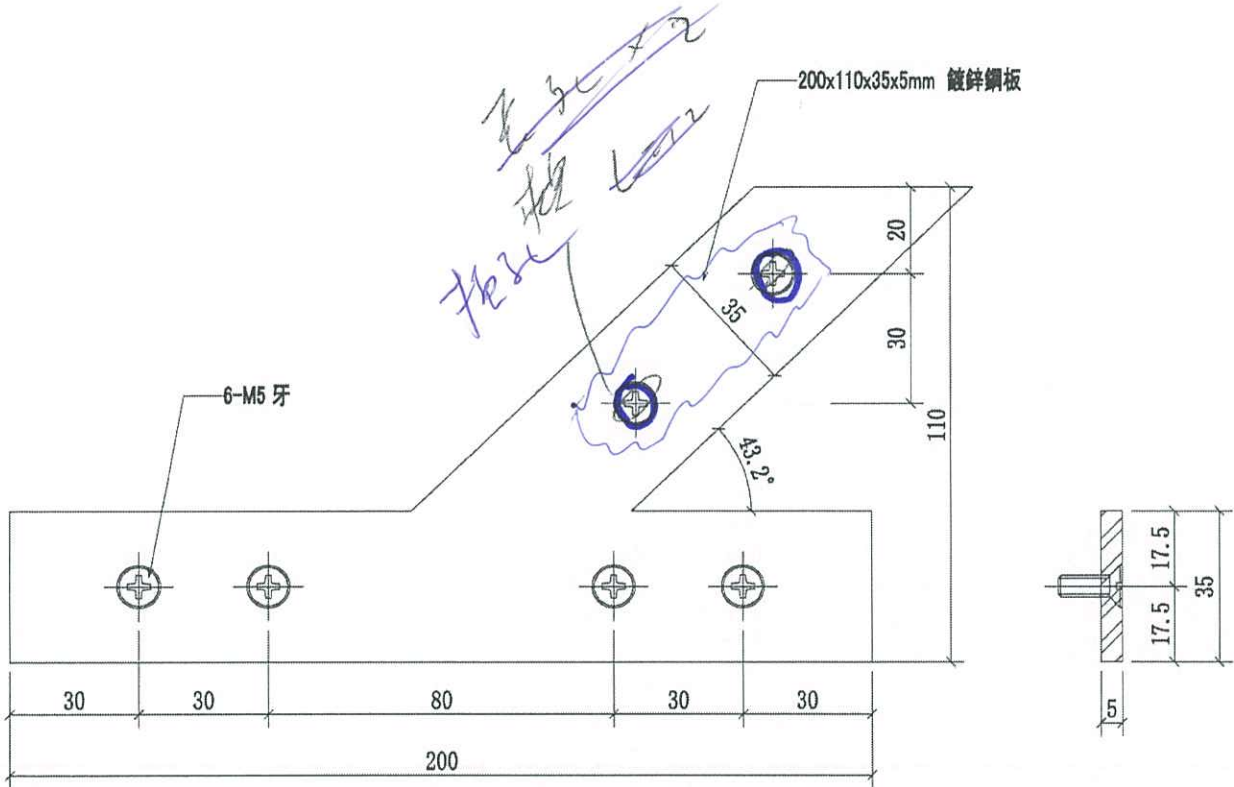

序號	物料編號	數量	使用位置	樓層
01	GS01-AG11	1	1/F	3002-GP1



1

名稱	欄河鏈接鋼板	制圖	CJM	2021.05.10	修改		
材料	5mm 鍍鋅鋼板 (材質: SJ275)	復核	SHUI	2021.05.15	日期		
顏色		批准			圖號	GS01-AG11	



美特鋁質有限公司
MIDI Aluminium Fabricator Ltd.

工程號 J-852 地盤 亞答老街 / 攔河

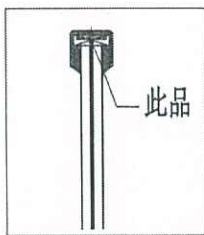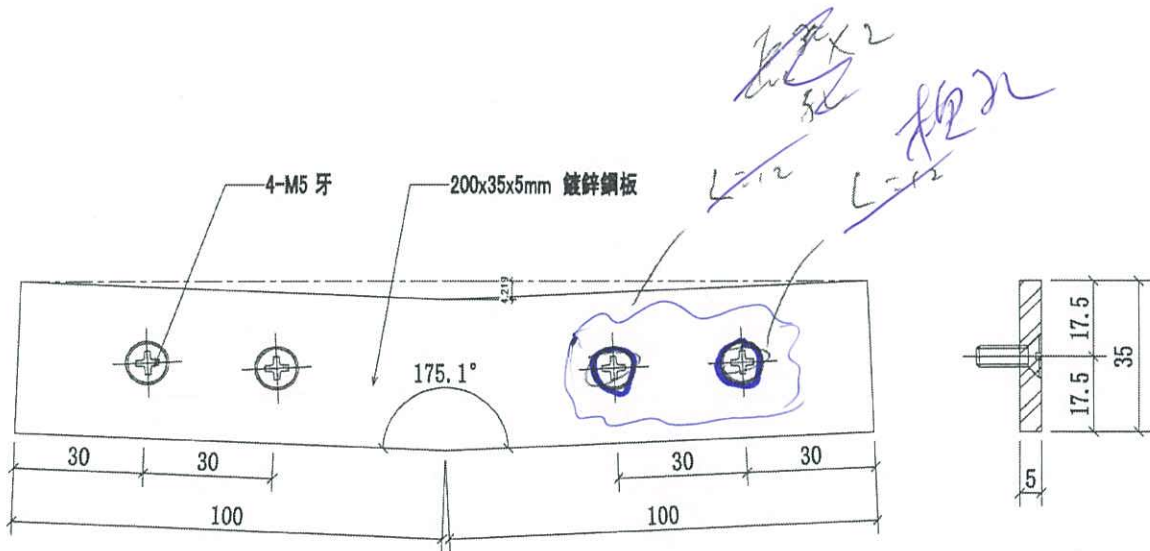

序號	物料編號	數量	使用位置	樓層
01	GS01-AG12	2	1/F	3002-GP1

2

名稱	攔河連接鋼板	制圖	CJM	2021.05.10	修改		
材料	5mm 鍍鋅鋼板(材質: SJ275)	復核	SHUI	2021.05.15	日期		
顏色		批准			圖號	GS01-AG12	



美特鋁質有限公司


MIDI Aluminium Fabricator Ltd.

工程號

J-852

地盤


亞答老街 / 欄河

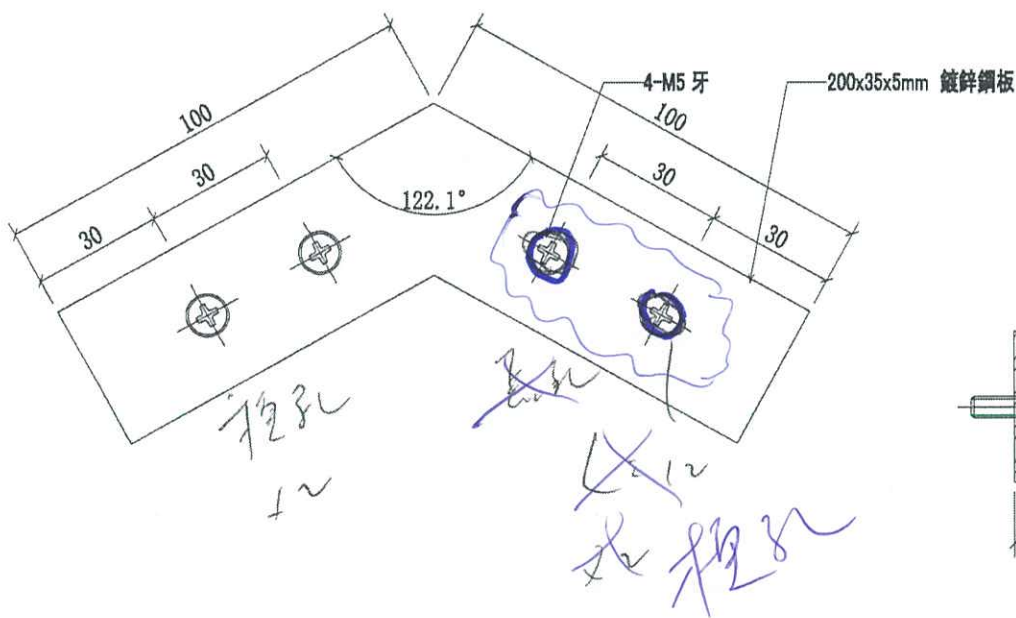

序號	物料編號	數量	使用位置	樓層
01	GS01-AG13	1	1/F	3002-GP1

1

名稱	欄河連接鋼板	制圖	CJM	2021.05.10	修改		
材料	5mm 鍍鋅鋼板(材質: SJ275)	復核	SHUI	2021.05.15	日期		
顏色		批准			圖號	GS01-AG13	

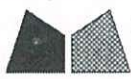



美特鋁質有限公司
MIDI Aluminium Fabricator Ltd.

工程號


J-852

地盤

亞皆老街 / 欄河

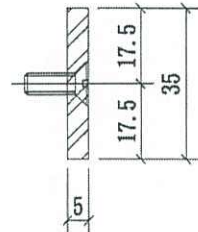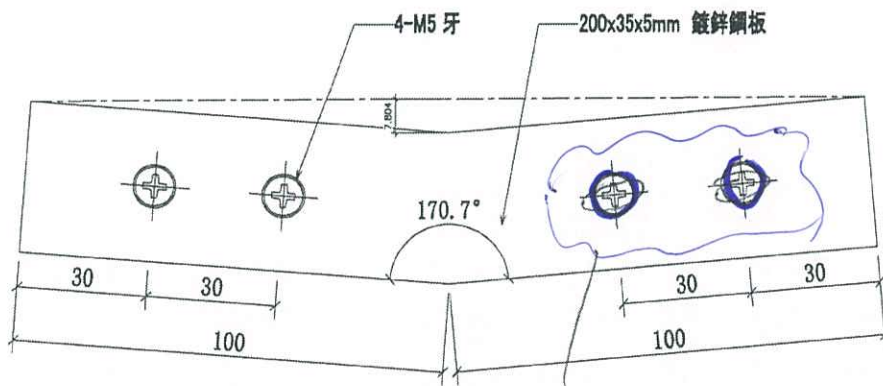

復核孔 12
6-12

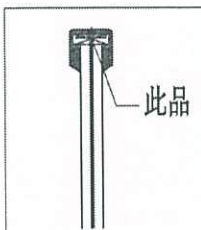

序號	物料編號	數量	使用位置	樓層
01	GS01-AG14	2	1/F	3005-GP1



2

名稱	欄河鏈接鋼板	制圖	CJM	2021.05.10	修改		
材料	5mm 鍍鋅鋼板(材質: SJ275)	復核	SHUI	2021.05.15	日期		
顏色		批准			圖號	GS01-AG14	




美特鋁質 有限公司
MIDI Aluminium Fabricator Ltd.

工程號 J-852 地盤 亞皆老街 / 攔河

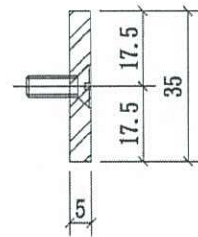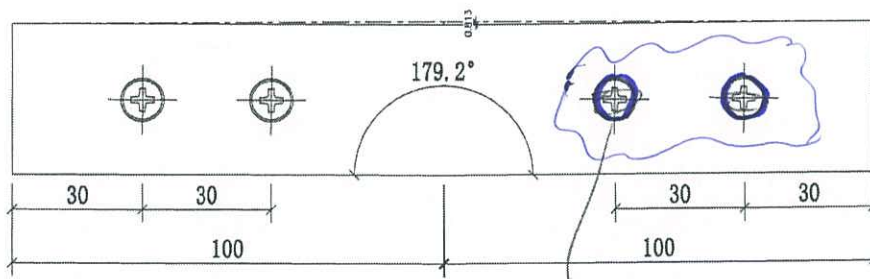

~~共 8 粒~~
粒

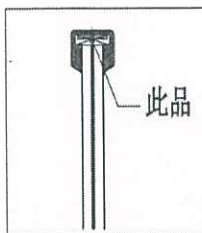

序號	物料編號	數量	使用位置	樓層
01	GS01-AG15	7	1/F	3005-GP1



7

名稱	攔河鏈接鋼板	制圖	CJM	2021.05.10	修改		
材料	5mm 鍍鋅鋼板(材質: SJ275)	復核	SHUI	2021.05.15	日期		
顏色		批準			圖號	GS01-AG15	



美特鋁質 有限公司
MIDI Aluminium Fabricator Ltd.


工程號 J-852 地盤 亞皆老街 / 欄河

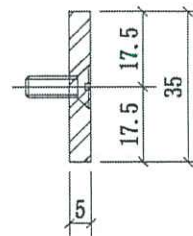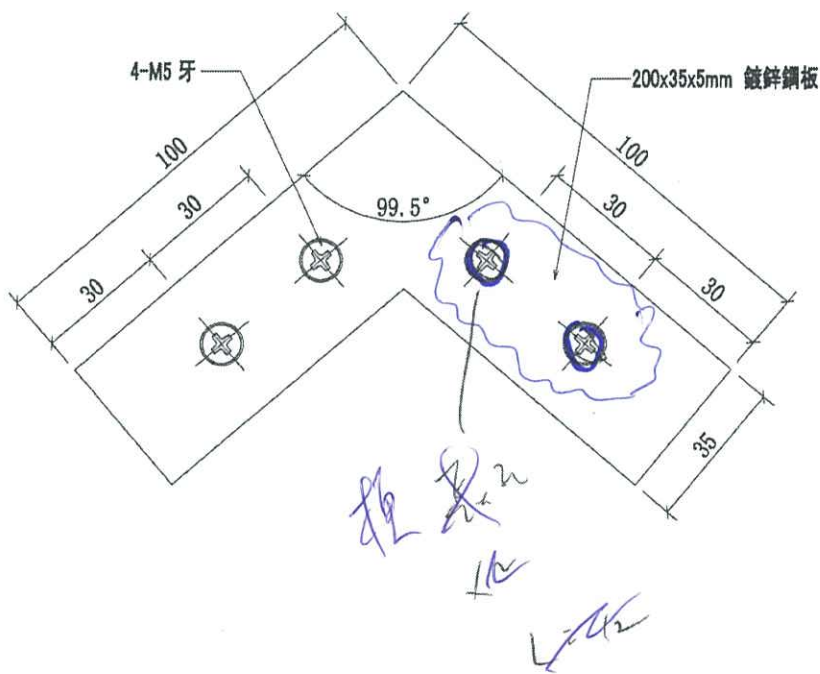

序號	物料編號	數量	使用位置	樓層
01	GS01-AG16	1	1/F	3005-GP1



1

名稱	欄河鏈接鋼板	制圖	CJM	2021.05.10	修改		
材料	5mm 鍍鋅鋼板(材質: SJ275)	復核	SHUI	2021.05.15	日期		
顏色		批準			圖號	GS01-AG16	

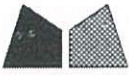

美特鋁質 有限公司
MIDI Aluminium Fabricator Ltd.


工程號 J-852 地盤 亞皆老街 / 攔河

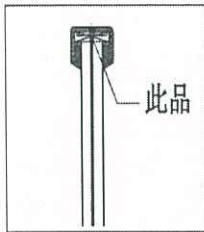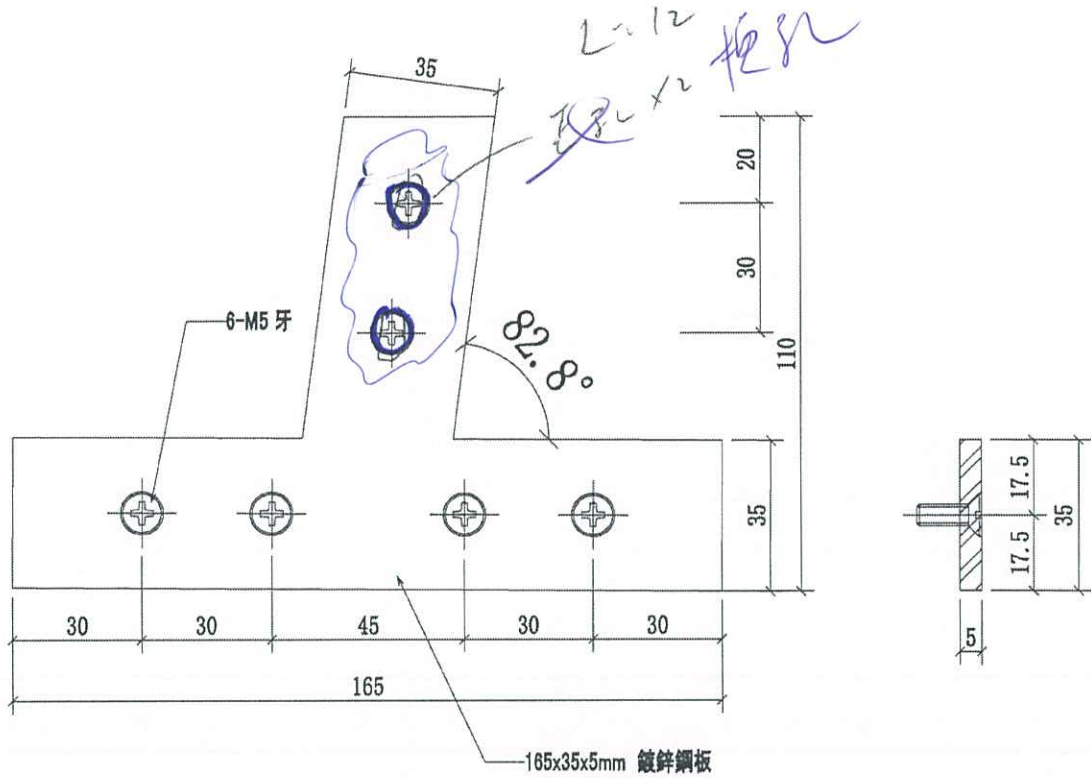

序號	物料編號	數量	使用位置	樓層
01	GS01-AG17	1	1/F	3005-GP1



1

名稱	攔河連接鋼板	制圖	CJM	2021.05.10	修改		
材料	5mm 鍍鋅鋼板(材質: SJ275)	復核	SHUI	2021.05.15	日期		
顏色		批準			圖號	GS01-AG17	

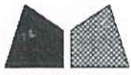

美特鋁質 有限公司
MIDI Aluminium Fabricator Ltd.

工程號 J-852 地盤 亞答老街 / 欄河

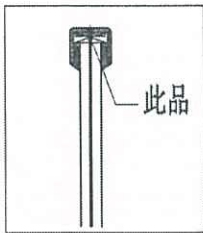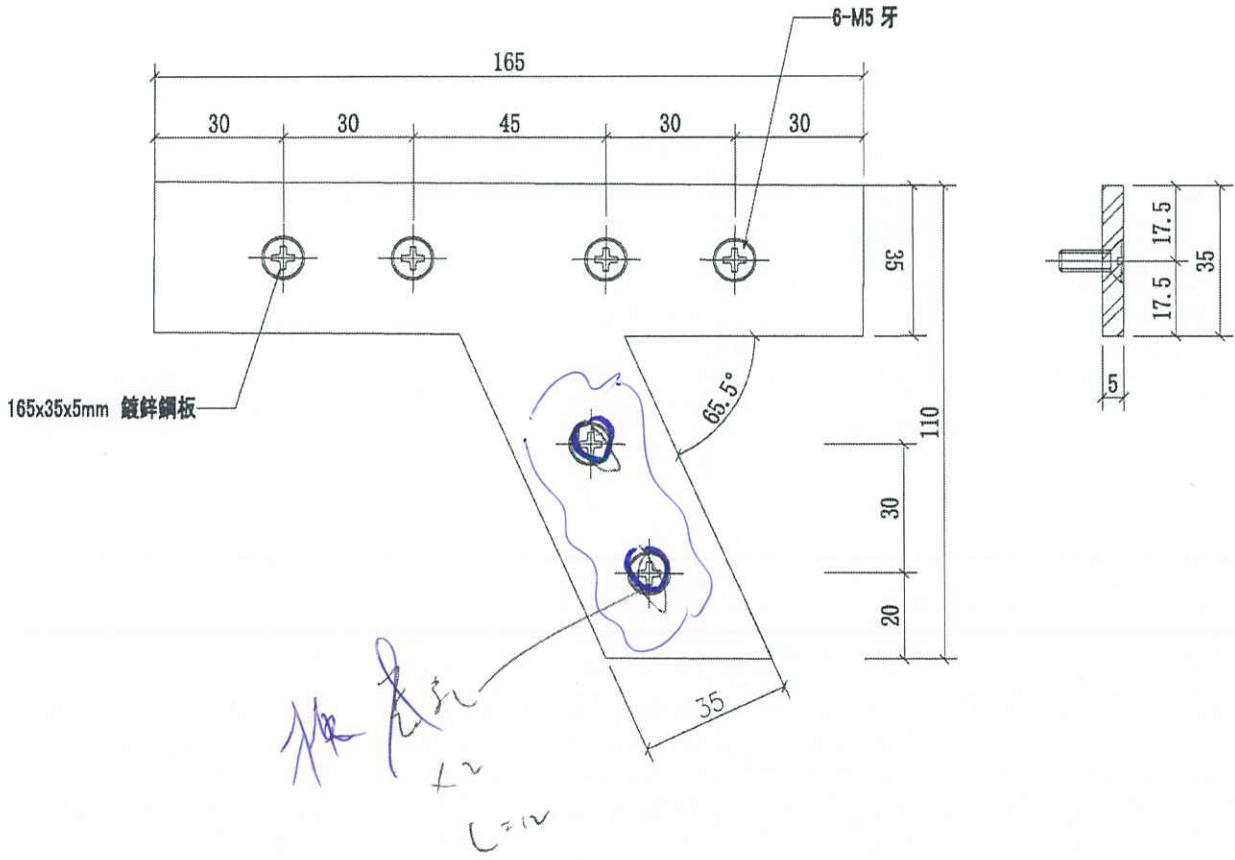

序號	物料編號	數量	使用位置	樓層
01	GS01-AG18	1	1/F	3005-GP1



1

名稱	欄河連接鋼板	制圖	CJM	2021.05.10	修改		
材料	5mm 鍍鋅鋼板(材質: SJ275)	復核	SHUI	2021.05.15	日期		
顏色		批準			圖號	GS01-AG18	



美特鋁質有限公司
MIDI Aluminium Fabricator Ltd.


工程號 J-852 地盤 亞皆老街 / 欄河

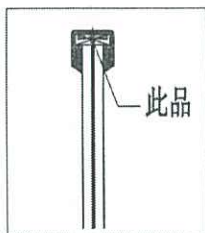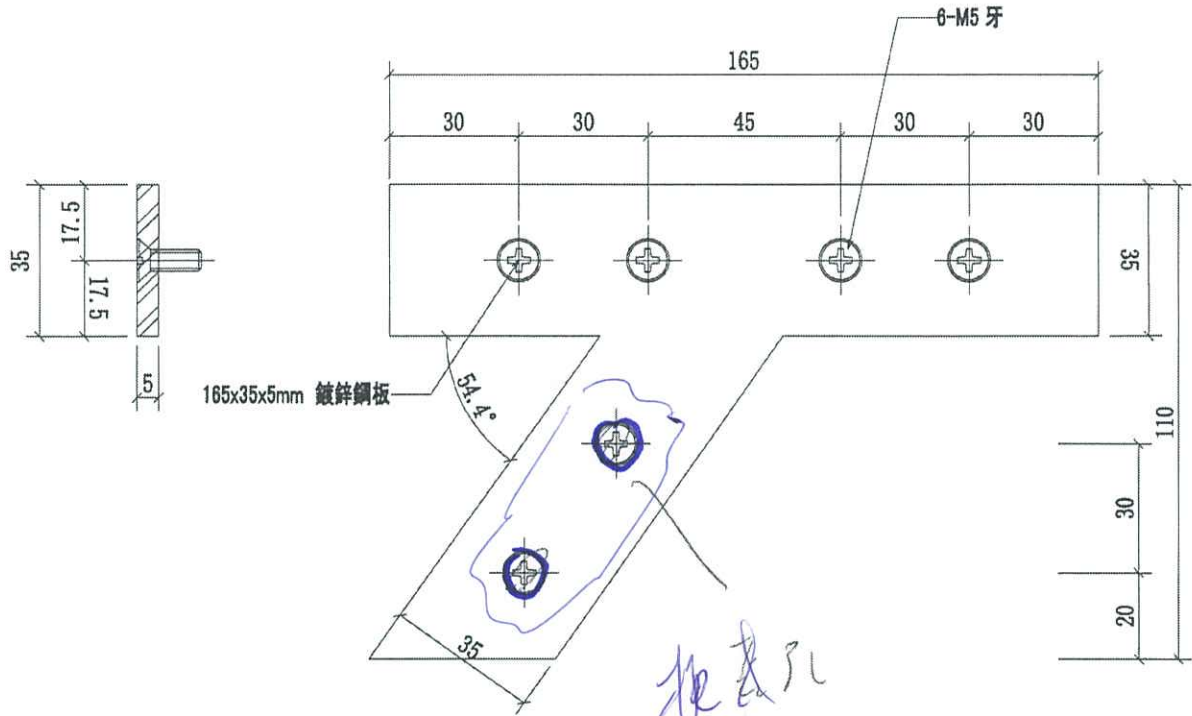

序號	物料編號	數量	使用位置	樓層
01	GS01-AG19	1	1/F	3005-GP1



1

名稱	欄河鏈接鋼板	制圖	CJM	2021.05.10	修改			
材料	5mm 鍍鋅鋼板(材質: SJ275)	復核	SHUI	2021.05.15	日期			
顏色		批准			圖號	GS01-AG19		

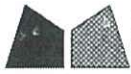

美特鋁質有限公司
MIDI Aluminium Fabricator Ltd.

工程號 J-852 地盤 亞皆老街 / 欄河

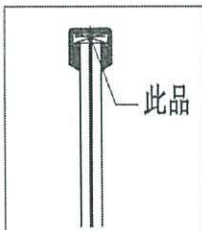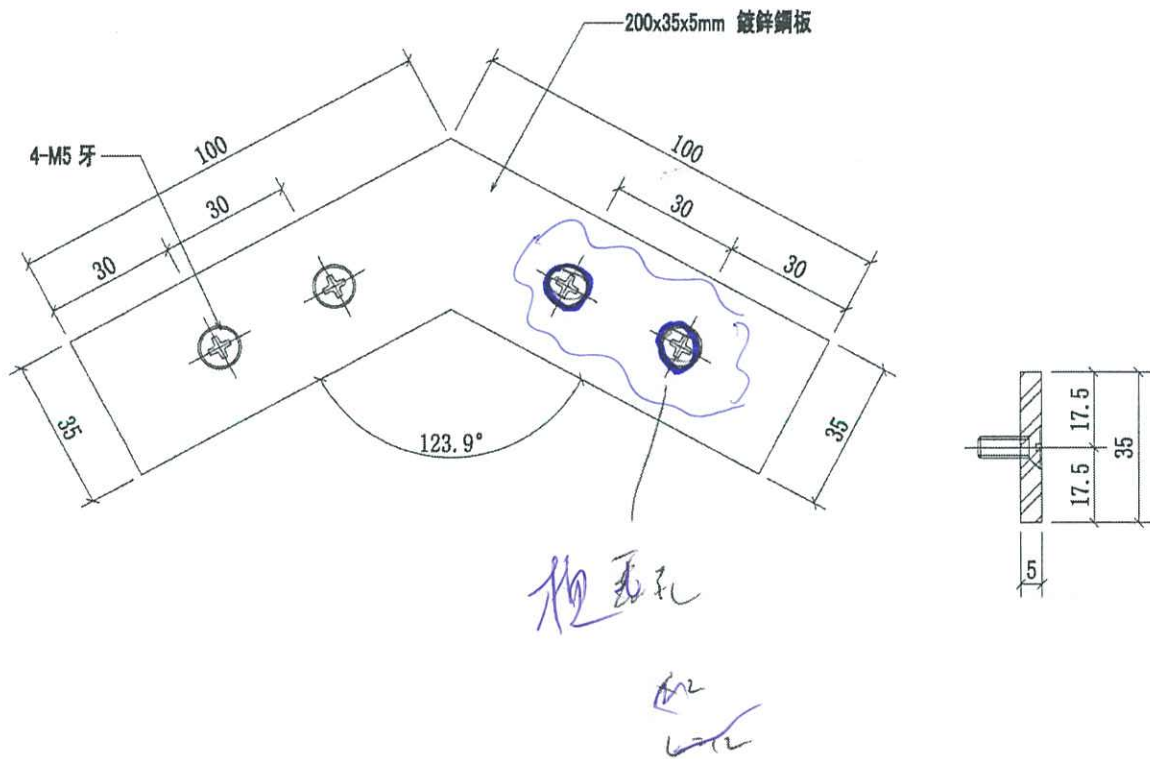

序號	物料編號	數量	使用位置	樓層
01	GS01-AG20	1	1/F	3005-GP1



1

名稱	欄河連接鋼板	制圖	CJM	2021.05.10	修改		
材料	5mm 鍍鋅鋼板(材質: SJ275)	復核	SHUI	2021.05.15	日期		
顏色		批準			圖號	GS01-AG20	



美特鋁質有限公司
MIDI Aluminium Fabricator Ltd.

工程號 J-852 地盤 亞答老街 / 攔河

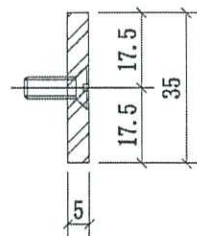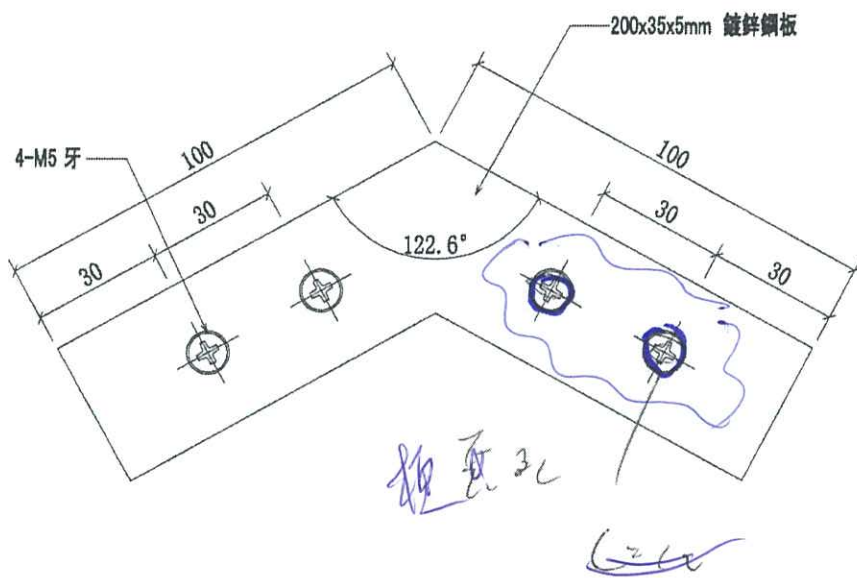

序號	物料編號	數量	使用位置	樓層
01	GS01-AG21	1	1/F	3005-GP1

1

名稱	攔河鏈接鋼板	制圖	CJM	2021.05.10	修改		
材料	5mm 鍍鋅鋼板(材質: SJ275)	復核	SHUI	2021.05.15	日期		
顏色		批准			圖號	GS01-AG21	