



工程指示 / 要求簡箋(E.I.)

工程指示編號：EI / 3480 / 21      修改版次：  
 工程編號      : J - 852                      工程名稱      : 亞皆老街中電  
 工程項目      : 幕牆 FD 門 (C UP) T3: 3-6/F 補拉手企料 3 支  
 收件人         : 生統                              發件人         : Ant Yeung                      日期 : 03/06/2021

要求提供 /  確認 事項 :

- |                                     |                                     |                               |
|-------------------------------------|-------------------------------------|-------------------------------|
| <input type="checkbox"/> 初步鋁料 B.M.  | <input type="checkbox"/> 加工拆圖, 然後生產 | <input type="checkbox"/> 尺寸表  |
| <input type="checkbox"/> 正式鋁料 B.M.  | <input type="checkbox"/> 技術上資料 / 指示 | <input type="checkbox"/> 報價   |
| <input type="checkbox"/> 配件 B.M.    | <input type="checkbox"/> 樣辦或貨品說明書   | <input type="checkbox"/> 分判合約 |
| <input type="checkbox"/> 其他 : _____ |                                     |                               |

內容 :

前期拆圖拉手高度有誤+ T3: 3-6/F 幕牆的 FD 門 (C UP) 已出貨, 現需補訂 T3: 3-6/F 幕牆的 FD 門 (C UP) 拉手企料 3 支送地盤安裝。

請在 2021.06.08 前完成上列要求。

附： 1 頁加工圖

以上項目為:

- 原合約工程包                       原合約工程加 / 減賬                       新工程報價

原因 :-

分發東莞各部門 :

- ( ) 生產技術總監  連附件    ( ) 技術部     連附件    ( ) 生產部     連附件    ( ) 機械設計部  連附件  
 ( ) 採購部     連附件    ( ) 生產統籌部  連附件    ( ) 小羅 & 清     連附件  
 ( ) 質檢部     連附件    ( ) 會計部     連附件    ( ) 報關組     連附件    ( ) 其他 楊榮輝  連附件

分發其他分判 :

- (v) 水洪     連附件

分發香港各部門 :

- ( ) 行政部  連附件    ( ) 會計部  連附件    ( ) 統籌部  連附件    ( ) 工程部地盤科文  連附件 祥哥  
 ( ) 採購部  連附件    ( ) QS 部     連附件    ( ) 維修部  連附件    ( ) 其他 \_\_\_\_\_  連附件

傳遞編號 :

HK 1213 / 21

發件人簽署 :

項目經理簽署 :


4

美特鋁質 有限公司  
MIDI Aluminium Fabricator Ltd.

工程號 J852 地盤 亞皆老街

序号	物料編號	分格尺寸	數量	使用位置	樓層
01	ALFD02-03	2480	54	FD-UN01	1~21/F

3  
T3=3-6/1

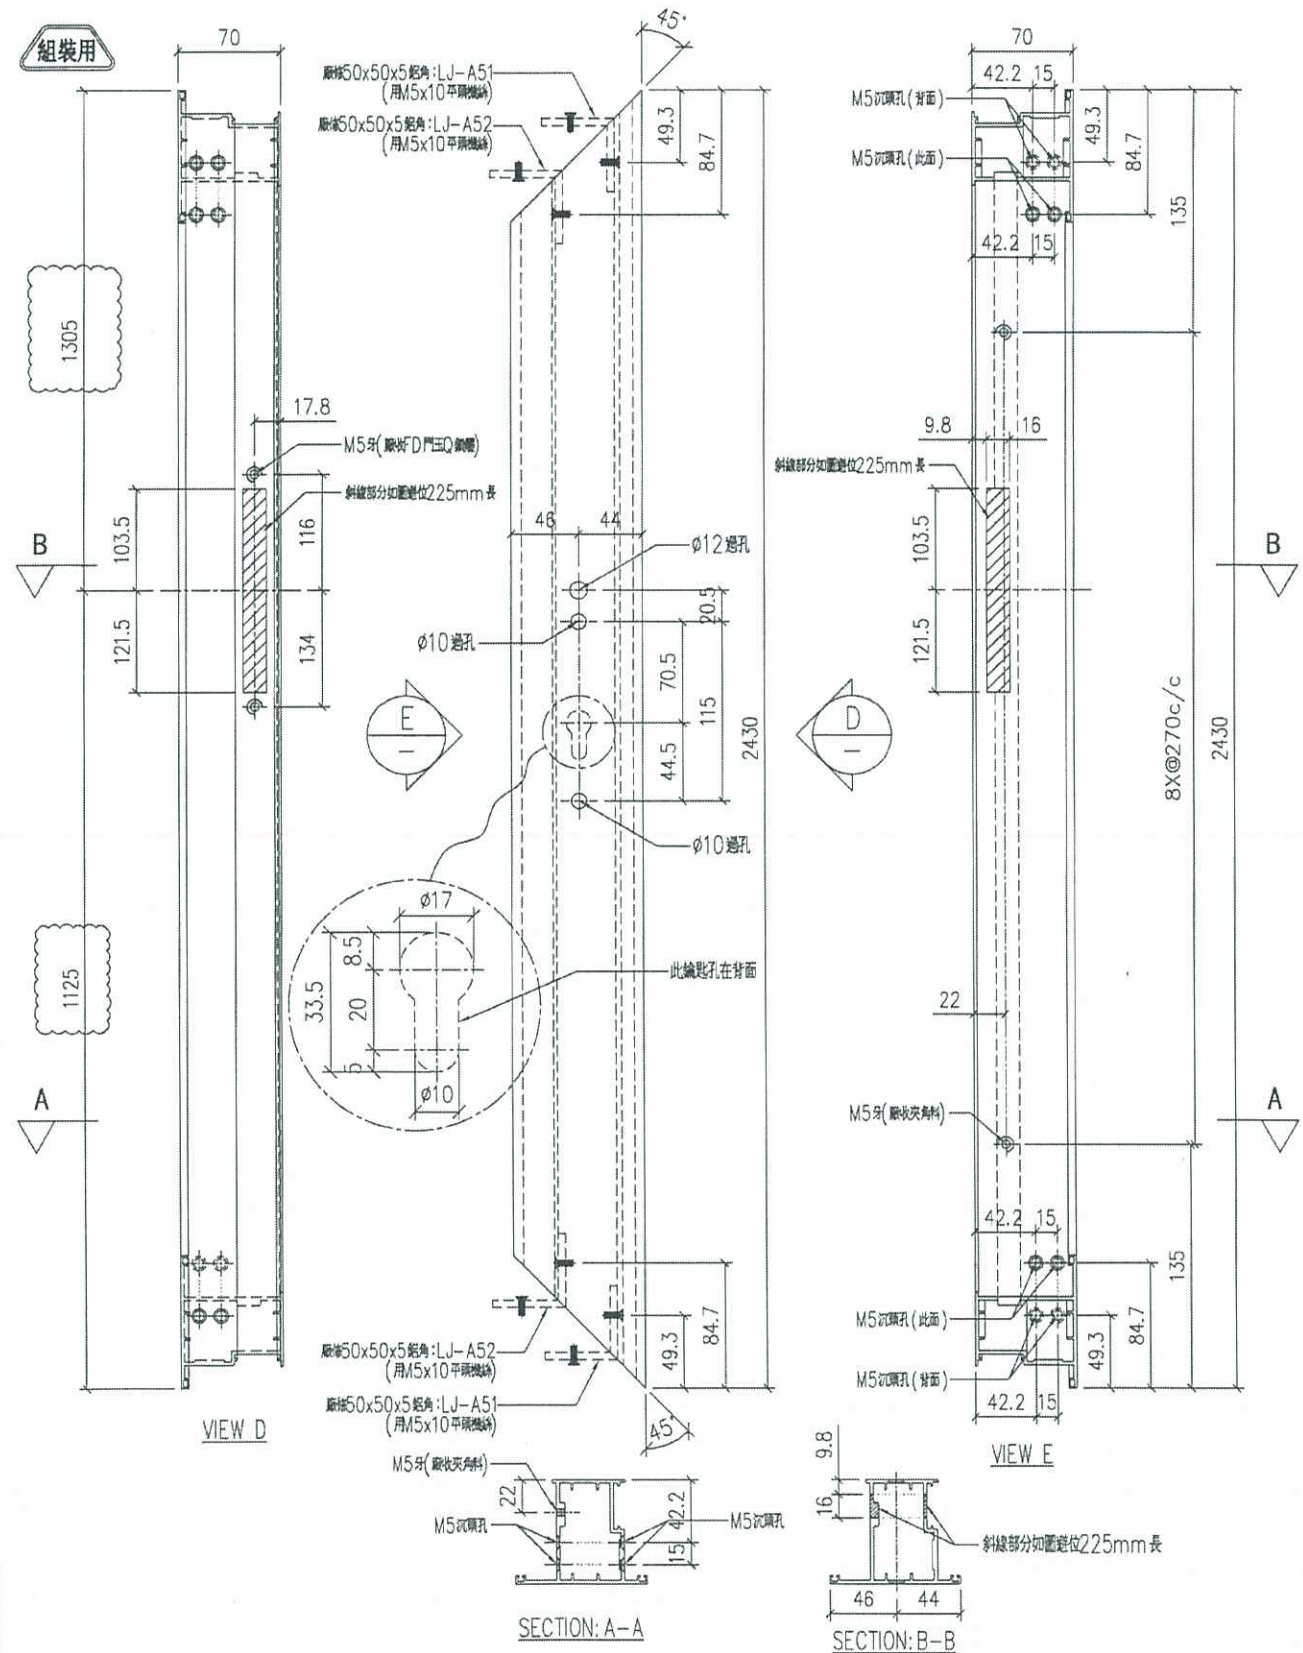

名稱	70FD門玉料	制圖	LHR	2020.10.16	修改	A	B	C
材料	X85852	復核	-		日期	2021.01.05	2021.03.03	2021.03.23
顏色	UCT806812XL-3	批准			圖號	CW-FD-09		