

工程指示 / 要求簡箋(E.I.)

工程指示編號：EI / 3184 / 21

修改版次：

工程編號：J - 852

工程名稱：亞皆老街中電

工程項目：欄河 -地盆用 鋁摺件 大貨 (T1-3) (1-23/F)

收件人：生統

發件人：Ant Yeung

日期：04/06/2021

要求提供 / 確認 事項：

- () 初步鋁料 B.M. () 加工拆圖，然後生產 () 尺寸表
- () 正式鋁料 B.M. () 技術上資料 / 指示 () 報價
- () 配件 B.M. () 樣辦或貨品說明書 () 分判合約
- () 其他：_____

內容：

因鋁料來料不及, EI3053 的 C BAL 收口鋁通 改用鋁板摺
 請按加工圖生產欄河鋁摺件供地盆用。 T1-T3: 1-23/F Metal Rail/ Glass Bal

請在 2021.06.08 前完成上列要求。

附：2 頁加工圖

- 原合約工程包 原合約工程加 / 減賬 新工程報價

原因：-

分發東莞各部門：

- () 生產技術總監 連附件 () 技術部 連附件 () 生產部 連附件 () 機械設計部 連附件
- () 採購部 連附件 (✓) 生產統籌部 連附件 () 小羅 & 清 連附件
- () 質檢部 連附件 () 會計部 連附件 () 報關組 連附件 () 其他 楊榮輝 連附件

分發其他分判：

- (v) 水洪 連附件

分發香港各部門：

- () 行政部 連附件 () 會計部 連附件 () 統籌部 連附件 (✓) 工程部地盤科文 連附件 祥哥
- () 採購部 連附件 () QS 部 連附件 () 維修部 連附件 () 其他 _____ 連附件

傳遞編號：

HK 1222 / 21

發件人簽署：

項目經理簽署：



美特鋁質 有限公司
MIDI Aluminium Fabricator Ltd.


工程號

J-852

地盤

亞皆老街/欄河

發貨時：一個完整露臺的鋼件
鋁材，打包成一扎，同時出貨
到地盤。

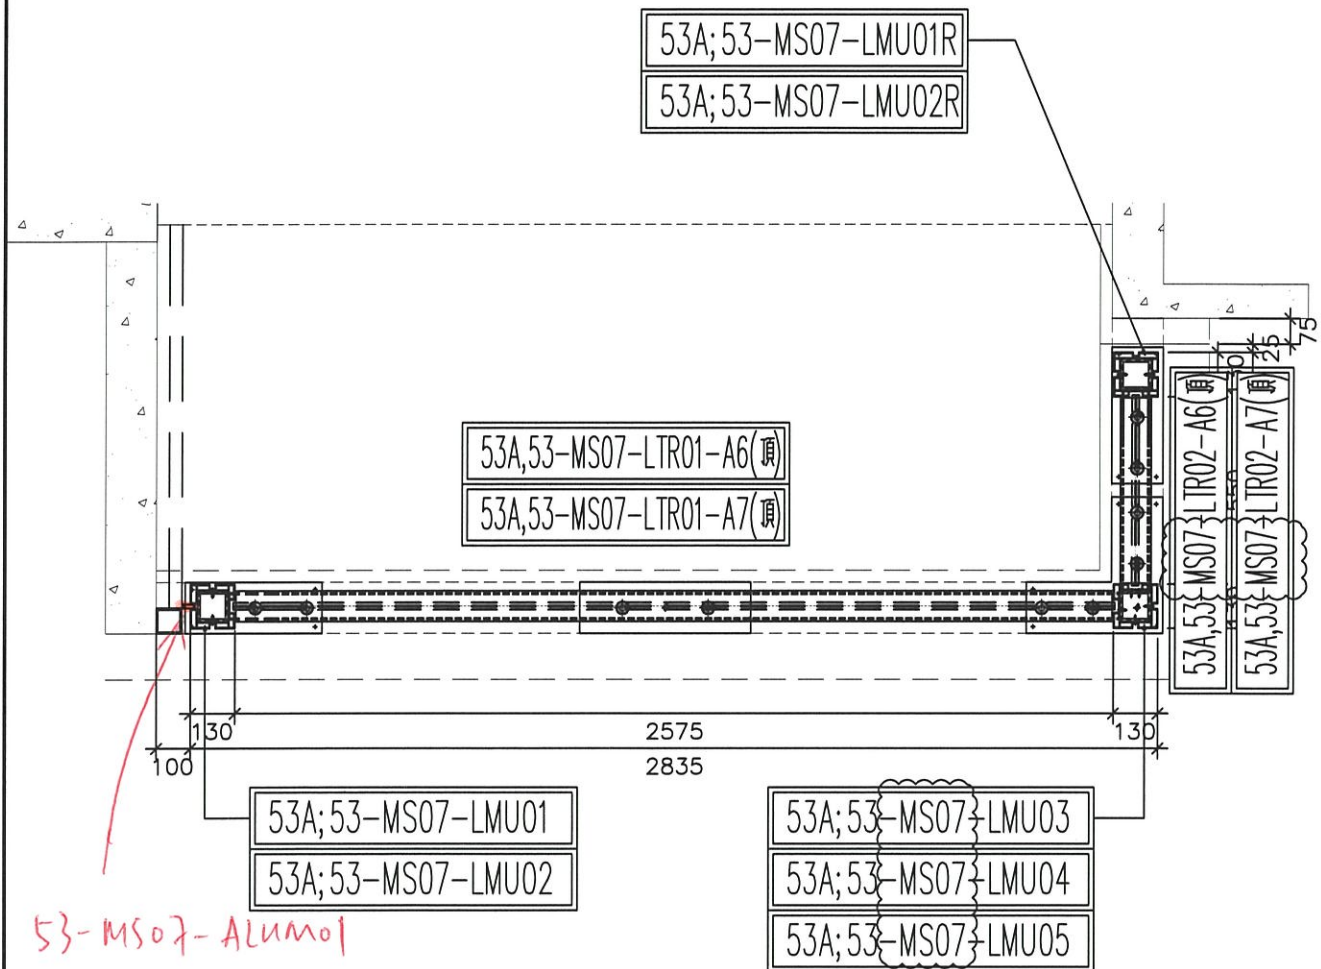

5003A;5003鋁材位置圖

5003=2樁
5003A=1樁
5003(T1;T2:C;1F)
5003A(T3:C;1F)


名稱	5003A;5003欄河鋁材位置圖	制圖	CJM	2021.1.15	修改	A		
材料	X85896(A2);7(A3);8(A4);4(A10);5(A11)	復核	—	—	日期	2021.03.02		
顏色	PVF2 3-COATING FINISH	批準			圖號	5003A;5003-LP		



美特鋁質 有限公司
MIDI Aluminium Fabricator Ltd.


工程號 J-852 地盤 亞皆老街/擱河

發貨時：一個完整露臺的鋼件鋁材，打包成一扎，同時出貨到地盤。

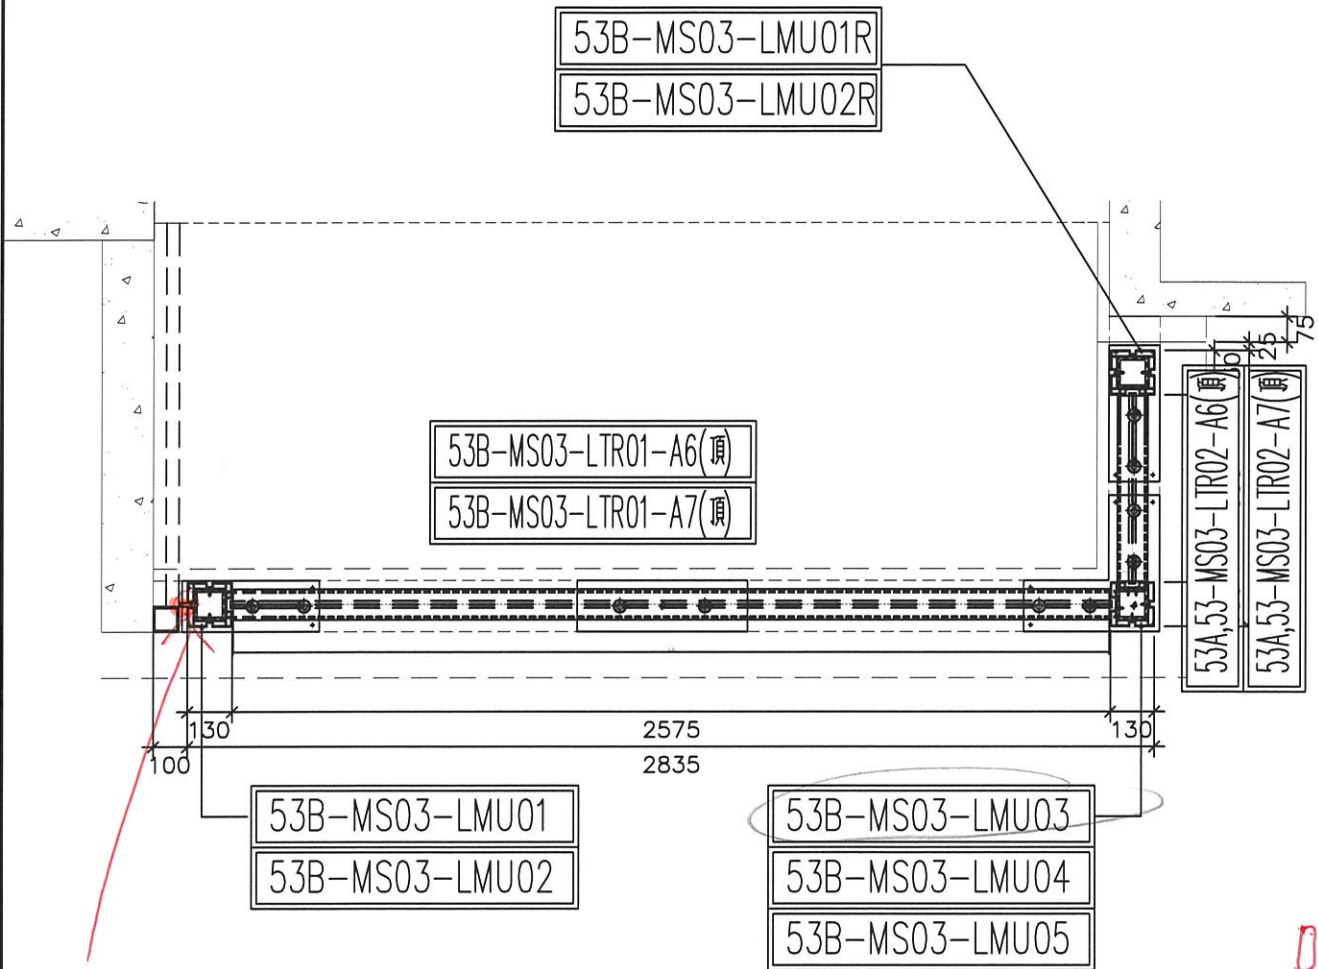

53B-MS03-ALUM03

5003B鋁材位置圖
(去除：3;5;6F樣板層)

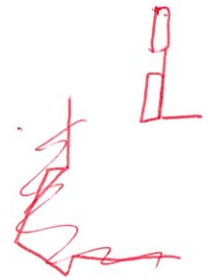

5003B=48樁

5003B(T1(C);T2(C);T3(C) 2F;20F;21F)=3*3

5003B(T1(C);T2(C);T3(C) (7-19F))=11*3

5003B(T1(C);T2(C);T3(C) (22-23F))=2*3

名稱	5003B 擱河鋁材位置圖	制圖	CJM	2021.1.15	修改		
材料	X85896(A2);7(A3);8(A4);4(A10);5(A11)	復核	-	-	日期		
顏色	PVF2 3-COATING FINISH	批准			圖號	5003B-LP	



美特鋁質 有限公司

MIDI Aluminium Fabricator Ltd.

工程號

J-852

地盤

亞皆老街/攔河

序號

物料編號

L

數量

使用位置

樓層

1

53A-MS07-ALUM01

870

1

SD-GB-5003A

T3/(1F)

2

53-MS07-ALUM01

870

1

SD-GB-5003B

T2/(1F)

3


53-MS07-ALUM01

870

1

SD-GB-5003B


T1/(1F)

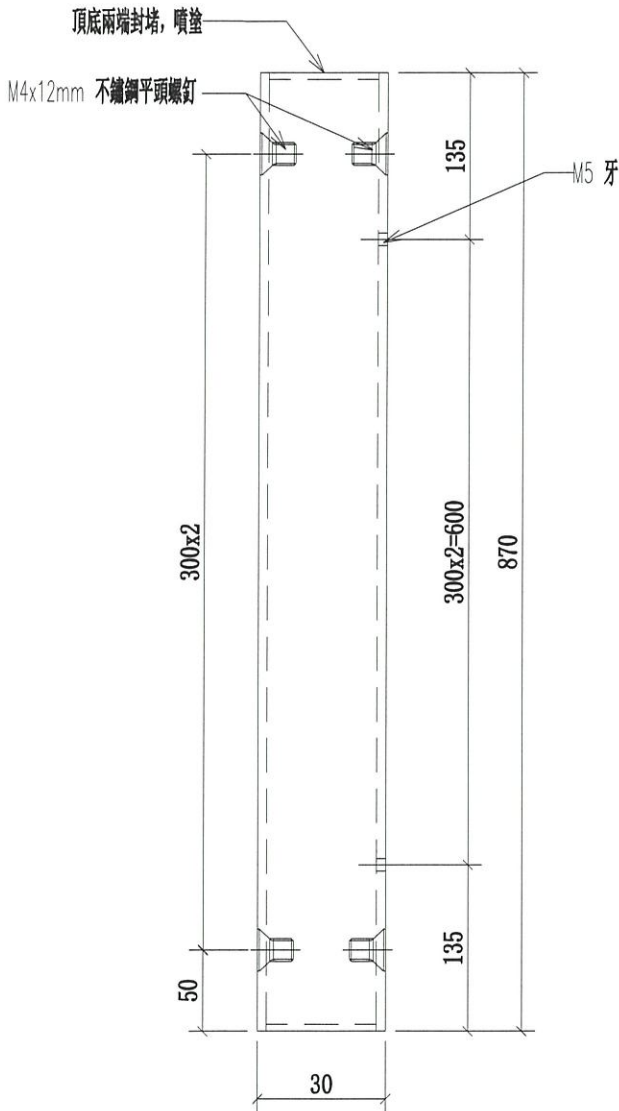

改用鋁板摺

安裝時, 此面向室內位置

本品
僅5003 有這種情況

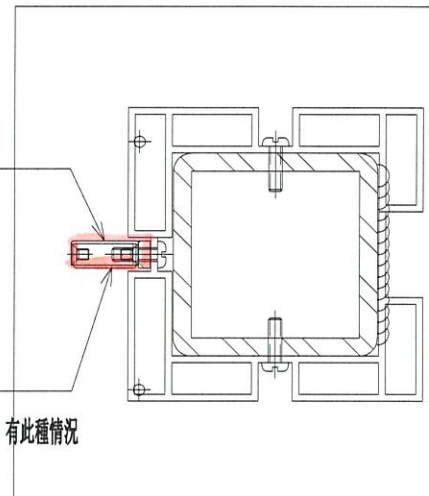


30x11x3 板


30x11x1.2MM 鉛槽 (頂底封堵, 噴塗)

24x9x3 板

27x10.5x1.2MM 鉛槽 (頂底封堵, 噴塗)

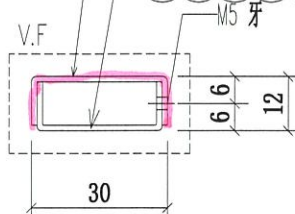

安裝時, 此面向室內位置

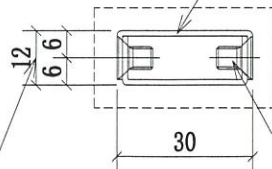

此尺寸僅為負偏差

M4x12mm 不銹鋼平頭螺釘

名稱	攔河鋁企料鋁通	制圖	CJM	2021.5.28	修改		
材料	30X20X1.2MM 鋁折槽 (A)	復核	-	-	日期		
顏色	PVF2-3-COATING FINISH UC7201498 X (A)-3	批準			圖號	53-MS07-ALUM01	



美特鋁質有限公司

MIDI Aluminium Fabricator Ltd.


工程號

J-852

地盤

亞皆老街/攔河

序號	物料編號	L	數量	使用位置	樓層
1	53B-MS03-ALUM03	1060	16	SD-GB-5003B	T1/(2F~23F)
2	53B-MS03-ALUM03	1060	16	SD-GB-5003B	T2/(2F~23F)
3	53B-MS03-ALUM03	1060	16	SD-GB-5003B	T3/(2F~23F)

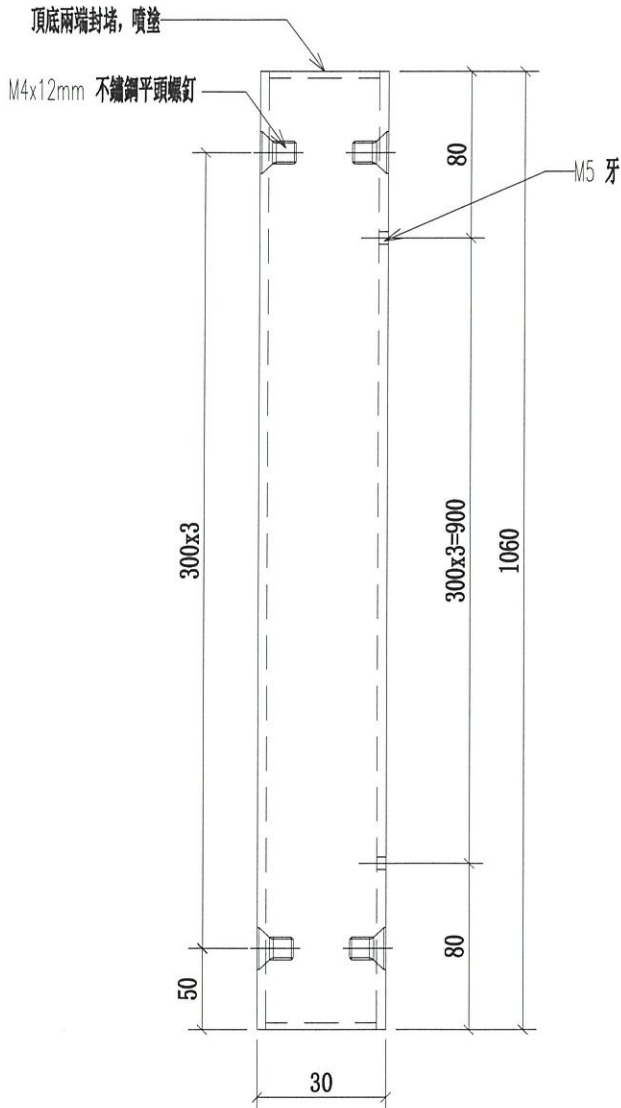

改用鋁板支撐

安裝時, 此面向室內位置


本品
僅5003 有此種情況

30x11x3 板

30X11X1.2MM 鋁槽 (頂底封堵, 噴塗)


24x9x3 板

27X10.8X1.2MM 鋁槽 (頂底封堵, 噴塗)

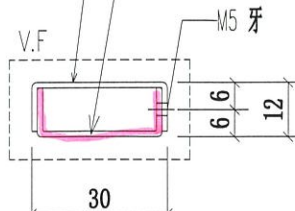

安裝時, 此面向室內位置

此尺寸僅為負偏差

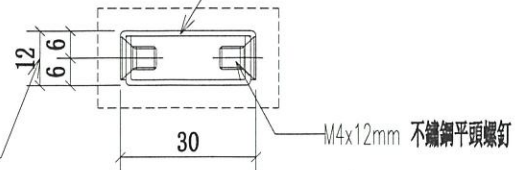

名稱	攔河鋁企料鋁通	制圖	CJM	2021.5.28	修改		
材料	30X12X1.2MM ALUM RHS	復核	-	-	日期		
顏色	PVF2-3-COATING-FINISH	批准			圖號	53B-MS03-ALUM03	

UC7.201498xL(A)-3