

工程指示 / 要求簡箋(E.I.)

工程指示編號：EI / 3507 / 21

修改版次：A

工程編號：J - 852

工程名稱：亞皆老街中電

工程項目：吊趟 地盤用鋁板 吸音柱 (T3: 5/F)

收件人：生統

發件人：Ant Yeung

日期：10/06/2021

要求提供 / 確認 事項：

- |                                    |                                     |                               |
|------------------------------------|-------------------------------------|-------------------------------|
| <input type="checkbox"/> 初步鋁料 B.M. | <input type="checkbox"/> 加工拆圖，然後生產  | <input type="checkbox"/> 尺寸表  |
| <input type="checkbox"/> 正式鋁料 B.M. | <input type="checkbox"/> 技術上資料 / 指示 | <input type="checkbox"/> 報價   |
| <input type="checkbox"/> 配件 B.M.   | <input type="checkbox"/> 樣辦或貨品說明書   | <input type="checkbox"/> 分判合約 |

內容：

A 版: Pomute 板改回用 1mm 厚.

請按加工圖生產 T3: 5/F 吊趟鋁板送地盤安裝. 原 5/F 樣板層吸音柱沒有使用 Pomute 板, 現重出.

請在 2021.06.15 前完成上列要求。

附：3 頁加工圖

以上項目為：

- 原合約工程包                       原合約工程加 / 減賬                       新工程報價

原因：-

分發東莞各部門：

- ( ) 生產技術總監  連附件    ( ) 技術部     連附件    ( ) 生產部     連附件    ( ) 機械設計部  連附件  
 ( ) 採購部     連附件    ( / ) 生產統籌部  連附件 楊    ( ) 小羅 & 清     連附件  
 ( ) 質檢部     連附件    ( ) 會計部     連附件    ( ) 報關組     連附件    ( ) 其他    楊榮輝  連附件

分發其他分判：

- (v) 水洪     連附件

分發香港各部門：

- ( ) 行政部  連附件    ( ) 會計部  連附件    ( ) 統籌部  連附件    林哥    ( ) 工程部地盤科文  連附件    祥哥  
 ( ) 採購部  連附件    ( ) QS 部     連附件    ( ) 維修部  連附件    ( ) 其他 \_\_\_\_\_  連附件

傳遞編號：

HK 1272 / 21

發件人簽署：

項目經理簽署：


Y  
P.P. Y






美特鋁質有限公司  
MIDI Aluminium Fabricator Ltd.

數量	備註
3	

工程號	J-852	地盤	亞皆老街
-----	-------	----	------

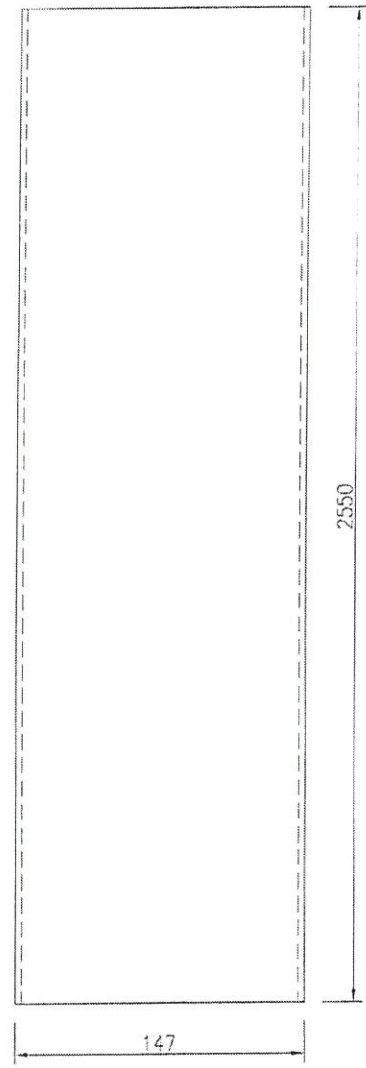

☆ 先出 T3 S/F = 1 件

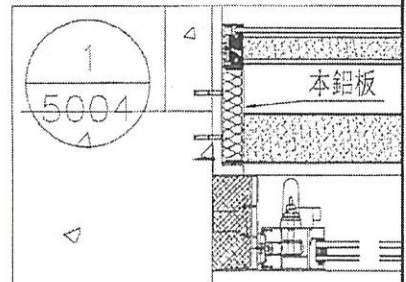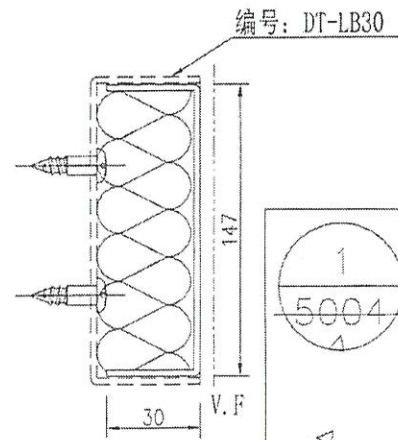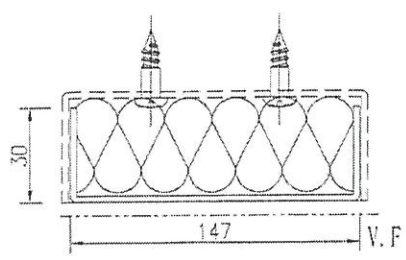


名稱	鋁板拆圖	制圖	吳祿瑜	2021.02.29	修改	
材料	2mm鋁板板 <i>lampshade</i>	復核			日期	
顏色	TCT803649FXL-3 (香檳金)	批准			圖號	DT-LB30a

UCT 201498XL-3




美特鋁質有限公司  
MIDI Aluminium Fabricator Ltd.


工程號 J-852 地盤 亞皆老街

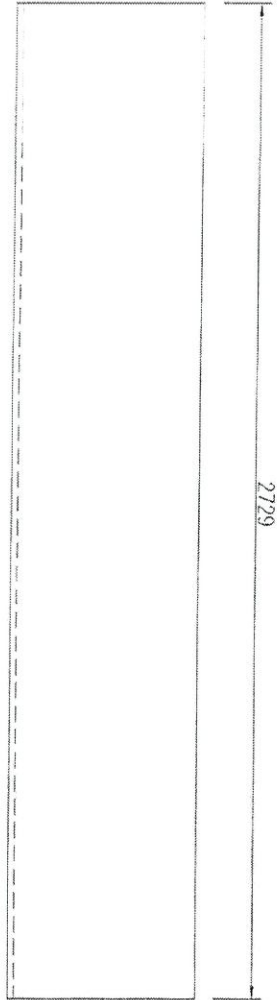

编号: DT-LB31

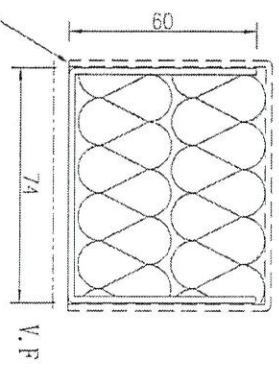

★ 先出 73 5/F = 1件

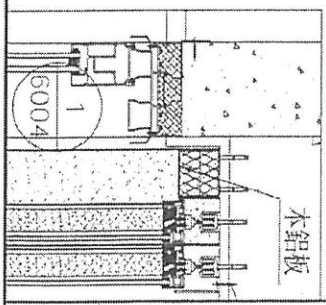

數量	3
備註	

名稱	鋁板拆圖	制圖	吳祿瑜	2021.02.29	修改		
材料	2mm鋁板板 (1 mm points)	復核			日期		
顏色	UCT803649FXL-3(香檳金)	批準			圖號	DT-LB31a	

UCT201498XL-3




美特鋁質有限公司  
MIDI Aluminium Fabricator Ltd.



工程號 J-852 地盤 亞皆老街

序號	物料編號	數量	長度L	A	N	B	鋁板編號
1	DT-LB32a	2	3614	57	X	57	DT-LB32
2	DT-LB34a	4	3289	144.5	X	144.5	DT-LB34

✱先出T3 5/F = 各1件

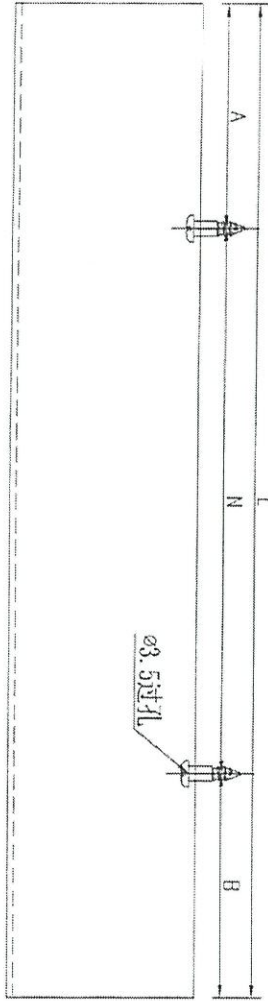

编号: DT-LB32

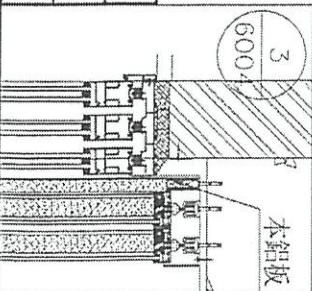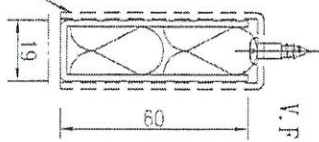

名稱	鋁板拆圖	制圖	吳祿瑜	2021.02.29	修改		
材料	2mm鋁板板 (1 mm plate)	復核			日期		
顏色	TCT803649FXL-3 (香檳金)	批准			圖號	DT-LB32a	

UCT201498XL-3