



工程指示 / 要求簡箋(E.I.)

工程指示編號：EI / 3507 / 21

修改版次：B

工程編號：J - 852

工程名稱：亞皆老街中電

工程項目：吊趟 地盤用鋁板 吸音柱 (T3: 5/F)

收件人：生統

發件人：Ant Yeung

日期：11/06/2021

要求提供 / 確認 事項：

- | | | |
|------------------------------------|-------------------------------------|-------------------------------|
| <input type="checkbox"/> 初步鋁料 B.M. | <input type="checkbox"/> 加工拆圖，然後生產 | <input type="checkbox"/> 尺寸表 |
| <input type="checkbox"/> 正式鋁料 B.M. | <input type="checkbox"/> 技術上資料 / 指示 | <input type="checkbox"/> 報價 |
| <input type="checkbox"/> 配件 B.M. | <input type="checkbox"/> 樣辦或貨品說明書 | <input type="checkbox"/> 分判合約 |

內容：

B 版: Pomute 原板最高為 3600mm, 部分 Pomute 板超過 3600mm 請一開二加工

A 版: Pomute 板改回用 1mm 厚.

請按加工圖生產 T3: 5/F 吊趟鋁板送地盤安裝. 原 5/F 樣板層吸音柱沒有使用 Pomute 板, 現重出.

請在 2021.06.15 前完成上列要求。

附：1 頁加工圖

以上項目為:

- 原合約工程包 原合約工程加 / 減賬 新工程報價

原因：-

分發東莞各部門：

- () 生產技術總監 連附件 () 技術部 連附件 () 生產部 連附件 () 機械設計部 連附件
 () 採購部 連附件 () 生產統籌部 連附件 梅 () 小羅 & 清 連附件
 () 質檢部 連附件 () 會計部 連附件 () 報關組 連附件 () 其他 楊榮輝 連附件

分發其他分判：

- (v) 水洪 連附件

分發香港各部門：


- () 行政部 連附件 () 會計部 連附件 () 統籌部 連附件 林哥 () 工程部地盤科文「」連附件 祥哥
 () 採購部 連附件 () QS 部 連附件 () 維修部 連附件 () 其他 _____ 連附件

傳遞編號：

HK 1285 / 21

發件人簽署：

項目經理簽署：

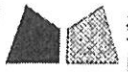


美特鋁質有限公司
MIDI Aluminium Fabricator Ltd.

工程號 J-852 地盤 亞皆老街



序號	物料編號	數量	長度L	A	N	B	鋁板編號
1	DT-LB32a	2	3614	57	X	57	DT-LB32
2	DT-LB34a	4	3289	144.5	X	144.5	DT-LB34

✳ 先出 T3 5/F = 各 1 件

1/29/2

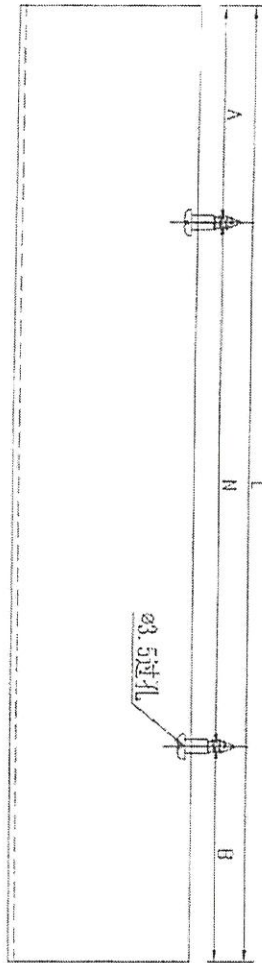

編號: DT-LB32

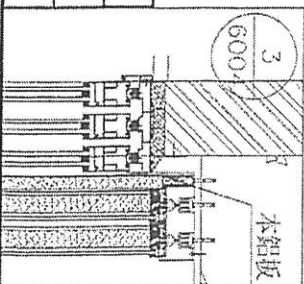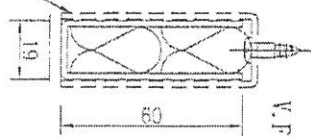

名稱	鋁板拆圖	制圖	吳祿瑜	2021.02.29	修改	
材料	2mm 鋁板板 1 mm 凸面	復核			日期	
顏色	CT803649FXL-3 (香檳金)	批準			圖號	DT-LB32a

UCT201498XL-3