

工程指示 / 要求簡箋(E.I.)

工程指示編號：EI / 3523 / 21

修改版次：A

工程編號：J - 852

工程名稱：亞皆老街中電

工程項目：吊趟 廠用鋁板 (T3: 5/F) 石矢公差用 重做

收件人：生統

發件人：Ant Yeung

日期：11/06/2021

要求提供 / 確認 事項：

- | | | |
|------------------------------------|-------------------------------------|-------------------------------|
| <input type="checkbox"/> 初步鋁料 B.M. | <input type="checkbox"/> 加工拆圖，然後生產 | <input type="checkbox"/> 尺寸表 |
| <input type="checkbox"/> 正式鋁料 B.M. | <input type="checkbox"/> 技術上資料 / 指示 | <input type="checkbox"/> 報價 |
| <input type="checkbox"/> 配件 B.M. | <input type="checkbox"/> 樣辦或貨品說明書 | <input type="checkbox"/> 分判合約 |

內容：

A 版: 取消重做 1/W3/T3A 吊趟. 修改 2/W3/T3A 吊趟闊度.

因現場石矢公差導致 EI3076 的 T3: 5/F 吊趟不乎合聲學規定. 現按地盤覆尺需重出以下吊趟:

1) 2/W2/T3A, 2) W3/T3A, 3) W7/T3A, 4) W8/T3A, 5) W9/T3A, 6) W1/T3C.

因現場批盪厚 10mm, 吸音柱闊度需減 10mm.

請按加工圖生產 T3: 5/F 鋁板送廠安裝. 請與 EI3522 吊趟門玉鋁料在廠一起組裝才出貨。

請在 2021.06.18 前完成上列要求。

附：6 頁加工圖

以上項目為:

- 原合約工程包 原合約工程加 / 減賬 新工程報價

原因：-

分發東莞各部門：

- | | | | |
|--------------------------------------------------------------|--------------------------------------------------------------------------------------------|--------------------------------------------------------------|---------------------------------------------------------------------|
| <input type="checkbox"/> 生產技術總監 <input type="checkbox"/> 連附件 | <input type="checkbox"/> 技術部 <input type="checkbox"/> 連附件 | <input type="checkbox"/> 生產部 <input type="checkbox"/> 連附件 | <input type="checkbox"/> 機械設計部 <input type="checkbox"/> 連附件 |
| <input type="checkbox"/> 採購部 <input type="checkbox"/> 連附件 | <input checked="" type="checkbox"/> 生產統籌部 <input checked="" type="checkbox"/> 連附件 <u>林</u> | <input type="checkbox"/> 小羅 & 清 <input type="checkbox"/> 連附件 | |
| <input type="checkbox"/> 質檢部 <input type="checkbox"/> 連附件 | <input type="checkbox"/> 會計部 <input type="checkbox"/> 連附件 | <input type="checkbox"/> 報關組 <input type="checkbox"/> 連附件 | <input type="checkbox"/> 其他 <u>楊榮輝</u> <input type="checkbox"/> 連附件 |

分發其他分判：

- 水洪 連附件

分發香港各部門：

- | | | | |
|-----------------------------------------------------------|------------------------------------------------------------|---------------------------------------------------------------------|-------------------------------------------------------------------------|
| <input type="checkbox"/> 行政部 <input type="checkbox"/> 連附件 | <input type="checkbox"/> 會計部 <input type="checkbox"/> 連附件 | <input type="checkbox"/> 統籌部 <input type="checkbox"/> 連附件 <u>林哥</u> | <input type="checkbox"/> 工程部地盤科文 <input type="checkbox"/> 連附件 <u>祥哥</u> |
| <input type="checkbox"/> 採購部 <input type="checkbox"/> 連附件 | <input type="checkbox"/> QS 部 <input type="checkbox"/> 連附件 | <input type="checkbox"/> 維修部 <input type="checkbox"/> 連附件 | <input type="checkbox"/> 其他 _____ <input type="checkbox"/> 連附件 |


傳遞編號：

HK 1290 / 21

發件人簽署：



項目經理簽署：

Y
PPZ

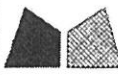


美特鋁質有限公司
MIDI Aluminium Fabricator Ltd.

工程號 J-852 地盤 亞皆老街

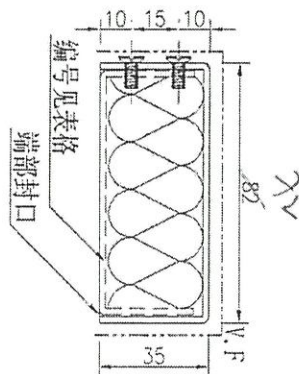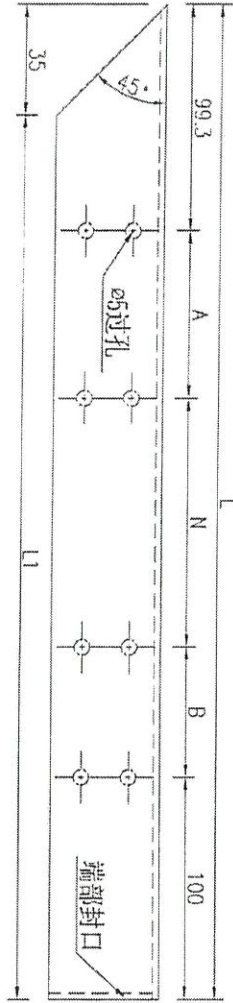

序號	物料編號	數量	長度L	長度L1	A	N	B	鋁板編號
1	DT-LB12	2	1026.3	991.3	113.5	300	300	DT-LB12a
2	DT-LB15	2	1256.3	1221.3	228.5	300	300	DT-LB15a

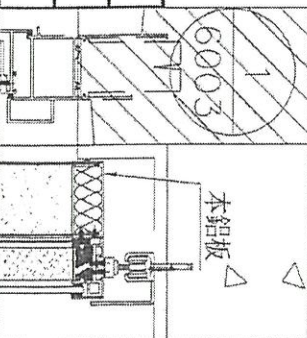

名稱	鋁板拆圖	制圖	吳祚瑜	2020.09.29	修改		
材料	2mm鋁板板	復核			日期		
顏色	UCT201498XL-3	批准			圖號	DT-LB12	

1/603/F3A 取外備重做






美特鋁質 有限公司
MIDI Aluminium Fabricator Ltd.

工程號 J-852 地盤 亞皆老街

4/23/73A 取齊重做

序號	物料編號	數量	長度L	長度L1	A	N	B	鋁板編號
1	DT-LB12a	2	1018.8	988.8	113.5	300	x	DT-LB12
2	DT-LB15a	1	1248.8	1218.8	228.5	300	x	DT-LB15

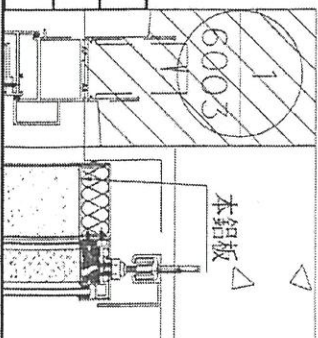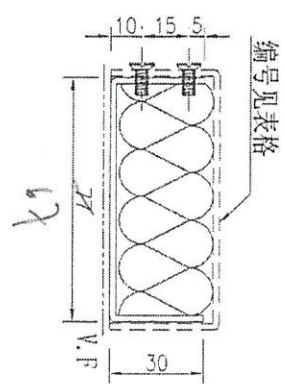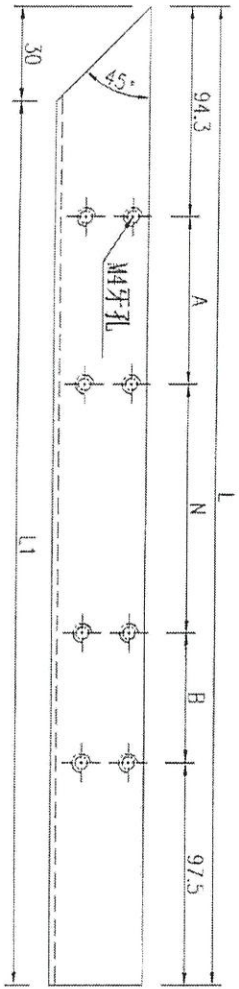

名稱	鋁板拆圖	制圖	吳沛瑜	2020.09.29	修改		
材料	2mm鋁板板	復核			日期		
顏色	UCT201498XL-3	批准			圖號	DT-LB12a	





美特鋁質有限公司
MIDI Aluminium Fabricator Ltd.






數量 備註

3 ~~8~~


工程號 J-852 地盤 亞皆老街

~~+W3/T3A~~

取消重做.

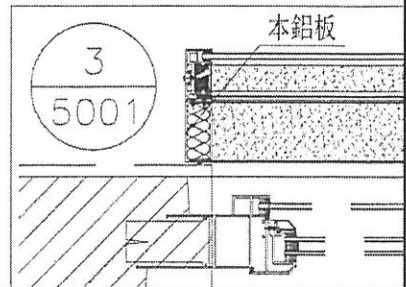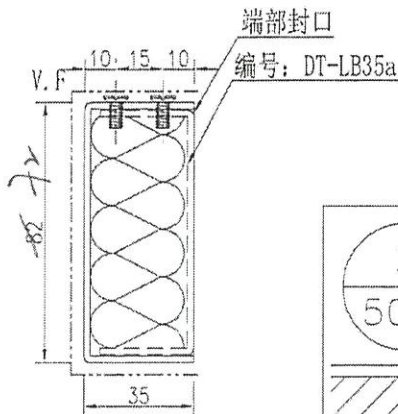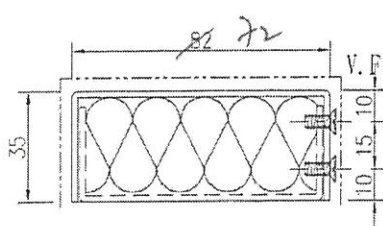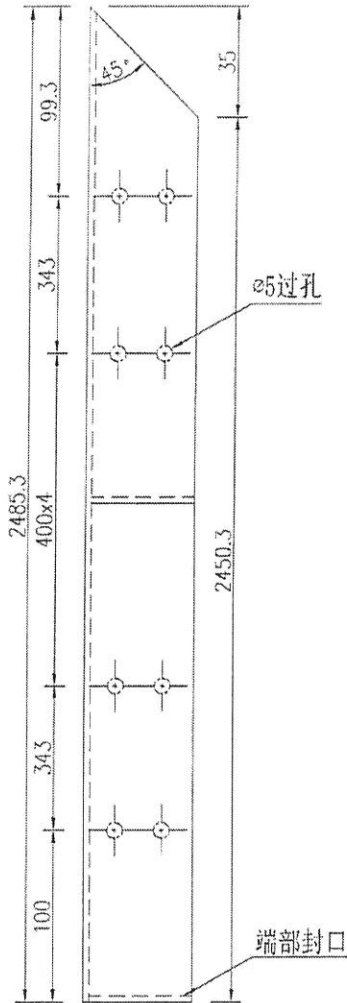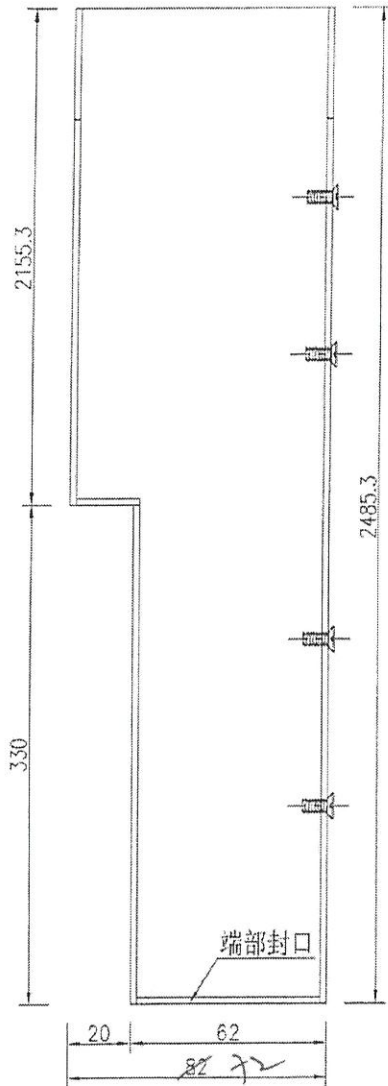

名稱	鋁板拆圖	制圖	吳祿瑜	2020.09.29	修改		
材料	2mm鋁板板	復核			日期		
顏色	UCT201498XL-3	批准			圖號	DT-LB35	

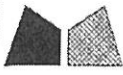

美特鋁質有限公司
MIDI Aluminium Fabricator Ltd.






數量 備註

1/W3/T3A

3 ~~X~~

工程號 J-852 地盤 亞皆老街

取消重做

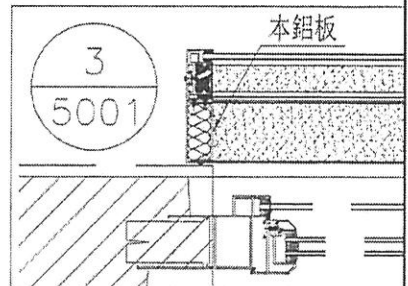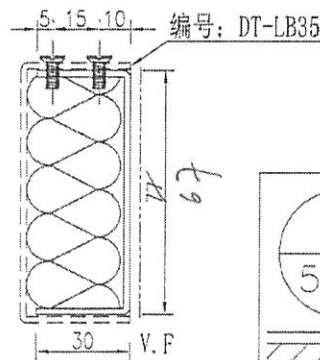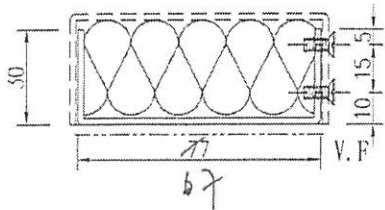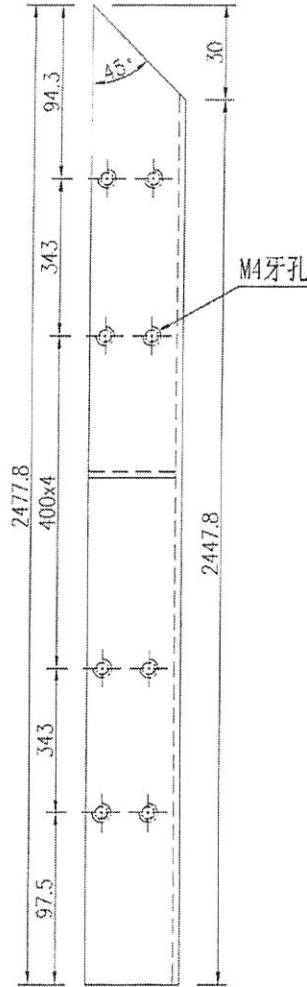
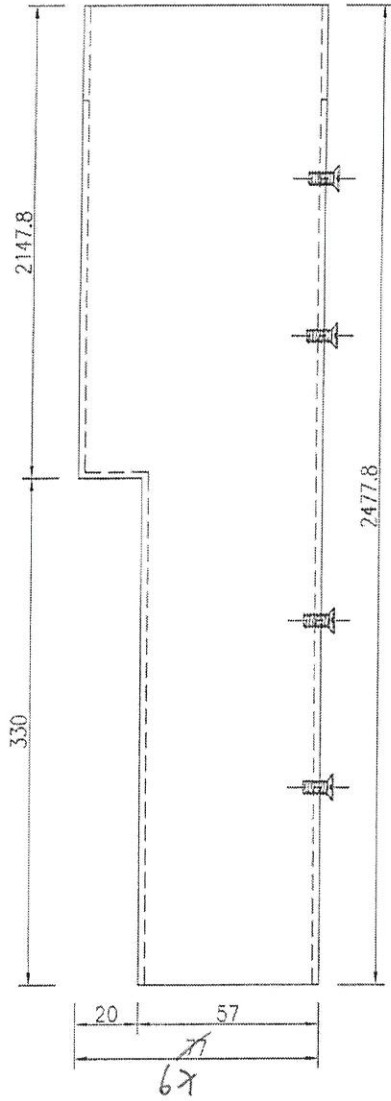


名稱	鋁板拆圖	制圖	吳祿瑜	2020.09.29	修改		
材料	2mm鋁板板 1mm Pomute	復核			日期		
顏色	UCT201498XL-3	批准			圖號	DT-LB35a	X




美特鋁質有限公司
MIDI Aluminium Fabricator Ltd.

工程號 J-852 地盤 亞皆老街

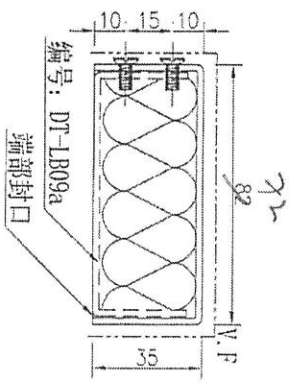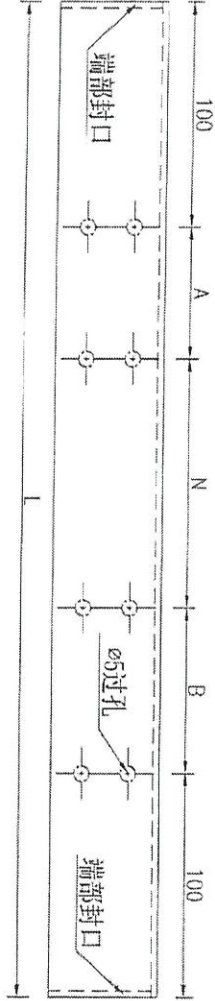


序號	物料編號	數量	長度L	A	N	B	鋁板編號
1	DT-LB09	1	1169	184.5	x	2	DT-LB09a
2	DT-LB17	1	1134	167	x	2	DT-LB17a

2/w3/T3A
1192

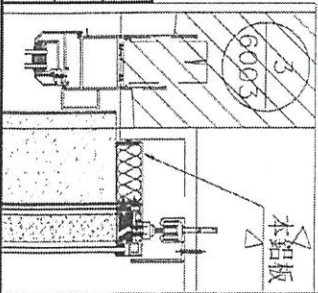



名稱	鋁板拆圖	制圖	吳祿瑜	2020.09.29	修改		
材料	2mm鋁板板	復核			日期		
顏色	UCT201498XL-3	批準			圖號	DT-LB09	

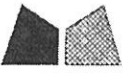


美特鋁質有限公司
MID Aluminium Fabricator Ltd.

工程號 J-852 地盤 亞皆老街

數量	2
備註	

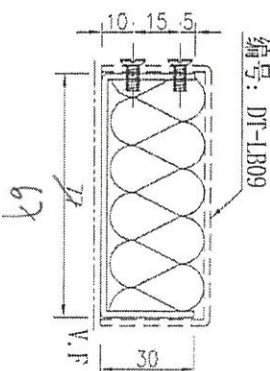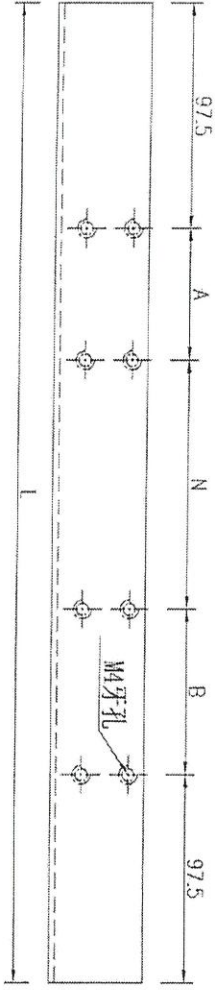

序號	物料編號	數量	長度L	A	N	B	鋁板編號
1	DT-LB09a	1	1164	184.5	X	2	DT-LB09
2	DT-LB17a	1	1129	167	X	2	DT-LB17

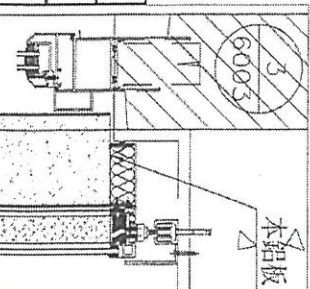

2/w3/T3A
1167

名稱	鋁板拆圖	制圖	吳祿瑜	2020.09.29	修改	
材料	2mm鋁板板	復核			日期	
顏色	UCT201498XL-3	批準			圖號	DT-LB09a