

工程指示 / 要求簡箋(E.I.)

工程指示編號：EI / 3553 / 21      修改版次：-  
 工程編號      : J - 852                      工程名稱      : 亞皆老街中電  
 工程項目      : Acoustic Fins 鐵角 30x40x5  
 收件人         : Maggie                      發件人         : Ant Yeung                      日期 : 21/06/2021

要求提供 /  確認 事項：

- |                                    |                                     |                               |
|------------------------------------|-------------------------------------|-------------------------------|
| <input type="checkbox"/> 初步鋁料 B.M. | <input type="checkbox"/> 加工拆圖，然後生產  | <input type="checkbox"/> 尺寸表  |
| <input type="checkbox"/> 正式鋁料 B.M. | <input type="checkbox"/> 技術上資料 / 指示 | <input type="checkbox"/> 報價   |
| <input type="checkbox"/> 配件 B.M.   | <input type="checkbox"/> 樣辦或貨品說明書   | <input type="checkbox"/> 分判合約 |

內容：

請按加工圖訂購鐵角送地盤安裝用 (早前通知)

Acoustic Fin 位置因應設計自身 Tolerance 不多，按現場公差數覆核訂購公差用鐵角

謝謝

請在 2021.06.28 前完成上列要求。

附：1 頁加工圖，1 頁

以上項目為：

- 原合約工程包                       原合約工程加 / 減賬                       新工程報價

分發東莞各部門：

- ( ) 生產技術總監  連附件    ( ) 技術部     連附件    ( ) 生產部     連附件    ( ) 機械設計部  連附件  
 ( ) 採購部     連附件    ( ) 生產統籌部  連附件    ( ) 小羅 & 清     連附件  
 ( ) 質檢部     連附件    ( ) 會計部     連附件    ( ) 報關組     連附件    ( ) 其他 \_\_\_\_\_  連附件

分發其他分判：

- (v) 水洪     連附件

分發香港各部門：

- ( ) 行政部  連附件    ( ) 會計部  連附件    ( ) 統籌部  連附件    ( ) 工程部地盤科文  連附件 (祥哥)  
 ( ) 採購部  連附件    ( ) QS 部  連附件    ( ) 維修部  連附件    ( ) 其他 \_\_\_\_\_  連附件

傳遞編號：

HK / 21


發件人簽署：

項目經理簽署：

~~From [unclear]~~

EG-DWG3

 <b>美特鋁質</b> 有限公司 MIDI Aluminium Fabricator Ltd.			
工程號	J852	地盤	亞答街

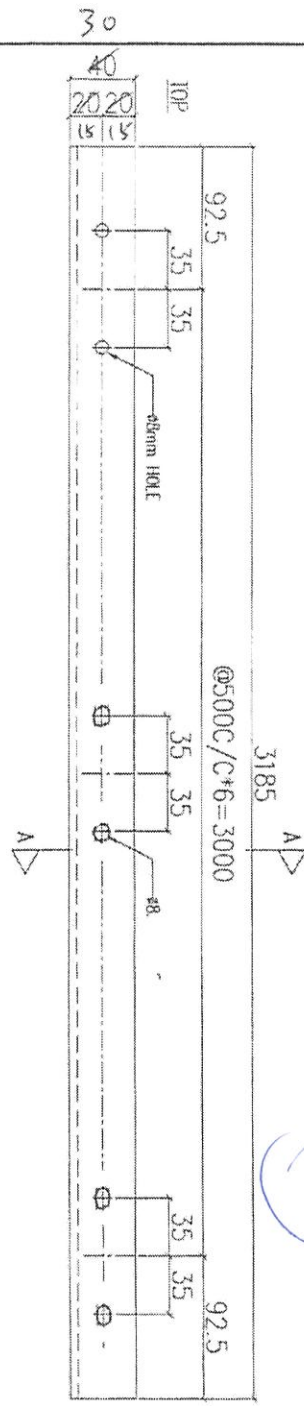


送地盤

FMS  
全身長向

用美公台

602

序號	物料編號	數量	使用位置	樓層
01	T1-MSA-A001	1	見派位圖	2F~21F
02	T2-MSA-A001	1	見派位圖	2F~21F
03	T3-MSA-A001	1	見派位圖	2F~21F

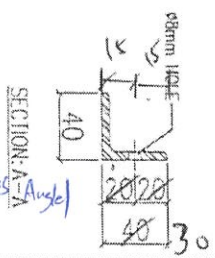

Cut from 40x40x5 mm GMS Angle  
30x40x5 mm 鋁角

名稱	鐵碼加工圖	制圖	LHR	2020.11.19	修改
材料	<del>40x40x5mm 厚鐵片(S275)</del>	復核	-	-	日期
顏色	熱浸鋅	批准			圖號 J852-ACA-MSA-A001

此位置使用

此位置已用

