

工程指示 / 要求簡箋(E.I.)

工程指示編號：EI / 3582 / 21

修改版次：-

工程編號：J - 852

工程名稱：亞皆老街中電

工程項目：百葉 廠用鋁板(平台用百葉玉)

收件人：生統

發件人：Ant Yeung

日期：29/06/2021

要求提供 / 確認 事項：

- | | | |
|------------------------------------|-------------------------------------|-------------------------------|
| <input type="checkbox"/> 初步鋁料 B.M. | <input type="checkbox"/> 加工拆圖，然後生產 | <input type="checkbox"/> 尺寸表 |
| <input type="checkbox"/> 正式鋁料 B.M. | <input type="checkbox"/> 技術上資料 / 指示 | <input type="checkbox"/> 報價 |
| <input type="checkbox"/> 配件 B.M. | <input type="checkbox"/> 樣辦或貨品說明書 | <input type="checkbox"/> 分判合約 |
| <input type="checkbox"/> 其他：_____ | | |

內容：

請按加工圖生產鋁板供廠組裝，

EI2784 用，補回欠漏鋁板 (按板片樣數)

謝謝。

請在 2021.07.05 前完成上列要求。

附：3 頁 + 1 頁

以上項目為：

- 原合約工程包 原合約工程加 / 減賬 新工程報價

原因：-

分發東莞各部門：

- () 生產技術總監 連附件 () 技術部 連附件 () 生產部 連附件 () 機械設計部 連附件
 () 採購部 連附件 () 生產統籌部 連附件 () 小羅 & 清 連附件
 () 質檢部 連附件 () 會計部 連附件 () 報關組 連附件 () 其他 楊榮輝 連附件

分發其他分判：

- (v) 水洪 連附件

分發香港各部門：

- () 行政部 連附件 () 會計部 連附件 () 統籌部 連附件 () 工程部地盤科文 連附件 祥哥
 () 採購部 連附件 () QS 部 連附件 () 維修部 連附件 () 其他 _____ 連附件

傳遞編號：

HK 1366 / 21

發件人簽署：

項目經理簽署：





美特鋁質 有限公司
MIDI Aluminium Fabricator Ltd.

序號	物料編號	數量	使用位置
01	AP1-03-2	2	工廠組裝百葉五

工程號	J852	地盤	亞答老街
-----	------	----	------

~~1116 2件要做~~

工廠用

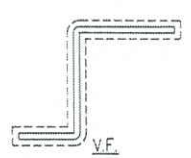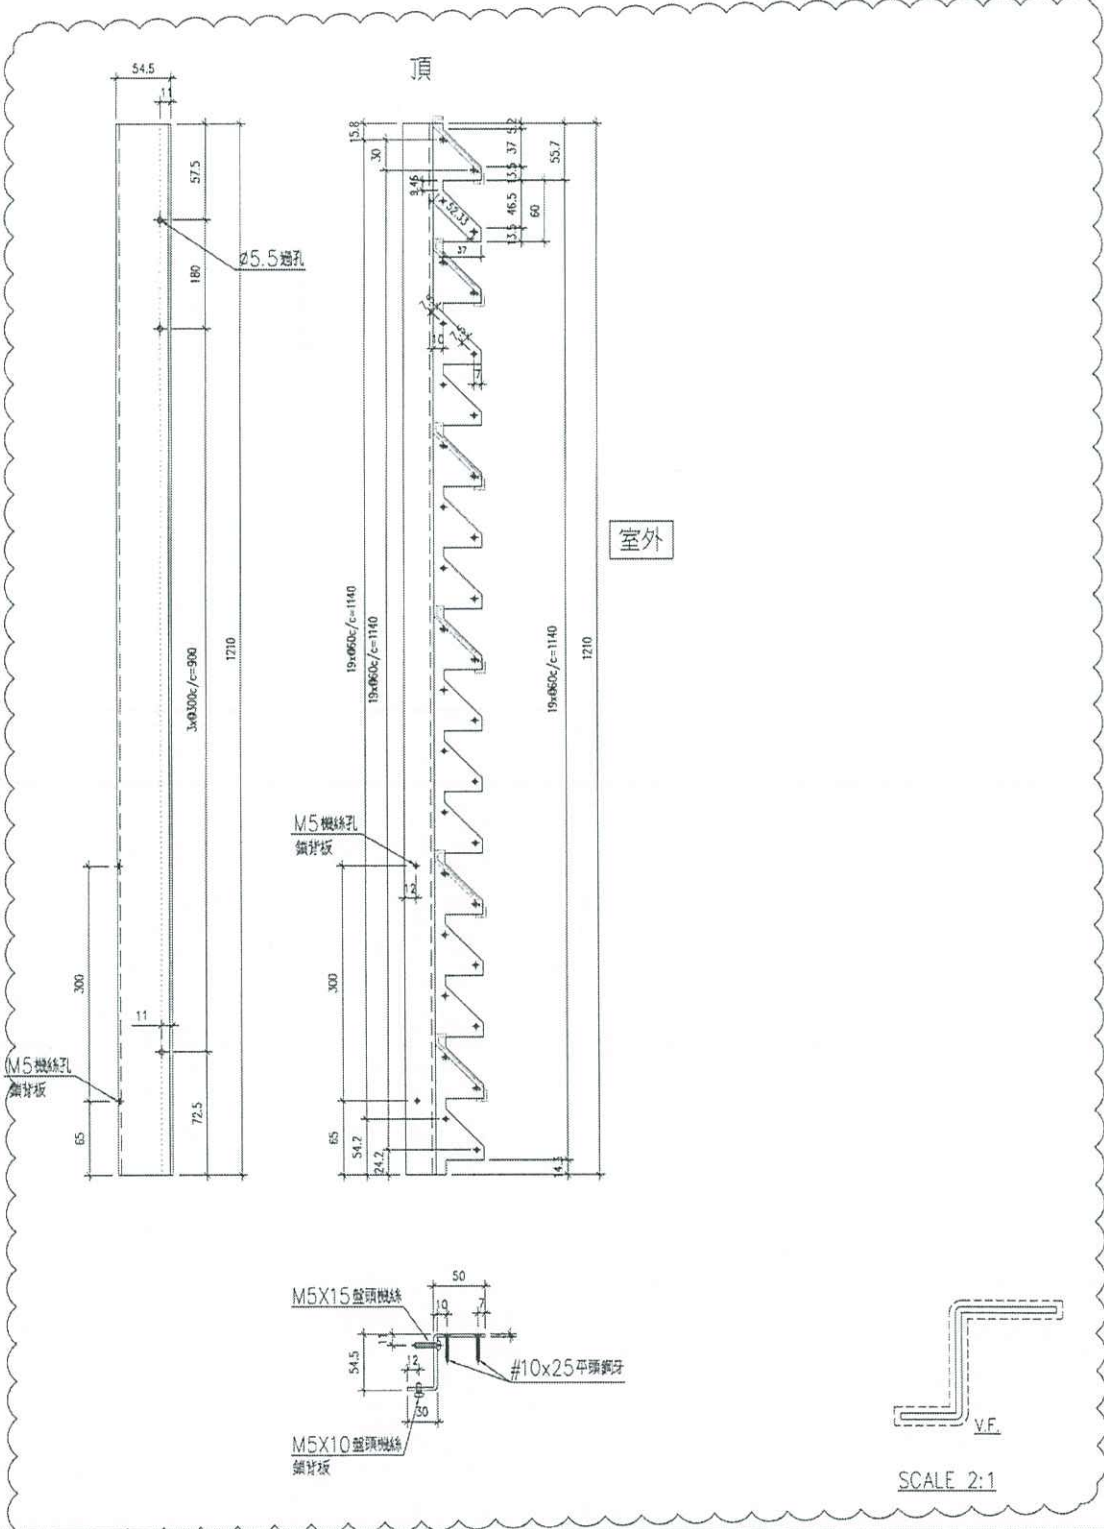

SCALE 2:1

名稱	鋁折件加工圖	制圖	Ivan	2020.11.13	修改	A	
材料	3mm厚鋁板 (3003H14)	復核	-	-	日期	2020.12.11	
顏色	UCT201498XL(A)-3	批準			圖號	J852-LVA-AP1-03-2	



美特鋁質 有限公司
MIDI Aluminium Fabricator Ltd.


序號	物料編號	數量	使用位置
01	AP1-03-2a	2	工廠裝設百葉窗

2



工程號	J852	地點	亞答老街
-----	------	----	------

工廠用

~~1-11 = 2件裝做~~

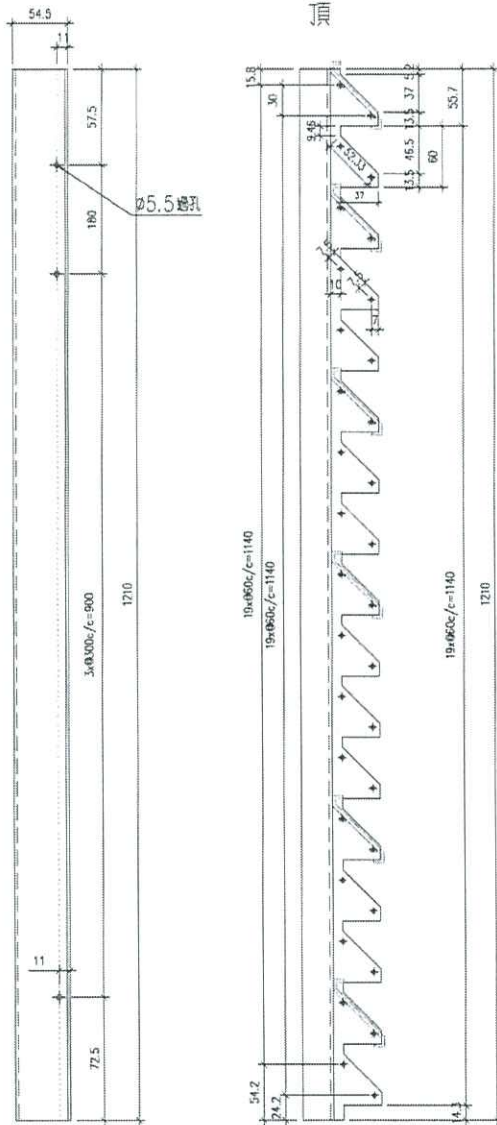

室外 外看左

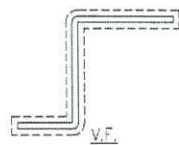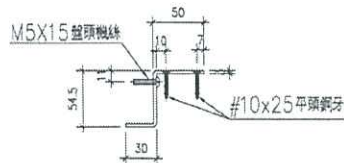

SCALE 2:1

新增圖

名稱	鋁折件加工圖	制圖	Ivan	2020.12.09	修改		
材料	3mm厚鋁板 (3003H14)	復核	-	-	日期		
顏色	UCT201498XL(A)-3	批准			圖號	J852-LVA-AP1-03-2a	




美特鋁質 有限公司
MIDI Aluminium Fabricator Ltd.

序號	物料編碼	數量	使用位置
01	AP1-04-1	74	工廠組裝百葉窗

工程號	J852	地盤	亞答老街
-----	------	----	------

工廠用

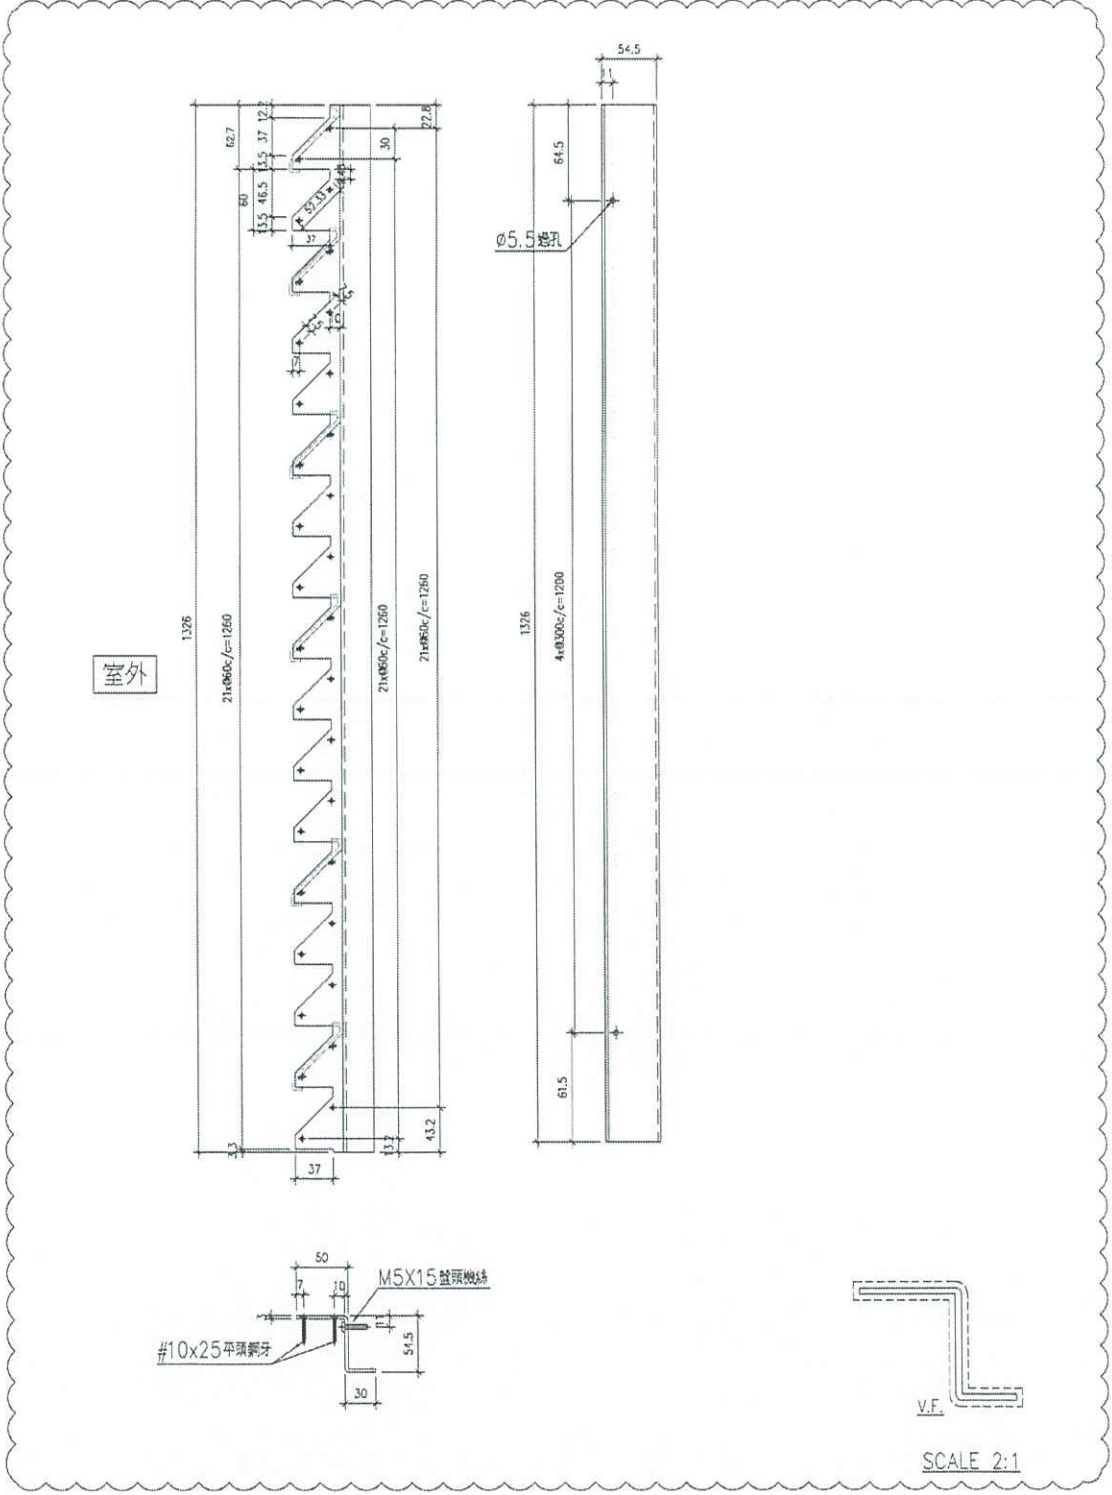

名稱	鋁折件加工圖	制圖	Ivan	2020.12.09	修改		
材料	3mm厚鋁板 (3003H14)	復核	-	-	日期		
顏色	UCT201498XL(A)-3	批准			圖號	J852-LVA-AP1-04-1	

2x21
el

~~WV2-21~~

106 149
113 217
172 194

✓

铝桥件

用于加2图偏3

加2图

桥间全段
2
2
API-03-2 ✓

WV2-22 (9)

2

~~API-03-4~~

WV2-34 (2)

0

API-04-01 ✓

API-04-1

WV2-23 (9)


11

API-04-01

API-04-3

WV2-35 (2)

0

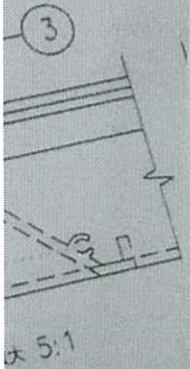

.11.18