

工程指示 / 要求簡箋(E.I.)

工程指示編號：EI / 3603 / 21 修改版次：-
 工程編號 : J - 852 工程名稱 : 亞皆老街中電
 工程項目 : 欄河 地盤用不銹鋼件(G-1/F: Free stand 面出)
 收件人 : Maggie 發件人 : Ant Yeung 日期 : 06/07/2021

要求提供 / 確認 事項 :

- | | | |
|-------------------------------------|-------------------------------------|-------------------------------|
| <input type="checkbox"/> 初步鋁料 B.M. | <input type="checkbox"/> 加工拆圖，然後生產 | <input type="checkbox"/> 尺寸表 |
| <input type="checkbox"/> 正式鋁料 B.M. | <input type="checkbox"/> 技術上資料 / 指示 | <input type="checkbox"/> 報價 |
| <input type="checkbox"/> 配件 B.M. | <input type="checkbox"/> 樣辦或貨品說明書 | <input type="checkbox"/> 分判合約 |
| <input type="checkbox"/> 其他 : _____ | | |

內容 :

請按加工圖生產 G/F+ 1/F Free stand 面出 用欄河不銹鋼件送 廠連鋁凸打紮出貨. 有拉彎.
 請留意長孔/梗孔位置

不銹鋼, 請報價

請在 2021.07.20 前完成上列要求。

附有關圖紙 / 文件 : 1 頁 BM+ 3 頁位置圖+ 43 頁加工圖

以上項目為:

- 原合約工程包 原合約工程加 / 減賬 新工程報價

原因 :- _____

分發東莞各部門 :

- () 生產技術總監 連附件 () 技術部 連附件 () 生產部 連附件 () 機械設計部 連附件
 () 採購部 連附件 () 生產統籌部 連附件 () 小羅&清 連附件
 () 質檢部 連附件 () 會計部 連附件 () 報關組 連附件 () 其他 _____ 連附件

分發其他分判 :

- (v) 水洪 連附件

分發香港各部門 :

- () 行政部 連附件 () 會計部 連附件 () 統籌部 連附件 () 工程部地盤科文 連附件 祥哥
 () 採購部 連附件 () QS 部 連附件 () 維修部 連附件 () 其他 _____ 連附件

傳遞編號 :


HK 1410 / 21

發件人簽署 :


項目經理簽署 :




55 長孔 (平頭)
梗 (徑)

 美特鋁質有限公司 MIDI Aluminium Fabricator Ltd.		工程號:	J852	計算:	CJM	日期:	18/05/2021	送呈:				
		地盤名稱:	亞皆老街	核對:		日期:		副本:				
BM編號:		項目類別:			攔河G/F:1F地盤用不鏽鋼U槽			修改:	總重量(kg):	1009.1		
序號	修改標示	配件圖號	物料編號	配件名稱	顏色	實用	後備	總數	單位 件	單件重量	總重量	備註
										KG		
1		G/F-SS01-STR01	G/F-SS01-STR01	50*41*5mmU 槽		1		1	件	11.732	11.732	
2		G/F-SS01-STR02	G/F-SS01-STR02	50*41*5mmU 槽		10		10	件	11.732	117.324	
3		G/F-SS01-STR03	G/F-SS01-STR03	50*41*5mmU 槽		1		1	件	11.732	11.732	
4		1F-SS01-STR04	1F-SS01-STR04	50*41*5mmU 槽		1	0	1	件	14.654	14.654	
5		1F-SS01-STR05	1F-SS01-STR05	50*41*5mmU 槽		1	0	1	件	14.654	14.654	
6		1F-SS01-STR06	1F-SS01-STR06	50*41*5mmU 槽		1	0	1	件	20.986	20.986	
7		1F-SS01-STR07	1F-SS01-STR07	50*41*5mmU 槽		6	0	6	件	20.986	125.914	
8		1F-SS01-STR08	1F-SS01-STR08	50*41*5mmU 槽		1	0	1	件	5.706	5.706	
9		1F-SS01-STR09	1F-SS01-STR09	50*41*5mmU 槽		1	0	1	件	5.706	5.706	
10		1F-SS01-STR10	1F-SS01-STR10	50*41*5mmU 槽		1	0	1	件	7.263	7.263	
11		1F-SS01-STR11	1F-SS01-STR11	50*41*5mmU 槽		1	0	1	件	7.263	7.263	
12		1F-SS01-STR12	1F-SS01-STR12	50*41*5mmU 槽		1	0	1	件	3.392	3.392	
13		1F-SS01-STR13	1F-SS01-STR13	50*41*5mmU 槽		1	0	1	件	13.139	13.139	
14		1F-SS01-STR14	1F-SS01-STR14	50*41*5mmU 槽		1	0	1	件	13.374	13.374	
15		1F-SS01-STR15	1F-SS01-STR15	50*41*5mmU 槽		1	0	1	件	29.740	29.740	
16		1F-SS01-STR16	1F-SS01-STR16	50*41*5mmU 槽		1	1	2	件	17.650	35.301	
17		1F-SS01-STR17	1F-SS01-STR17	50*41*5mmU 槽		1	1	2	件	17.650	35.301	
18		1F-SS01-STR18	1F-SS01-STR18	50*41*5mmU 槽		1	1	2	件	23.996	47.993	
19		1F-SS01-STR19	1F-SS01-STR19	50*41*5mmU 槽		1	0	1	件	23.996	23.996	
20		1F-SS01-STR20	1F-SS01-STR20	50*41*5mmU 槽		1	0	1	件	23.996	23.996	
21		1F-SS01-STR21	1F-SS01-STR21	50*41*5mmU 槽		1	0	1	件	2.357	2.357	
22		1F-SS01-STR22	1F-SS01-STR22	50*41*5mmU 槽		1	0	1	件	13.751	13.751	
23		1F-SS01-STR23	1F-SS01-STR23	50*41*5mmU 槽		1	0	1	件	13.751	13.751	
24		1F-SS01-STR24	1F-SS01-STR24	50*41*5mmU 槽		1	0	1	件	24.549	24.549	
25		1F-SS01-STR25	1F-SS01-STR25	50*41*5mmU 槽		1	0	1	件	24.549	24.549	
		1F-SS01-STR26	1F-SS01-STR26	50*41*5mmU 槽		4	0	4	件	25.680	102.720	
		1F-SS01-STR27	1F-SS01-STR26	50*41*5mmU 槽		2	0	2	件	12.410	24.820	
26		1F-SS02-STR01	1F-SS02-STR01	50*41*5mmU 槽		1	0	1	件	19.828	19.828	
27		1F-SS02-STR02	1F-SS02-STR02	50*41*5mmU 槽		1	0	1	件	5.629	5.629	
28		1F-SS02-STR03	1F-SS02-STR03	50*41*5mmU 槽		3	0	3	件	5.579	16.738	
29		1F-SS02-STR04	1F-SS02-STR04	50*41*5mmU 槽		1	0	1	件	5.586	5.586	
30		1F-SS02-STR05	1F-SS02-STR05	50*41*5mmU 槽		1	0	1	件	18.855	18.855	
31		1F-SS02-STR06	1F-SS02-STR06	50*41*5mmU 槽		1	0	1	件	18.857	18.857	
32		1F-SS02-STR07	1F-SS02-STR07	50*41*5mmU 槽		1	0	1	件	20.035	20.035	
33		1F-SS02-STR08	1F-SS02-STR08	50*41*5mmU 槽		1	0	1	件	20.031	20.031	
34		1F-SS02-STR09	1F-SS02-STR09	50*41*5mmU 槽		1	0	1	件	1.529	1.529	
35		1F-SS02-STR10	1F-SS02-STR10	50*41*5mmU 槽		1	0	1	件	5.629	5.629	
36		1F-SS02-STR11	1F-SS02-STR11	50*41*5mmU 槽		1	0	1	件	5.630	5.630	
37		1F-SS02-STR12	1F-SS02-STR12	50*41*5mmU 槽		1	0	1	件	5.552	5.552	
38		1F-SS02-STR13	1F-SS02-STR13	50*41*5mmU 槽		1	0	1	件	5.674	5.674	
39		1F-SS03-STR01	1F-SS03-STR01	50*41*5mmU 槽		1	0	1	件	20.054	20.054	
40		1F-SS03-STR02	1F-SS03-STR02	50*41*5mmU 槽		1	0	1	件	16.274	16.274	
41		1F-SS03-STR03	1F-SS03-STR03	50*41*5mmU 槽		1	0	1	件	16.275	16.275	
42		1F-SS03-STR04	1F-SS03-STR04	50*41*5mmU 槽		1	0	1	件	27.532	27.532	
43		1F-SS03-STR05	1F-SS03-STR05	50*41*5mmU 槽		1	0	1	件	3.721	3.721	
							總計	68	件		1009.1	

發貨時：一個完整露臺的鋼件
打包成一扎，同時出貨到地盤


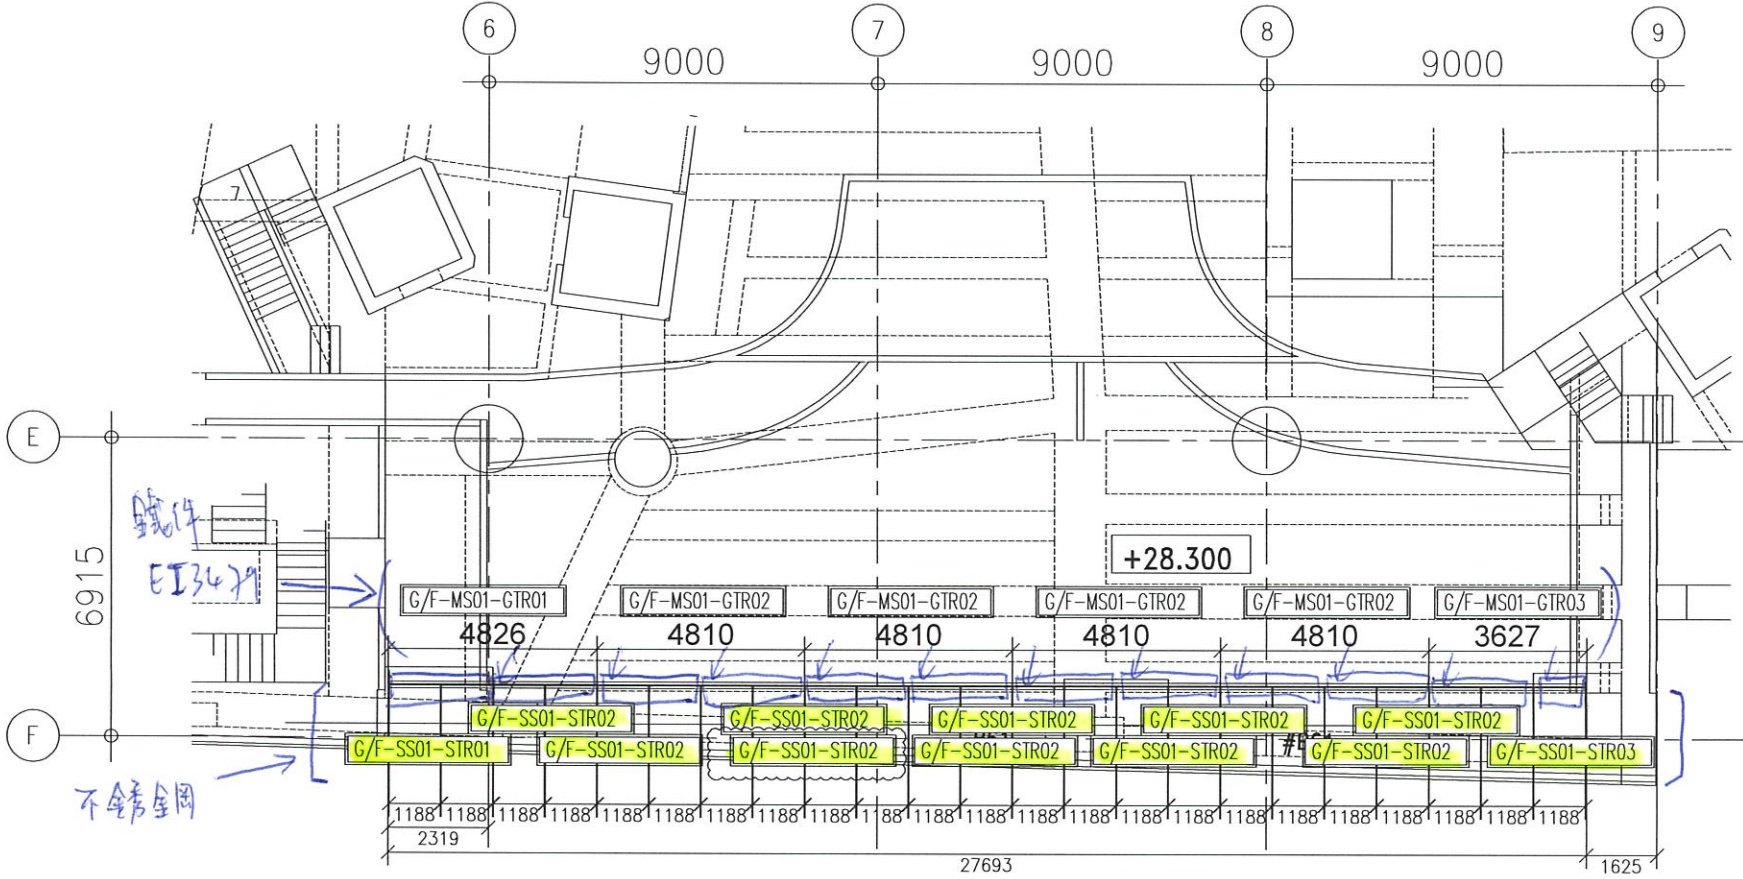


G/F 鋼件位置圖

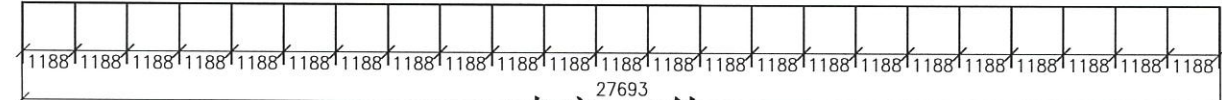


玻璃=23件,

埋件=56件, 底部 埋件=2件, 側邊

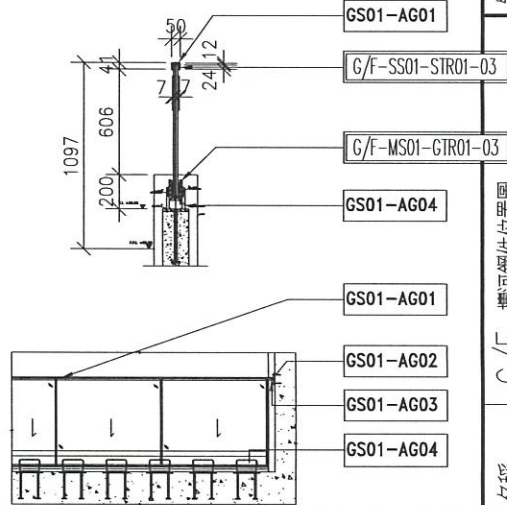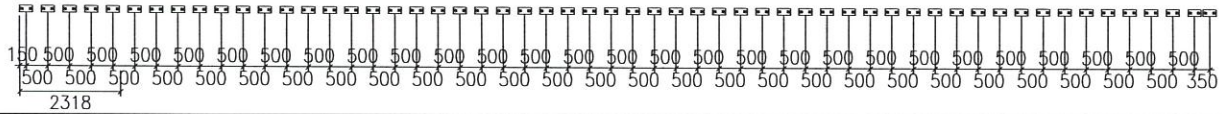

名稱	G/F 欄河鋼件位置圖	制圖	CJM	2021.5.10	修改	A
材料		復核			日期	2021.06.25
顏色		批准			圖號	G/F-GP

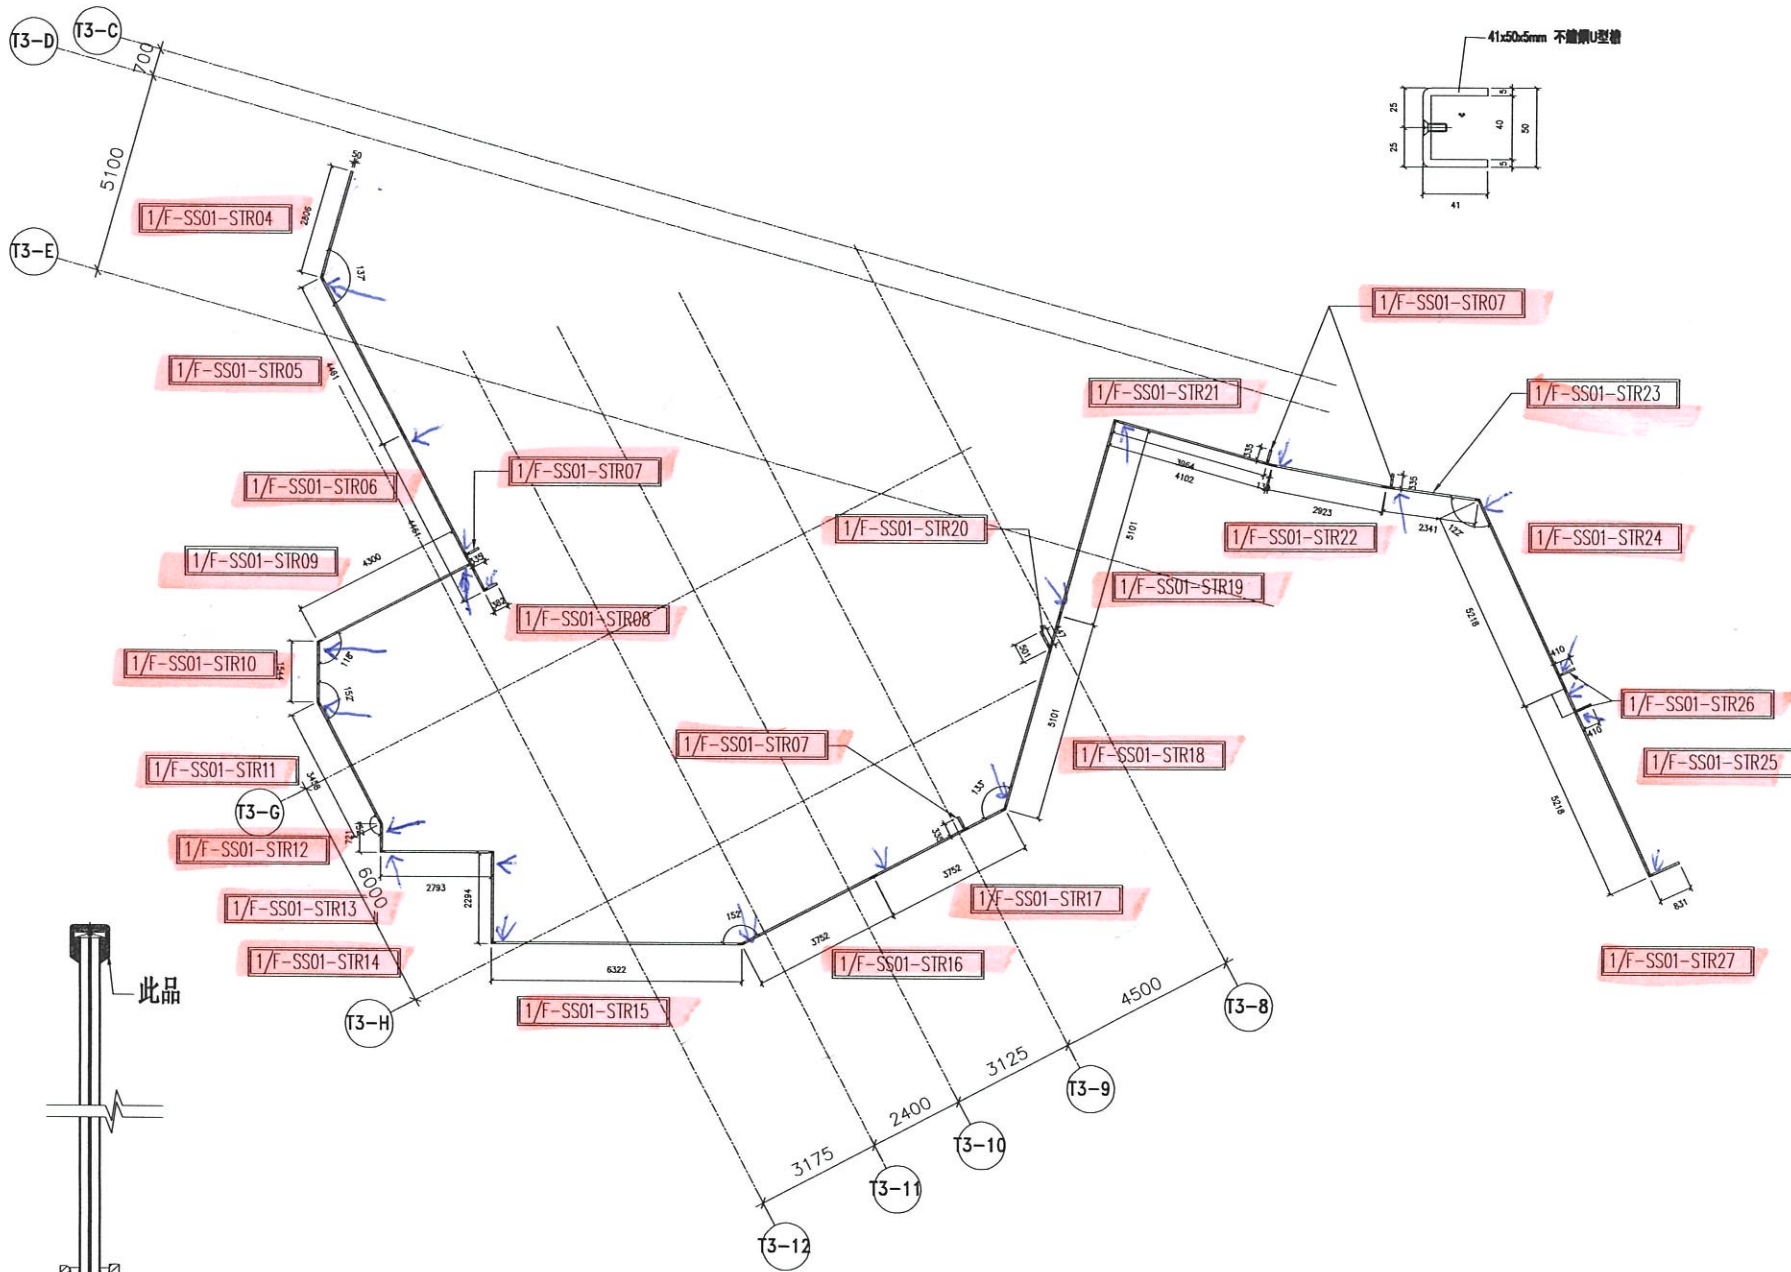

3002,3003,3004 41x50x5mm 不鏽鋼U型槽位置圖

B.D. REF :

ARCHITECT :
AGC
 PESTON LTD

MAIN CONTRACTOR :
Gammon

STRUCTURAL ENGINEER :
ARUP

FACADE CONSULTANT:
MEINHARDT

NOTE:
 1. ALL DIMENSIONS ARE IN mm.
 2. ALL ELEVATIONS ARE VIEWED FROM OUTSIDE.
 3. ALL DIMENSIONS TO BE VERIFIED ON SITE BEFORE FABRICATION.

LEGEND:
 (21) DETAIL MARK NO.
 (2001) REFER SHEET NO.
 1. F.F.L. -- FINISHED FLOOR LEVEL
 2. S.F.L. -- STRUCTURAL FLOOR LEVEL
 3. (2) -- REVERSED DETAIL

INDEPENDENT CHECKING ENGINEER

Siu Koon Hoi Carmine
 Authorized Person
 Professional Structural Engineer
 Professional Mechanical Engineer


NO.	DATE	REVISION	BY

JOB NO. : J-852
 PROJECT :
 PROPOSED RESIDENTIAL DEVELOPMENT
 AT 139 - 147 ARGYLE STREET,
 NKIL 6005, 6035 R.P., 6036 R.P.,
 6037 R.P. & 6038 R.P.

TITLE :
 GLASS BALUSTRADE (FREE STAND)
 LAYOUT PLAN AT 1/F



DATE : 18-FEB-20 SCALE : 1:150
 DRAWN BY : CF CHECKED BY : DW

美特銘質有限公司
 MTDI ALUMINIUM FABRICATOR LTD.
 Units 6-8, Sunray Industrial Centre, 1/F
 610 Cho Kwo Ling Road, Kowloon
 Tel:23489211-4 Fax:(852)2772666
 DWG NO. : 3002-GP2 REV. :

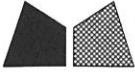


美特鋁質 有限公司
MIDI Aluminium Fabricator Ltd.

工程號 J-852 地盤 亞皆老街 / 攔河

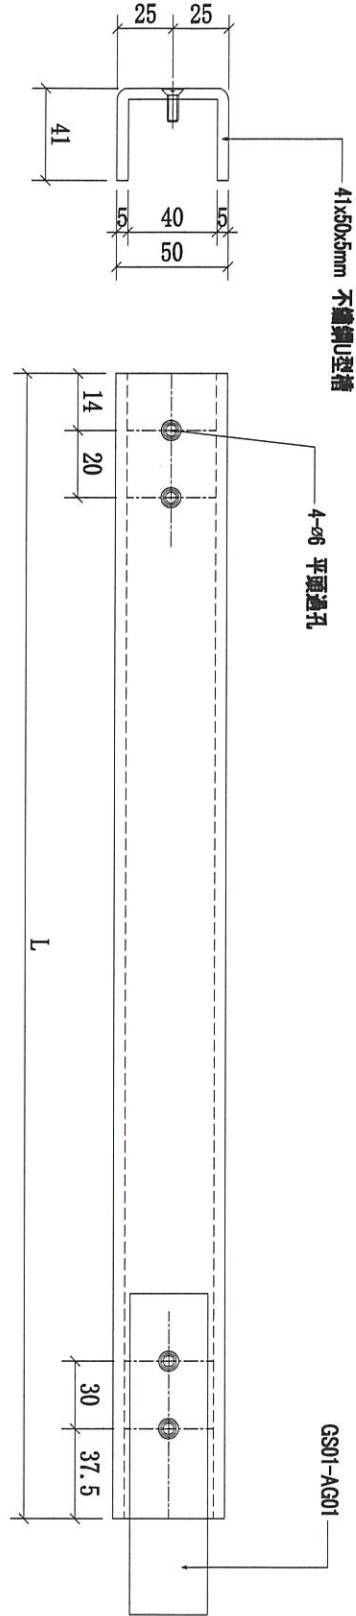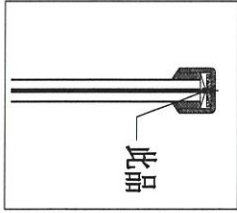

序號	物料編號	長度 (L:)	數量	使用位置	樓層
01	G/F-SS01-STR01	2494	1	G/F	G/F-GP

名稱	攔河不銹鋼U槽	制圖	CJM	2021.05.10	修改		
材料	5mm 不銹鋼 (標: GR316)	復核	SHUI	2021.05.15	日期		
顏色		批准			圖號	G/F-SS01-STR01	

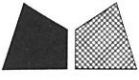

美特鋁質 有限公司

MIDI Aluminium Fabricator Ltd.

工程號



J-852

地盤

亞皆老街 / 擱河

送工廠

同鋁槽扣在一起送工地

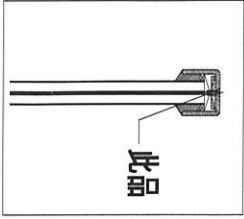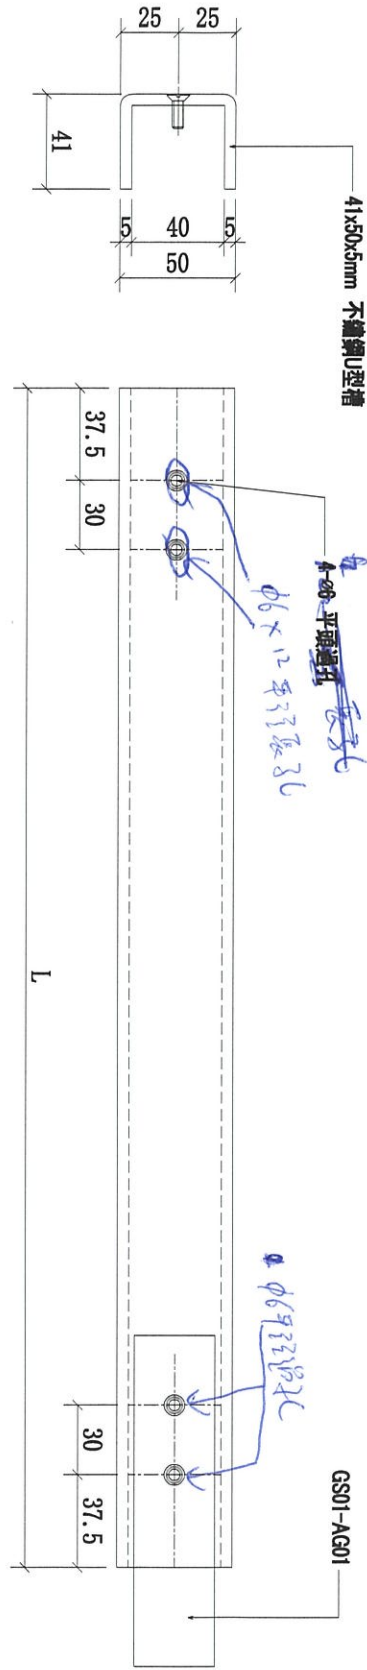

序號	物料編號	長度 (L:)	數量	使用位置	樓層
01	G/F-SS01-STR02	2403.5	10	G/F	G/F-GP

名稱	擱河不銹鋼U槽	制圖	CJM	2021.05.10	修改	A		
材料	5mm 不銹鋼(標:GR316)	復核	SHUI	2021.05.15	日期	20210616		
顏色		批準			圖號	G/F-SS01-STR02		



美特鋁質 有限公司

MIDI Aluminium Fabricator Ltd.

工程號



J-852

地盤

亞皆老街 / 欄河

送工廠

同鋁槽扣在一起送工地

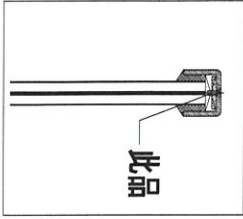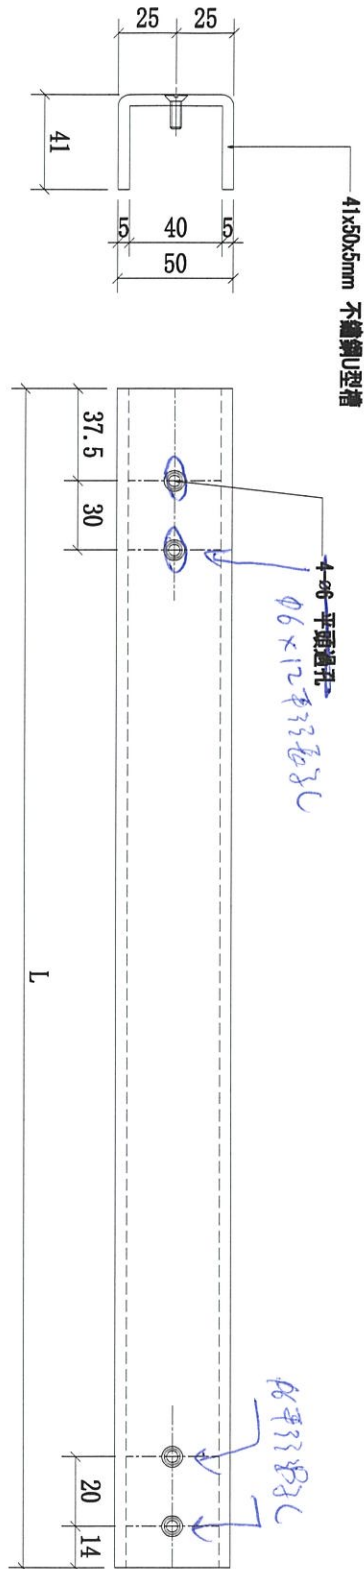

序號	物料編號	長度 (L:)	數量	使用位置	樓層
01	G/F-SS01-STR03	2010	1	G/F	G/F-GP

名稱	欄河不銹鋼U槽	制圖	CJM	2021.05.10	修改	A		
材料	5mm 矽糖(橫:GR316)	復核	SHUI	2021.05.15	日期	20210616		
顏色		批準			圖號	G/F-SS01-STR03		



美特鋁質 有限公司


MIDI Aluminium Fabricator Ltd.

工程號


J-852

地盤


亞皆老街 / 擱河

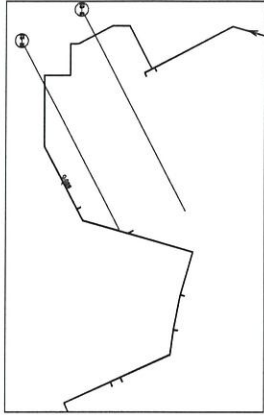

本品

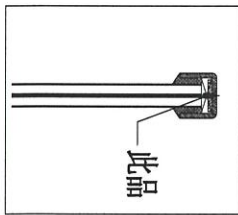


此品

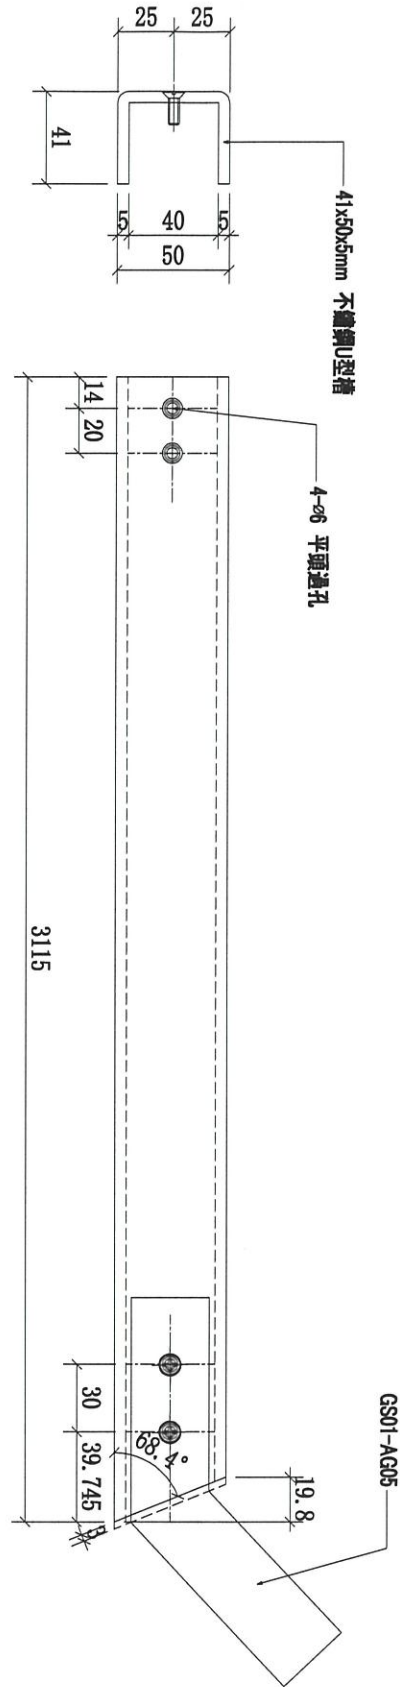

序號	物料編號	長度 (L:)	數量	使用位置	樓層
01	1/F-SS01-STR04	3115	1	1/F	3002-GP2

名稱	擱河不銹鋼U槽	制圖	CJM	2021.05.10	修改		
材料	5mm 不銹鋼(材質:GR316)	復核	SHUI	2021.05.15	日期		
顏色		批准			圖號	1/F-SS01-STR04	

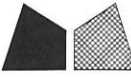

美特鋁質 有限公司

MIDI Aluminium Fabricator Ltd.

工程號





J-852

地盤

亞皆老街 / 擱河

送工廠

同鋁槽扣在一起送工地

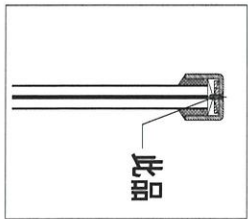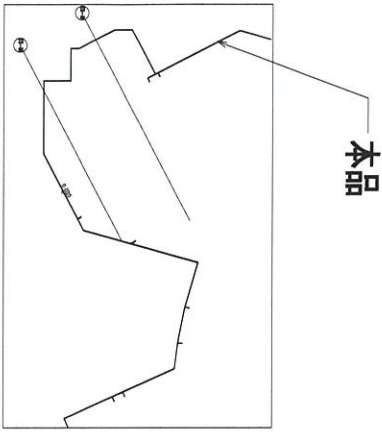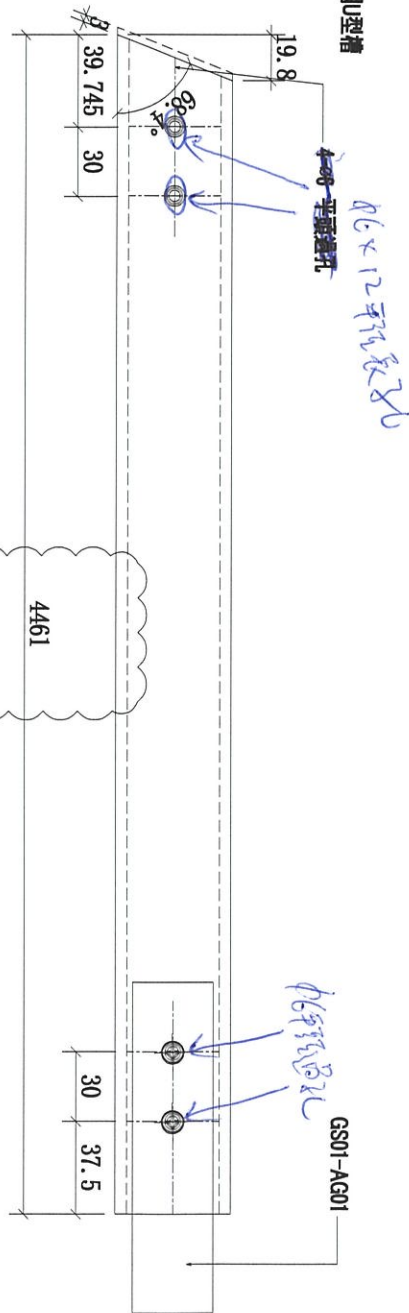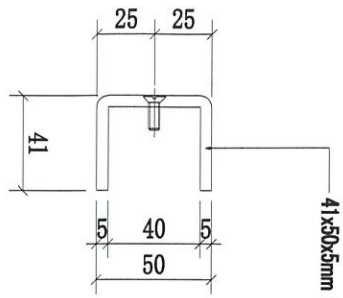

序號	物料編號	長度 (L:)	數量	使用位置	樓層
01	1/F-SS01-STR05	4461	1	1/F	3002-GP2

名稱	擱河不銹鋼U槽	制圖	CJM	2021.05.10	修改	A		
材料	5mm 不銹鋼(標:GR316)	復核	SHUI	2021.05.15	日期	20210616		
顏色		批準			圖號	1/F-SS01-STR05		



美特鋁質 有限公司

MIDI Aluminium Fabricator Ltd.

工程號




J-852

地盤

亞皆老街 / 攔河

送工廠

同鋁槽扣在一起送工地

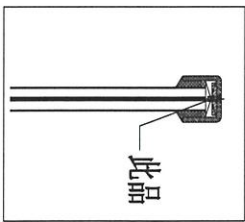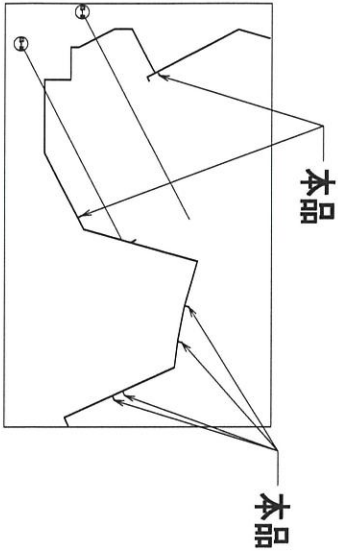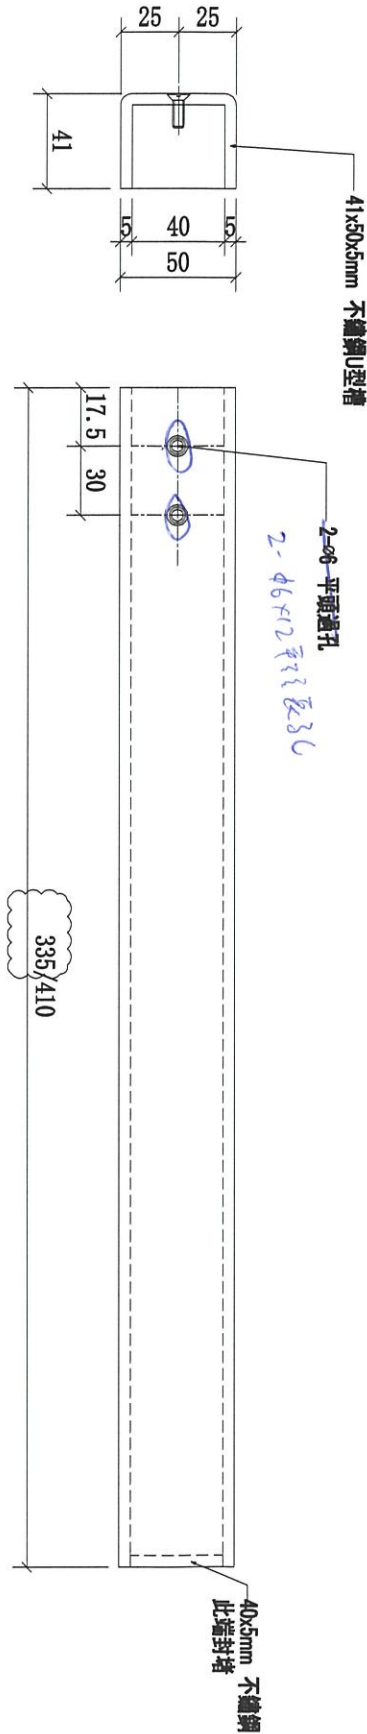

序號	物料編號	長度 (L:)	數量	使用位置	樓層
01	1/F-SS01-STR07	335	4	1/F	3002-GP2
02	1/F-SS01-STR07	335	2	1/F	3002-GP2
02	1/F-SS01-STR26	410	4	1/F	3005-GP2

名稱	攔河不銹鋼U槽	制圖	CJM	2021.05.10	修改	A	
材料	5mm 不銹鋼 (標:GR316)	復核	SHUI	2021.05.15	日期	20210616	
顏色		批準			圖號	1/F-SS01-STR07	



美特鋁質 有限公司

MIDI Aluminium Fabricator Ltd.

工程號




J-852

地盤

亞皆老街 / 欄河

送工廠

同鋁槽扣在一起送工地

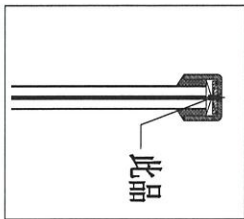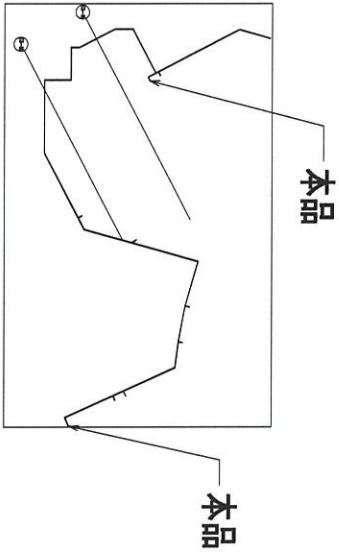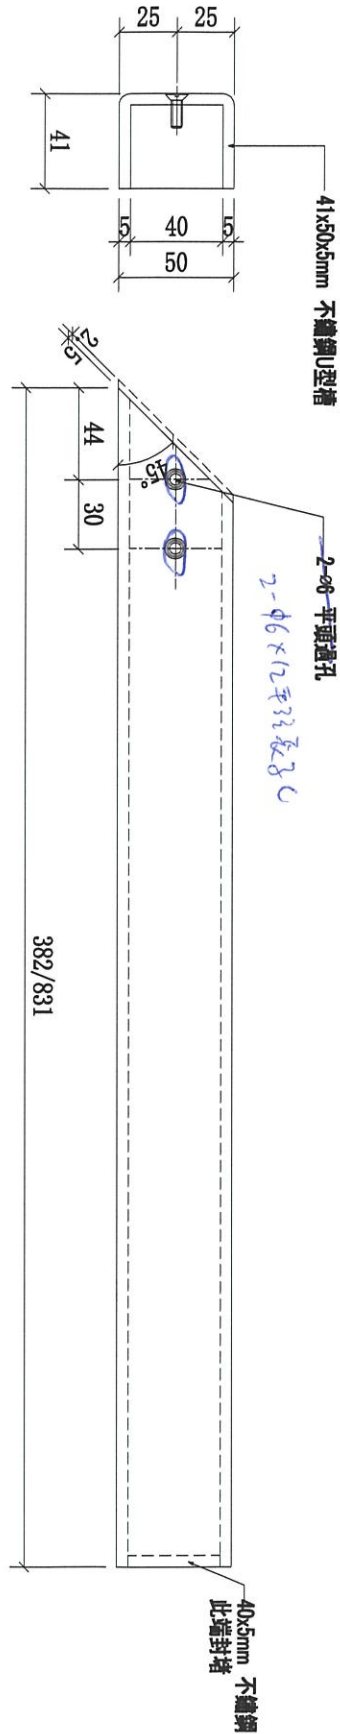




序號	物料編號	長度 (L:)	數量	使用位置	樓層
01	1/F-SS01-STR08	382	1	1/F	3002-GP2
02	1/F-SS01-STR27	831	2	1/F	3005-GP2

名稱	欄河不鏽鋼U槽	制圖	CJM	2021.05.10	修改	A
顏色		批准			圖號	1/F-SS01-STR08



美特鋁質 有限公司
MIDI Aluminium Fabricator Ltd.

工程號 J-852 地盤 亞皆老街 / 擱河

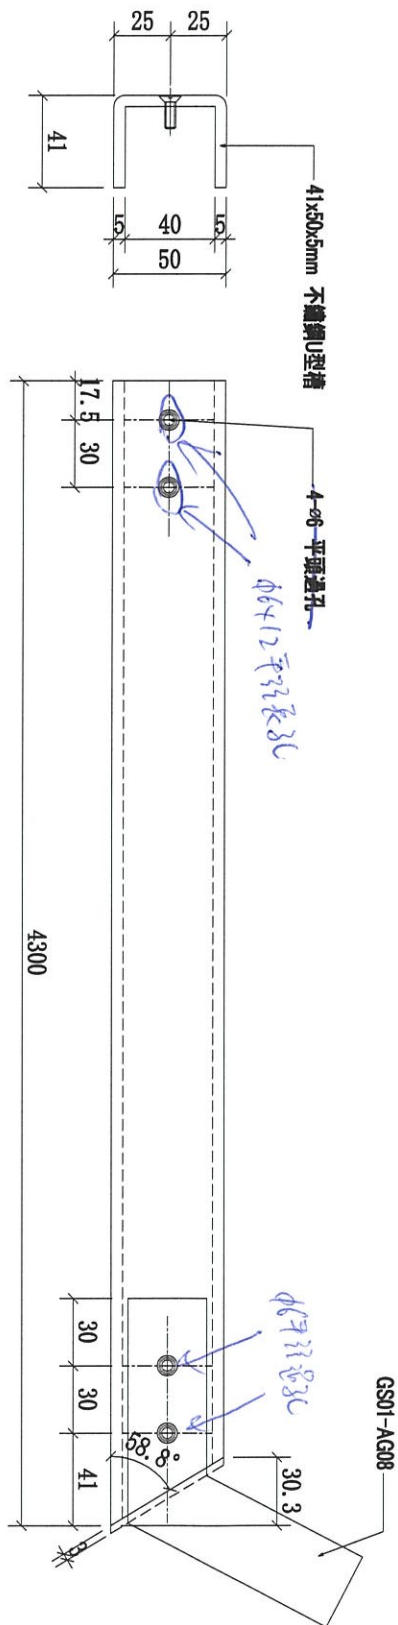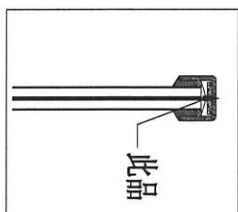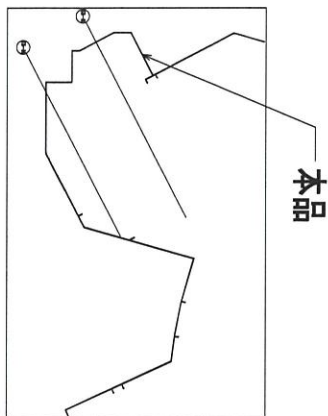

序號	物料編號	長度 (L:)	數量	使用位置	樓層
01	1/F-SS01-STR09	4300	1	1/F	3002-GP2

名稱	擱河不鏽鋼U槽	制圖	CJM	2021.05.10	修改		
材料	5mm 不鏽鋼(標:GR316)	復核	SHUI	2021.05.15	日期		
顏色		批准			圖號	1/F-SS01-STR09	



美特鋁質 有限公司





MIDI Aluminium Fabricator Ltd.

工程號

J-852

地盤

亞皆老街 / 擱河

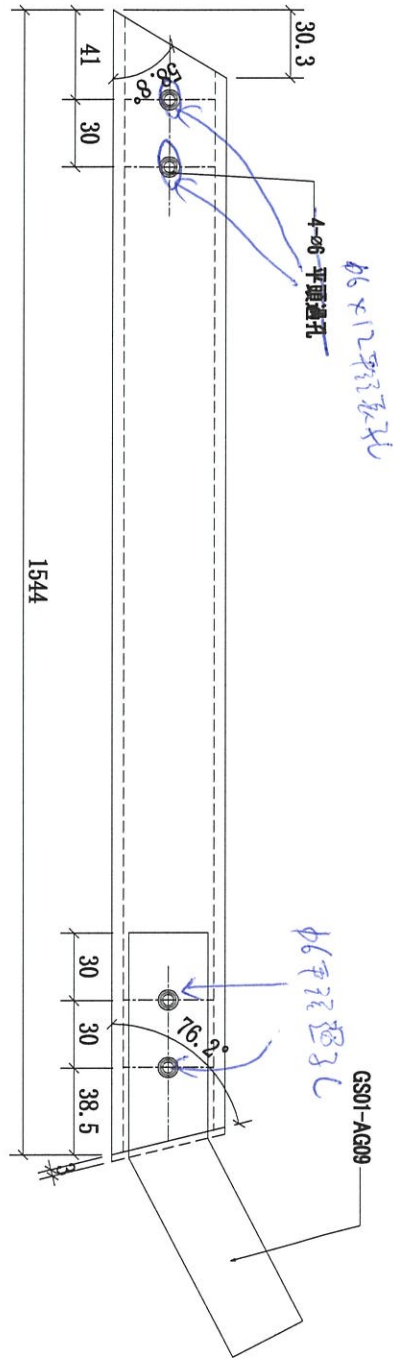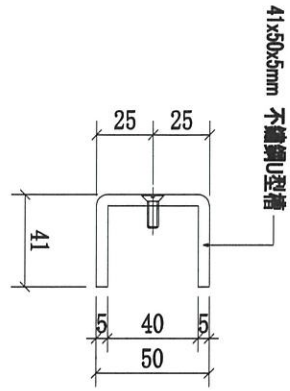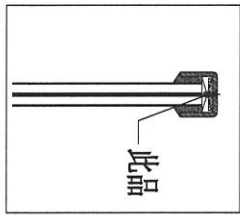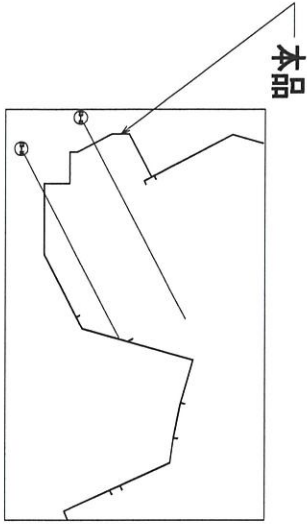




序號	物料編號	長度 (L:)	數量	使用位置	樓層
01	1/F-SS01-STR10	1544	1	1/F	3002-GP2

名稱	擱河不鏽鋼U槽	制圖	CJM	2021.05.10	修改		
材料	5mm 不鏽鋼 (標:GR316)	復核	SHUI	2021.05.15	日期		
顏色		批准			圖號	1/F-SS01-STR10	



美特鋁質有限公司
MIDI Aluminium Fabricator Ltd.

工程號 J-852 地盤 亞皆老街 / 攔河

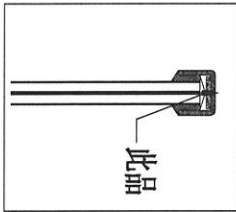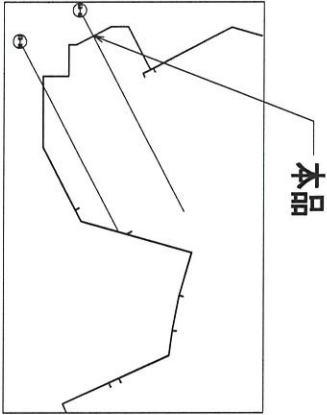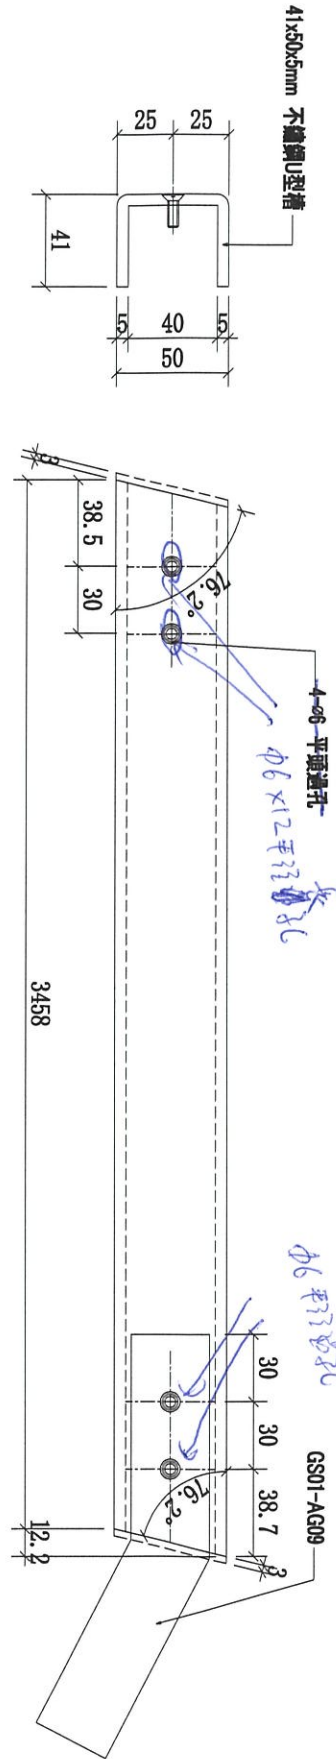




序號	物料編號	長度 (L:)	數量	使用位置	樓層
01	1/F-SS01-STR11	3458	1	1/F	3002-GP2

名稱	攔河不銹鋼U槽	制圖	CJM	2021.05.10	修改		
材料	5mm 不銹鋼(標:GR316)	復核	SHUI	2021.05.15	日期		
顏色		批準			圖號	1/F-SS01-STR11	



美特鋁質 有限公司
MIDI Aluminium Fabricator Ltd.

工程號 J-852 地盤 亞皆老街 / 攔河

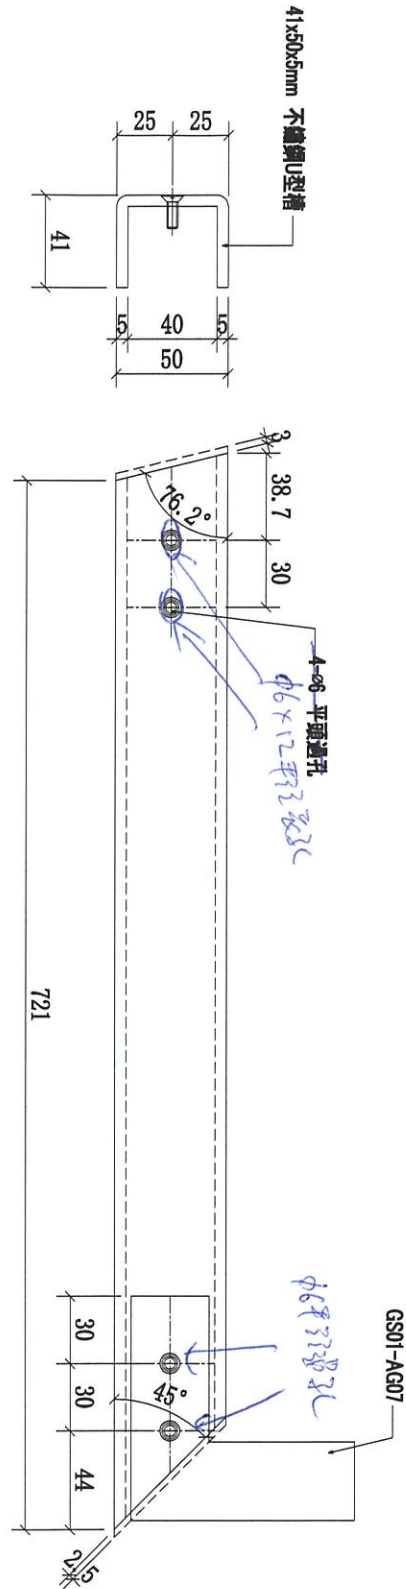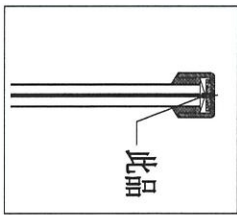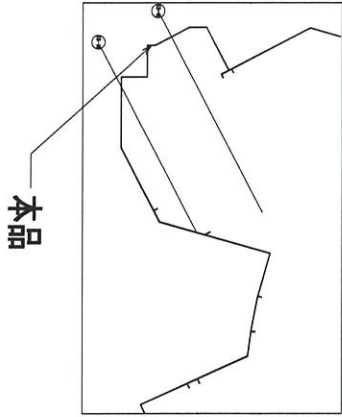




序號	物料編號	長度 (L:)	數量	使用位置	樓層
01	1/F-SS01-STR12	721	1	1/F	3002-GP2

名稱	攔河不鏽鋼U槽	制圖	CJM	2021.05.10	修改		
材料	5mm 不鏽鋼 (標:GR316)	復核	SHUI	2021.05.15	日期		
顏色		批準			圖號	1/F-SS01-STR12	



美特鋁質 有限公司
MIDI Aluminium Fabricator Ltd.

工程號 J-852 地盤 亞皆老街 / 擱河

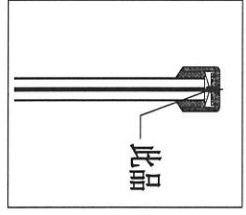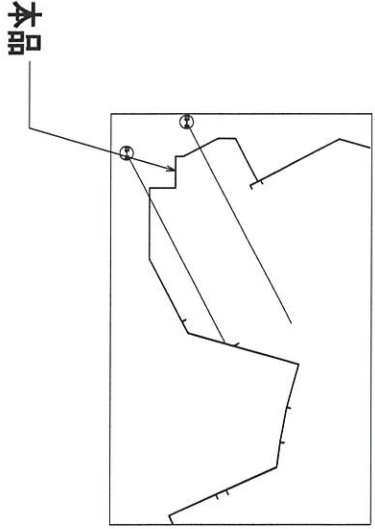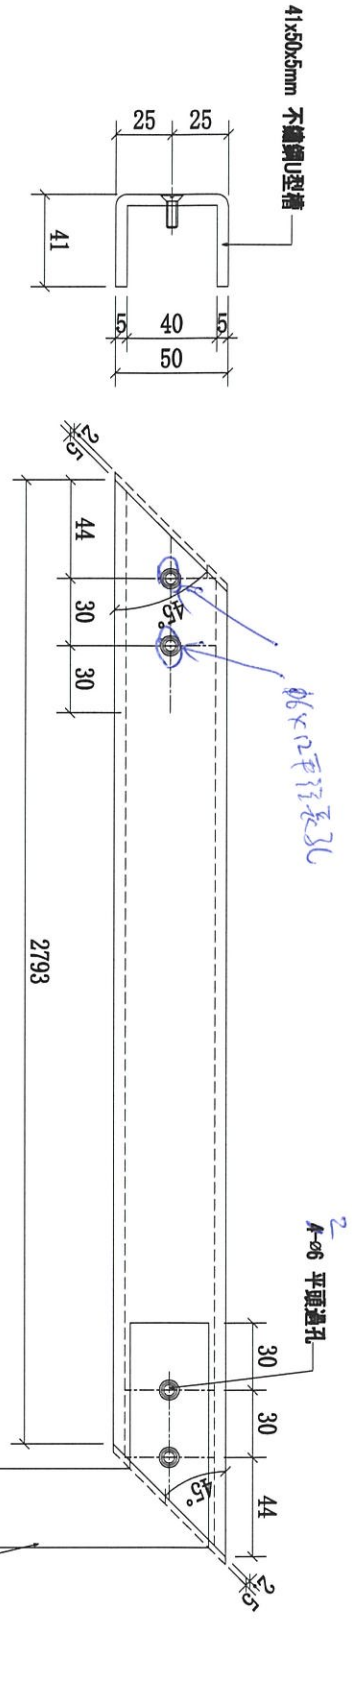


序號	物料編號	長度 (L:)	數量	使用位置	樓層
01	1/F-SS01-STR13	2793	1	1/F	3002-GP2

名稱	擱河不銹鋼U槽	制圖	CJM	2021.05.10	修改		
材料	5mm 不銹鋼(標:CR316)	復核	SHUI	2021.05.15	日期		
顏色		批準			圖號	1/F-SS01-STR13	




美特鋁質 有限公司
MIDI Aluminium Fabricator Ltd.


工程號 J-852 地盤 亞皆老街 / 攔河

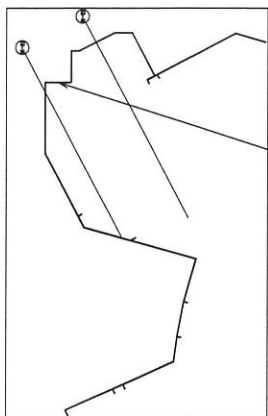

本品

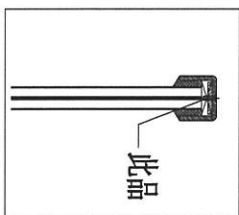

此品

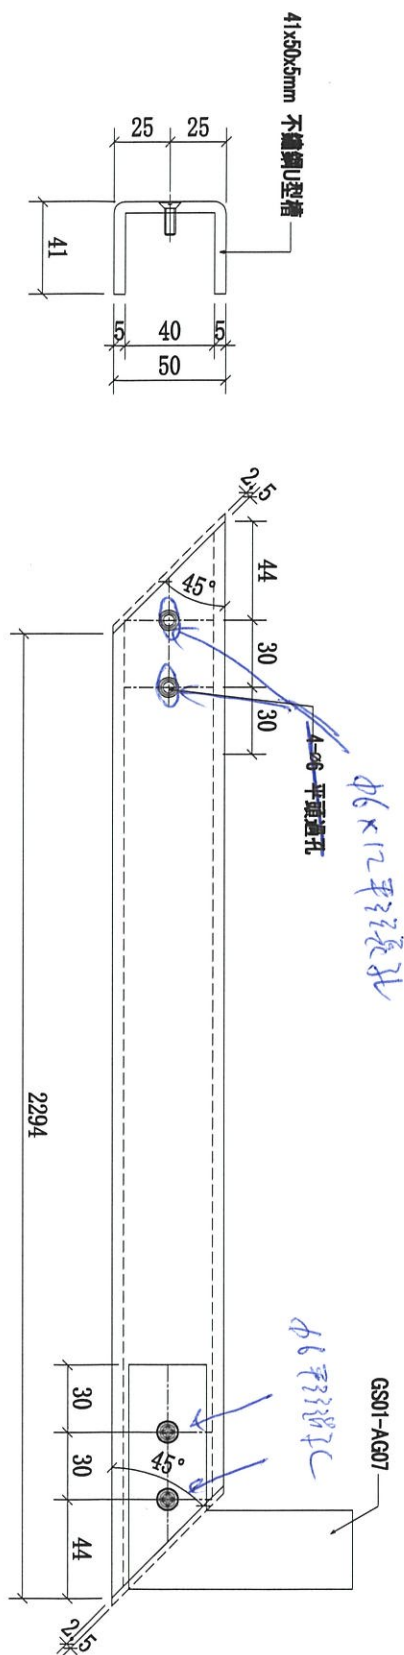

序號	物料編號	長度 (L:)	數量	使用位置	樓層

名稱	攔河不銹鋼U槽	制圖	CJM	2021.05.10	修改		
顏色		批準			圖號	1/F-SS01-STR14	



美特鋁質有限公司


MIDI Aluminium Fabricator Ltd.

工程號


J-852

地盤

亞皆老街 / 攔河

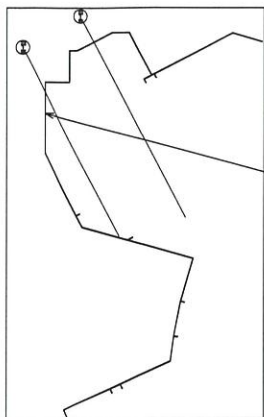

本品

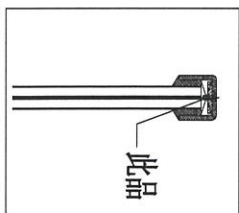

此品



41x50x5mm 不銹鋼U型槽

4-Ø6 平頭通孔

2-Ø6 x 12 平頭通孔

Ø6 平頭通孔

GS01-AG09

序號	物料編號	長度 (L:)	數量	使用位置	樓層
01	1/F-SS01-STR15	6322	1	1/F	3002-GP2

名稱	攔河不銹鋼U槽	制圖	CJM	2021.05.10	修改		
材料	5mm 不銹鋼(標:GR316)	復核	SHUI	2021.05.15	日期		
顏色		批準			圖號	1/F-SS01-STR15	



美特鋁質 有限公司





MIDI Aluminium Fabricator Ltd.

工程號

J-852

地盤

亞皆老街 / 攬河

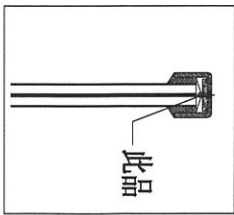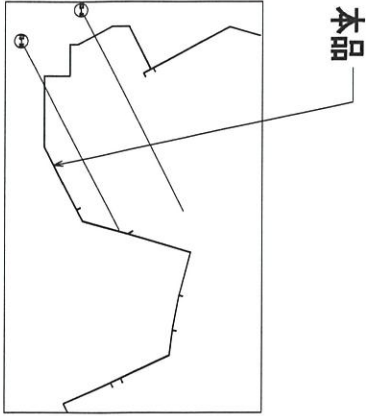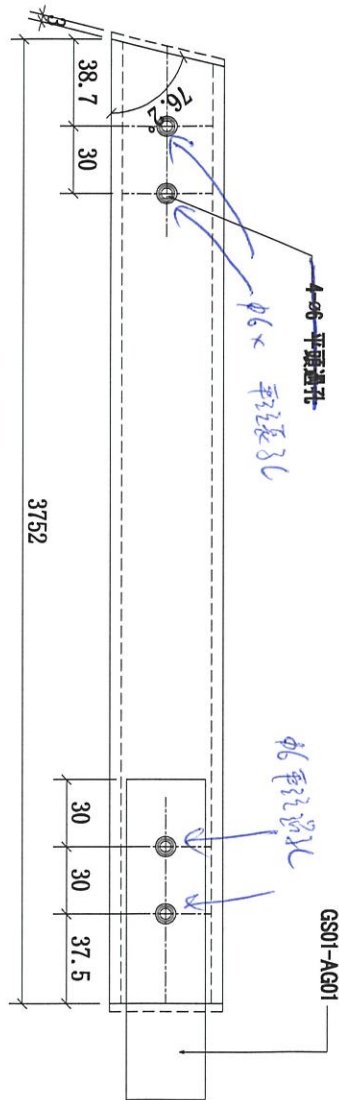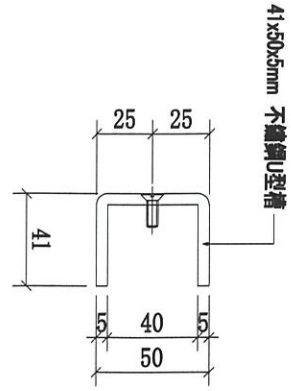





序號	物料編號	長度 (L:)	數量	使用位置	樓層
01	1/F-SS01-STR16	3752	1	1/F	3002-GP2

名稱	攬河不銹鋼U槽	制圖	CJM	2021.05.10	修改		
材料	5mm 不銹鋼(標:GR316)	復核	SHUI	2021.05.15	日期		
顏色		批準			圖號	1/F-SS01-STR16	



美特鋁質 有限公司
MIDI Aluminium Fabricator Ltd.

工程號 J-852 地盤 亞皆老街 / 攬河

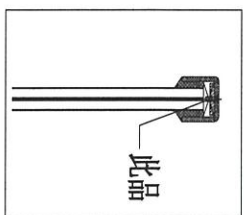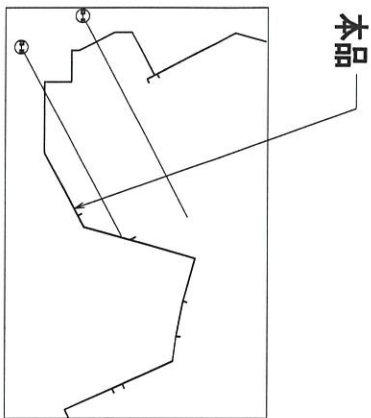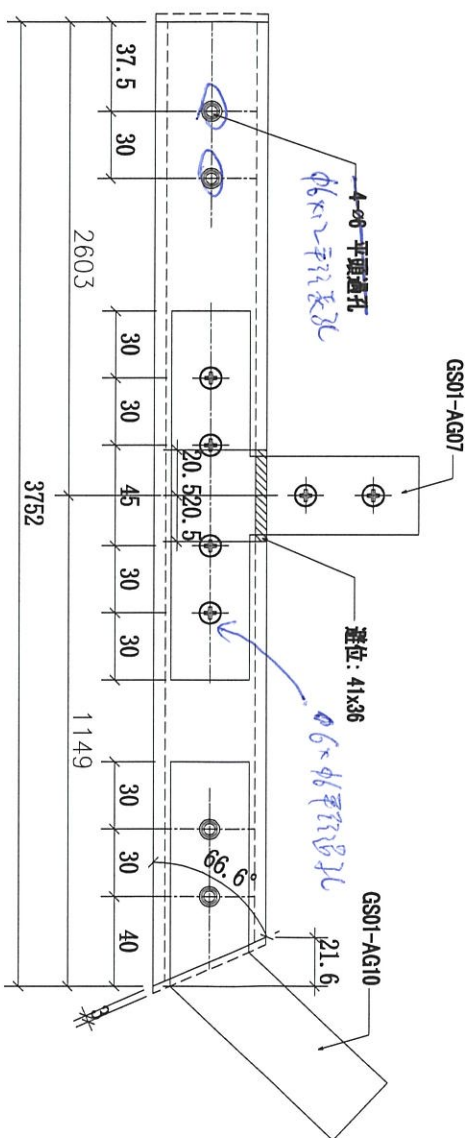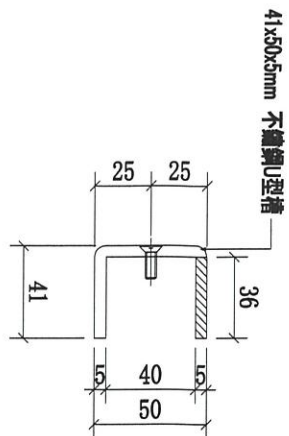



序號	物料編號	長度 (L:)	數量	使用位置	樓層
01	1/F-SS01-STR17	3752	1	1/F	3002-GP2

名稱	攬河不銹鋼U槽	制圖	CJM	2021.05.10	修改		
材料	5mm 不銹鋼(標:GR316)	復核	SHUI	2021.05.15	日期		
顏色		批準			圖號	1/F-SS01-STR17	




美特鋁質有限公司
MIDI Aluminium Fabricator Ltd.

工程號 J-852 地盤 亞皆老街 / 攔河

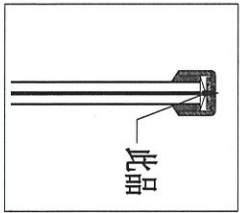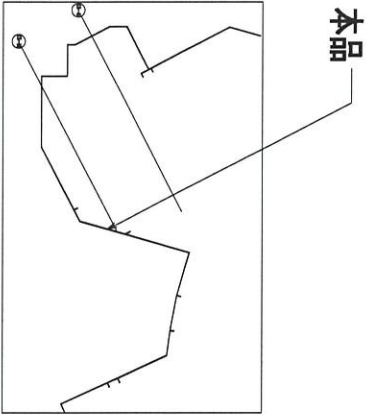

序號	物料編號	長度 (L:)	數量	使用位置	樓層
01	1/F-SS01-STR18	5101	1	1/F	3002-GP2




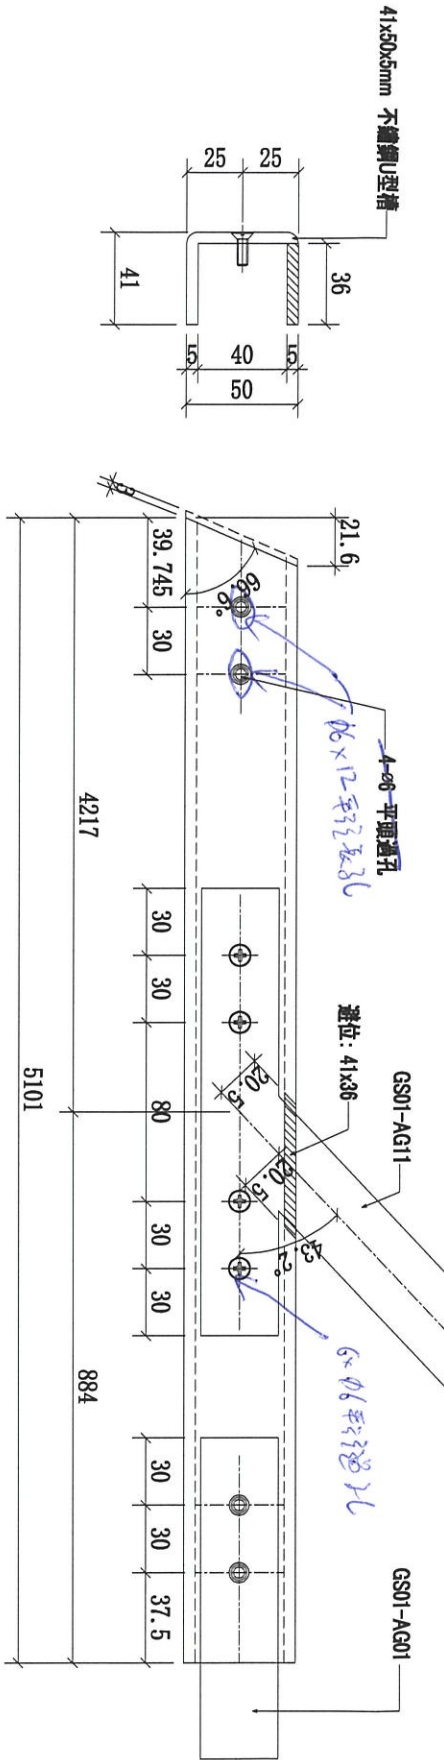


名稱	攔河不銹鋼U槽	制圖	CJM	2021.05.10	修改		
材料	5mm 不銹鋼(標:GR316)	復核	SHUI	2021.05.15	日期		
顏色		批准			圖號	1/F-SS01-STR18	



美特鋁質 有限公司
MIDI Aluminium Fabricator Ltd.

工程號 J-852 地盤 亞皆老街 / 攔河

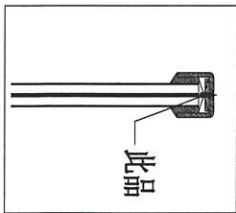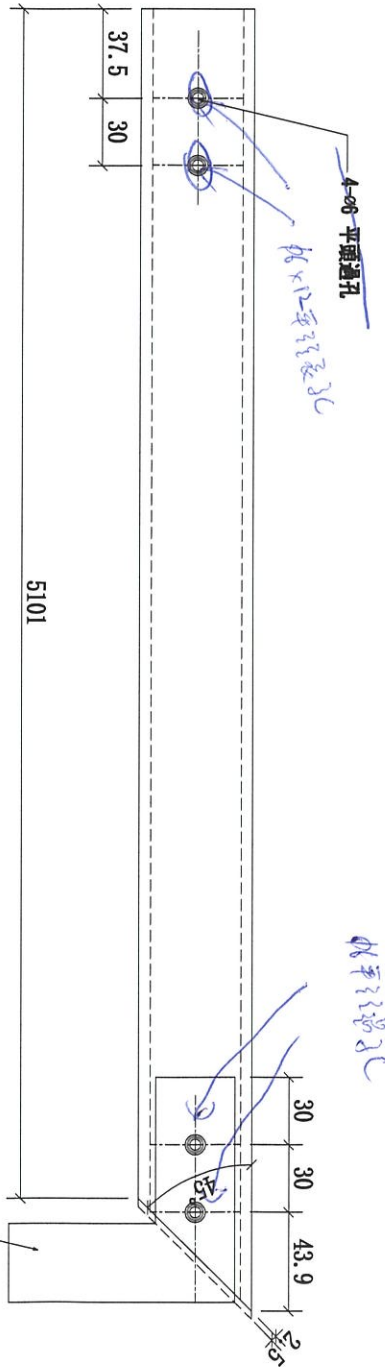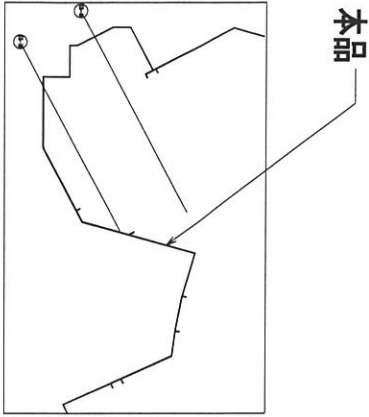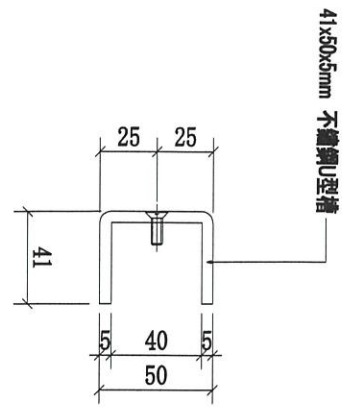





序號	物料編號	長度 (L:)	數量	使用位置	樓層
01	1/F-SS01-STR19	5101	1	1/F	3002-GP2

名稱	攔河不銹鋼U槽	制圖	CJM	2021.05.10	修改		
材料	5mm 矽鋼(標:GR316)	復核	SHUI	2021.05.15	日期		
顏色		批準			圖號	1/F-SS01-STR19	



美特鋁質有限公司
MIDI Aluminium Fabricator Ltd.

工程號 J-852 地盤 亞皆老街 / 攔河

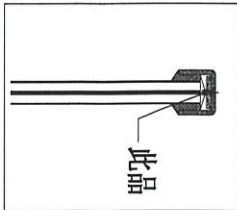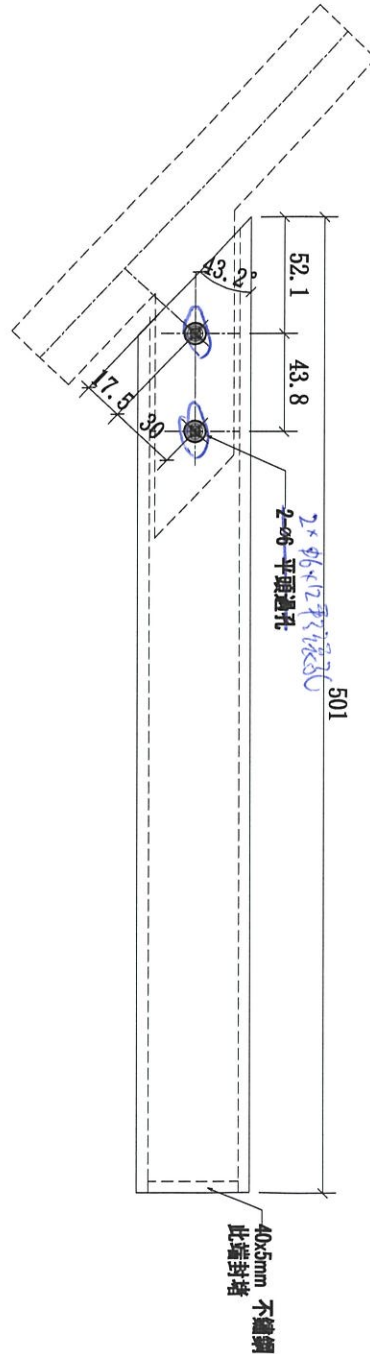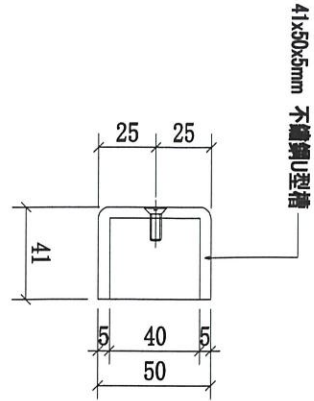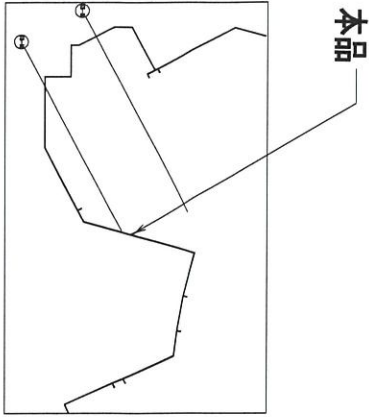

序號	物料編號	長度 (L:)	數量	使用位置	樓層
01	1/F-SS01-STR20	501	1	1/F	1/F-GP2

名稱	攔河不銹鋼U槽	制圖	CJM	2021.05.10	修改		
材料	5mm 不銹鋼(標:GR316)	復核	SHUI	2021.05.15	日期		
顏色		批準			圖號	1/F-SS01-STR20	



美特鋁質 有限公司

MIDI Aluminium Fabricator Ltd.

工程號





J-852

地盤

亞皆老街 / 欄河

送工廠

同鋁槽扣在一起送工地

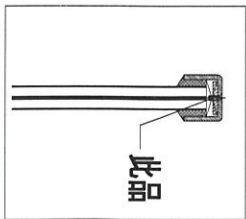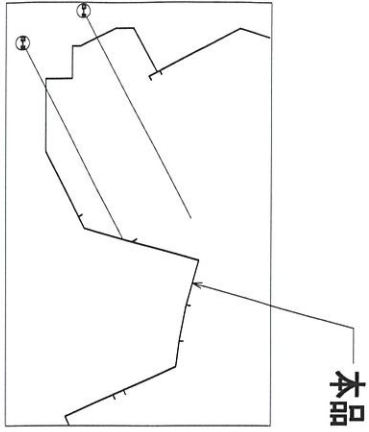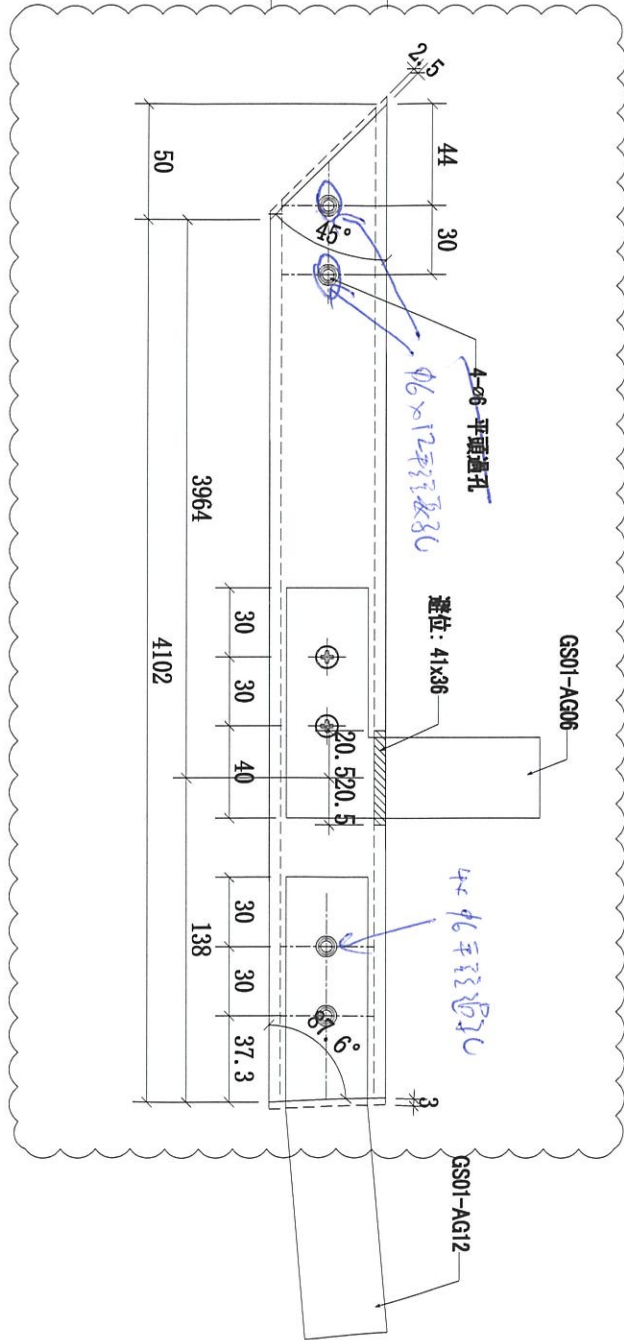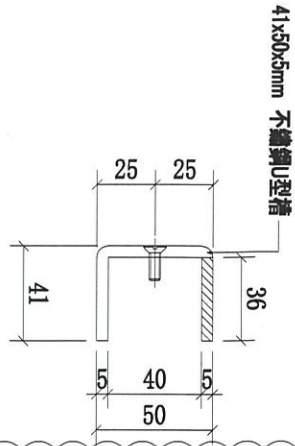





序號	物料編號	長度 (L:)	數量	使用位置	樓層
01	1/F-SS01-STR21	4102	1	1/F	3002-GP2

名稱	欄河不鏽鋼U槽	制圖	CJM	2021.05.10	修改	A
材料	5mm 不鏽鋼(標:GR316)	復核	SHUI	2021.05.15	日期	20210616
顏色		批準			圖號	1/F-SS01-STR21



美特鋁質有限公司
MIDI Aluminium Fabricator Ltd.

工程號 J-852 地盤 亞皆老街 / 攔河

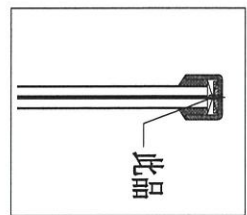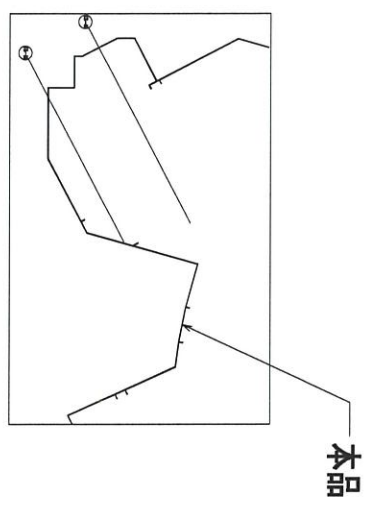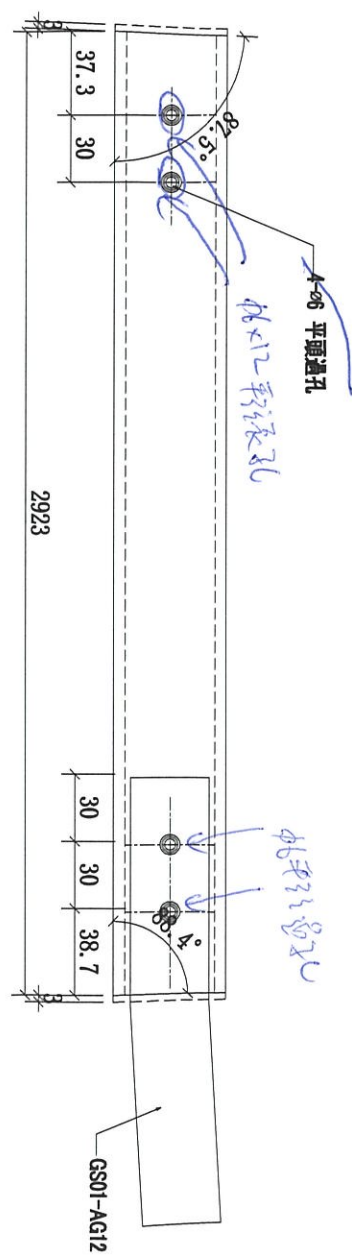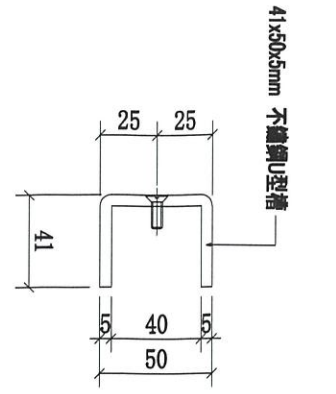

字號	物料編號	長度 (L:)	數量	使用位置	樓層
01	1/F-SS01-STR22	2923	1	1/F	3002-GP2

名稱	攔河不銹鋼U槽	制圖	CJM	2021.05.10	修改		
材料	5mm 不銹鋼(標:GR316)	復核	SHUI	2021.05.15	日期		
顏色		批準			圖號	1/F-SS01-STR22	



美特鋁質 有限公司

MIDI Aluminium Fabricator Ltd.

工程號




J-852

地盤


亞皆老街 / 攔河

送工廠

同鋁槽扣在一起送工地

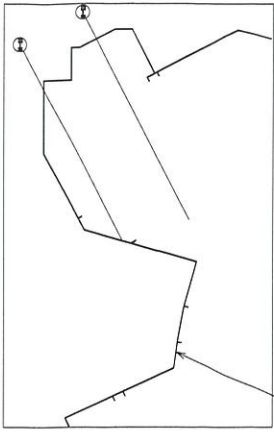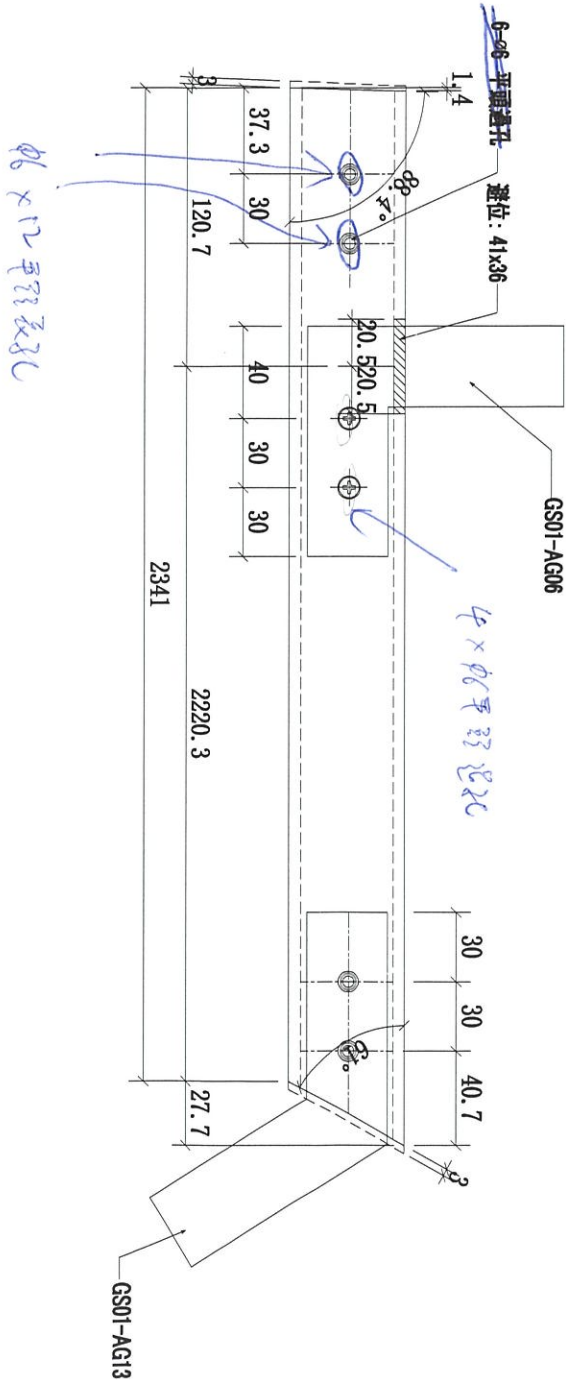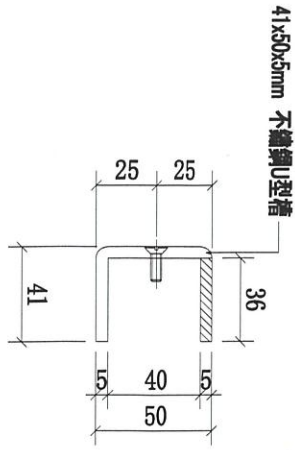

本品

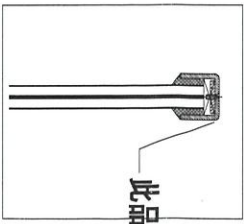

此品


序號	物料編號	長度 (L:)	數量	使用位置	樓層
01	1/F-SS01-STR23	2341	1	1/F	3002-GP2

名稱	攔河不銹鋼U槽	制圖	CJM	2021.05.10	修改	A
材料	5mm 不銹鋼(標:GR316)	復核	SHUI	2021.05.15	日期	20210616
顏色		批準			圖號	1/F-SS01-STR23




美特鋁質 有限公司
MIDI Aluminium Fabricator Ltd.

工程號 J-852 地盤 亞皆老街 / 擱河

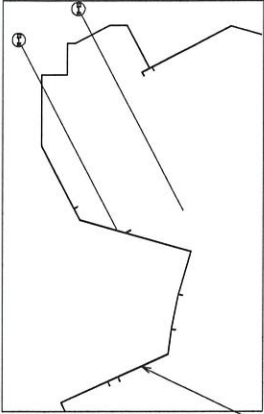


本品

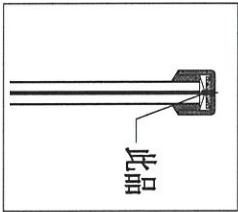

此品

序號	物料編號	長度 (L:)	數量	使用位置	樓層
01	1/F-SS01-STR24	5218.4	1	1/F	3002-GP2



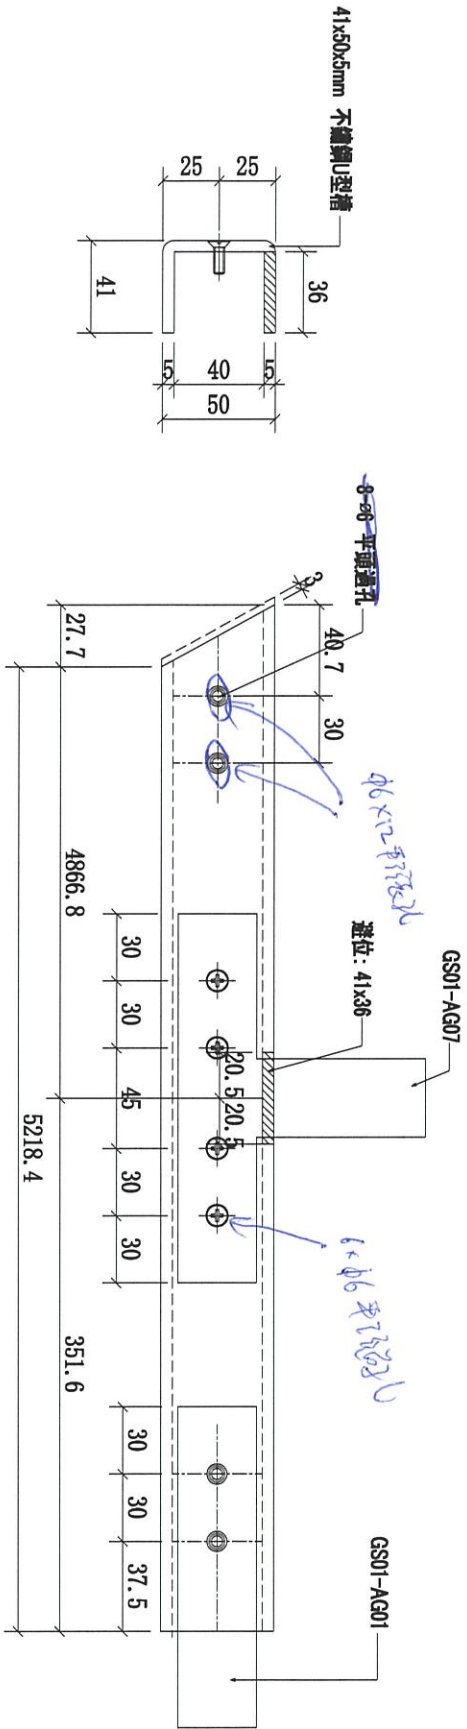


名稱	擱河不銹鋼U槽	制圖	CJM	2021.05.10	修改		
顏色		批準			圖號	1/F-SS01-STR24	



美特鋁質有限公司
MIDI Aluminium Fabricator Ltd.

工程號 J-852 地盤 亞皆老街 / 攔河

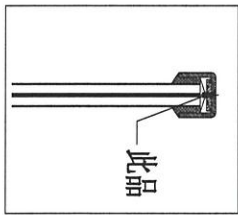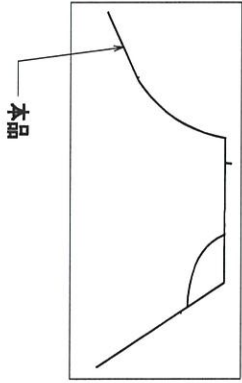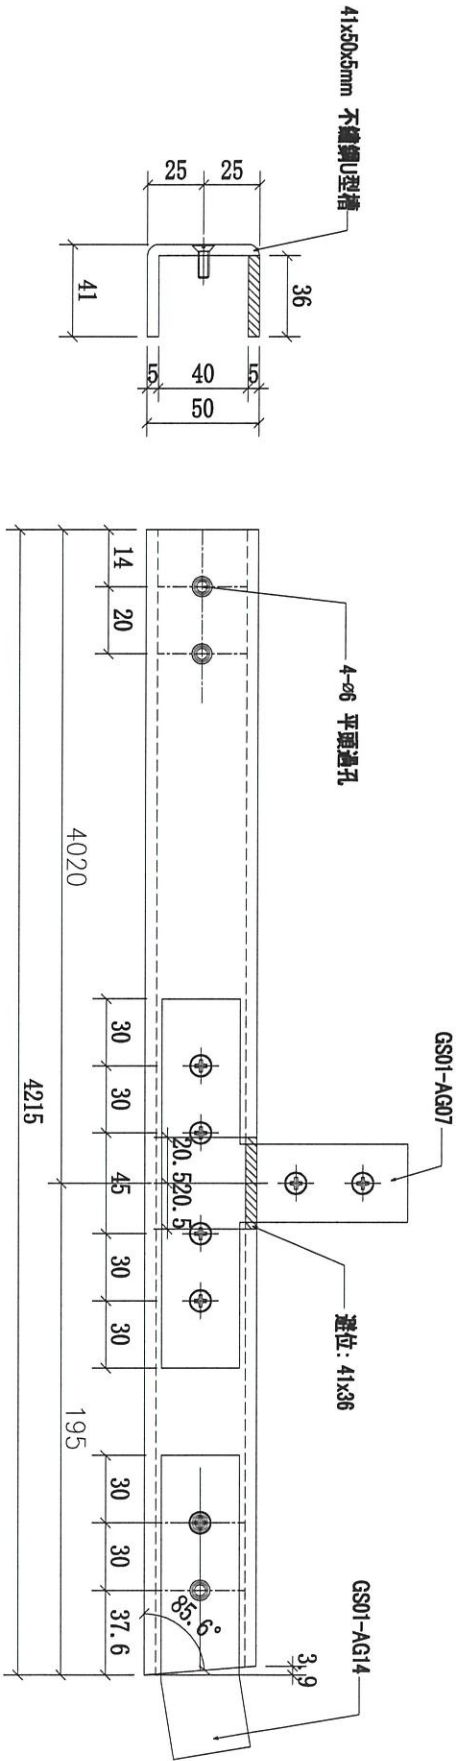



01	1/F-SS02-STR01	4215	1	1/F	3005-GP2
字號	物料編號	長度(L:)	數量	使用位置	樓層

名稱	攔河不鏽鋼U槽	制圖	CJM	2021.05.10	修改
材料	5mm 不鏽鋼(標:GR316)	復核	SHUI	2021.05.15	日期
顏色		批准			圖號 1/F-SS02-STR01




美特鋁質 有限公司
MIDI Aluminium Fabricator Ltd.

工程號 J-852 地盤 亞皆老街 / 攔河

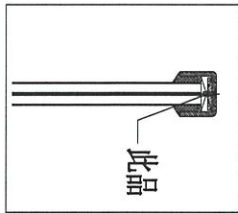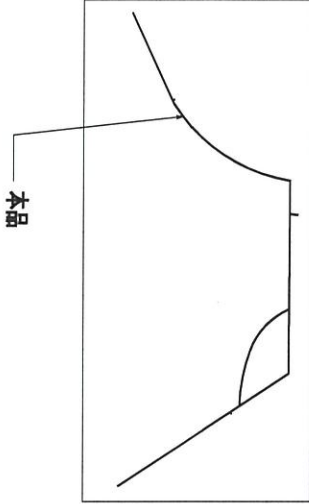

序號	物料編號	長度 (L:)	數量	使用位置	樓層
01	1/F-SS02-STR02	1196.6	1	1/F	3005-GP2



名稱	攔河不鏽鋼U槽	制圖	CJM	2021.05.10	修改		
材料	5mm 不鏽鋼(標:GR316)	復核	SHUI	2021.05.15	日期		
顏色		批准			圖號	1/F-SS02-STR02	

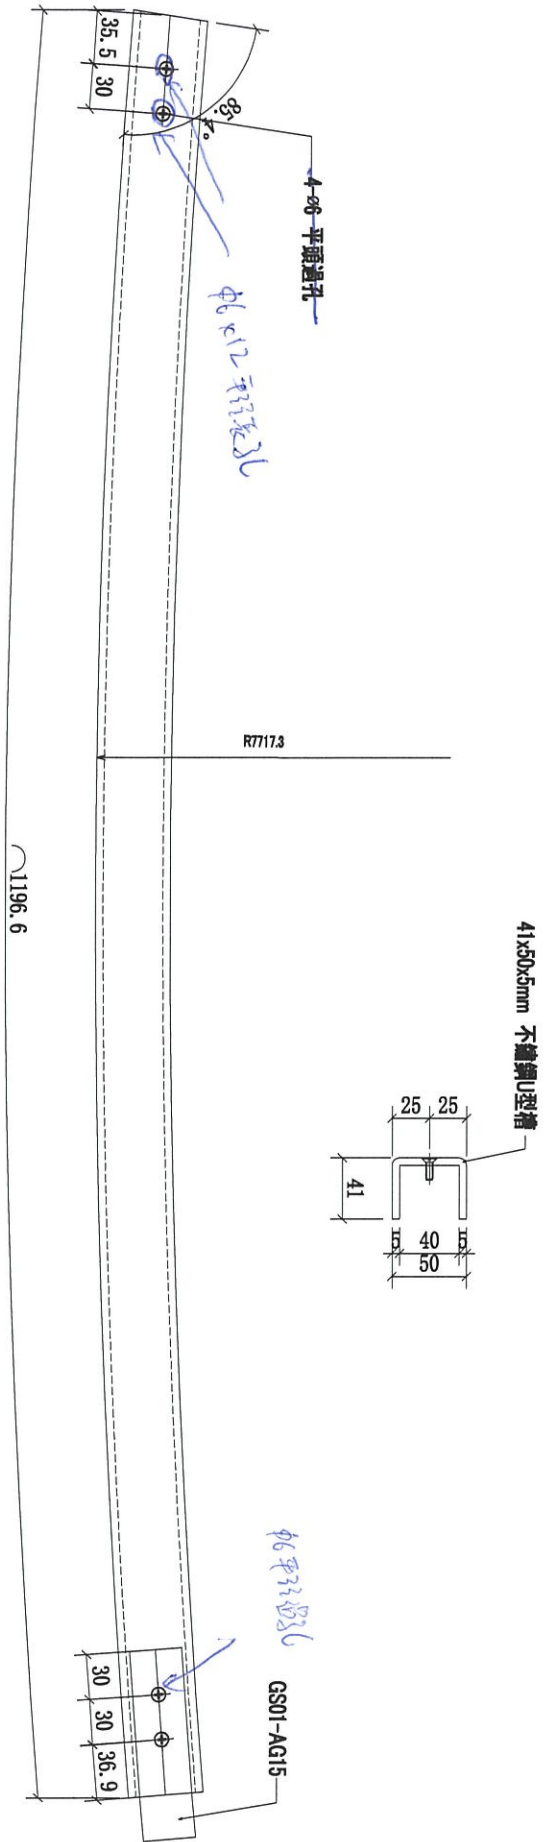




美特鋁質 有限公司
MIDI Aluminium Fabricator Ltd.

工程號 J-852 地盤 亞皆老街 / 擱河

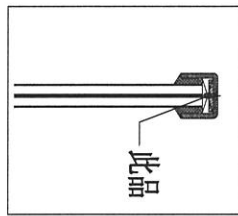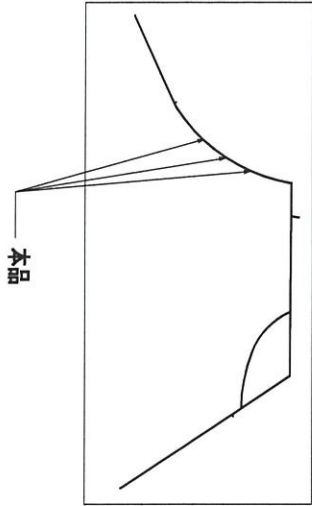

序號	物料編號	長度 (L:)	數量	使用位置	樓層
01	1/F-SS02-STR03	1186	3	1/F	3005-GP2

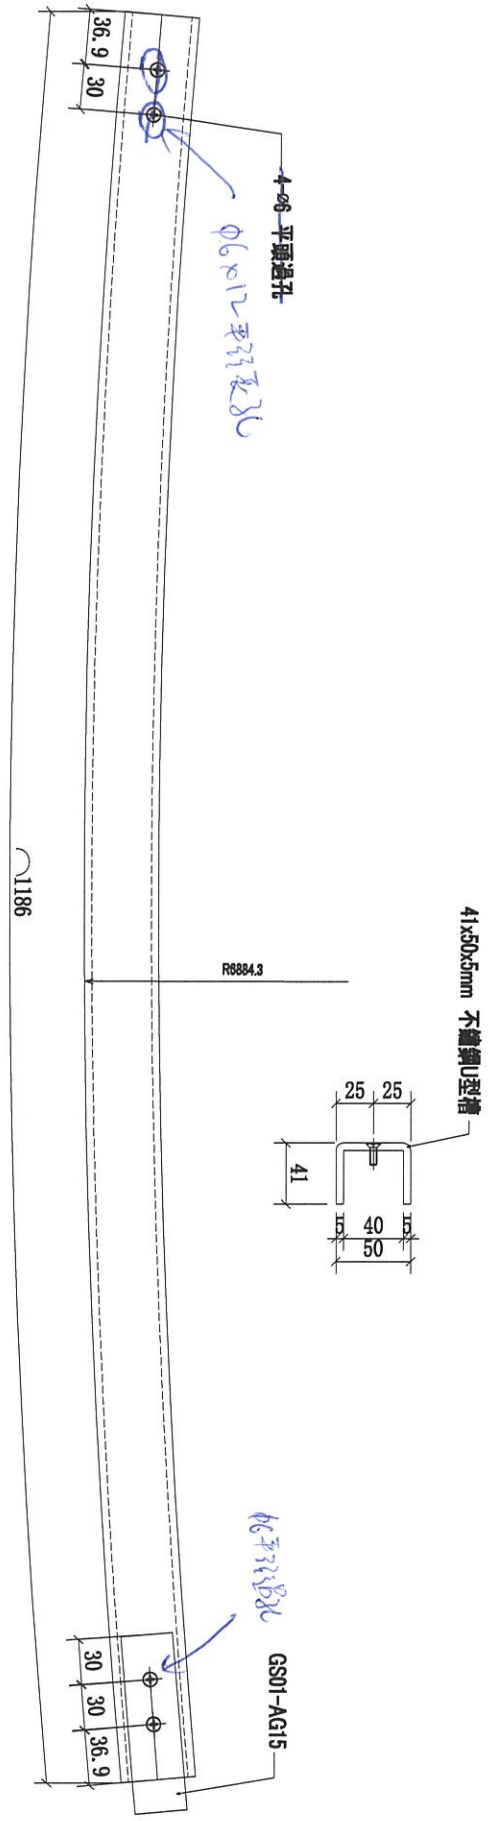

名稱	擱河不銹鋼U槽	制圖	CJM	2021.05.10	修改		
材料	5mm 不銹鋼(標:GR316)	復核	SHUI	2021.05.15	日期		
顏色		批准			圖號	1/F-SS02-STR03	



美特鋁質 有限公司





MIDI Aluminium Fabricator Ltd.

工程號

J-852

地盤

亞皆老街 / 攔河

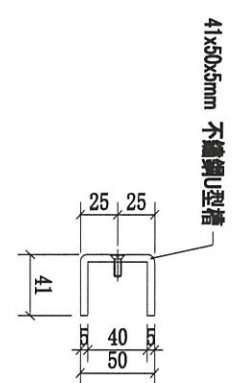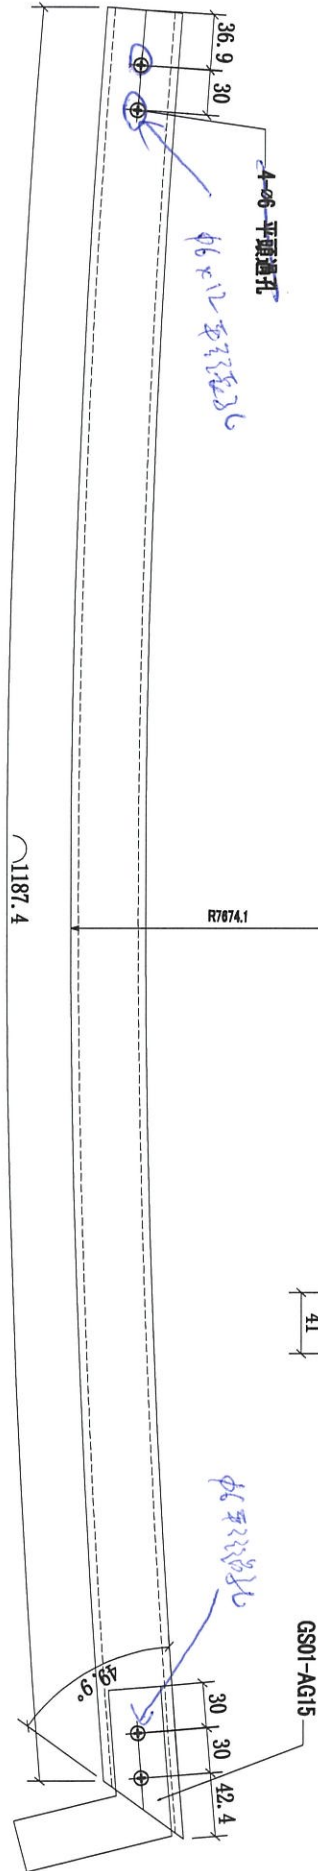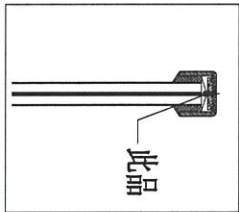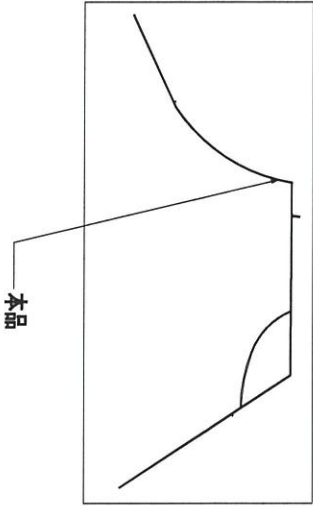

序號	物料編號	長度 (L:)	數量	使用位置	樓層
01	1/F-SS02-STR04	1187.4	1	1/F	3005-CP2

名稱	攔河不銹鋼U槽	制圖	CJM	2021.05.10	修改
材料	5mm 不銹鋼(標:GR316)	復核	SHUI	2021.05.15	日期
顏色		批准			圖號
					1/F-SS02-STR04



美特鋁質 有限公司



MIDI Aluminium Fabricator Ltd.

工程號

J-852


地盤

亞皆老街 / 欄河

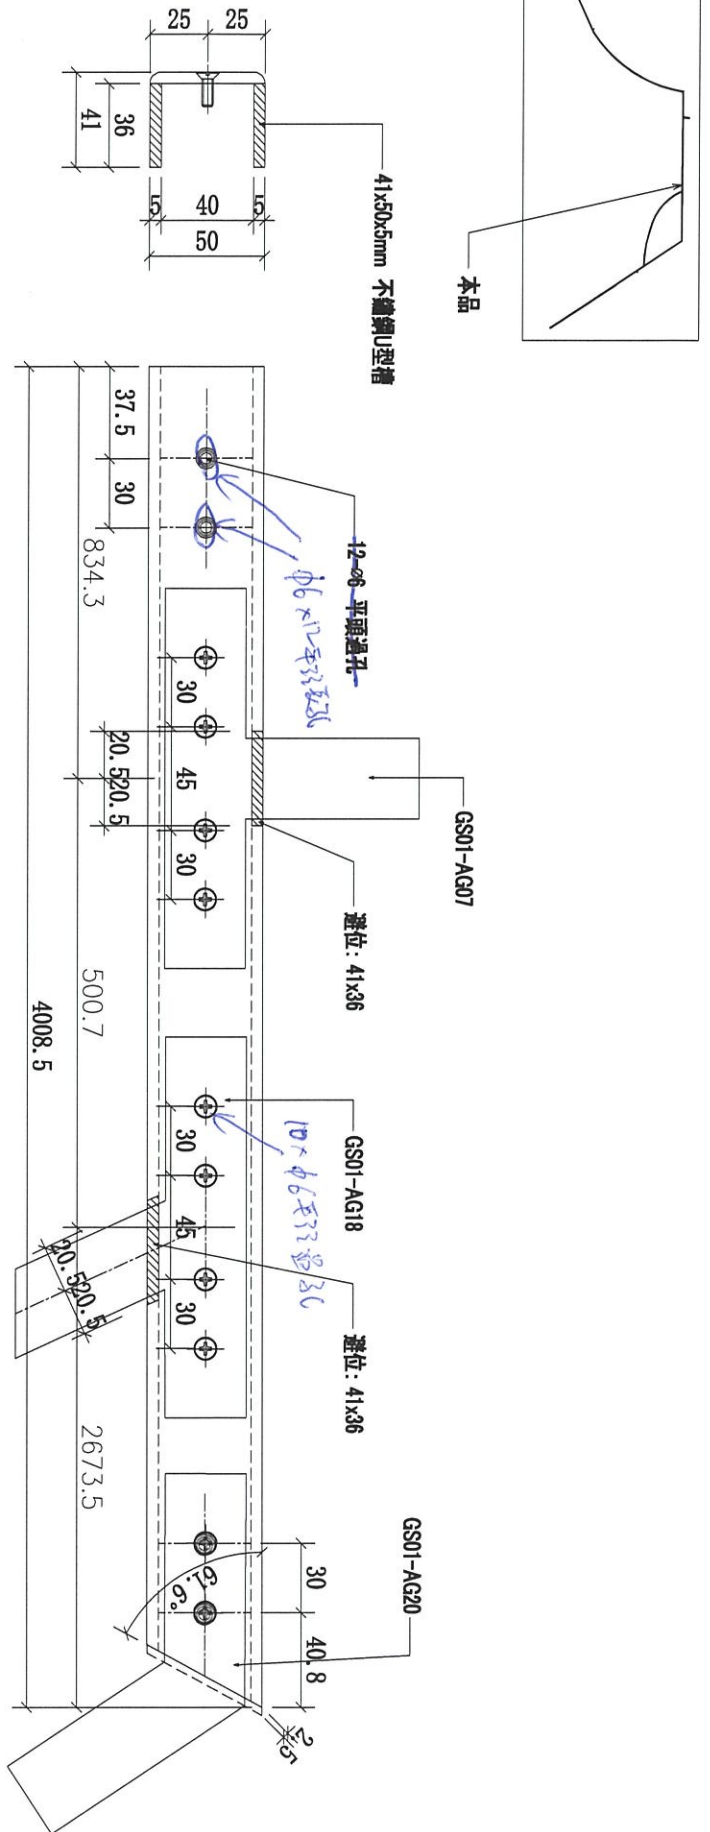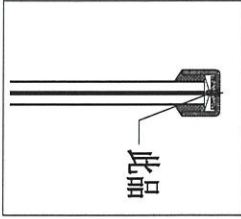





序號	物料編號	長度 (L:)	數量	使用位置	樓層
01	1/F-SS02-STR06	4008.5	1	1/F	3002-GP2

名稱	欄河不銹鋼U槽	制圖	CJM	2021.05.10	修改	A
材料	5mm 不銹鋼(標:GR316)	復核	SHUI	2021.05.15	日期	2021.06.19
顏色		批準			圖號	1/F-SS02-STR06

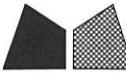

美特鋁質有限公司
MIDI Aluminium Fabricator Ltd.

工程號 J-852 地盤 亞皆老街 / 攬河

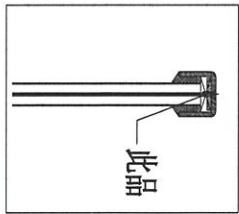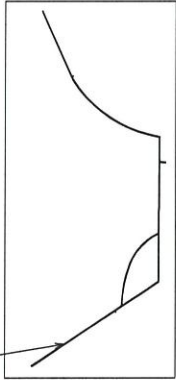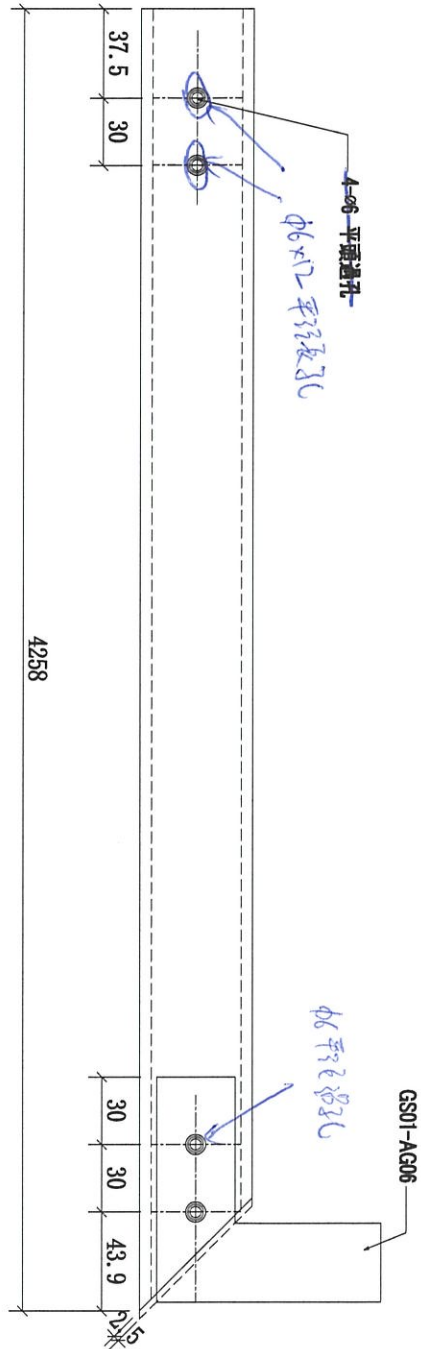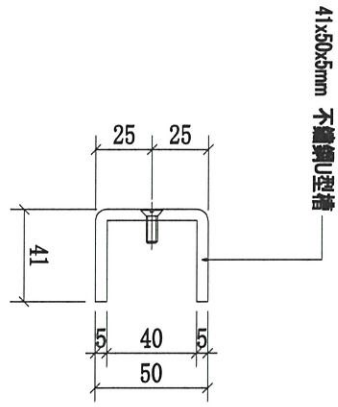





序號	物料編號	長度 (L:)	數量	使用位置	樓層
01	1/F-SS02-STR08	4258	1	1/F	3002-GP2

名稱	攬河不銹鋼U槽	制圖	CJM	2021.05.10	修改		
材料	5mm 不銹鋼(標:GR316)	復核	SHUI	2021.05.15	日期		
顏色		批准			圖號	1/F-SS02-STR08	



美特鋁質 有限公司
MIDI Aluminium Fabricator Ltd.

工程號 J-852 地盤 亞皆老街 / 欄河

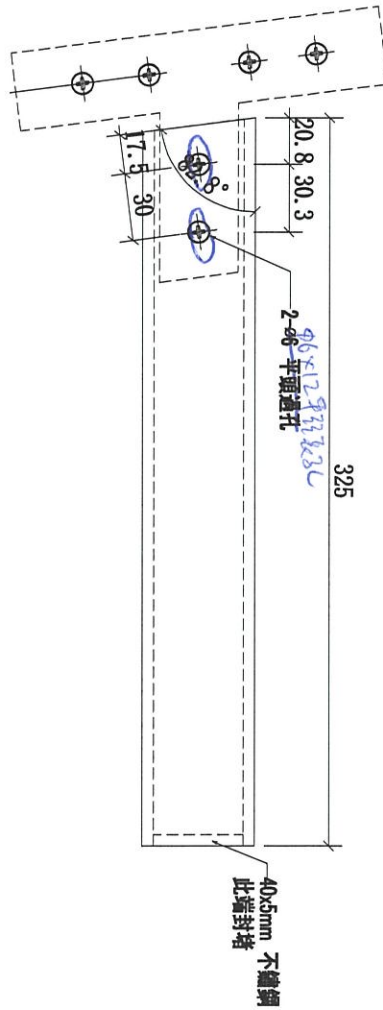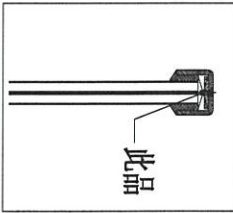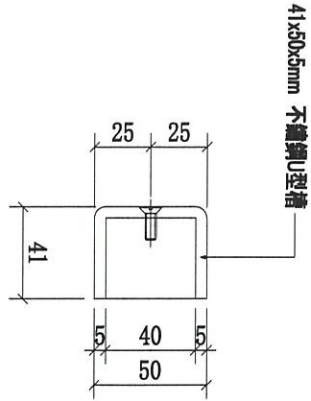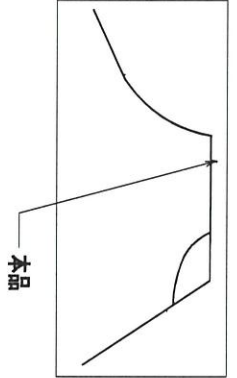



序號	物料編號	長度 (L:)	數量	使用位置	樓層
01	1/F-SS02-STR09	325	1	1/F	1/F-GP2

名稱	欄河不銹鋼U槽	制圖	CJM	2021.05.10	修改			
材料	5mm 不銹鋼(標:GR316)	復核	SHUI	2021.05.15	日期			
顏色		批准			圖號	1/F-SS02-STR09		




美特鋁質 有限公司
MIDI Aluminium Fabricator Ltd.

工程號 J-852 地盤 亞皆老街 / 橫河

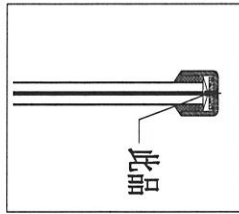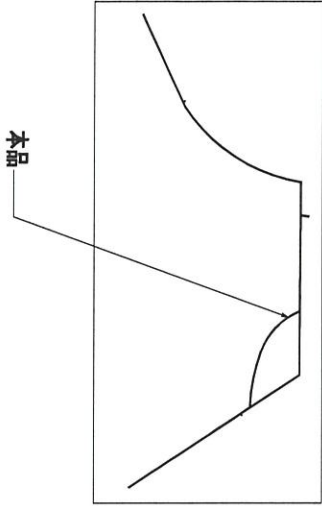

序號	物料編號	長度 (L:)	數量	使用位置	樓層
01	1/F-SS02-STR10	1196.6	1	1/F	3005-GP2

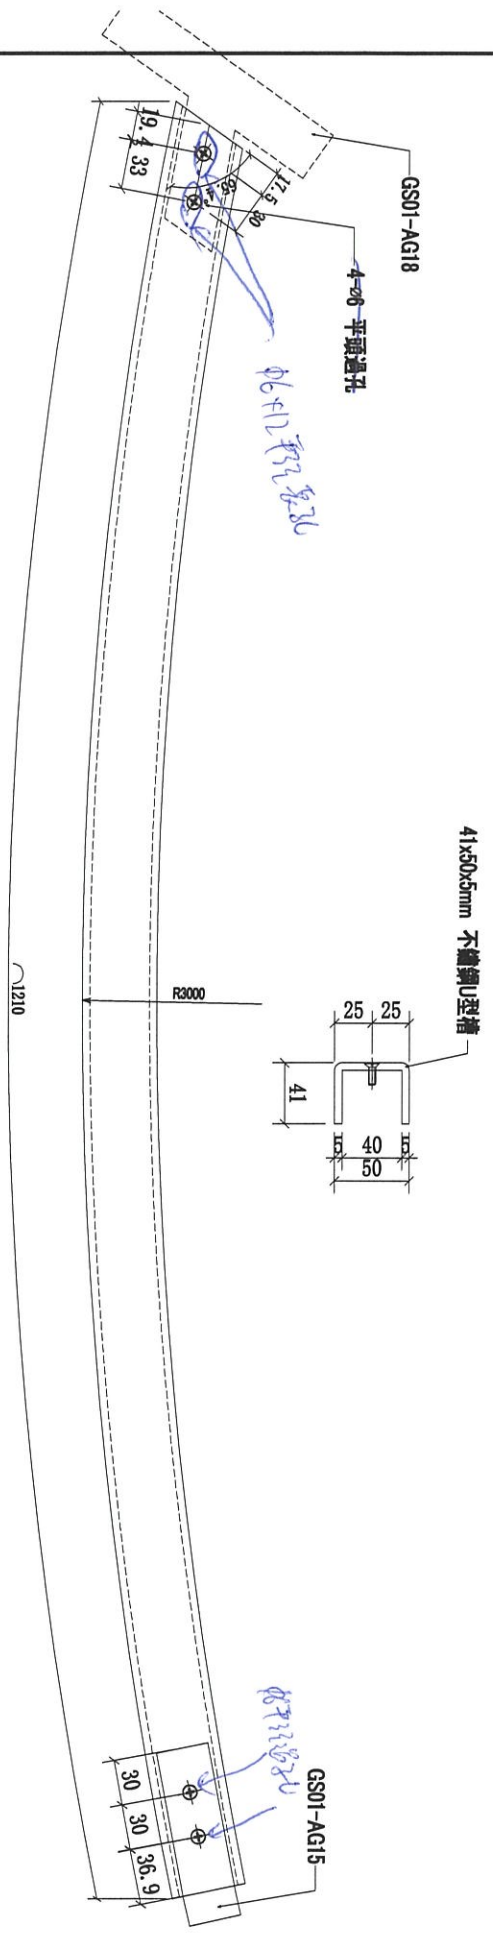

名稱	橫河不鏽鋼U型槽	制圖	CJM	2021.05.10	修改		
材料	5mm 不鏽鋼(標:GR316)	復核	SHUI	2021.05.15	日期		
顏色		批准			圖號	1/F-SS02-STR10	





美特鋁質 有限公司
MIDI Aluminium Fabricator Ltd.

工程號

J-852


地盤


亞答老街 / 攔河

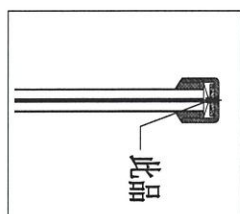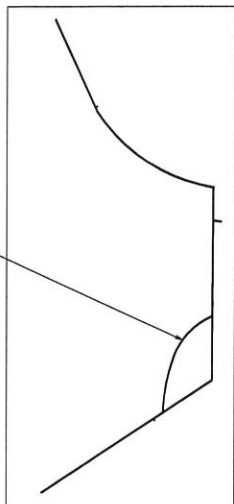

序號	物料編號	長度 (L:)	數量	使用位置	樓層
01	1/F-SS02-STR11	1196.8	1	1/F	3005-GP2




名稱	攔河不銹鋼U槽	制圖	CJM	2021.05.10	修改			
顏色		批准			圖號	1/F-SS02-STR11		

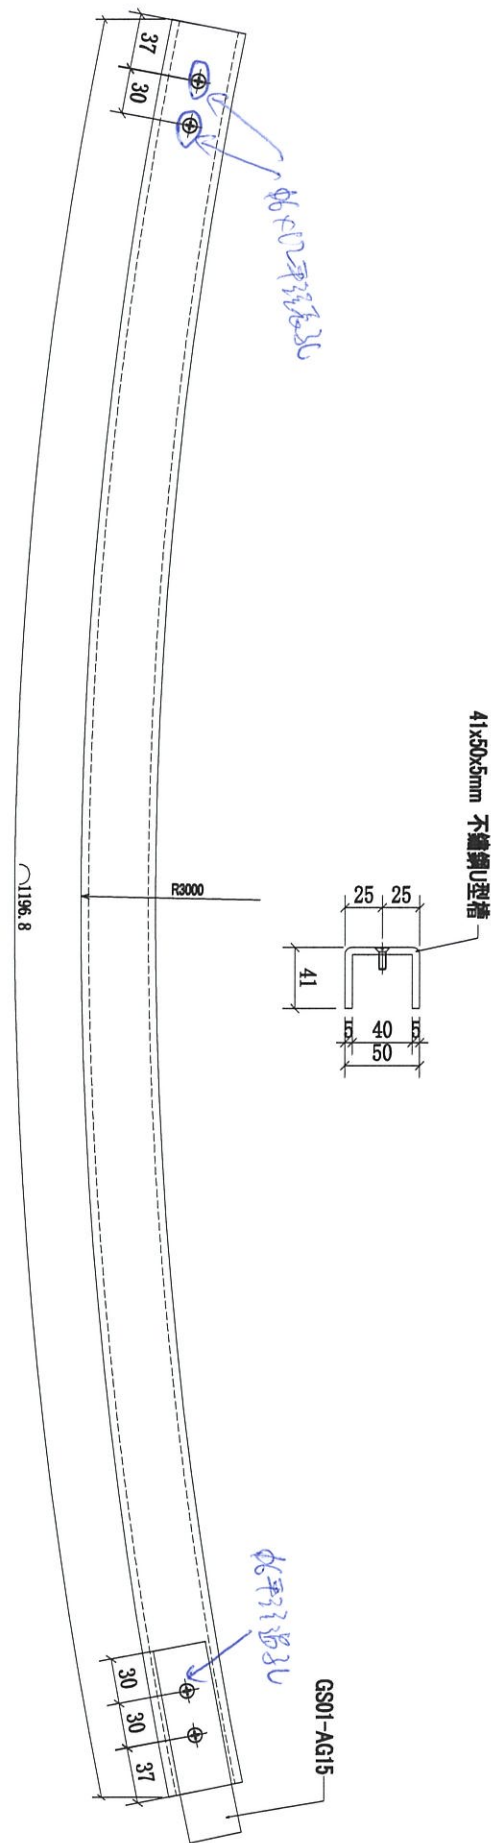

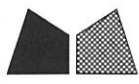


美特鋁質 有限公司
MIDI Aluminium Fabricator Ltd.

工程號	J-852	地盤	亞皆老街 / 擱河
-----	-------	----	-----------

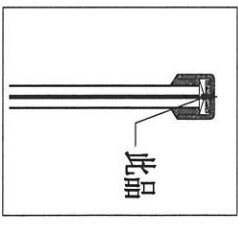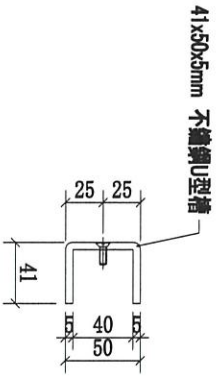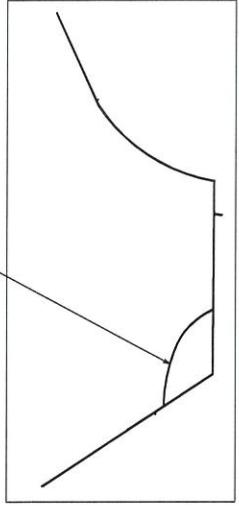

序號	物料編號	長度 (L:)	數量	使用位置	樓層
01	1/F-SS02-STR12	1180.1	1	1/F	3005-GP2




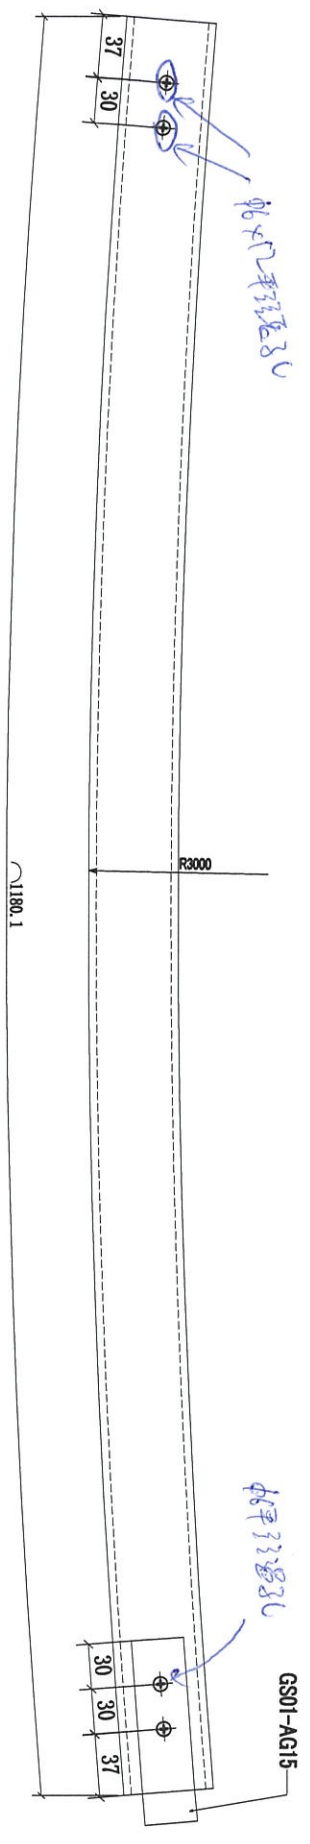


名稱	擱河不銹鋼U槽	制圖	CJM	2021.05.10	修改		
材料	5mm 矽鋼(標:GR316)	復核	SHUI	2021.05.15	日期		
顏色		批准			圖號	1/F-SS02-STR12	




美特鋁質 有限公司
MIDI Aluminium Fabricator Ltd.

工程號 J-852 地盤 亞皆老街 / 欄河

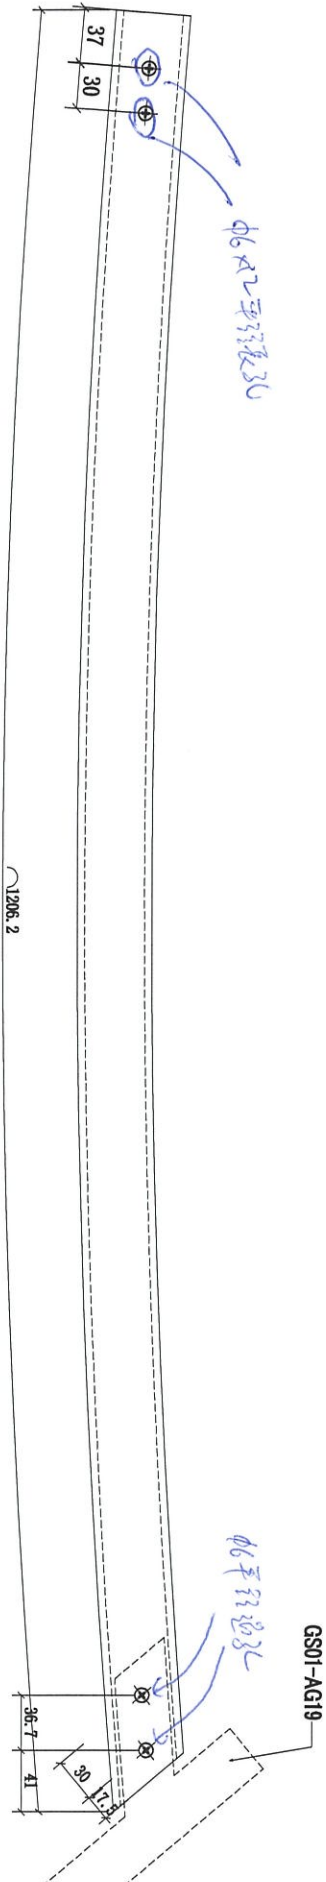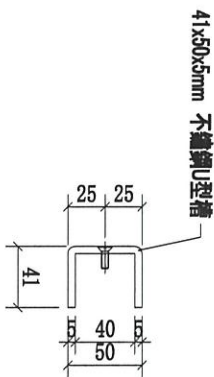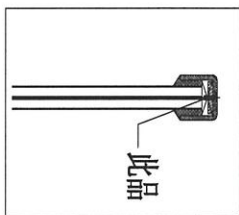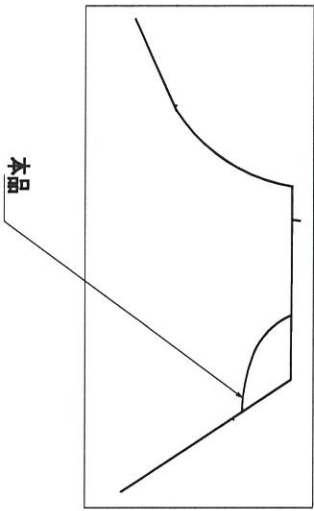



序號	物料編號	長度 (L:)	數量	使用位置	樓層
01	1/F-SS02-STR13	1206.2	1	1/F	3005-GP2

名稱	欄河不銹鋼U槽	制圖	CJM	2021.05.10	修改			
材料	5mm 不銹鋼(標:GR316)	復核	SHUI	2021.05.15	日期			
顏色		批準			圖號	1/F-SS02-STR13		


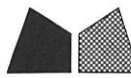


美特鋁質 有限公司
MIDI Aluminium Fabricator Ltd.

工程號 J-852 地盤 亞皆老街 / 擱河

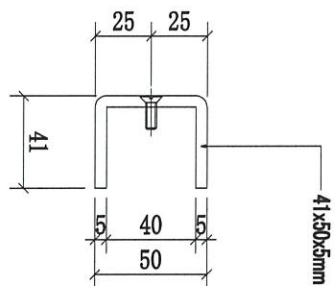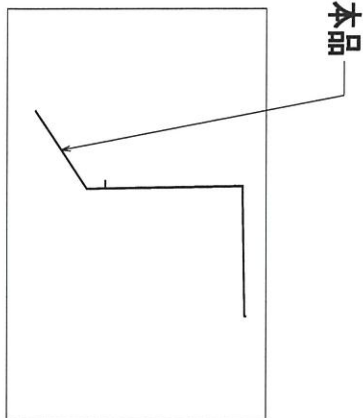

41x50x5mm 不銹鋼U型槽

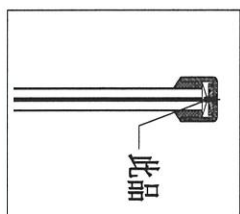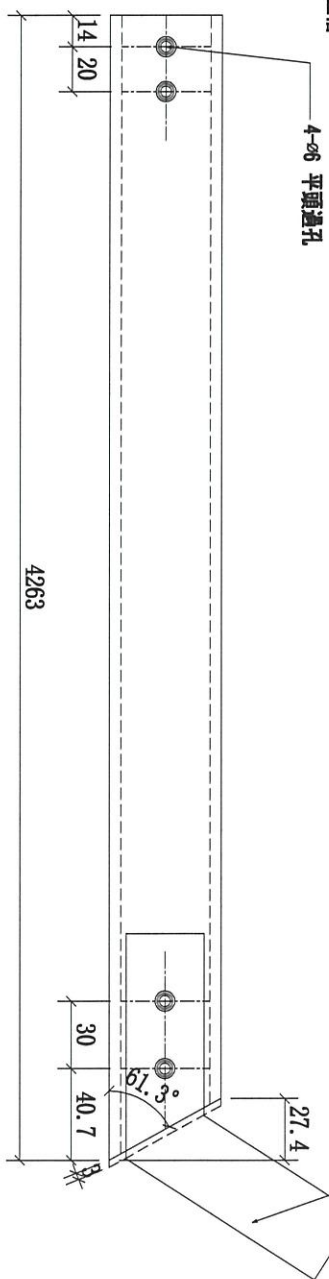

序號	物料編號	長度 (L:)	數量	使用位置	樓層
01	1/F-SS03-STP01	4263	1	1/F	3002-GP2

名稱	擱河不銹鋼U槽	制圖	CJM	2021.05.10	修改		
材料	5mm 不銹鋼(標:GR316)	復核	SHUI	2021.05.15	日期		
顏色		批准			圖號	1/F-SS03-STP01	



美特鋁質 有限公司


MIDI Aluminium Fabricator Ltd.

工程號


J-852

地盤

亞皆老街 / 擱河

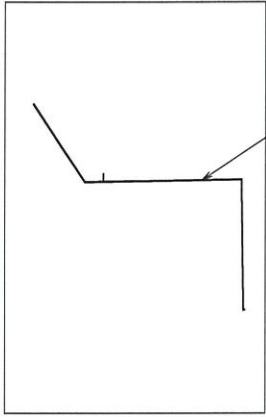



本品

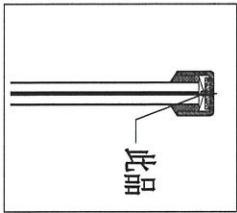

此品

序號	物料編號	長度 (L:)	數量	使用位置	樓層
01	1/F-SS03-ST1R03	3459.6	1	1/F	3002-GP2





名稱	擱河不鏽鋼U槽	制圖	CJM	2021.05.10	修改		
材料	5mm 不鏽鋼(標-GR316)	復核	SHUI	2021.05.15	日期		
顏色		批準			圖號	1/F-SS03-ST1R03	

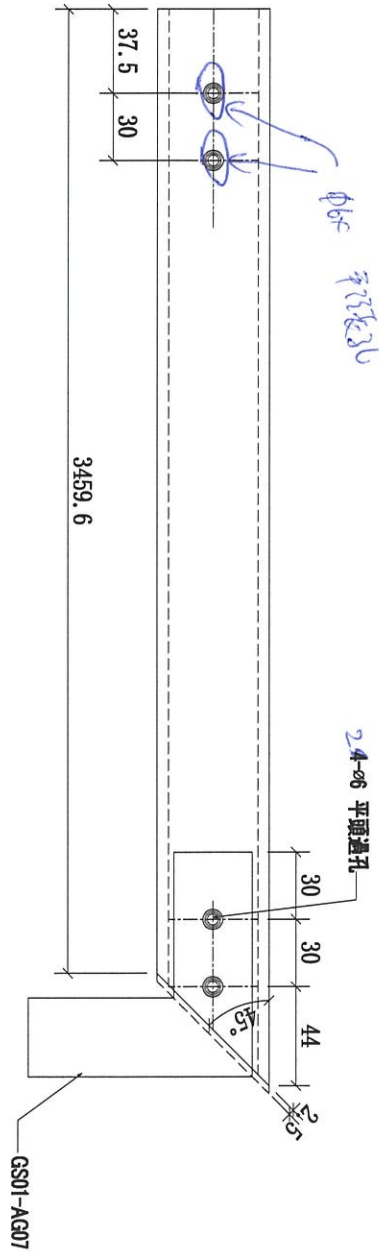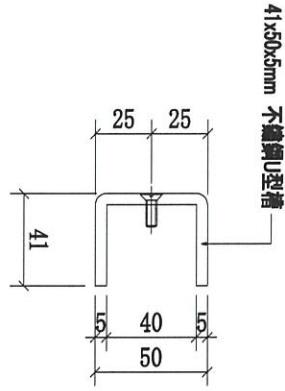



美特鋁質 有限公司
MIDI Aluminium Fabricator Ltd.

工程號 J-852 地盤 亞皆老街 / 擲河

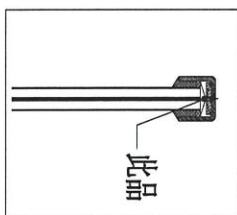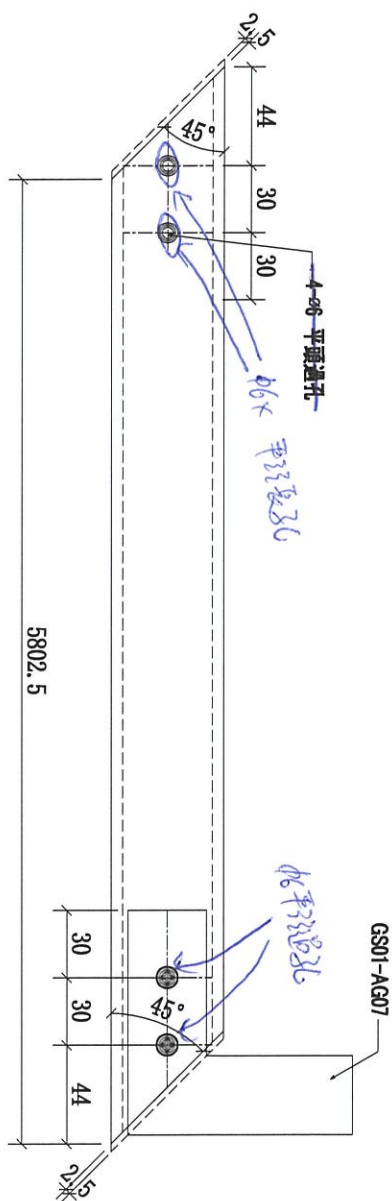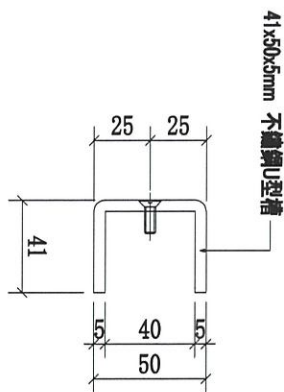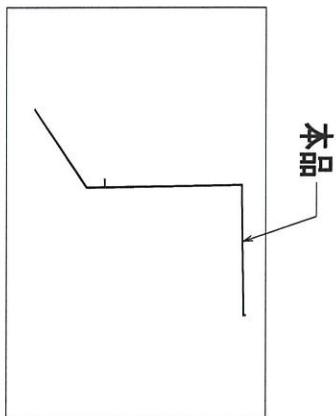


01	1/F-SS03-STR04	5802.5	1	1/F	3002-GP2
序號	物料編號	長度 (L:)	數量	使用位置	樓層

名稱	擲河不鏽鋼U槽	制圖	CJM	2021.05.10	修改		
材料	5mm 不鏽鋼 (標:GR316)	復核	SHUI	2021.05.15	日期		
顏色		批準			圖號	1/F-SS03-STR04	




美特鋁質 有限公司
MIDI Aluminium Fabricator Ltd.


工程號 J-852 地盤 亞皆老街 / 擲河

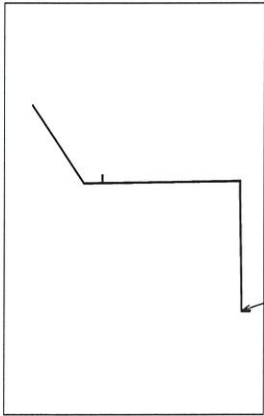

本品

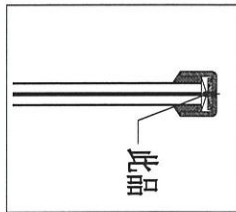

此品

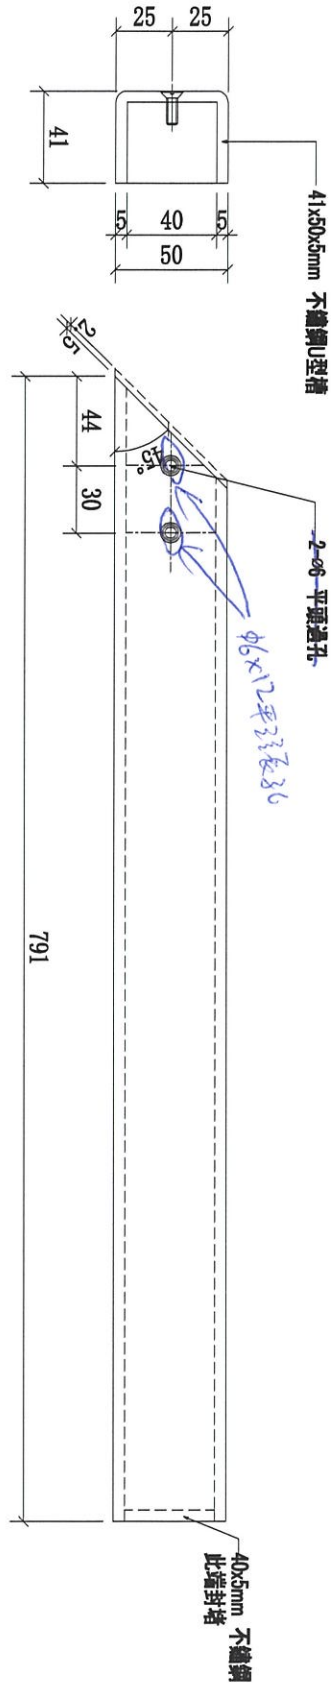

序號	物料編號	長度 (L:)	數量	使用位置	樓層
01	1/F-SS03-STR05	791	1	1/F	3005-GP2

名稱	擲河不銹鋼U槽	制圖	CJM	2021.05.10	修改		
材料	5mm 不銹鋼(標:GR316)	復核	SHUI	2021.05.15	日期		
顏色		批准			圖號	1/F-SS03-STR05	