



工程指示 / 要求簡箋(E.I.)

工程指示編號：EI 13607/ 21

修改版次：-

工程編號：J - 852

工程名稱：亞皆老街中電

工程項目：百葉位置 層間鋁板用 角鐵 25x5 (T1-T3 大貨)

收件人：Maggie

發件人：Ant Yeung

日期：07/07/2021

要求提供 /  確認 事項：

- ( ) 初步鋁料 B.M.                      ( ) 加工拆圖，然後生產                      ( ) 尺寸表
- ( ) 正式鋁料 B.M.                      ( ) 技術上資料 / 指示                      ( ) 報價
- ( ) 配件 B.M.                              ( ) 樣辦或貨品說明書                      ( ) 分判合約
- ( ) 其他：\_\_\_\_\_

內容：

因百葉位的層間鋁板，設計相撞，沒有容許公差，需要縮小細角  
 樣板層已試裝，用 25x25x5 L=1000mm，一層六支，現訂購大貨，共 360 支  
 謝謝

在 2021.07.14 前完成上列要求。

附：1 頁加工圖

- 原合約工程包                       原合約工程加 / 減賬                       新工程報價

原因：-

分發東莞各部門：

- ( ) 生產技術總監  連附件    ( ) 技術部     連附件    ( ) 生產部     連附件    ( ) 機械設計部  連附件
- ( ) 採購部     連附件    ( ) 生產統籌部  連附件    ( ) 小羅 & 清     連附件
- ( ) 質檢部     連附件    ( ) 會計部     連附件    ( ) 報關組     連附件    ( ) 其他 楊榮輝  連附件

分發其他分判：

- (v) 水洪     連附件

分發香港各部門：


- ( ) 行政部  連附件    ( ) 會計部  連附件    ( ) 統籌部  連附件    ( ) 工程部地盤科文  連附件 炳哥、祥哥
- ( ) 採購部  連附件    ( ) QS 部  連附件    ( ) 維修部  連附件    ( ) 其他 \_\_\_\_\_  連附件

傳遞編號：

HK / 21

發件人簽署：

項目經理簽署：

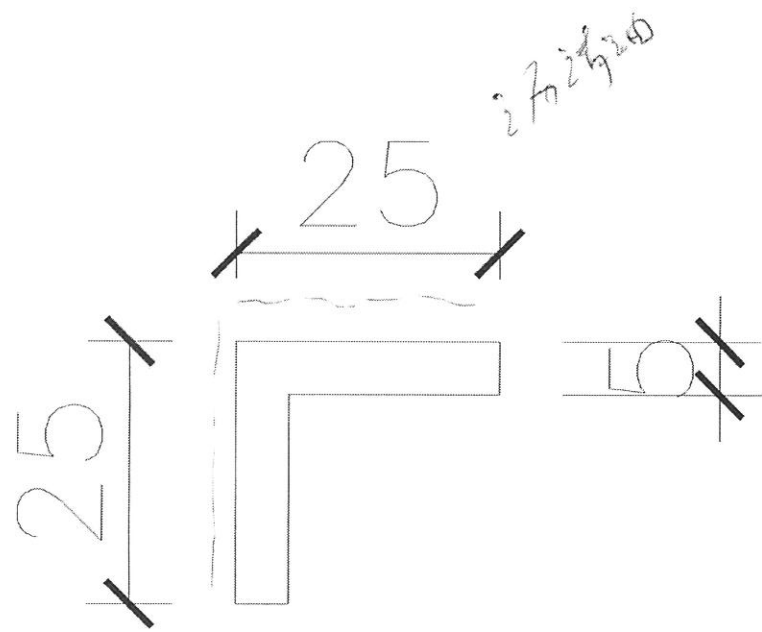

2702420

封边料

25x25x5mm

1米=1支

共 360支


60x6  
层 支

白子倍用

增加公差用

自製位置的層間銜接

623532

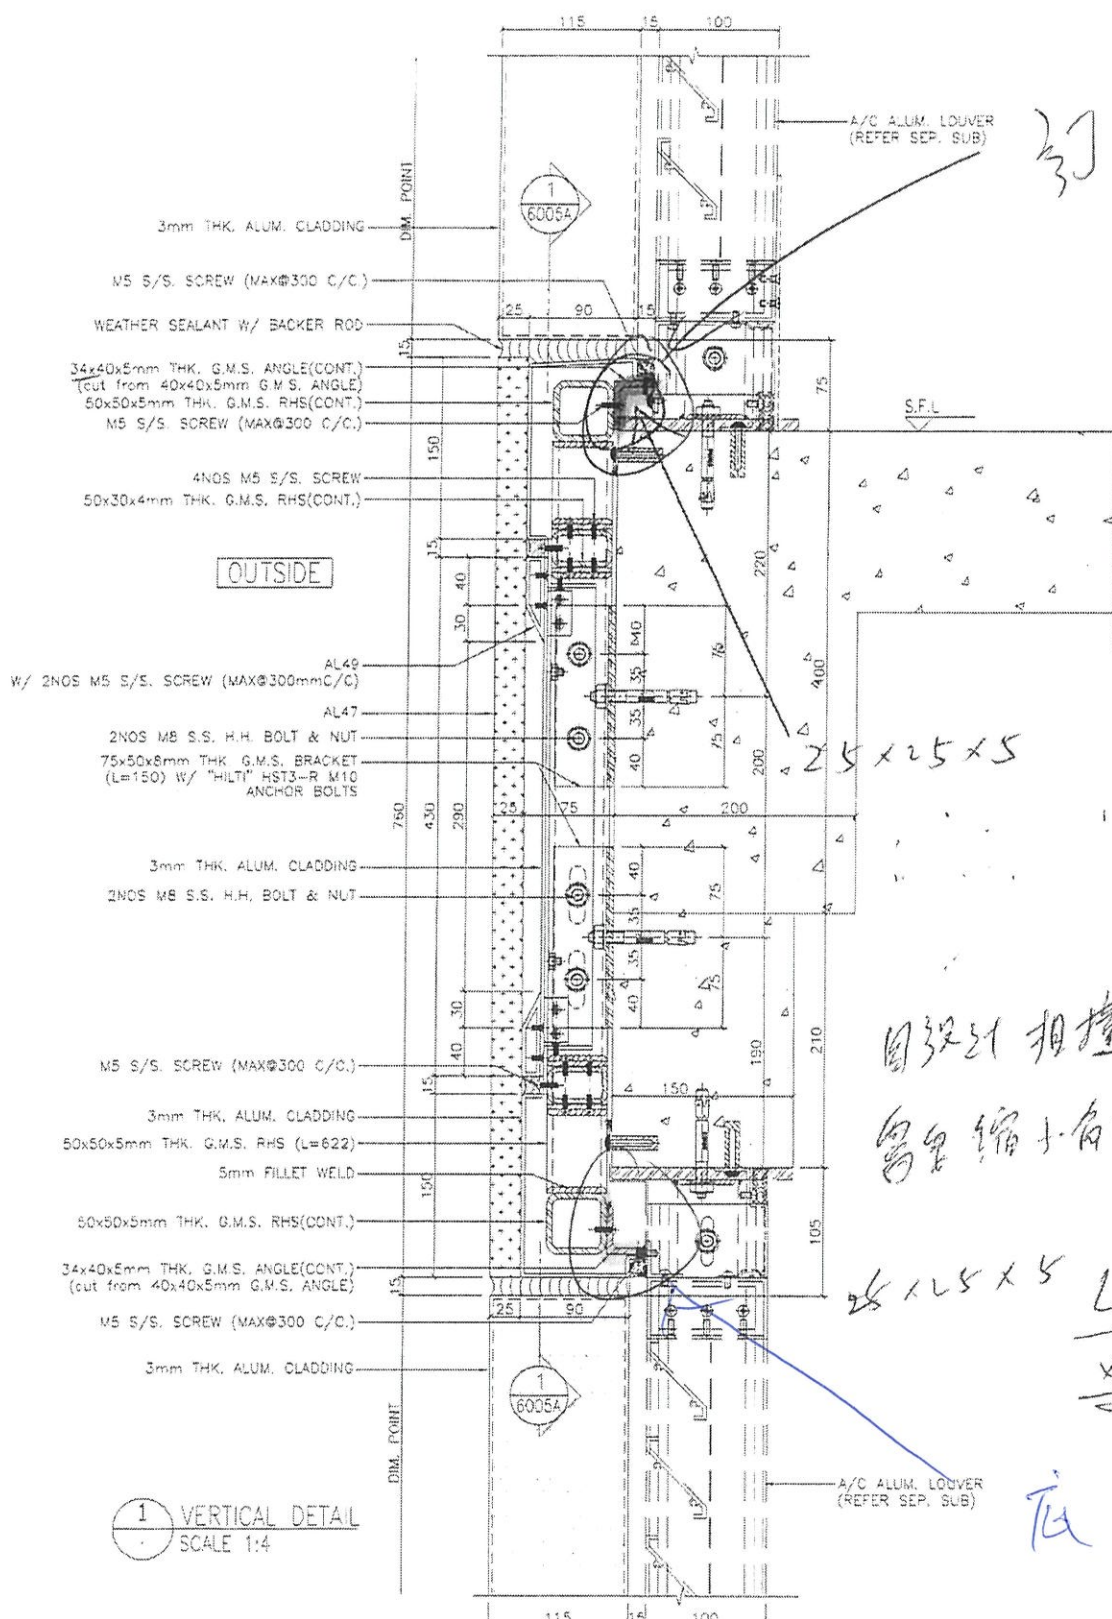

訂此向  
J夏

25x25x5

圖設計相撞，  
容易縮小有缺

25x25x5 L=1000  
x1支

底

1 VERTICAL DETAIL  
SCALE 1:4