

工程指示 / 要求簡箋(E.I.)

工程指示編號：EI / 3616 / 21

修改版次：-

工程編號：J - 852

工程名稱：亞皆老街中電

工程項目：幕牆 室內頂橫收口(新樣,3 件樣板)

收件人：生統

發件人：Ant Yeung

日期：09/07/2021

要求提供 / 確認 事項：

- |                                    |                                     |                               |
|------------------------------------|-------------------------------------|-------------------------------|
| <input type="checkbox"/> 初步鋁料 B.M. | <input type="checkbox"/> 加工拆圖，然後生產  | <input type="checkbox"/> 尺寸表  |
| <input type="checkbox"/> 正式鋁料 B.M. | <input type="checkbox"/> 技術上資料 / 指示 | <input type="checkbox"/> 報價   |
| <input type="checkbox"/> 配件 B.M.   | <input type="checkbox"/> 樣辦或貨品說明書   | <input type="checkbox"/> 分判合約 |

內容：

請按加工圖生產鋁板收口送地盤安裝

按業主 comment, C 單位幕牆室內頂橫位置收口改樣

現做 3 件樣板供現場試裝效果，16 號到地盤

謝謝

請在 2021.07.16 前完成上列要求。

附：2 頁加工圖

以上項目為：

- 原合約工程包                       原合約工程加 / 減賬                       新工程報價

原因：-

分發東莞各部門：

- ( ) 生產技術總監  連附件    ( ) 技術部     連附件    ( ) 生產部     連附件    ( ) 機械設計部  連附件  
 ( ) 採購部     連附件    ( ) 生產統籌部  連附件    ( ) 小羅 & 清     連附件  
 ( ) 質檢部     連附件    ( ) 會計部     連附件    ( ) 報關組     連附件    ( ) 其他 \_\_\_\_\_  連附件

分發其他分判：

- (v) 水洪     連附件

分發香港各部門：




- ( ) 行政部  連附件    ( ) 會計部  連附件    ( ) 統籌部  連附件    ( ) 工程部地盤科文  連附件 祥哥  
 ( ) 採購部  連附件    ( ) QS 部     連附件    ( ) 維修部  連附件    ( ) 其他 \_\_\_\_\_  連附件

傳遞編號：

HK / 432 / 21

發件人簽署：

項目經理簽署：

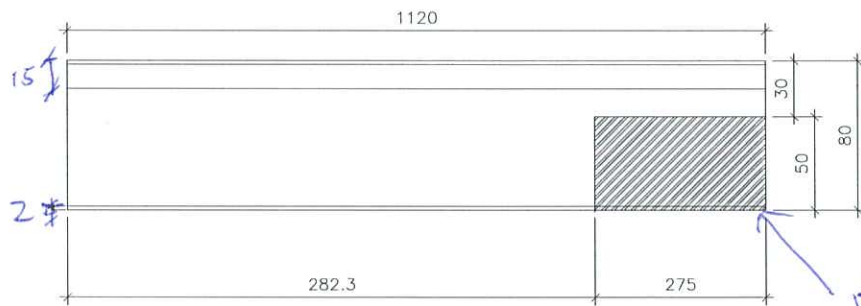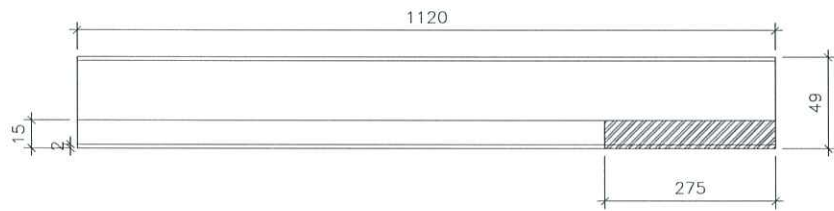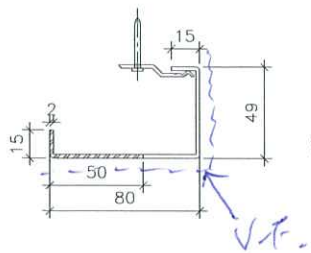

顏色: VCT201498XL(A)-3

數量 = 3件

圖號 = 852-CWAC-01

C單位靠牆室內頂掙收口

材料: 2MM厚鋁板



美特鋁質有限公司  
MIDI Aluminium Fabricator Ltd.


序号	物料編號	數量	位置	樓層
01	Z-A01	<del>1000</del>	主企主橫收口用	1~23/F

工程號	J-852	地盤	亞皆老街
-----	-------	----	------


組裝用

9件

一層3件

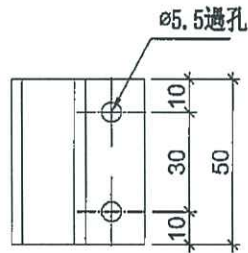

#10x5/8"圓頭鋼牙

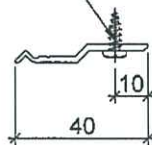

名稱	Z字碼	制圖	LHR	2020.9.19	修改	-	
材料	X84589	復核	-	-	日期	-	
顏色	MILL	批準			圖號	Z-A01	

2021.7.7

Additional Alum. cladding Unit C

Curtain wall


C

新收口


E.D

CW

已裝收口(原有)

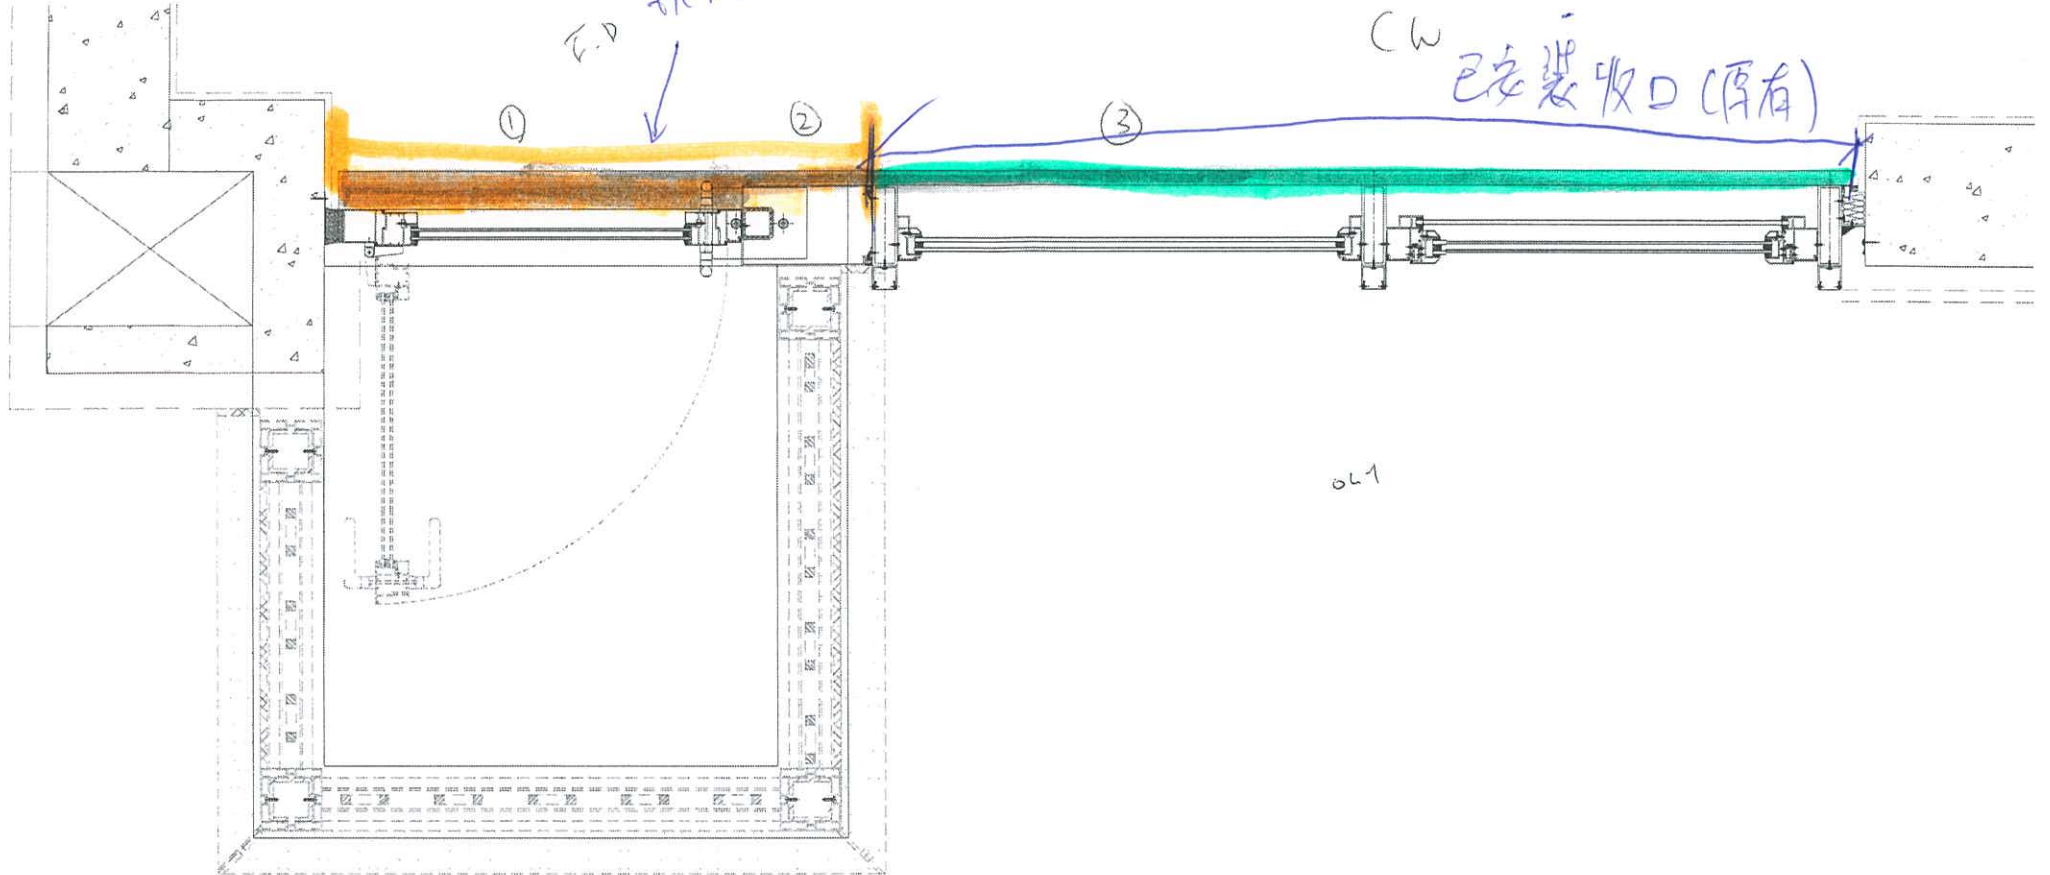

021

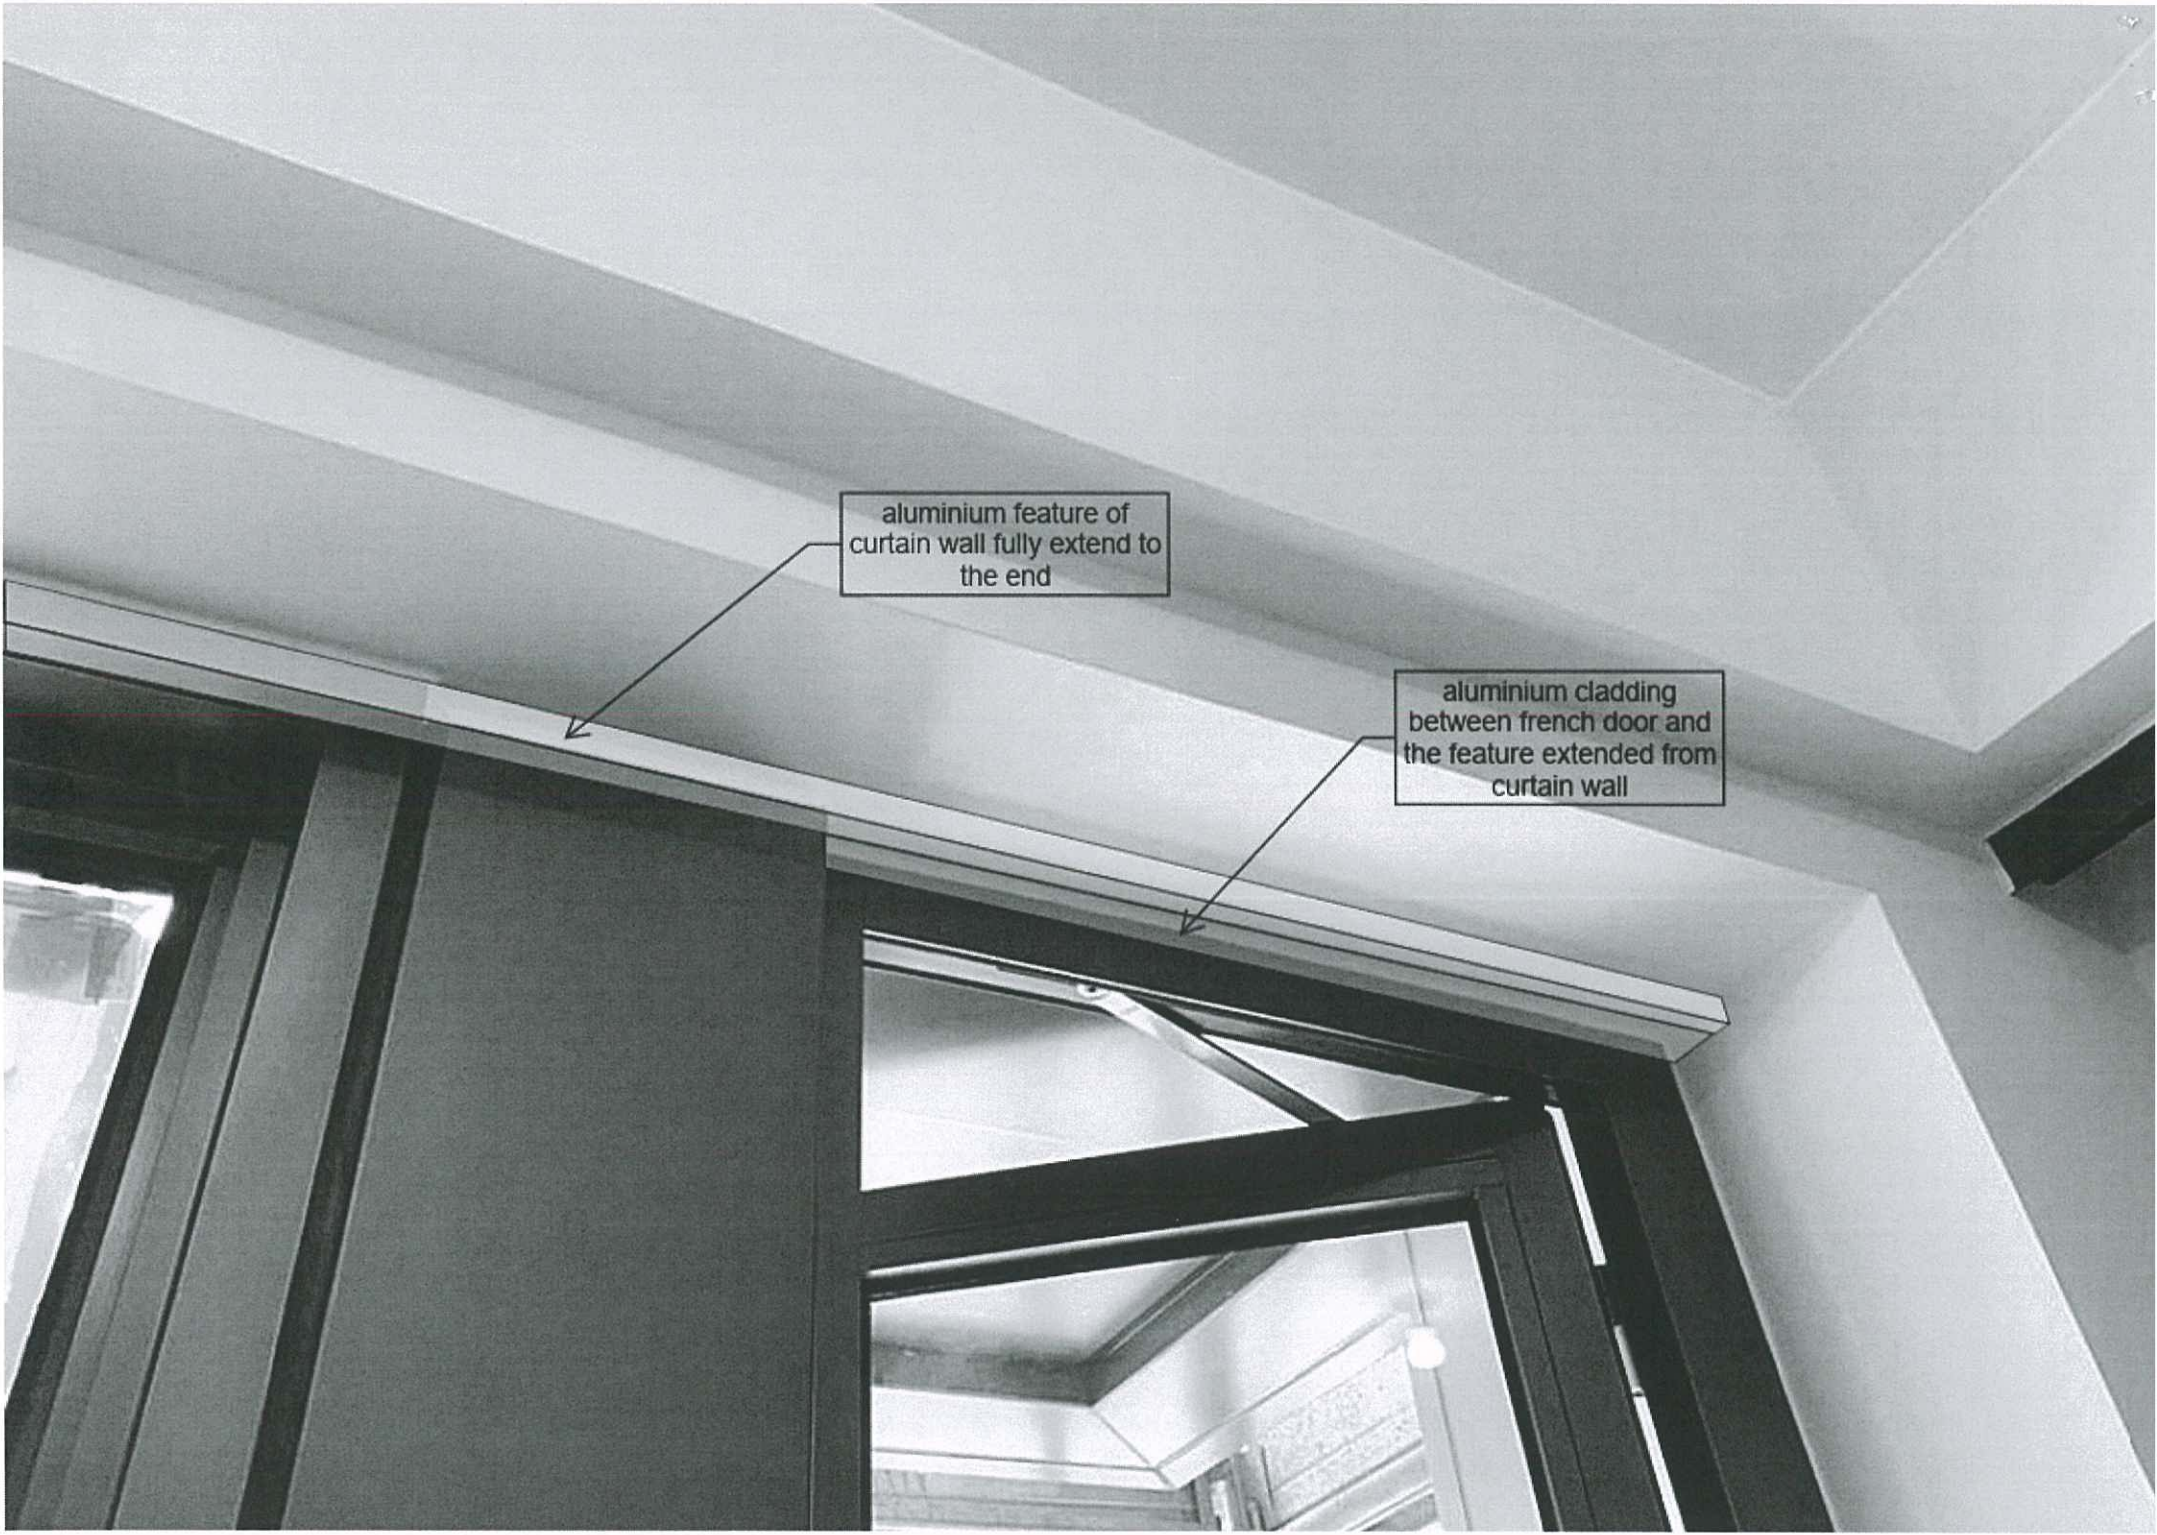

aluminium feature of  
curtain wall fully extend to  
the end

aluminium cladding  
between french door and  
the feature extended from  
curtain wall