

工程指示 / 要求簡箋(E.I.)

工程指示編號：EI / 3620 / 21

修改版次：-

工程編號：J - 852

工程名稱：亞皆老街中電

工程項目：幕牆 FD 門位置室外企身鋁板

收件人：生統

發件人：Ant Yeung

日期：12/07/2021

要求提供 / 確認 事項：

- | | | |
|------------------------------------|-------------------------------------|-------------------------------|
| <input type="checkbox"/> 初步鋁料 B.M. | <input type="checkbox"/> 加工拆圖，然後生產 | <input type="checkbox"/> 尺寸表 |
| <input type="checkbox"/> 正式鋁料 B.M. | <input type="checkbox"/> 技術上資料 / 指示 | <input type="checkbox"/> 報價 |
| <input type="checkbox"/> 配件 B.M. | <input type="checkbox"/> 樣辦或貨品說明書 | <input type="checkbox"/> 分判合約 |

內容：

請按加工圖生產鋁板收口送地盤安裝用

FD 門位置室外企身收口，按現場覆數後重出

謝謝

請在 2021.07.19 前完成上列要求。

附：3 頁加工圖

以上項目為：

- 原合約工程包 原合約工程加 / 減賬 新工程報價

原因：-

分發東莞各部門：

- () 生產技術總監 連附件 () 技術部 連附件 () 生產部 連附件 () 機械設計部 連附件
 () 採購部 連附件 () 生產統籌部 連附件 () 小羅 & 清 連附件
 () 質檢部 連附件 () 會計部 連附件 () 報關組 連附件 () 其他 楊榮輝 連附件

分發其他分判：

- (v) 水洪 連附件

分發香港各部門：

- () 行政部 連附件 () 會計部 連附件 () 統籌部 連附件 () 工程部地盤科文 連附件 祥哥
 () 採購部 連附件 () QS 部 連附件 () 維修部 連附件 () 其他 _____ 連附件

傳遞編號：

HK 1439 / 21

發件人簽署：
Ant Yeung

項目經理簽署：
PP2




美特鋁質 有限公司
MIDI Aluminium Fabricator Ltd.

序號	物料編號	數量	使用位置	樓層
01	T1-AP05	17	見採位圖	T1 底2~21/F
02	T2-AP05	17	見採位圖	T2 底2~21/F
03	T3-AP05	17	見採位圖	T3 底2~21/F

工程號	J852	地盤	亞皆老街
-----	------	----	------

地盤用

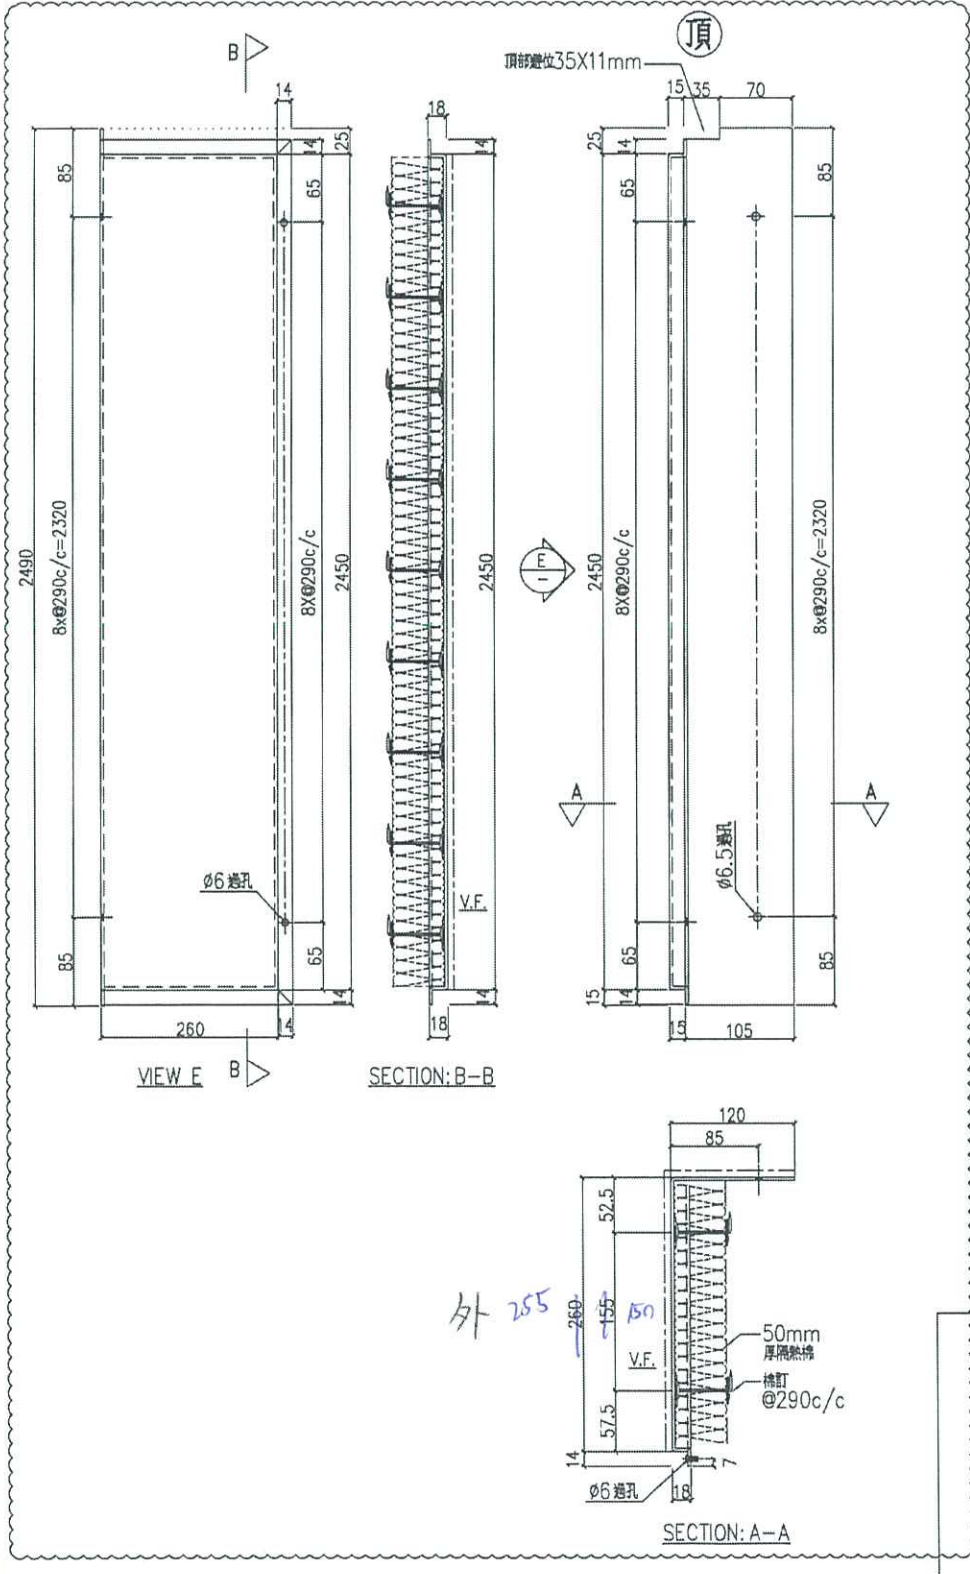

先出73

外 255

名稱	鋁板加工圖	制圖	LHR	2020.9.17	修改	A	B
材料	3mm厚鋁板 (3003H14)	復核	-	-	日期	2020,10,13	2021.03.26
顏色	UCT806812XL-3	批准			圖號	J852-CW-AP1-05	

UCT201498XL(A)-3




美特鋁質 有限公司
MIDI Aluminium Fabricator Ltd.

序號	物料編號	數量	使用位置	樓層
01	T1-AP07	2	見拆位圖	T1 樓22,23/F
02	T2-AP07	2	見拆位圖	T2 樓22,23/F
03	T3-AP07	2	見拆位圖	T3 樓22,23/F

工程號	J852	地盤	亞皆老街
-----	------	----	------

地盤用

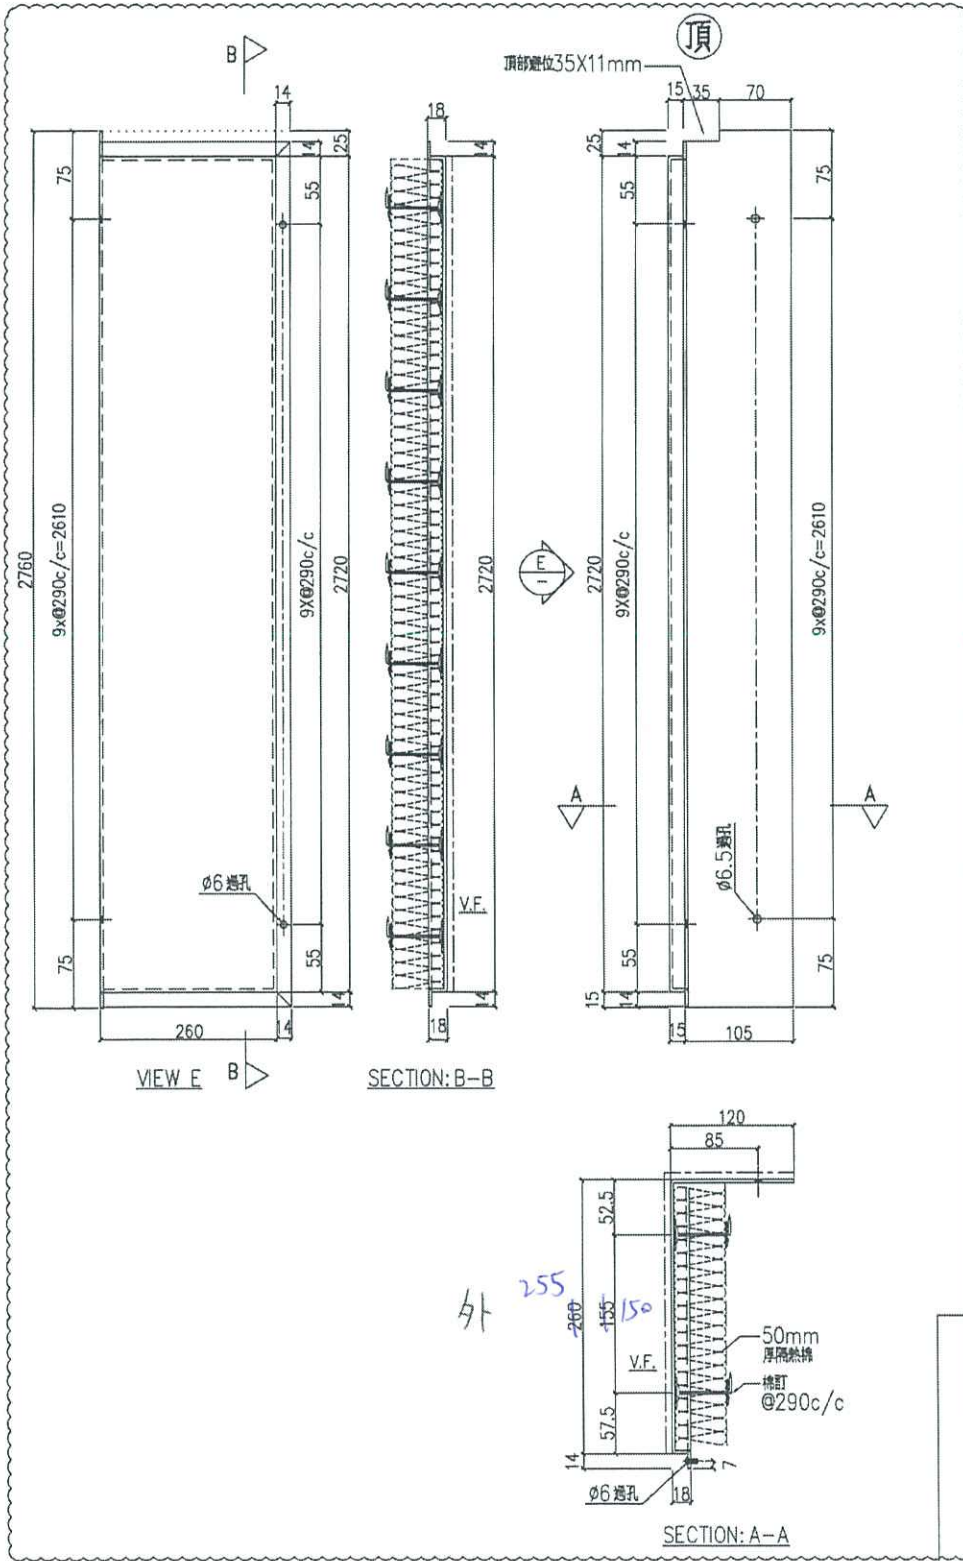

名稱	鋁板加工圖	制圖	LHR	2020.9.17	修改	A	B	C
材料	3mm厚鋁板 (3003H14)	復核	-	-	日期	2020,10,13	2020,11,26	2021.03.26
顏色	UCT806812XL-3	批準			圖號	J852-CW-AP1-07		

uct 201498 x L (A) - 3