

工程指示 / 要求簡箋(E.I.)

工程指示編號：EI / 3643 / 21

修改版次：-

工程編號：J - 852

工程名稱：亞皆老街中電

工程項目：吊趟門玉用企身鋁角(100 隙用)(5 樓重出)

收件人：生統

發件人：Ant Yeung

日期：14/07/2021

要求提供 / 確認 事項：

- | | | |
|------------------------------------|-------------------------------------|-------------------------------|
| <input type="checkbox"/> 初步鋁料 B.M. | <input type="checkbox"/> 加工拆圖，然後生產 | <input type="checkbox"/> 尺寸表 |
| <input type="checkbox"/> 正式鋁料 B.M. | <input type="checkbox"/> 技術上資料 / 指示 | <input type="checkbox"/> 報價 |
| <input type="checkbox"/> 配件 B.M. | <input type="checkbox"/> 樣辦或貨品說明書 | <input type="checkbox"/> 分判合約 |

內容：

請按加工圖生產鋁角送地盤

原 EI3491 已出，2mm 鋁板送到地盤時已變形不能用，現改用 3mm 厚鋁板或使用倉存鋁角出貨

吊趟用鋁角，為符合聲學測試要求，窗框邊至吊趟門邊距離為 100mm

現場部份吊趟未能符合 100mm 要求，現提供此鋁角供現場 5 樓使用

謝謝

請在 2021.07.19 前完成上列要求。

附：1 頁加工圖，1 頁

以上項目為：

- 原合約工程包 原合約工程加 / 減賬 新工程報價

原因：-

分發東莞各部門：

- | | | | |
|--|--|--|--|
| <input type="checkbox"/> 生產技術總監 <input type="checkbox"/> 連附件 | <input type="checkbox"/> 技術部 <input type="checkbox"/> 連附件 | <input type="checkbox"/> 生產部 <input type="checkbox"/> 連附件 | <input type="checkbox"/> 機械設計部 <input type="checkbox"/> 連附件 |
| <input type="checkbox"/> 採購部 <input type="checkbox"/> 連附件 | <input checked="" type="checkbox"/> 生產統籌部 <input type="checkbox"/> 連附件 | <input type="checkbox"/> 小羅 & 清 <input type="checkbox"/> 連附件 | |
| <input type="checkbox"/> 質檢部 <input type="checkbox"/> 連附件 | <input type="checkbox"/> 會計部 <input type="checkbox"/> 連附件 | <input type="checkbox"/> 報關組 <input type="checkbox"/> 連附件 | <input type="checkbox"/> 其他 _____ <input type="checkbox"/> 連附件 |

分發其他分判：

- 水洪 連附件

分發香港各部門：


- | | | | |
|---|--|---|--|
| <input type="checkbox"/> 行政部 <input type="checkbox"/> 連附件 | <input type="checkbox"/> 會計部 <input type="checkbox"/> 連附件 | <input type="checkbox"/> 統籌部 <input type="checkbox"/> 連附件 | <input type="checkbox"/> 工程部地盤科文 <input type="checkbox"/> 連附件 祥哥 |
| <input type="checkbox"/> 採購部 <input type="checkbox"/> 連附件 | <input type="checkbox"/> QS 部 <input type="checkbox"/> 連附件 | <input type="checkbox"/> 維修部 <input type="checkbox"/> 連附件 | <input type="checkbox"/> 其他 _____ <input type="checkbox"/> 連附件 |

傳遞編號：

HK 473 / 21

發件人簽署：

項目經理簽署：

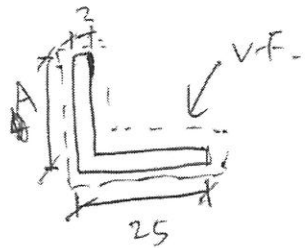

∅A	数量	位置
19	1	A
10	1	A
14	1	A
25	2	A
8	2	B, C
15	1	B
5	1	C
12	1	C


全长 L = 2485 mm.

~~2mm 厚钢板~~

~~2mm 厚角钢~~

3mm 厚钢板 / 角钢 (含镀锌料)

T3. 5/6 办度吊趟. 收口.

2mm 铝角. 古铜色.

A 单位. 19x25 — 1支

10x25 — 1支

14x25 — 1支.

25x25 — 2支. (后备)

B. 单位. 8x25 — 1支

15x25 — 1支.

C 单位. 5x25 — 1支

12x25 — 1支

8x25 — 1支

长度 = 2485 mm.