



工程指示 / 要求簡箋(E.I.)

工程指示編號：EI / 3648 / 21

修改版次：-

工程編號：J - 852

工程名稱：亞皆老街中電

工程項目：磨砂玻璃樣板 6 件

收件人：Maggie

發件人：Ant Yeung

日期：15/07/2021

要求提供 / 確認 事項：

- | | | |
|------------------------------------|-------------------------------------|-------------------------------|
| <input type="checkbox"/> 初步鋁料 B.M. | <input type="checkbox"/> 加工拆圖，然後生產 | <input type="checkbox"/> 尺寸表 |
| <input type="checkbox"/> 正式鋁料 B.M. | <input type="checkbox"/> 技術上資料 / 指示 | <input type="checkbox"/> 報價 |
| <input type="checkbox"/> 配件 B.M. | <input type="checkbox"/> 樣辦或貨品說明書 | <input type="checkbox"/> 分判合約 |

內容：

請訂購以下磨砂玻璃樣板 (600W x 1200H) 送香港寫字樓 1/F, 源收:

1. 8mm Low Iron Low-E HS+ 12A+ 10mm Low Iron #3 Frit I.G.U: 3 件

2. 6mm Low Iron Low-E HS+ 12A+ 6mm Low Iron #3 Frit I.G.U: 3 件

請在 2021.07. 29 前完成上列要求。

附：1 頁 BM+ 1 頁加工圖

以上項目為：

- 原合約工程包 原合約工程加 / 減賬 新工程報價

原因：-

分發東莞各部門：

- | | | | |
|--|---|--|--|
| <input type="checkbox"/> 生產技術總監 <input type="checkbox"/> 連附件 | <input type="checkbox"/> 技術部 <input type="checkbox"/> 連附件 | <input type="checkbox"/> 生產部 <input type="checkbox"/> 連附件 | <input type="checkbox"/> 機械設計部 <input type="checkbox"/> 連附件 |
| <input type="checkbox"/> 採購部 <input type="checkbox"/> 連附件 | <input type="checkbox"/> 生產統籌部 <input type="checkbox"/> 連附件 | <input type="checkbox"/> 小羅&清 <input type="checkbox"/> 連附件 | |
| <input type="checkbox"/> 質檢部 <input type="checkbox"/> 連附件 | <input type="checkbox"/> 會計部 <input type="checkbox"/> 連附件 | <input type="checkbox"/> 報關組 <input type="checkbox"/> 連附件 | <input type="checkbox"/> 其他 _____ <input type="checkbox"/> 連附件 |

分發其他分判：

- (v) 水洪 連附件

分發香港各部門：

- | | | | |
|---|--|---|--|
| <input type="checkbox"/> 行政部 <input type="checkbox"/> 連附件 | <input type="checkbox"/> 會計部 <input type="checkbox"/> 連附件 | <input type="checkbox"/> 統籌部 <input type="checkbox"/> 連附件 | <input type="checkbox"/> 工程部地盤科文 <input type="checkbox"/> 連附件 祥哥 |
| <input checked="" type="checkbox"/> 採購部 <input checked="" type="checkbox"/> 連附件 | <input type="checkbox"/> QS 部 <input type="checkbox"/> 連附件 | <input type="checkbox"/> 維修部 <input type="checkbox"/> 連附件 | <input type="checkbox"/> 其他 _____ <input type="checkbox"/> 連附件 |

傳遞編號：

HK / 21



發件人簽署：

項目經理簽署：

 美特鋁質 有限公司 MIDI Aluminium Fabricator Ltd.		工程號:	J852	計算:	Ivan	日期:	15/07/2021	
		地盤名稱:		核對:		日期:		
地盤用玻璃B.M.表		項目類別:	佛沙窗及后裝窗玻璃樣板			日期:		
BM編號:		修改版次:	2021.07.15	總計玻璃面積 (平方米):	4.32			
序號	修改內容	玻璃圖號	顏色與類型	厚度 (mm)	玻璃尺寸		數量 (塊)	總面積 (平方米)
					寬度 (W mm)	高度 (H mm)		
	磨砂		6mm #2Low Iron Low E HS+ 12A+ 6mm Low Iron #3 frit Low-E: SEE0-83T	24.0	600.0	1200.0	3	2.16
						合計:	3	2.16
	磨砂		8mm #2Low Iron Low E HS+ 12A+ 10mm Low Iron #3 frit Low-E: SEE0-83T	30.0	600.0	1200.0	3	2.16
						合計:	3	2.16
						总合计:	6	4.32
加工注意事項:		1).本表中之所有玻璃顏色待定。						
		2).本表中所有玻璃對角線尺寸偏差要求不超過負2mm。						
		3).本表中玻璃要求粗磨邊處理並倒棱角，而所有玻璃之入爐方向需保持一致。						
		4).本表中所有玻璃成品均需做雙面保護，用透明靜電膠紙加四周一寸FK白膠紙做雙面加固保護處理。						
		5).本表中所有玻璃成品均需注明室內外及其玻璃編號，以便識別。						

EG-DWG4


 美特鋁質 有限公司 MIDI Aluminium Fabricator Ltd.		類別		物料號	
修改		制圖	lvon	2020-09-04	圖號 GL03
日期		復核			數量 —
		批准			位置 后裝鋁窗及 佛沙窗

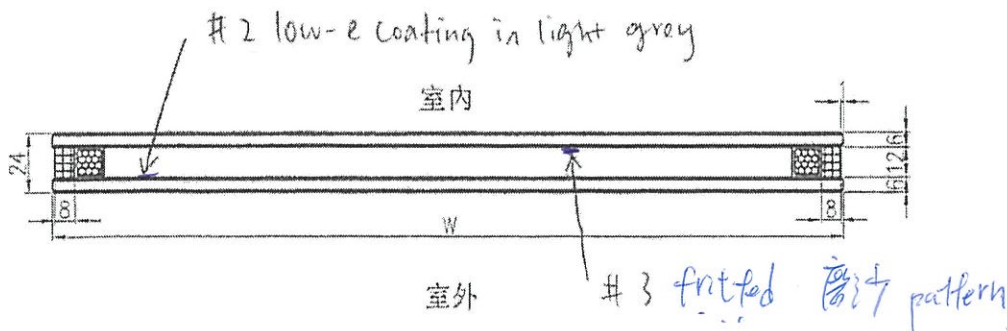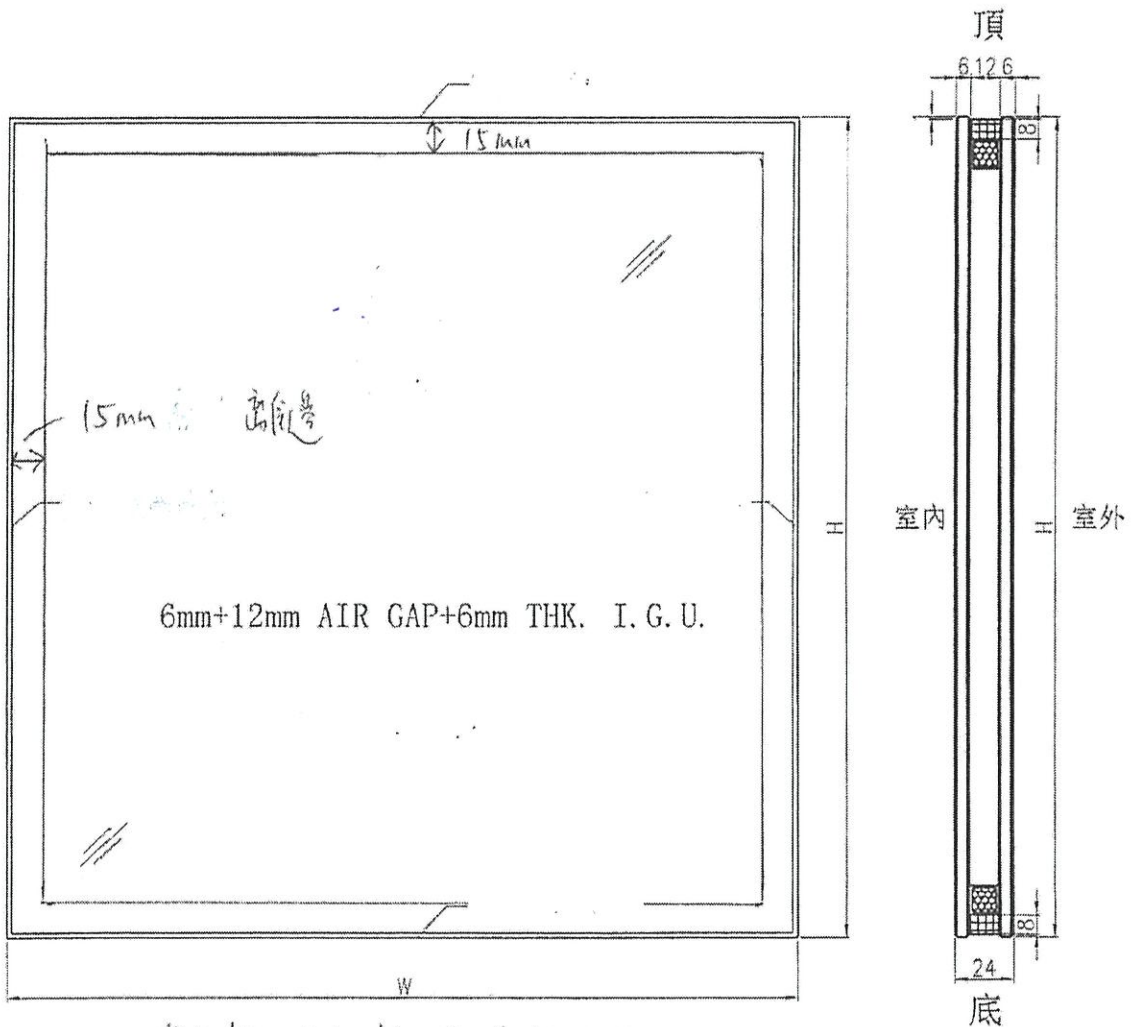

工程號	J-852	地盤	—	附 件
名稱	玻璃加工圖	採用		
材料	6mm+12mm AIR GAP+6mm THK. I.G.U.	地盤		
顏色	—	工廠	✓	

EG-DWG4

 美特鋁質 有限公司 MIDI Aluminium Fabricator Ltd.	類別	物料號	圖號	GLC1	
	制圖	Ivan	2020-09-04	數量	—
修改		復核		位置	后裝鋁窗及備沙窗
日期		批准			

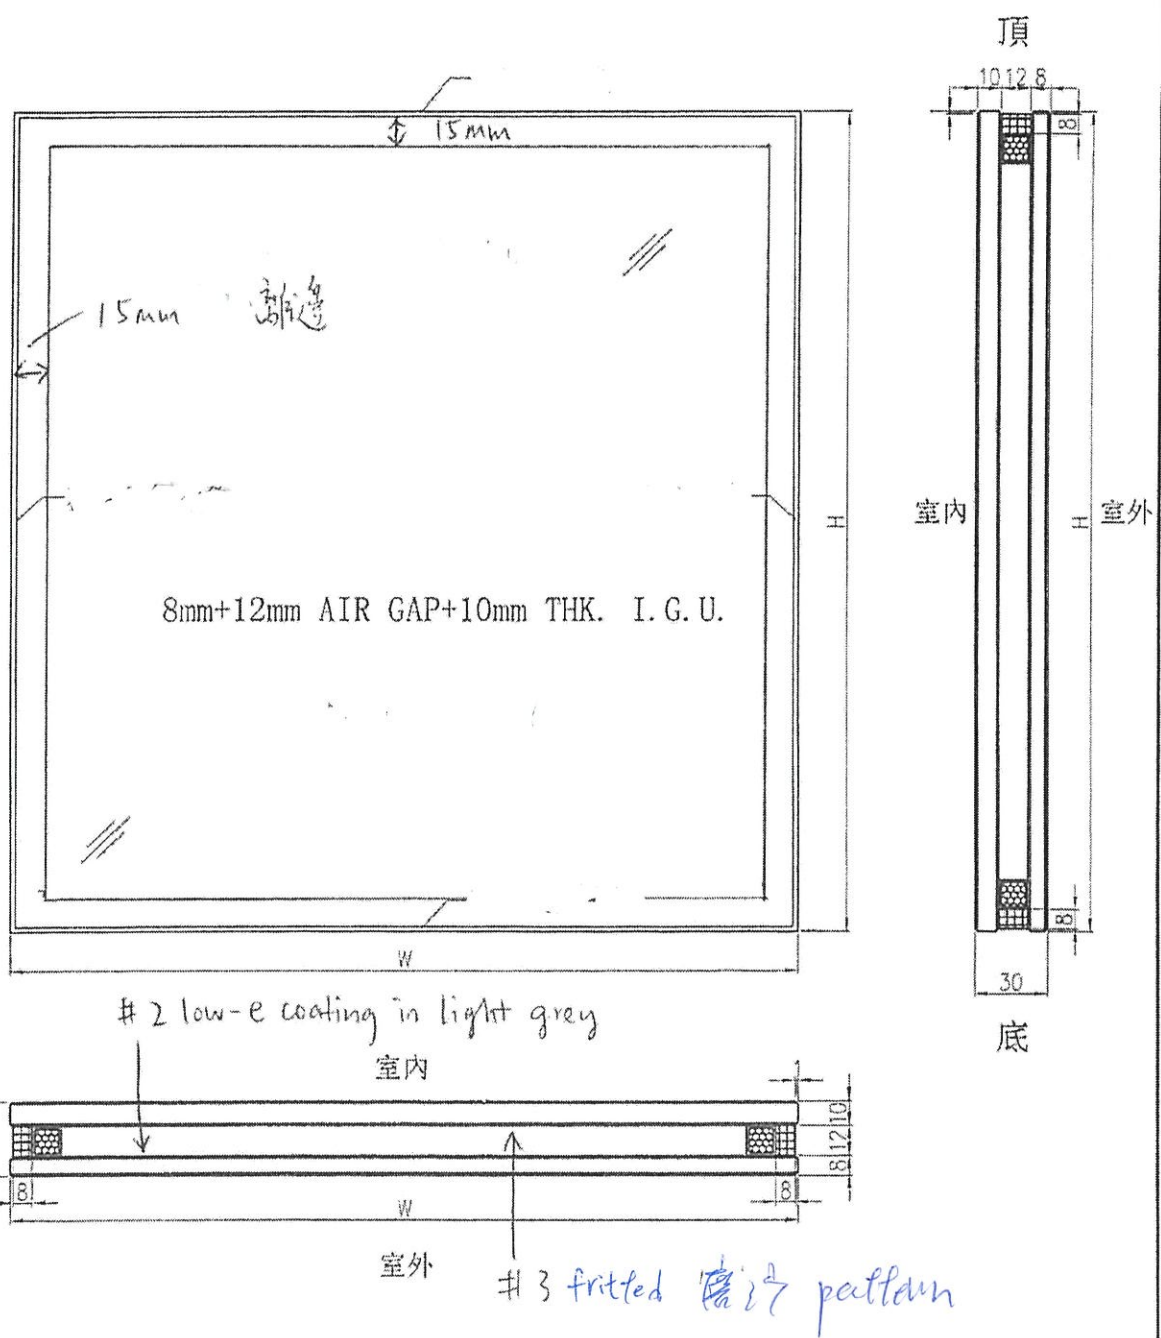

工程號	J-852	地盤	—	附 件
名稱	玻璃加工圖	採用		
材料	8mm+12mm AIR GAP+10mm THK. I.G.U.	地盤		
顏色	—	工廠	✓	