

工程指示 / 要求簡箋(E.I.)

工程指示編號：EI / 3663 / 21

修改版次：-

工程編號：J - 852

工程名稱：亞皆老街中電

工程項目：露台鋁板 C 單位 地盤用鋁板 (T1-T3) (2-23/F)

收件人：生統

發件人：Ant Yeung

日期：23/07/2021

要求提供 / 確認 事項：

- | | | |
|------------------------------------|-------------------------------------|-------------------------------|
| <input type="checkbox"/> 初步鋁料 B.M. | <input type="checkbox"/> 加工拆圖，然後生產 | <input type="checkbox"/> 尺寸表 |
| <input type="checkbox"/> 正式鋁料 B.M. | <input type="checkbox"/> 技術上資料 / 指示 | <input type="checkbox"/> 報價 |
| <input type="checkbox"/> 配件 B.M. | <input type="checkbox"/> 樣辦或貨品說明書 | <input type="checkbox"/> 分判合約 |

內容：

原 EI3197 拆漏 1 柱 C 單位露台鋁板，請按加工圖生產 T1-T3: 2-23/F 的露台鋁板 (C 單位) 送地盤用。軒仔收

請在 2021.07.30 前完成上列要求。

附：1 頁加工圖 + 3 頁位置圖

以上項目為：

- 原合約工程包 原合約工程加 / 減賬 新工程報價

原因：-

分發東莞各部門：

- () 生產技術總監 連附件 () 技術部 連附件 () 生產部 連附件 () 機械設計部 連附件
 () 採購部 連附件 () 生產統籌部 連附件 梅 () 小羅 & 清 連附件
 () 質檢部 連附件 () 會計部 連附件 () 報關組 連附件 () 其他 楊榮輝 連附件

分發其他分判：

- () 水洪 連附件

分發香港各部門：

- () 行政部 連附件 () 會計部 連附件 () 統籌部 連附件 林哥 () 工程部地盤科文 連附件 祥哥
 () 採購部 連附件 () QS 部 連附件 () 維修部 連附件 () 其他 _____ 連附件

傳遞編號：

HK 1519 / 21

發件人簽署：

項目經理簽署：

Y.
PPZ



From pi 3197

EG-DWG3

美特鋁質 有限公司
MIDI Aluminium Fabricator Ltd.

工程號 J852 地盤 亞皆老街

組裝用

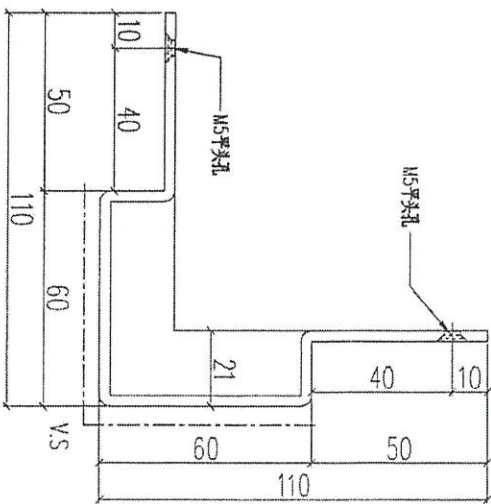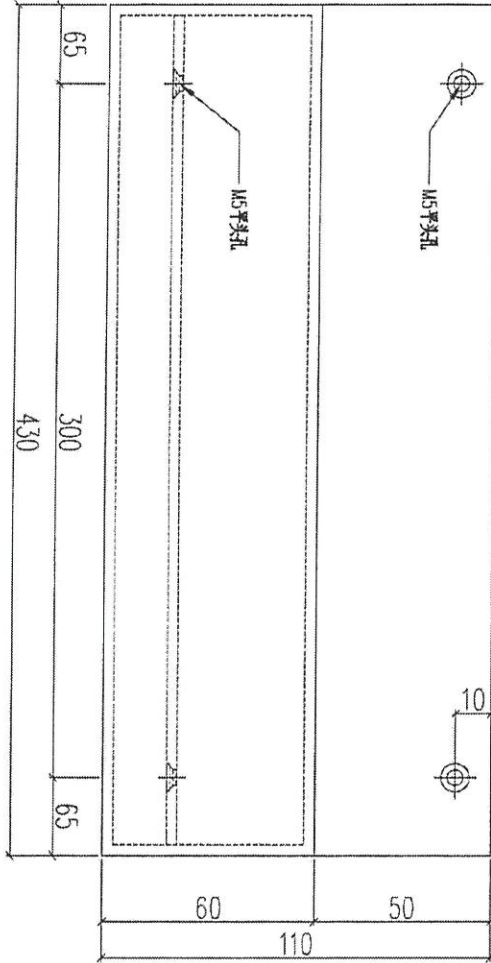

| 序號 | 物料編號 | 數量 | 使用位置 |
|----|------------|----|------|
| 01 | T1-ACD-C66 | 32 | 見派位圖 |
| 02 | T2-ACD-C66 | 32 | 見派位圖 |
| 03 | T3-ACD-C66 | 32 | 見派位圖 |

Handwritten notes:
~~此板係由貨庫15層~~
 新工
 學生路合板
 材料板高出物料

| | | | | | |
|----|----------------------|----|-----|-----------|---------------------|
| 名稱 | 鋁板加工圖 | 制圖 | LHR | 2021.03.8 | 修改 |
| 材料 | 3mm 厚鋁板 | 復核 | - | - | 日期 |
| 顏色 | # VCT 201498 X LCA-3 | 批准 | | | 圖號 J852-ACA-ACD-C66 |

T1,2,3,2-23/T